



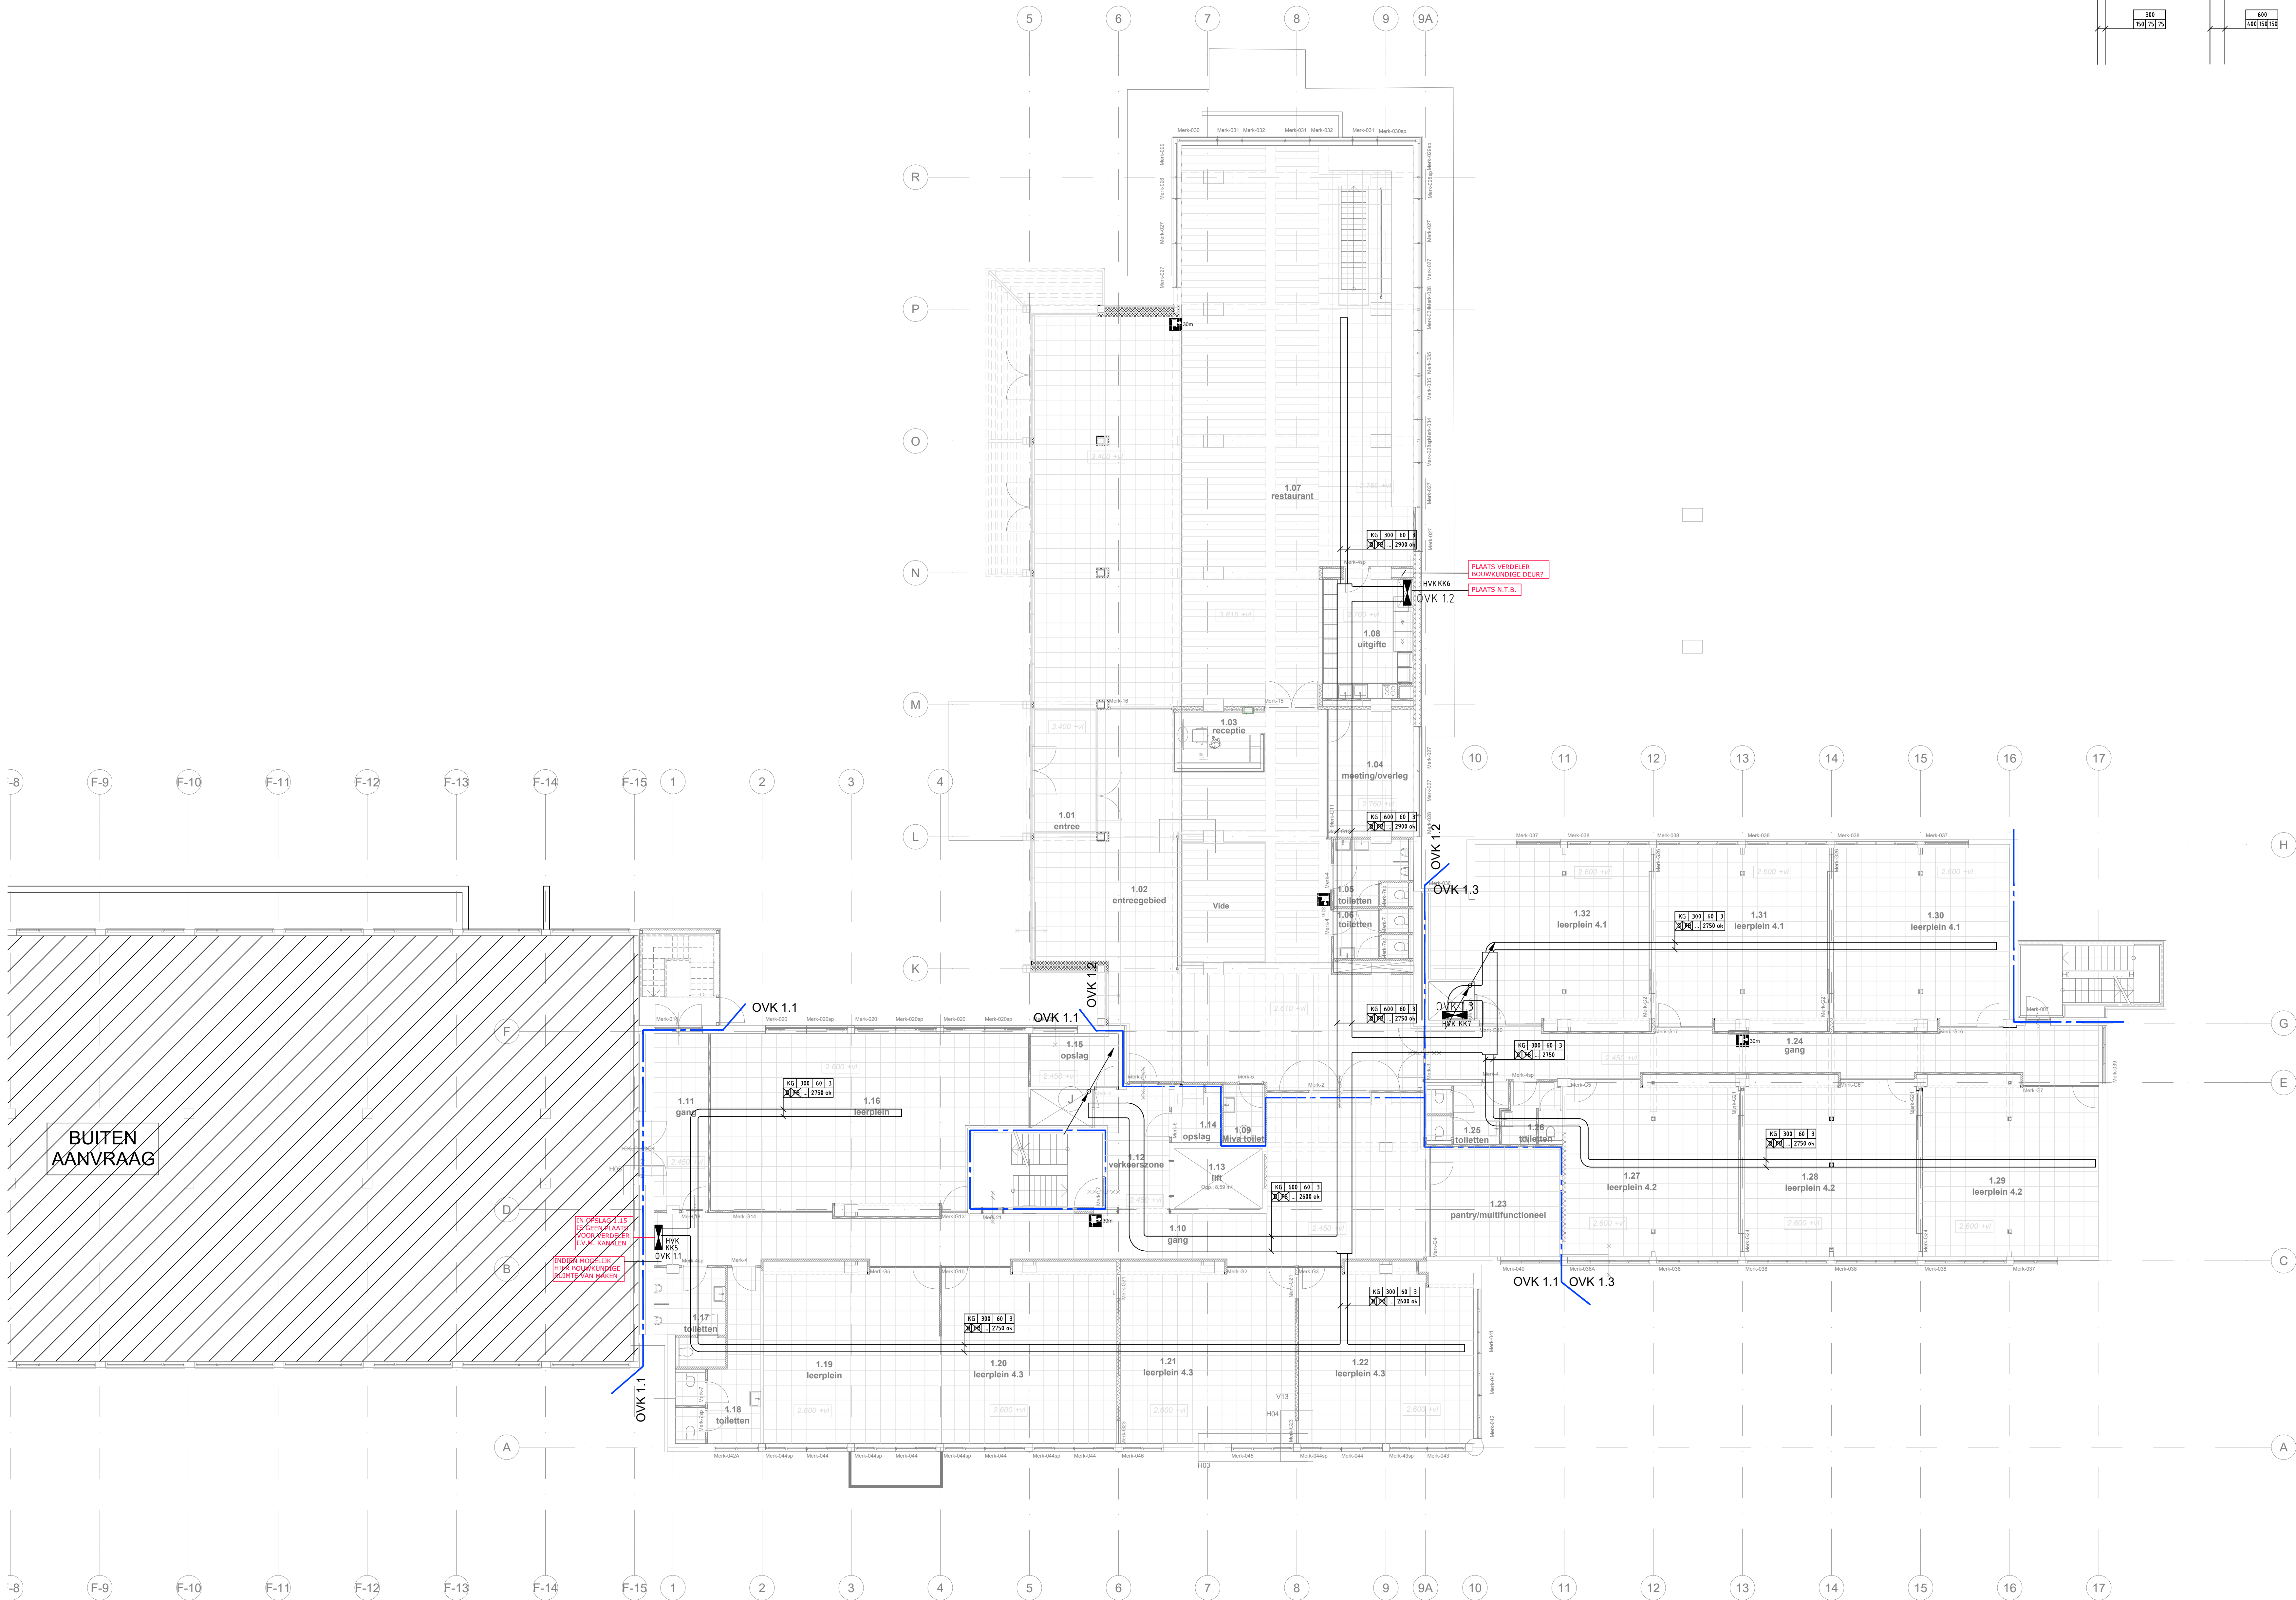

INDELING COMPARTEMENTEN IN KABELGOOT

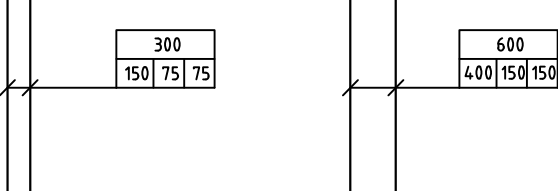

Renvooi:	
	Heterkast
	Enkel wandcontactdoos + beschermingscontact
	Dubbele wandcontactdoos + beschermingscontact
	Enkel wandcontactdoos + beschermingscontact t.b.v. Kanaal unit
	Enkel wandcontactdoos + beschermingscontact t.b.v. Close-in Boiler
	Enkel wandcontactdoos + beschermingscontact t.b.v. Koffie Automaat
	Enkel wandcontactdoos + beschermingscontact t.b.v. Warmhoud plaat
	Enkel wandcontactdoos + beschermingscontact t.b.v. Koel vitrine
	Enkel wandcontactdoos + beschermingscontact t.b.v. Koelkast
	Enkel wandcontactdoos + beschermingscontact t.b.v. Vaatwasser
	Enkel wandcontactdoos + beschermingscontact t.b.v. Brand Rolluik
	Enkel wandcontactdoos + beschermingscontact t.b.v. Schuifdeuren (boven plafond)
	Enkel wandcontactdoos + beschermingscontact t.b.v. Toestel giel
	Enkel wandcontactdoos + beschermingscontact t.b.v. Physica giel (boven plafond)
	Enkel wandcontactdoos + beschermingscontact t.b.v. Kanaalunit
	Enkel wandcontactdoos + beschermingscontact t.b.v. BC-Controller
	Wod 3V + beschermingscontact t.b.v. Naregeling, zomerwering, verlichting
	Wod 2V + beschermingscontact afsluitbaar
	Schakelaar
	Wisselschakelaar
	Bewegingsmelder
	Leiding t.b.v. CAT
	Leiding t.b.v. enkele of dubbel DATA punt
	Leiding t.b.v. Ruimteklimateermostaat op 1500 v.v.
	Leiding t.b.v. Touchpoint op 1500 v.v.
	Aansluitpunt Wod zult vanuit plafond
	4-voudige wod in systeemplafond verwerkt, uitvoering n.t.b.
	Armatuur (LED) (600x30)
	Rockmelder
	Aansluitpunt Data t.b.v. WIF
	Omroepinstallatie
	Vluchtweegaanduiding (LED)
Montagehoogten schakelmateriaal:	
- Schakelaars:	1050mm + vloer
- Wandcontactdoos en datacontact:	300mm + vloer
- Aansluitingen lederen l.o.m. kappen/versterker	
BRANDSCHEIDING EN VERDELEKSCHEIDING	

camera systeem rode buis met
paarse kabel handhaven

Het Martin Buber gebouwen N+V
Viebolevard Kerkade
1e verdieping
Kabelwegen

TO
Ter controle

E_61.XX_TPL_01_01

Schaal: 1:100
Formaat: A3
Projectnummer: 309010900

versie: omschrijving: 2 Diverse wijzigingen
eerste uitgave: 25-06-2025 CK ML HJ

datum: 02-09-2025 CK ML
getekend: CK ML
ontworpen: CK ML
controleur: CK ML

SPiE
Eindop: Sanderhoutaan 8A
postbus: 851 1500 Maastricht
tel: 0331 0348 1192381
www.spie.nl
e-mail: info.bebear@spie.com

QR code verspreiden:

bestandsnaam: 309010900E01_01.dwg
E_61.XX_TPL_01_01_Kabelwegen

AUTEURSRECHTEN VOORBEHOUDEN OVEREENKOMSTIG DE WET