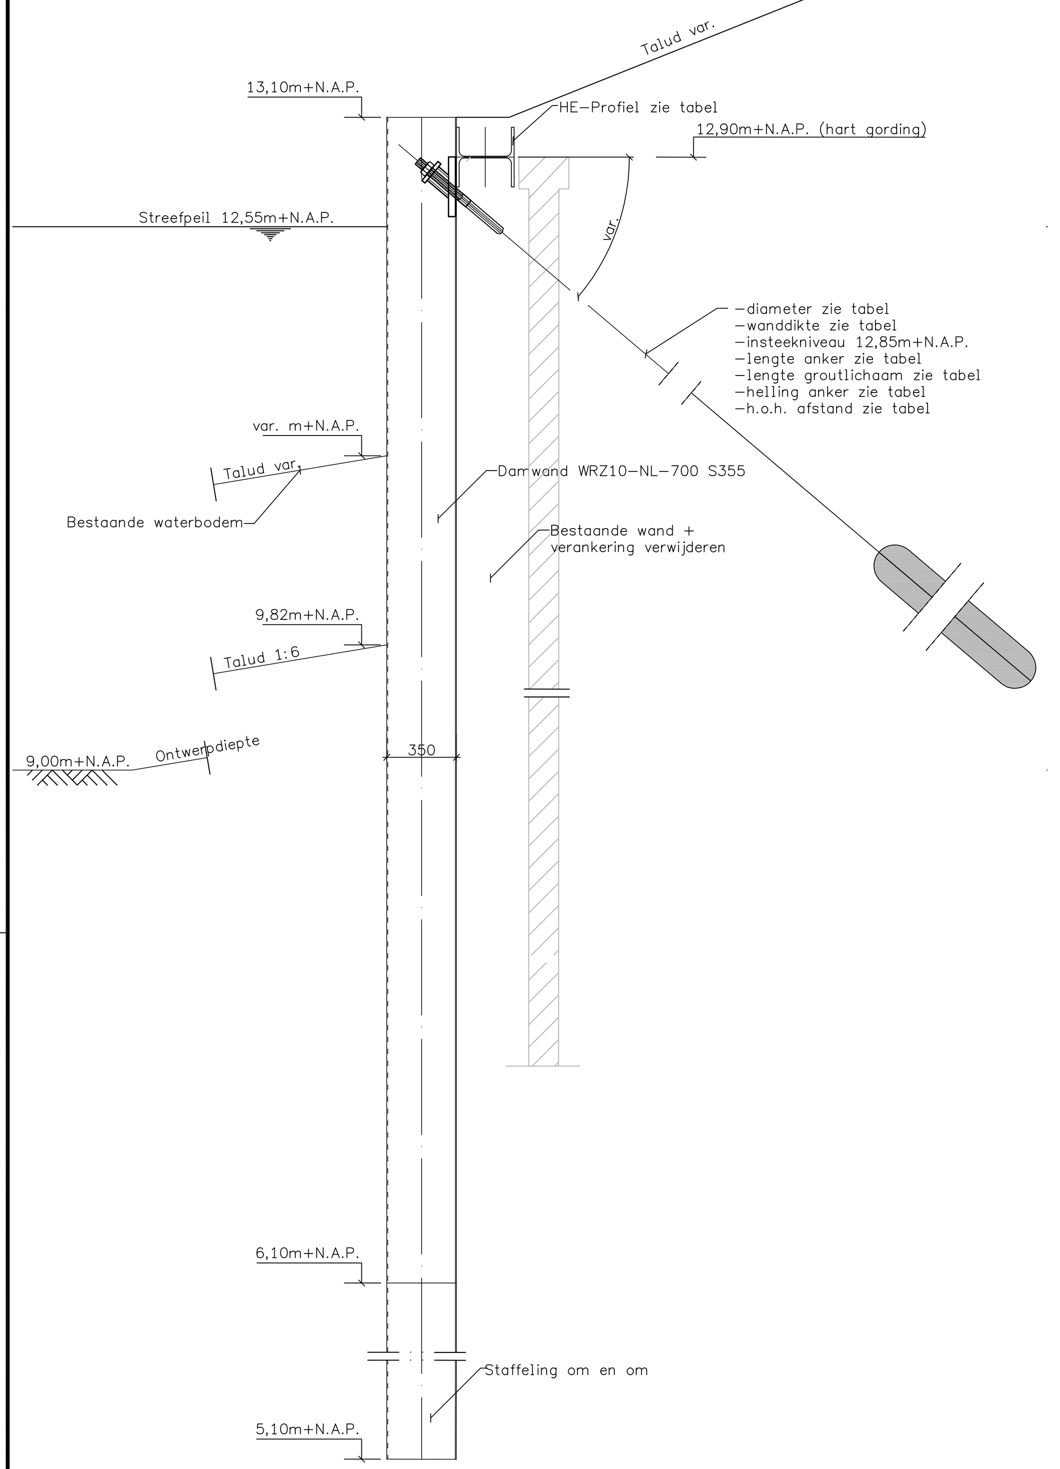

Doorsnede 0. Brug Dongense baan
CEMT IV
Schaal 1:20

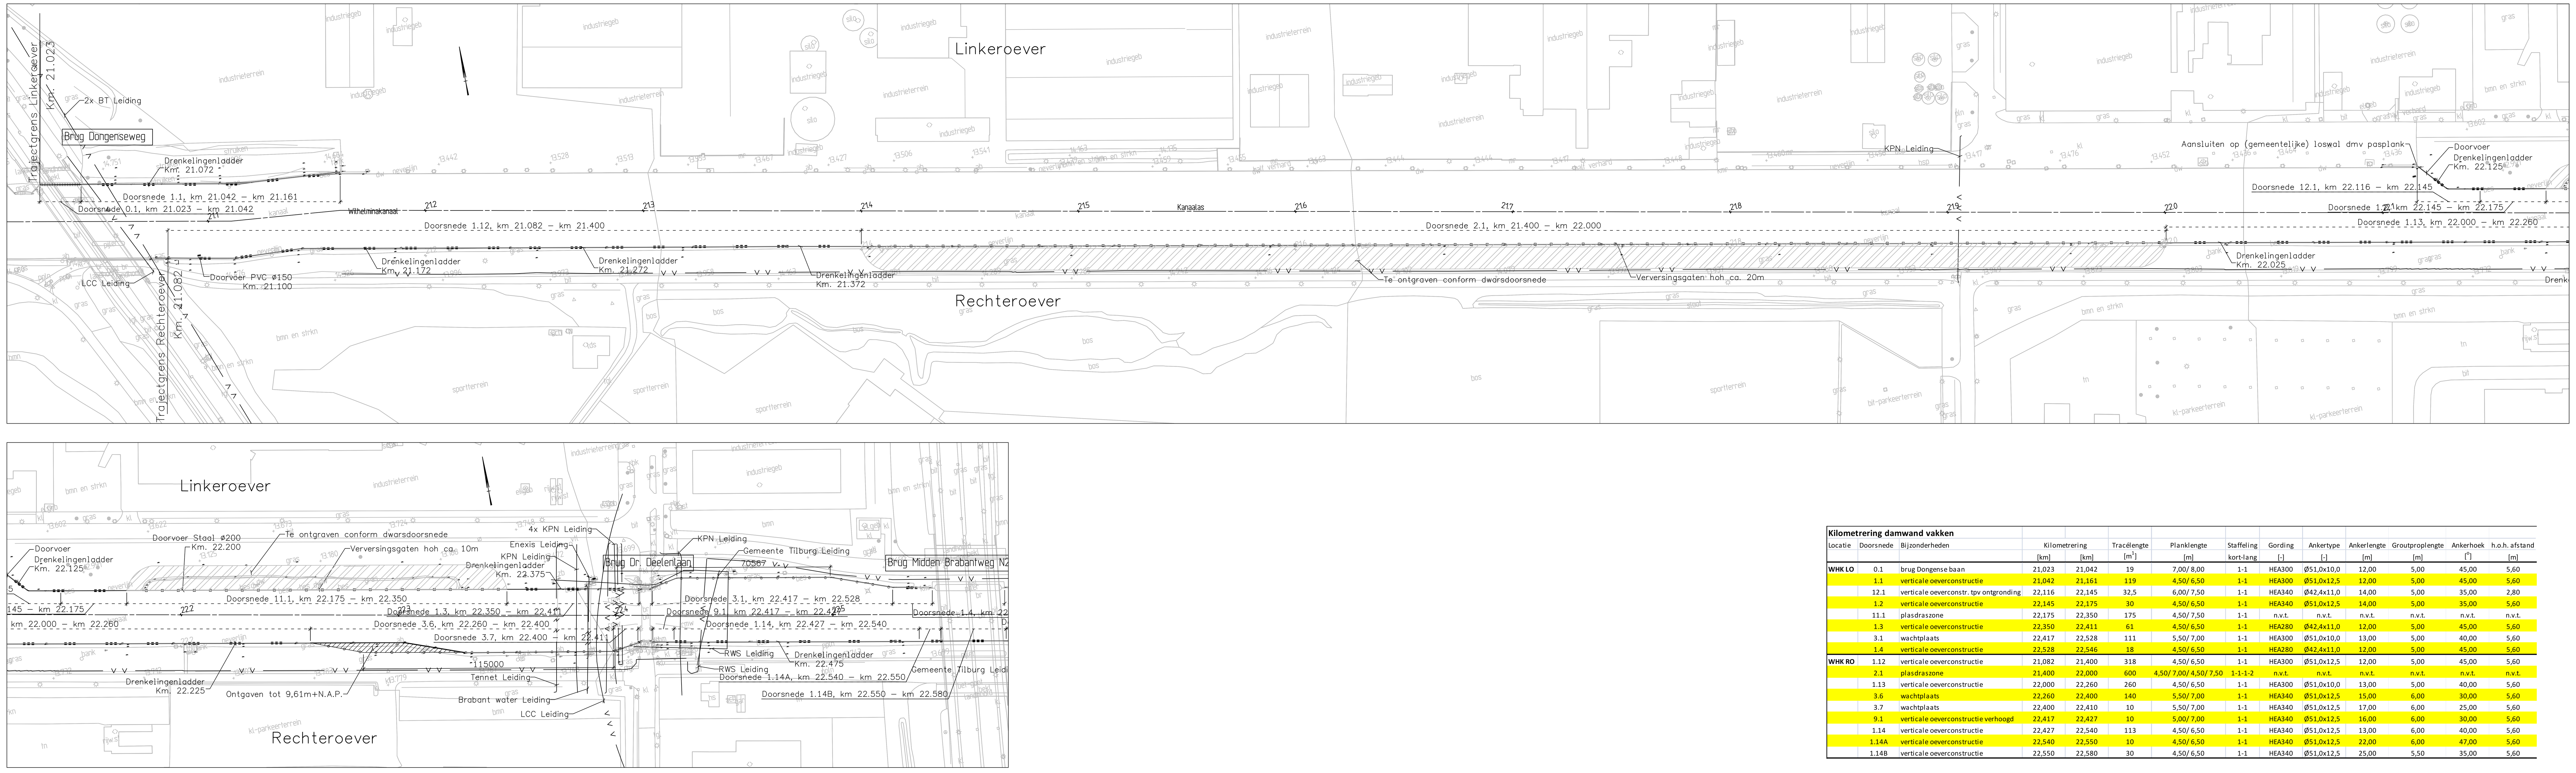

Overzicht nieuw aan te brengen verticale oeverconstructie
Schaal 1:1000

Kilometrering damwand vakken														
Locatie	Doorsnede	Bijzonderheden	Kilometrering		Tracélengte	Planklengte	Staffeling	Gording	Ankertype	Ankerlengte	Groutproplengte	Ankerhoek	h.o.h. afstand
			[km]	[km]	[m^1]	[m]	kort-lang	[-]	[-]	[m]	[m]	[°]	[m]
WHK LO	0.1	brug Dongense baan	21,023	21,042	19	7,00/ 8,00	1-1	HEA300	Ø51,0x10,0	12,00	5,00	45,00	5,60
	1.1	verticale oeverconstructie	21,042	21,161	119	4,50/ 6,50	1-1	HEA300	Ø51,0x12,5	12,00	5,00	45,00	5,60
	12.1	verticale oeverconstr. tpv ontgronding	22,116	22,145	32,5	6,00/ 7,50	1-1	HEA340	Ø42,4x11,0	14,00	5,00	35,00	2,80
	1.2	verticale oeverconstructie	22,145	22,175	30	4,50/ 6,50	1-1	HEA340	Ø51,0x12,5	14,00	5,00	35,00	5,60
	11.1	plasdraszone	22,175	22,350	175	4,50/ 7,50	1-1	n.v.t.	n.v.t.	n.v.t.	n.v.t.	n.v.t.	n.v.t.
	1.3	verticale oeverconstructie	22,350	22,411	61	4,50/ 6,50	1-1	HEA280	Ø42,4x11,0	12,00	5,00	45,00	5,60
	3.1	wachtplaats	22,417	22,528	111	5,50/ 7,00	1-1	HEA300	Ø51,0x10,0	13,00	5,00	40,00	5,60
	1.4	verticale oeverconstructie	22,528	22,546	18	4,50/ 6,50	1-1	HEA280	Ø42,4x11,0	12,00	5,00	45,00	5,60
WHK RO	1.12	verticale oeverconstructie	21,082	21,400	318	4,50/ 6,50	1-1	HEA300	Ø51,0x12,5	12,00	5,00	45,00	5,60
	2.1	plasdraszone	21,400	22,000	600	4,50/ 7,00/ 4,50/ 7,50	1-1-1-2	n.v.t.	n.v.t.	n.v.t.	n.v.t.	n.v.t.	n.v.t.
	1.13	verticale oeverconstructie	22,000	22,260	260	4,50/ 6,50	1-1	HEA300	Ø51,0x10,0	13,00	5,00	40,00	5,60
	3.6	wachtplaats	22,260	22,400	140	5,50/ 7,00	1-1	HEA340	Ø51,0x12,5	15,00	6,00	30,00	5,60
	3.7	wachtplaats	22,400	22,410	10	5,50/ 7,00	1-1	HEA340	Ø51,0x12,5	17,00	6,00	25,00	5,60
	9.1	verticale oeverconstructie verhoogd	22,417	22,427	10	5,00/ 7,00	1-1	HEA340	Ø51,0x12,5	16,00	6,00	30,00	5,60
	1.14	verticale oeverconstructie	22,427	22,540	113	4,50/ 6,50	1-1	HEA340	Ø51,0x12,5	13,00	6,00	40,00	5,60
	1.14A	verticale oeverconstructie	22,540	22,550	10	4,50/ 6,50	1-1	HEA340	Ø51,0x12,5	22,00	6,00	47,00	5,60
	1.14B	verticale oeverconstructie	22,550	22,580	30	4,50/ 6,50	1-1	HEA340	Ø51,0x12,5	25,00	5,50	35,00	5,60

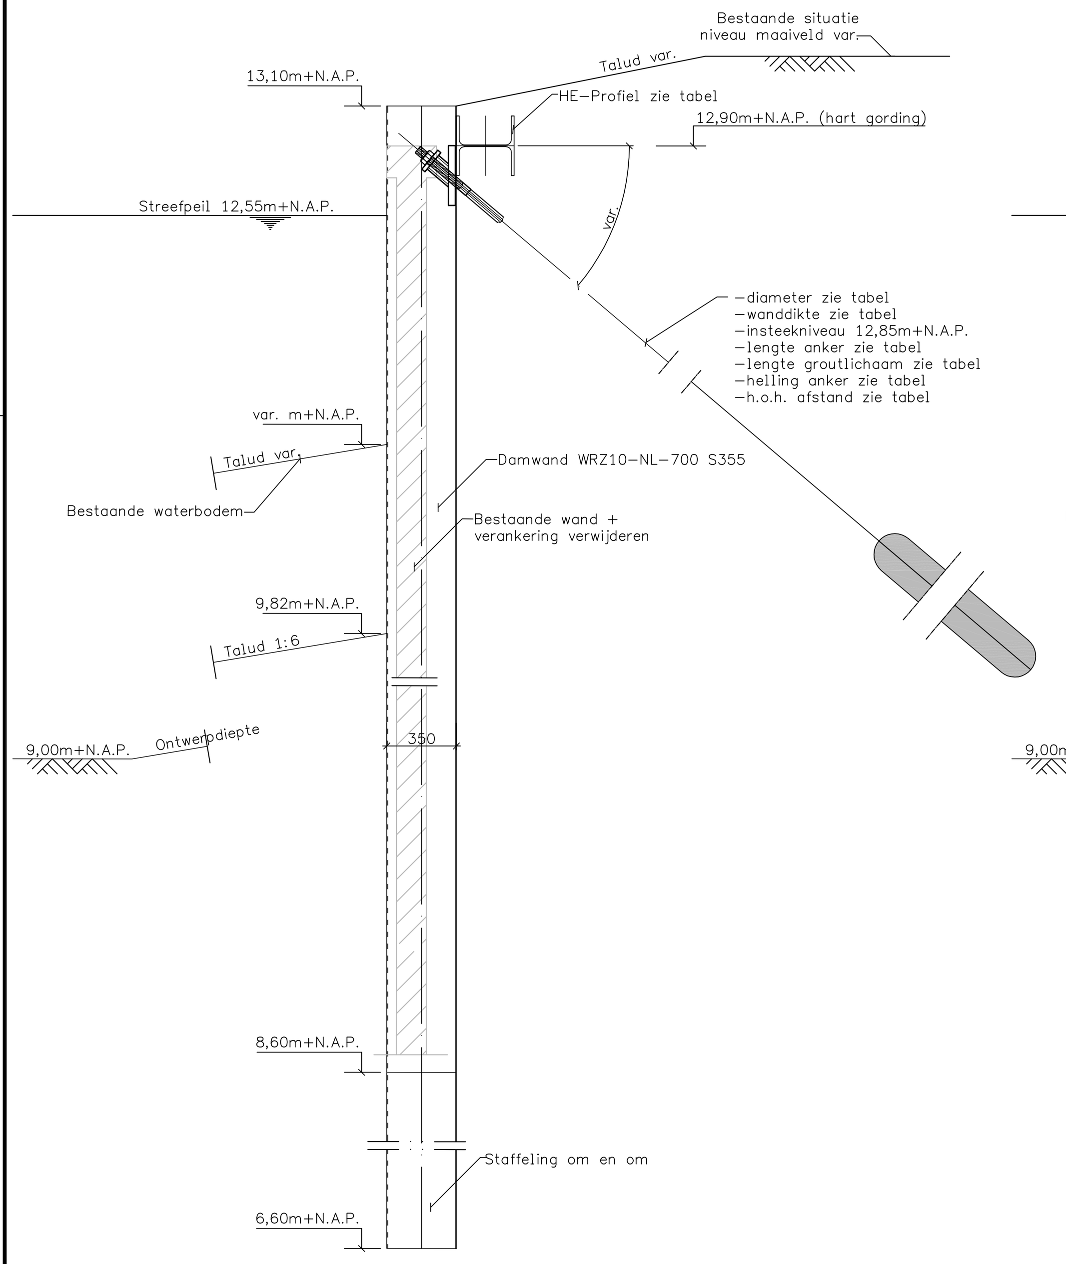

Doorsnede 1. Verticale Oeverconstructie
CEMT IV
Schaal 1:20

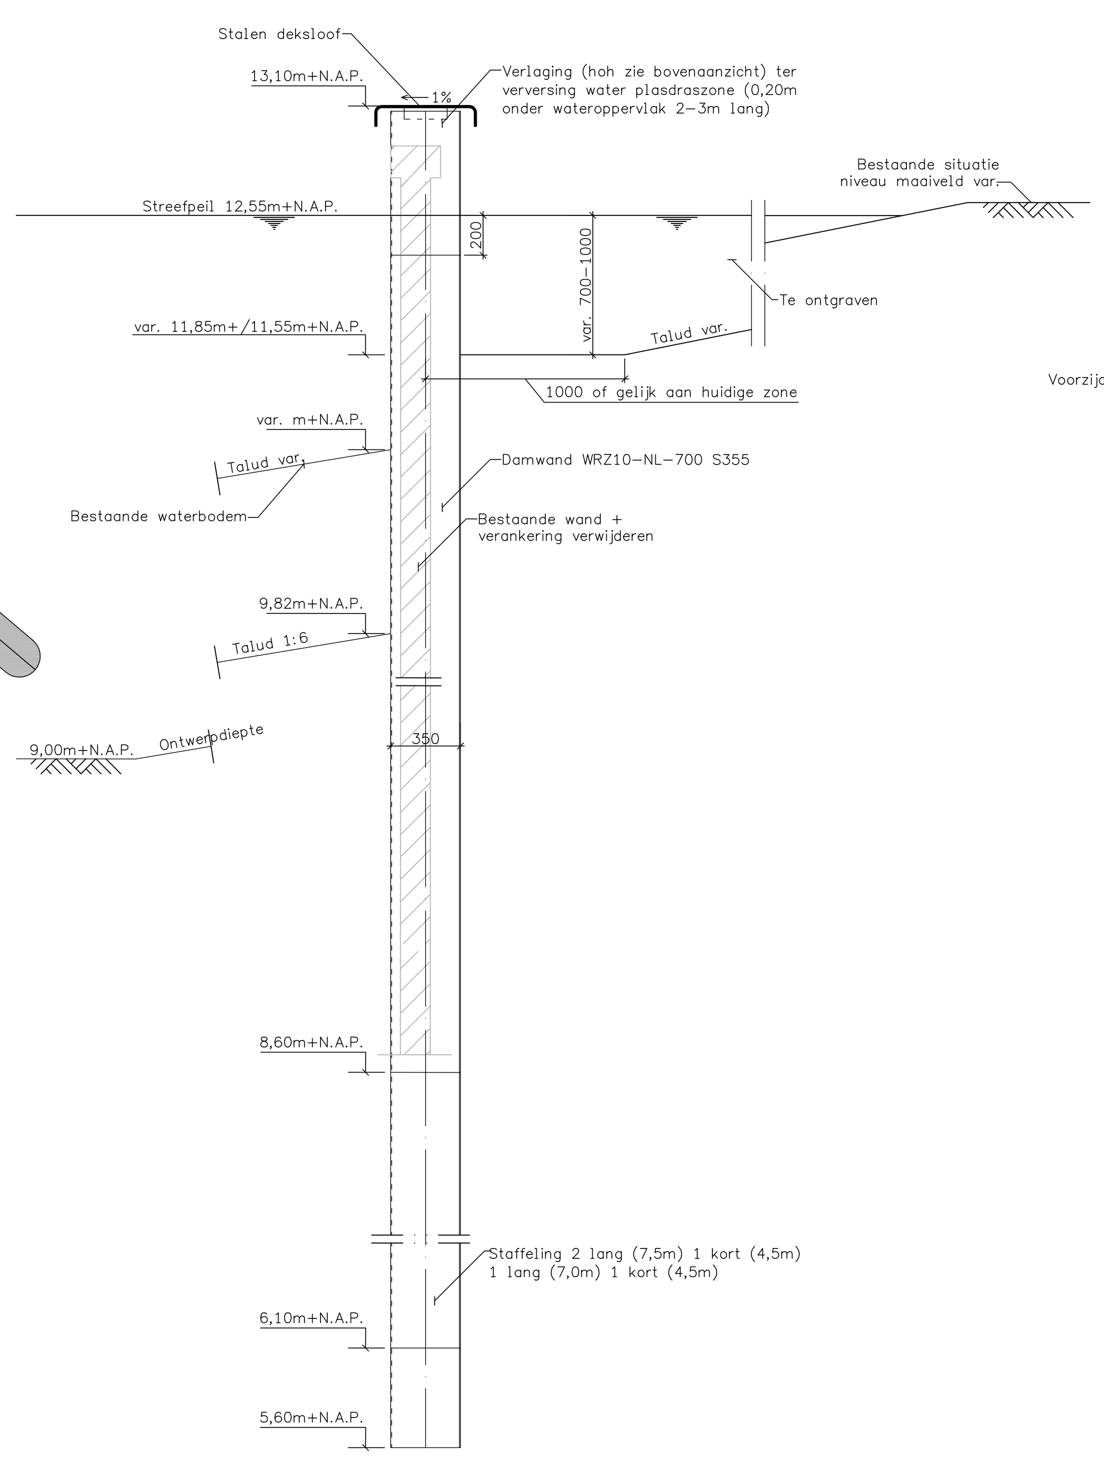

Doorsnede 2. Plasdraszone
CEMT IV
Schaal 1:20

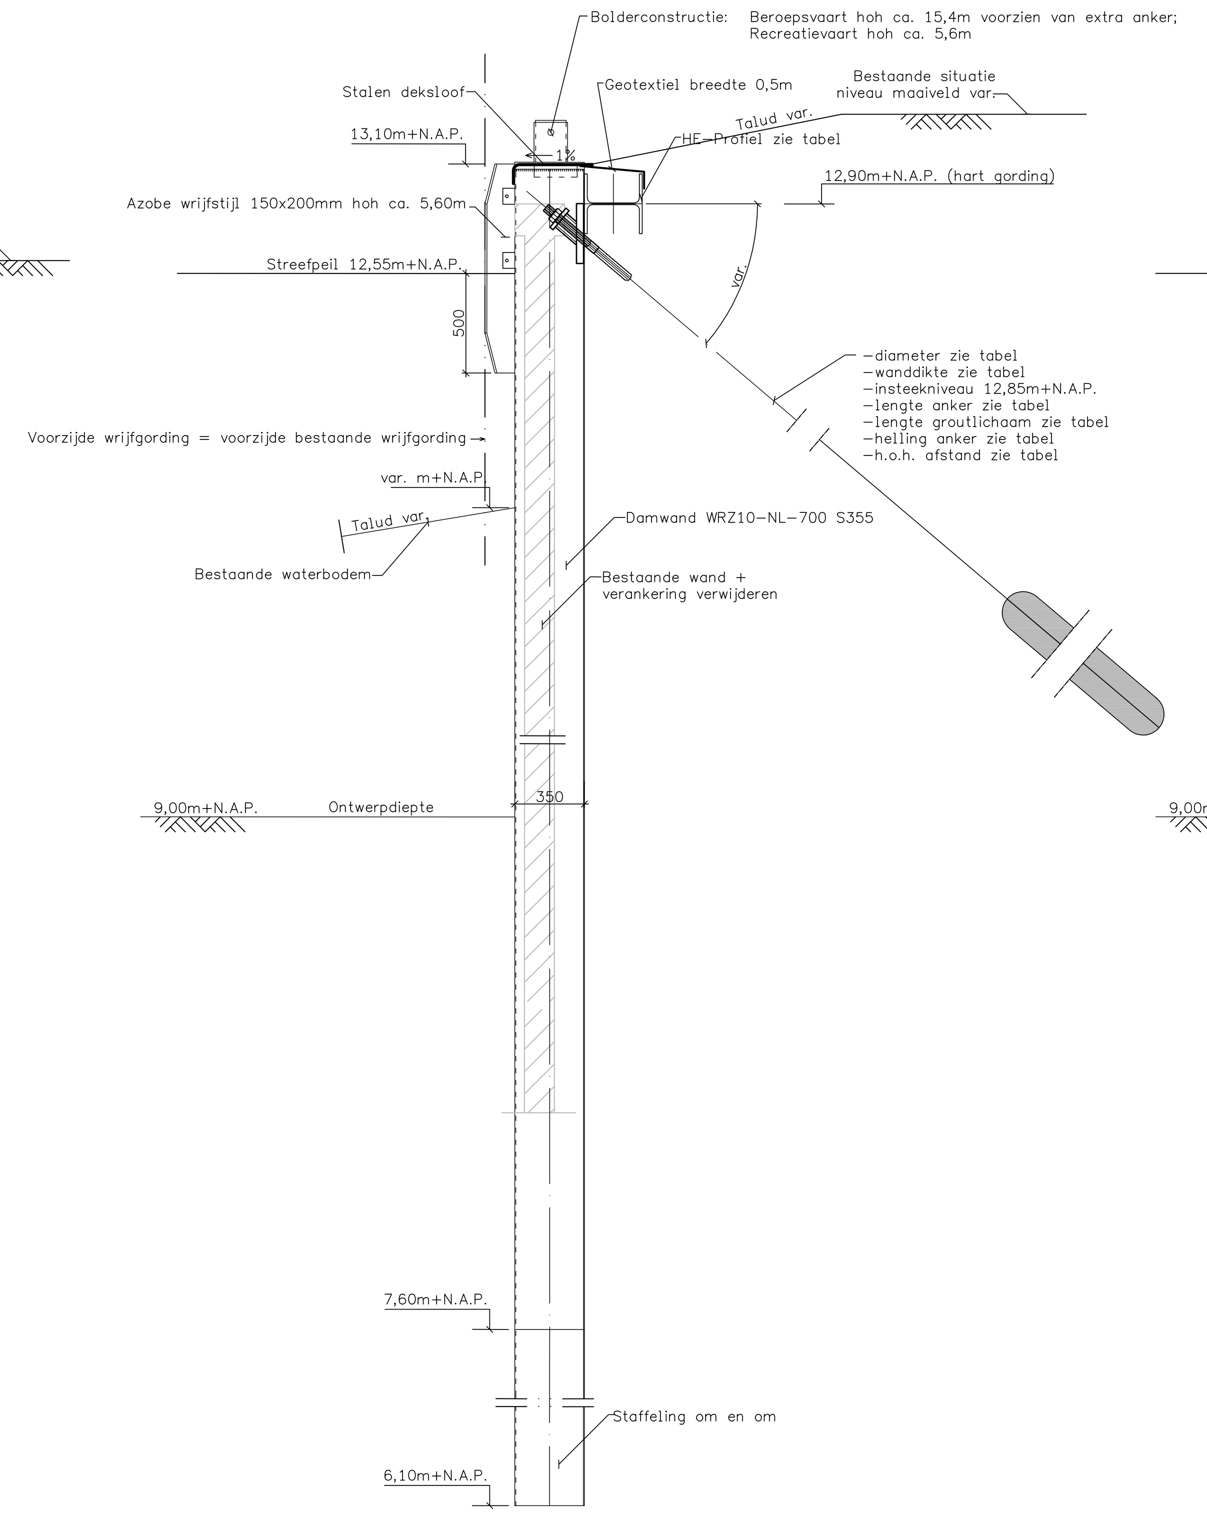

Doorsnede 3. Wachtplaats
CEMT IV
Schaal 1:20

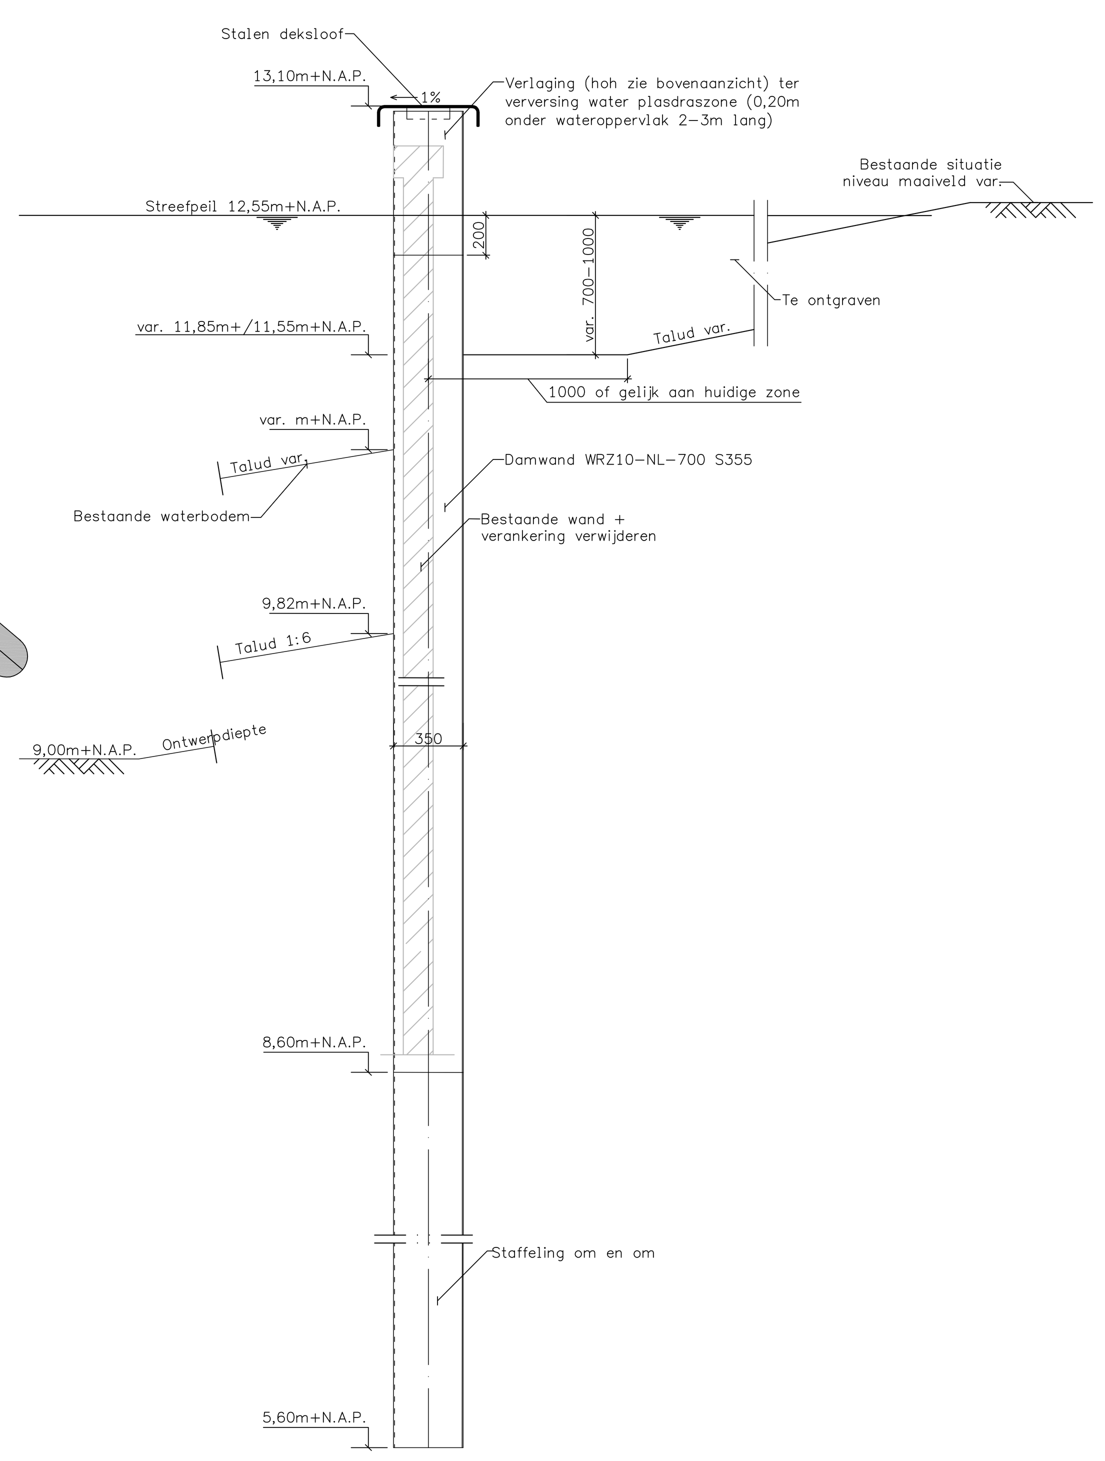

Doorsnede 11. Plasdraszone
CEMT IV
Schaal 1:20

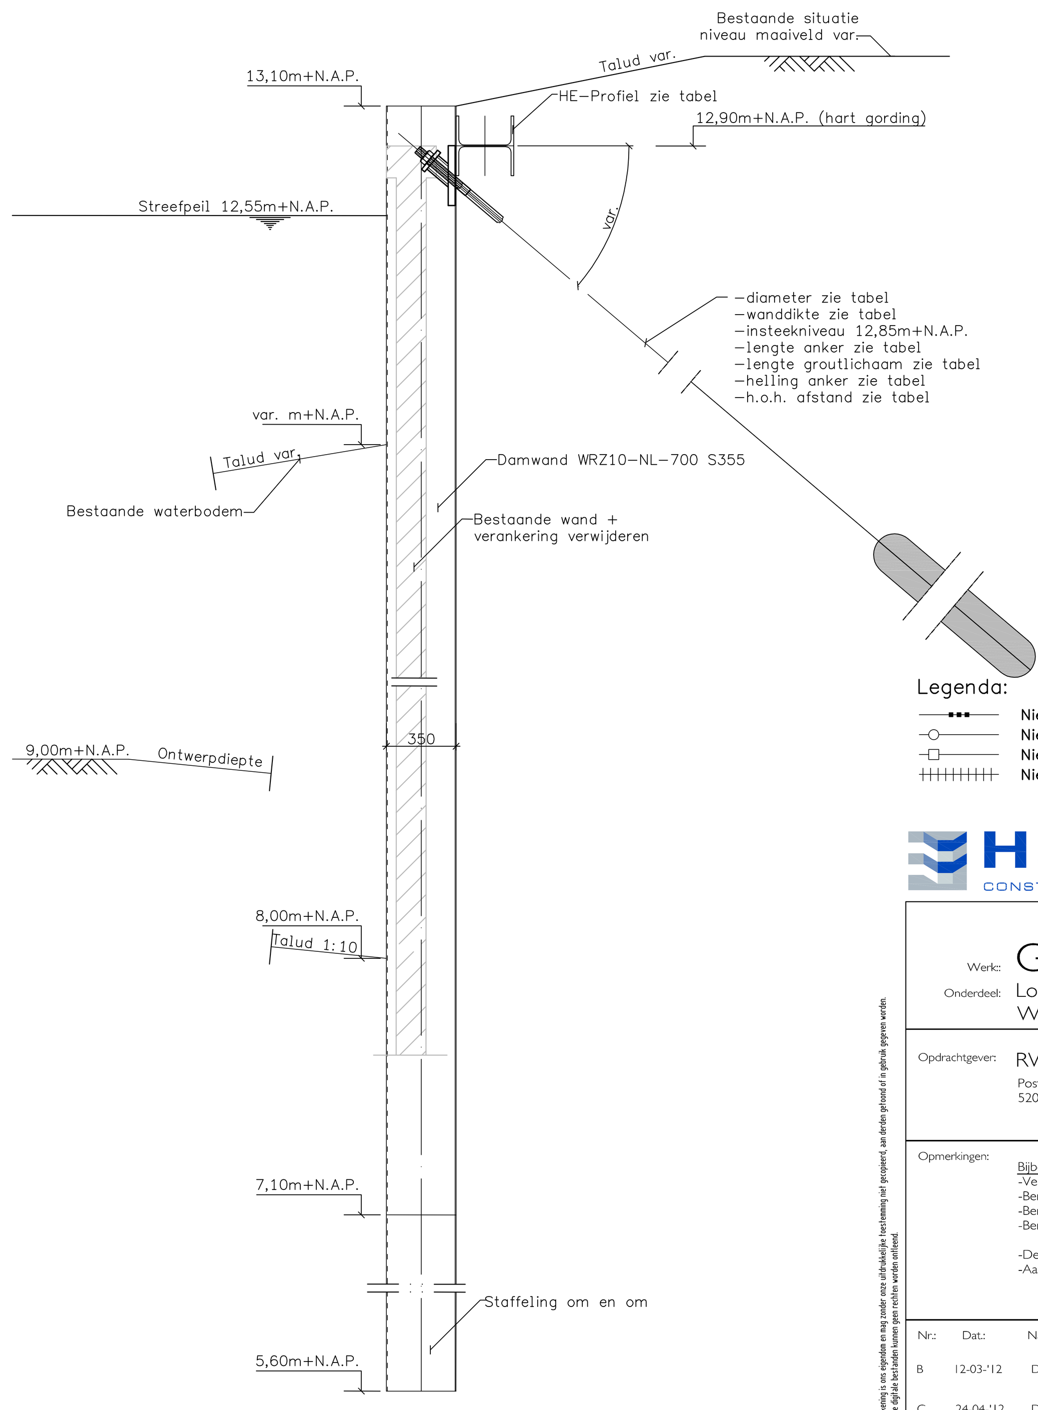

Doorsnede 12. Verticale Oeverconstructie
ter plaatse van ontgronding
CEMT IV
Schaal 1:20

Renvooi staalconstructie

- Damwand: materiaal S355
- Gording: materiaal S355
- Groutinjectie anker: materiaal 20MnV6

Legenda:

- Nieuw aan te brengen damwand verticale oeverconstructie
- Nieuw aan te brengen damwand wachtplaats
- Nieuw aan te brengen damwand plasdraszone
- Nieuw aan te brengen damwand brug Dongense baan

Hakkers
CONSTRUCTIEF IN WATERBOUW
Oudsas 11
Postbus 11
4250 DA Werkendam
Tel.: 0183-501122
Fax.: 0183-501665
E-mail: Info@Hakkers.com / Internet: http://www.hakkers.com

Werk: GOVa fase 3a
Onderdeel: Locatie Tilburg
Wilhelminakanaal km 21.023 - km 22.550

Opdrachtgever: RWS Noord-Brabant (afdeling IRI)
Postbus 90157
5200 MJ 's-Hertogenbosch

Opmerkingen:
Bijbehorende documenten:
-Verificatieplan 11030-PLA-100
-Berekening 11030-BER-100 "Hoofdberekening" Tilburg
-Berekening 11030-BER-101 "Berekening groutankers" Tilburg
-Berekening 11030-BER-102 "Detailberekeningen" Tilburg

-Details 10030-TEK-104 "Details" Tilburg
-Aansluitingen 10030-TEK-105 + 106 "Aansluitingen" Tilburg

Nr.:	Dat.:	Naam:	Wijziging:
B	12-03-'12	DvT	Diversen
C	24-04-'12	DvT	Staffeling
D	22-06-'12	DvT	Doorsnede 1.14-1.14B
REV	13-12-'12	DvT	REVISIE

Formaat : A0+1500	Schaal : zie tekening
Hoogten in : m t.o.v. N.A.P	Maten in : mm
REVISIE tekening	
Get. : D. van Tilborg	Datum : 23-12-'11 Paraaf :
Acc. : T.C. Vroon	Datum : 13-12-'12 Paraaf :
Bestek : 31044592	
Tek. nr. : 11030-TEK-100-REV	

Deze tekening is ons eigendom en mag zonder onze uitdrukkelijke toestemming niet gecopieerd, aan derden getoond of in gebruik gegeven worden.
Aan deze digitale bestanden kunnen geen rechten worden ontleend.
© HAKKERS B.V.

bestandsnaam: P:\GOVa 3a (11030)\05 Tekeningen\Werktekeningen\AS BUILT\11030-TEK-100 + 101 + 102 + 103 + 104_AS BUILT Tilburg.dwg geplot op: 13 12 2012 - 15:52