Kilometrering damwand vakken														
Locatie	Doorsnede	Bijzonderheden	Kilometrering		Tracélengte	Planklengte	Staffeling	Gording	Ankertype	Ankerlengte	Groutproplengte	Ankerhoek	h.o.h. afstand
			[km]	[km]	[m[1]]	[m]	kort-lang	[-]	[-]	[m]	[m]	[°]	[m]
WHK LO	1.5	verticale oeverconstructie	22,579	22,656	77	4,50/ 6,50	1-1	HEA300	Ø42,4x11,0	13,00	5,00	40,00	5,60
	4.1	zwaaikom	22,656	22,881	225	5,50/ 7,00	1-1	HEA300	Ø51,0x10,0	14,00	5,00	40,00	5,60
	5.1	parkdeel	22,881	23,295	414	4,50/ 6,00	1-1	HEA280	Ø42,4x11,0	12,00	5,50	45,00	5,60
	10.1	Wachtplaats verhoogd	23,300	23,310	10	6,00/ 7,50	1-1	HEA320	Ø51,0x12,5	14,00	6,00	40,00	5,60
	3.2	wachtplaats	23,310	23,408	98	5,50/ 7,00	1-1	HEA320	Ø51,0x12,5	14,00	6,00	40,00	5,60
	5.2	parkdeel	23,408	23,713	305	4,50/ 6,00	1-1	HEA280	Ø42,4x11,0	12,00	5,50	45,00	5,60
WHK RO	1.14C	verticale oeverconstructie	22,580	22,590	10	4,50/ 6,50	1-1	HEA340	Ø51,0x12,5	22,00	6,00	47,00	5,60
	1.14D	verticale oeverconstructie	22,590	22,652	62	4,50/ 6,50	1-1	HEA340	Ø51,0x12,5	13,00	6,00	40,00	5,60
	4.2	zwaaikom	22,652	22,882	230	5,50/ 7,00	1-1	HEA300	Ø51,0x10,0	15,00	6,50	40,00	5,60
	1.15	verticale oeverconstructie	22,882	23,136	254	4,50/ 6,50	1-1	HEA320	Ø51,0x12,5	13,00	5,00	40,00	5,60
	3.8	wachtplaats	23,136	23,285	149	5,50/ 7,00	1-1	HEA340	Ø51,0x12,5	16,00	7,50	35,00	5,60
	3.9	wachtplaats	23,285	23,295	10	5,50/ 7,00	1-1	HEA340	Ø51,0x12,5	17,00	7,50	30,00	5,60
	9.2	verticale oeverconstructie verhoogd	23,300	23,310	10	5,00/ 7,00	1-1	HEA320	Ø51,0x12,5	15,00	7,50	45,00	5,60
	1.16	verticale oeverconstructie	23,310	23,365	55	4,50/ 6,50	1-1	HEA320	Ø51,0x12,5	15,00	8,00	45,00	5,60

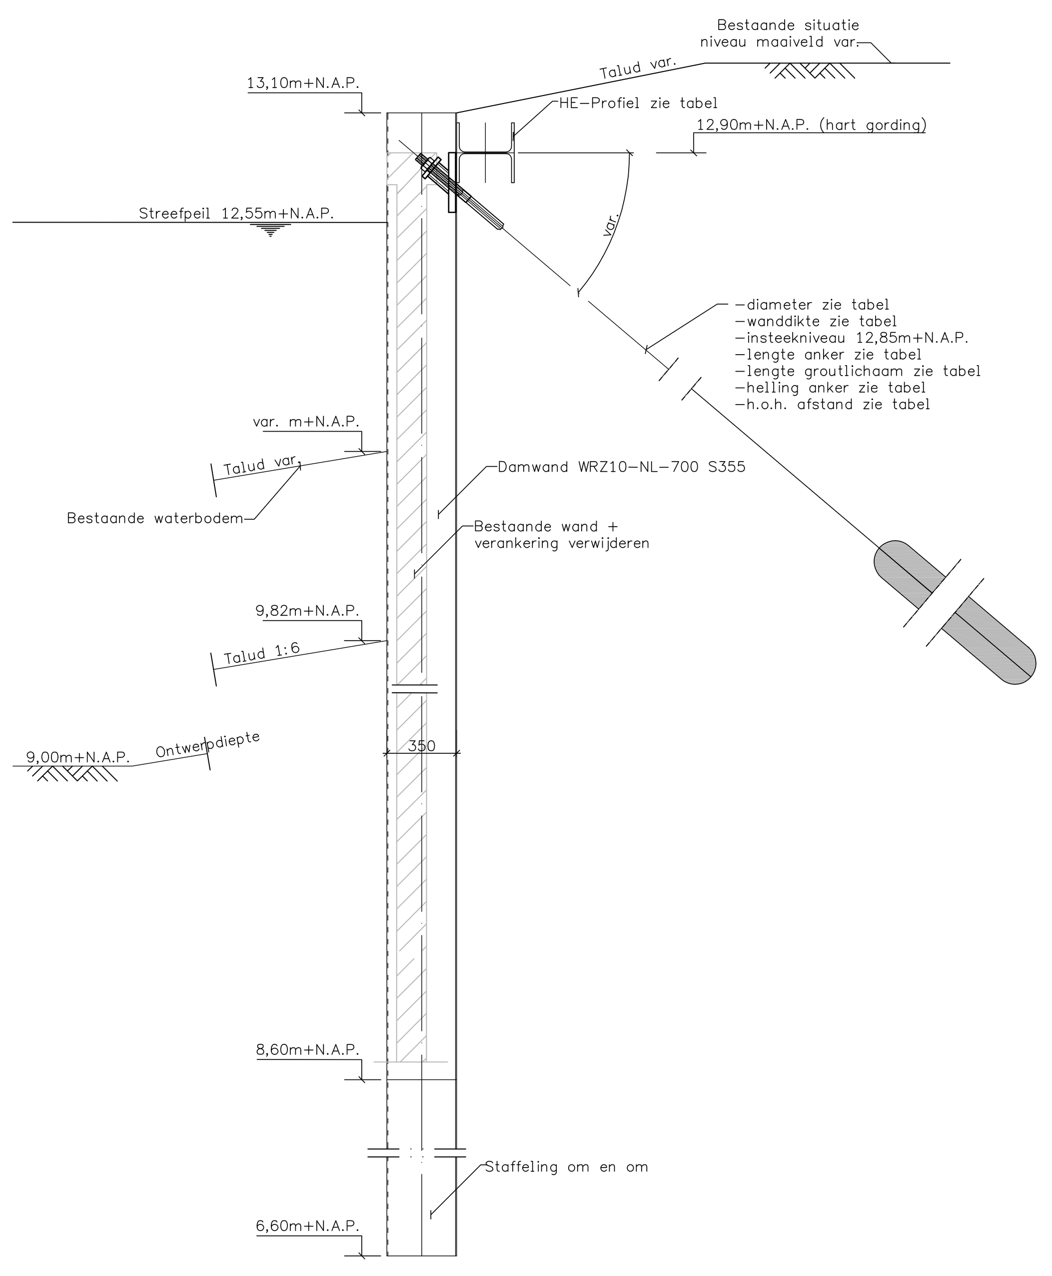

Doorsnede 1. Verticale Oeverconstructie
CEMT IV
Schaal 1:20

Overzicht nieuw aan te brengen verticale oeverconstructie
Schaal 1:1000

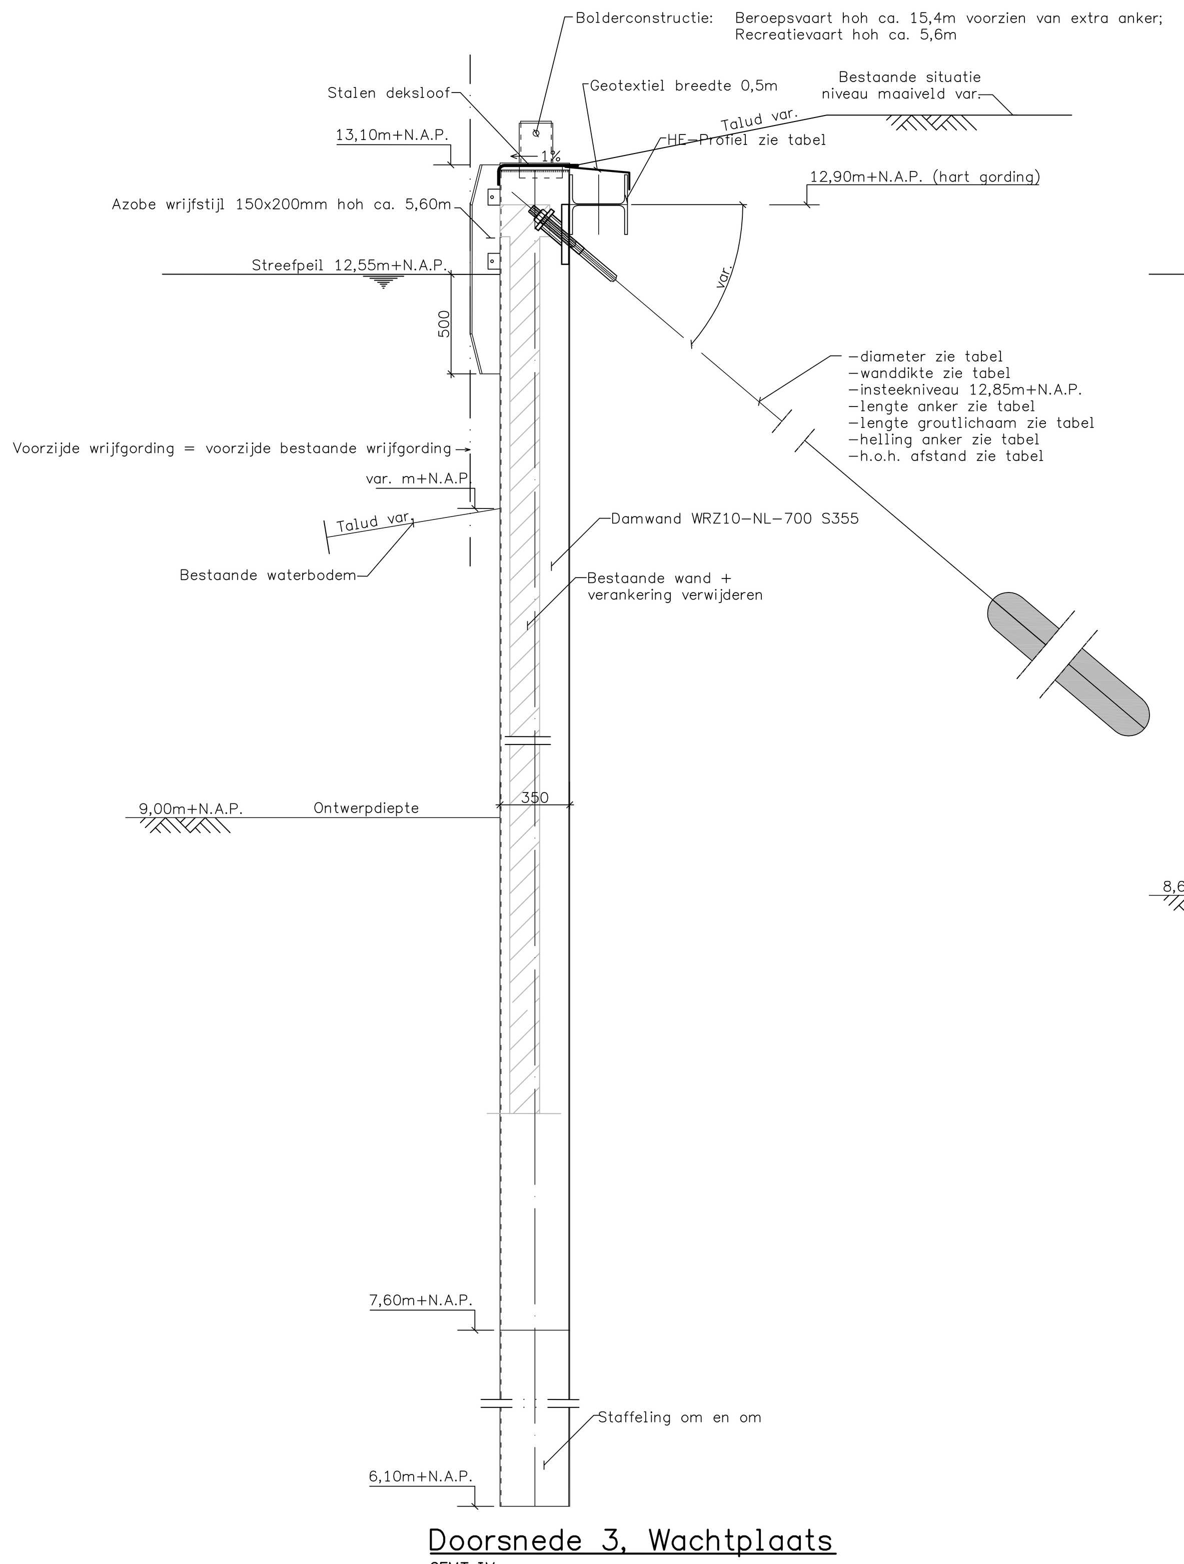

Doorsnede 3. Wachtplaats
CEMT IV
Schaal 1:20

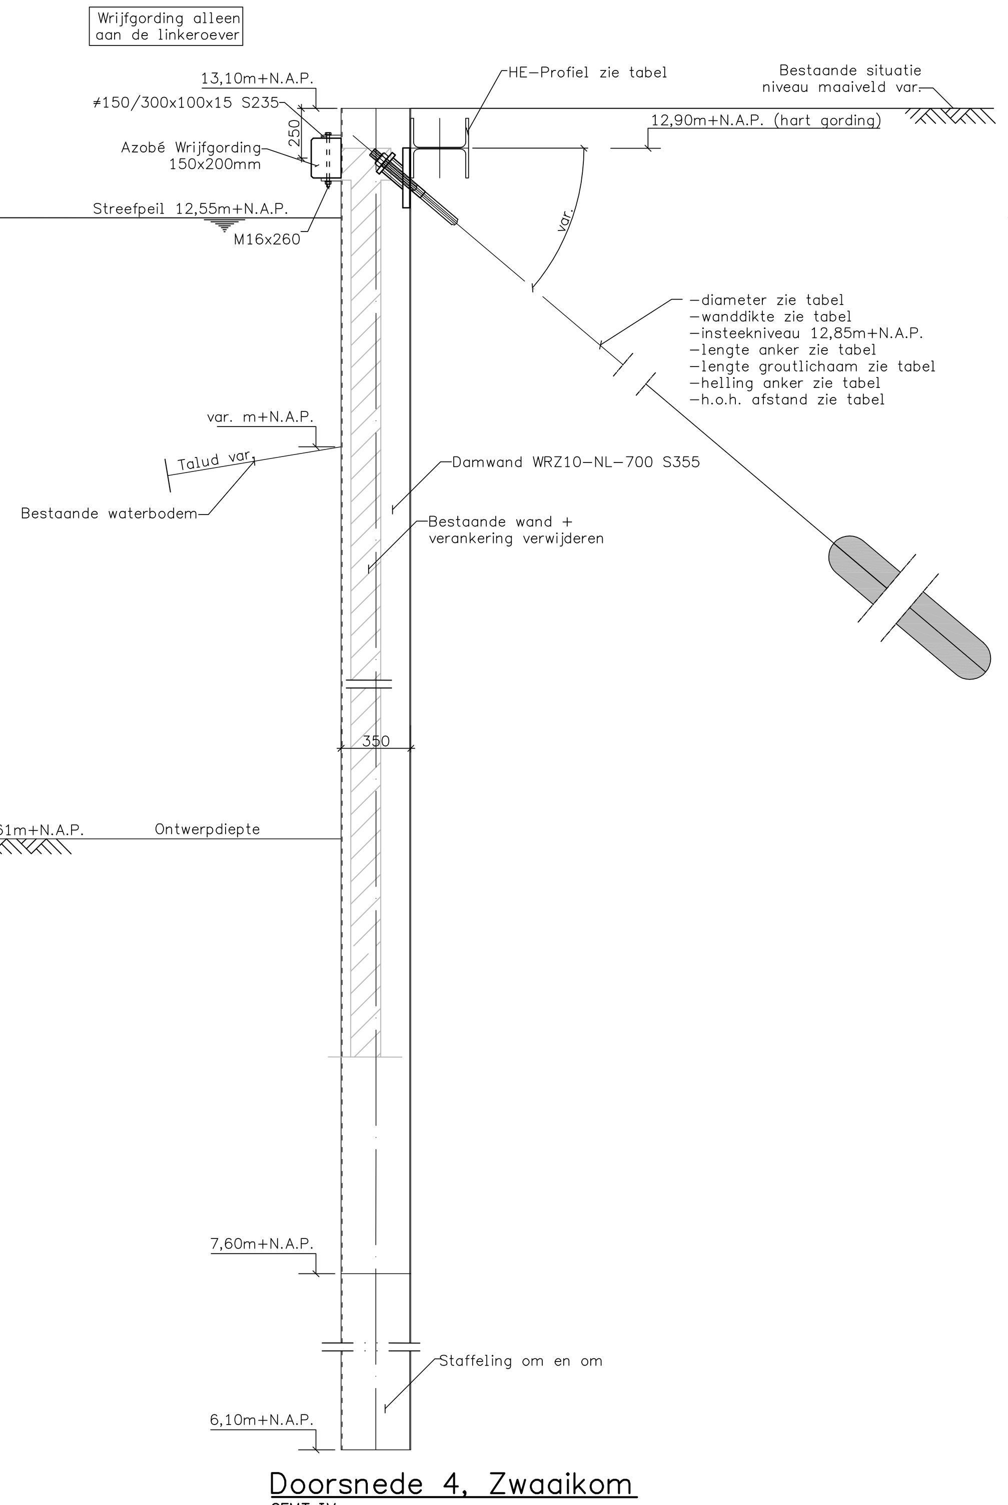

Doorsnede 4. Zwaaikom
CEMT IV
Schaal 1:20

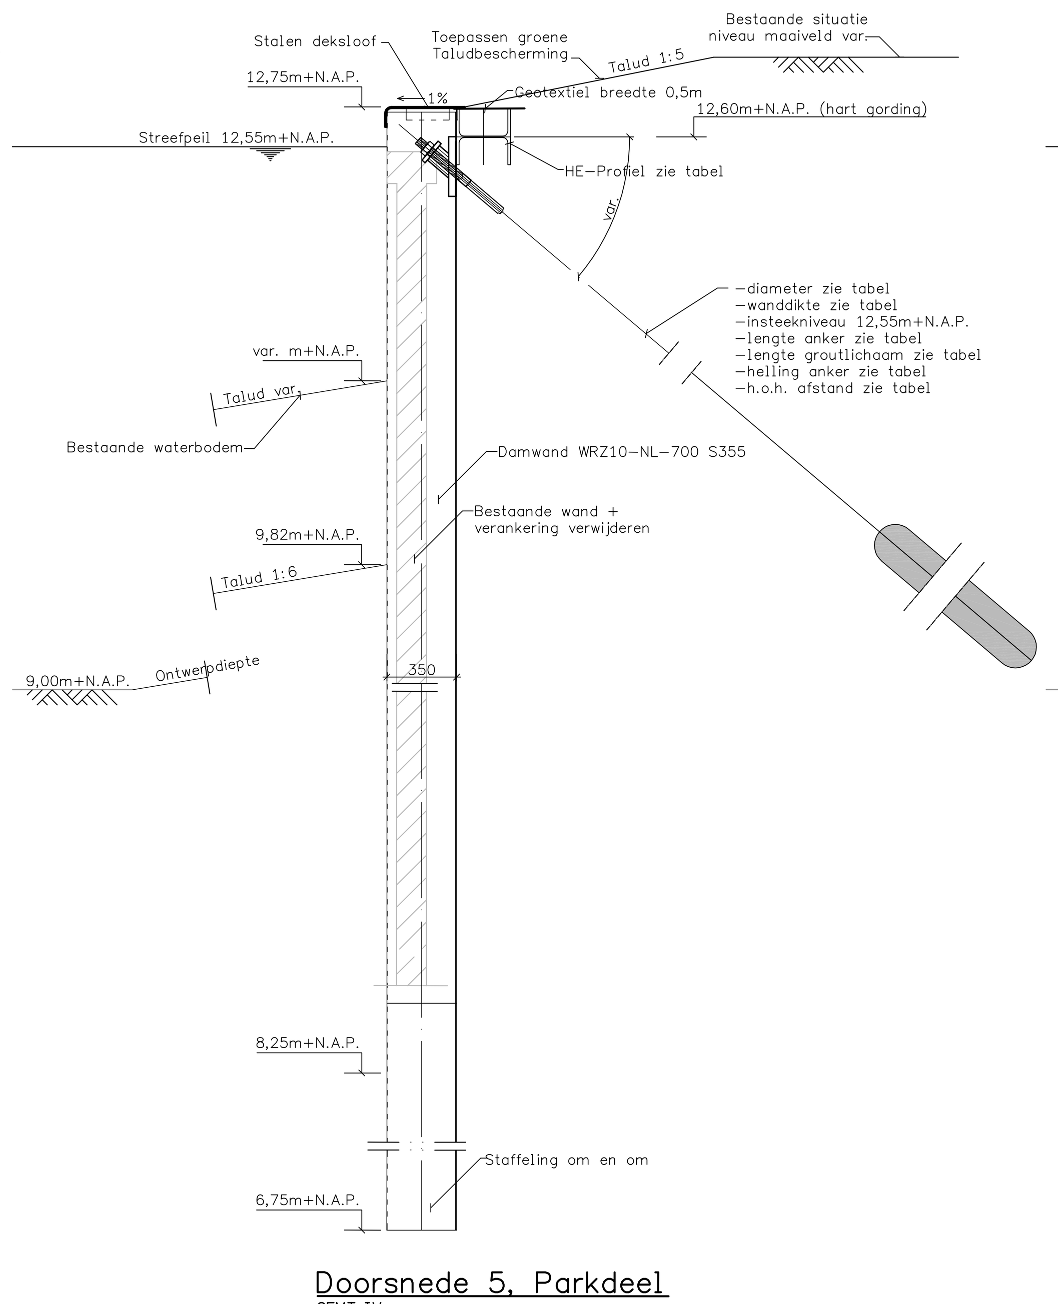

Doorsnede 5. Parkdeel
CEMT IV
Schaal 1:20

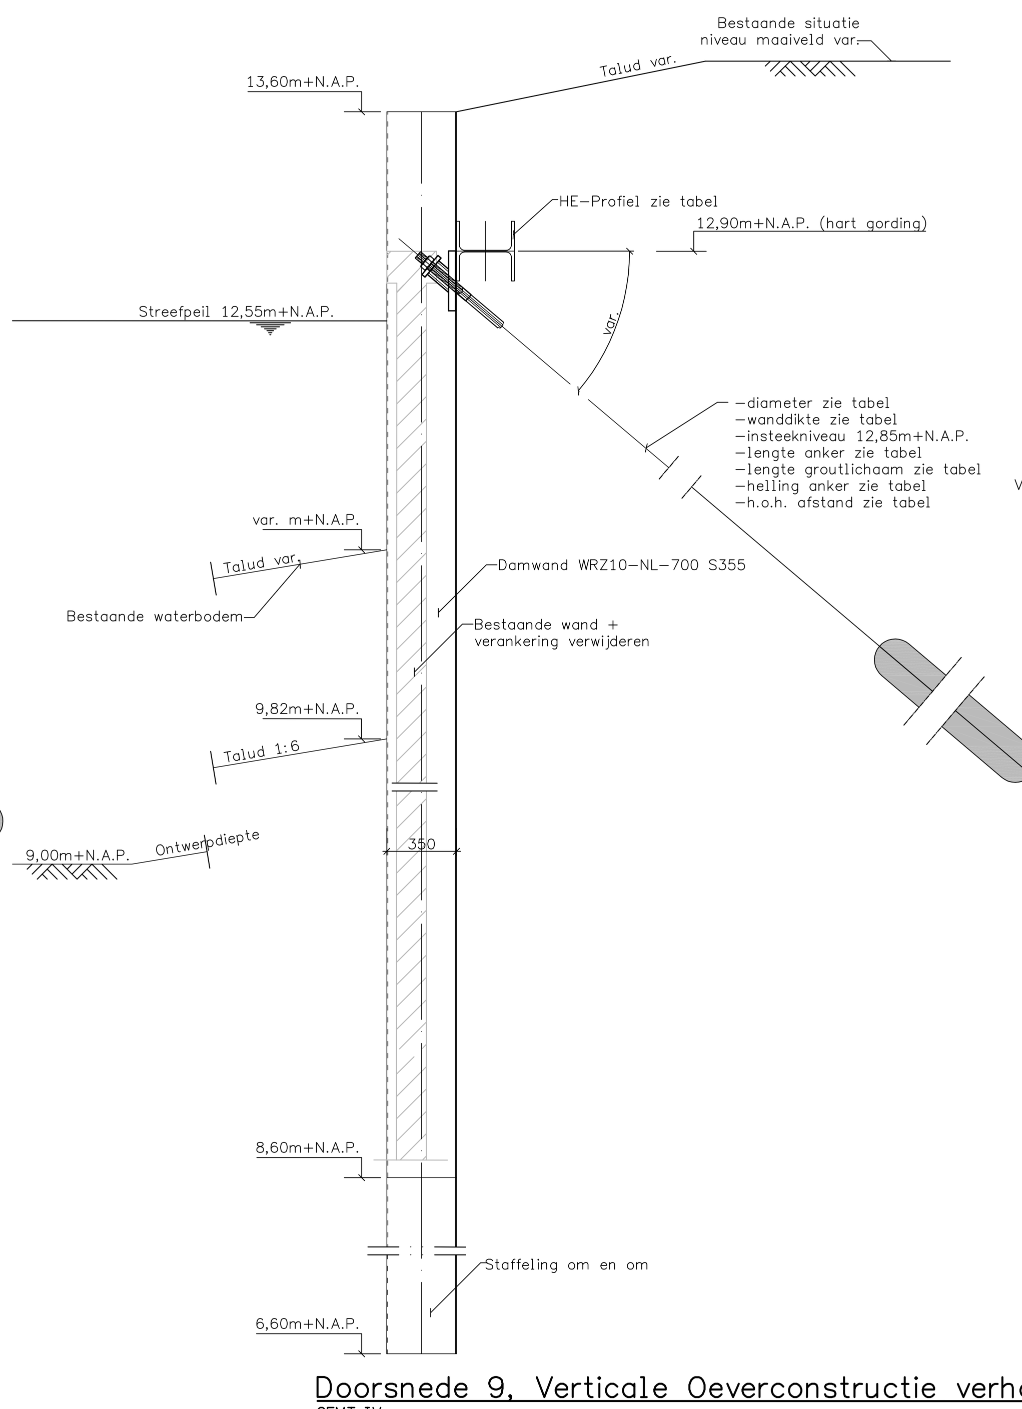

Doorsnede 9. Verticale Oeverconstructie verhoogd
CEMT IV
Schaal 1:20

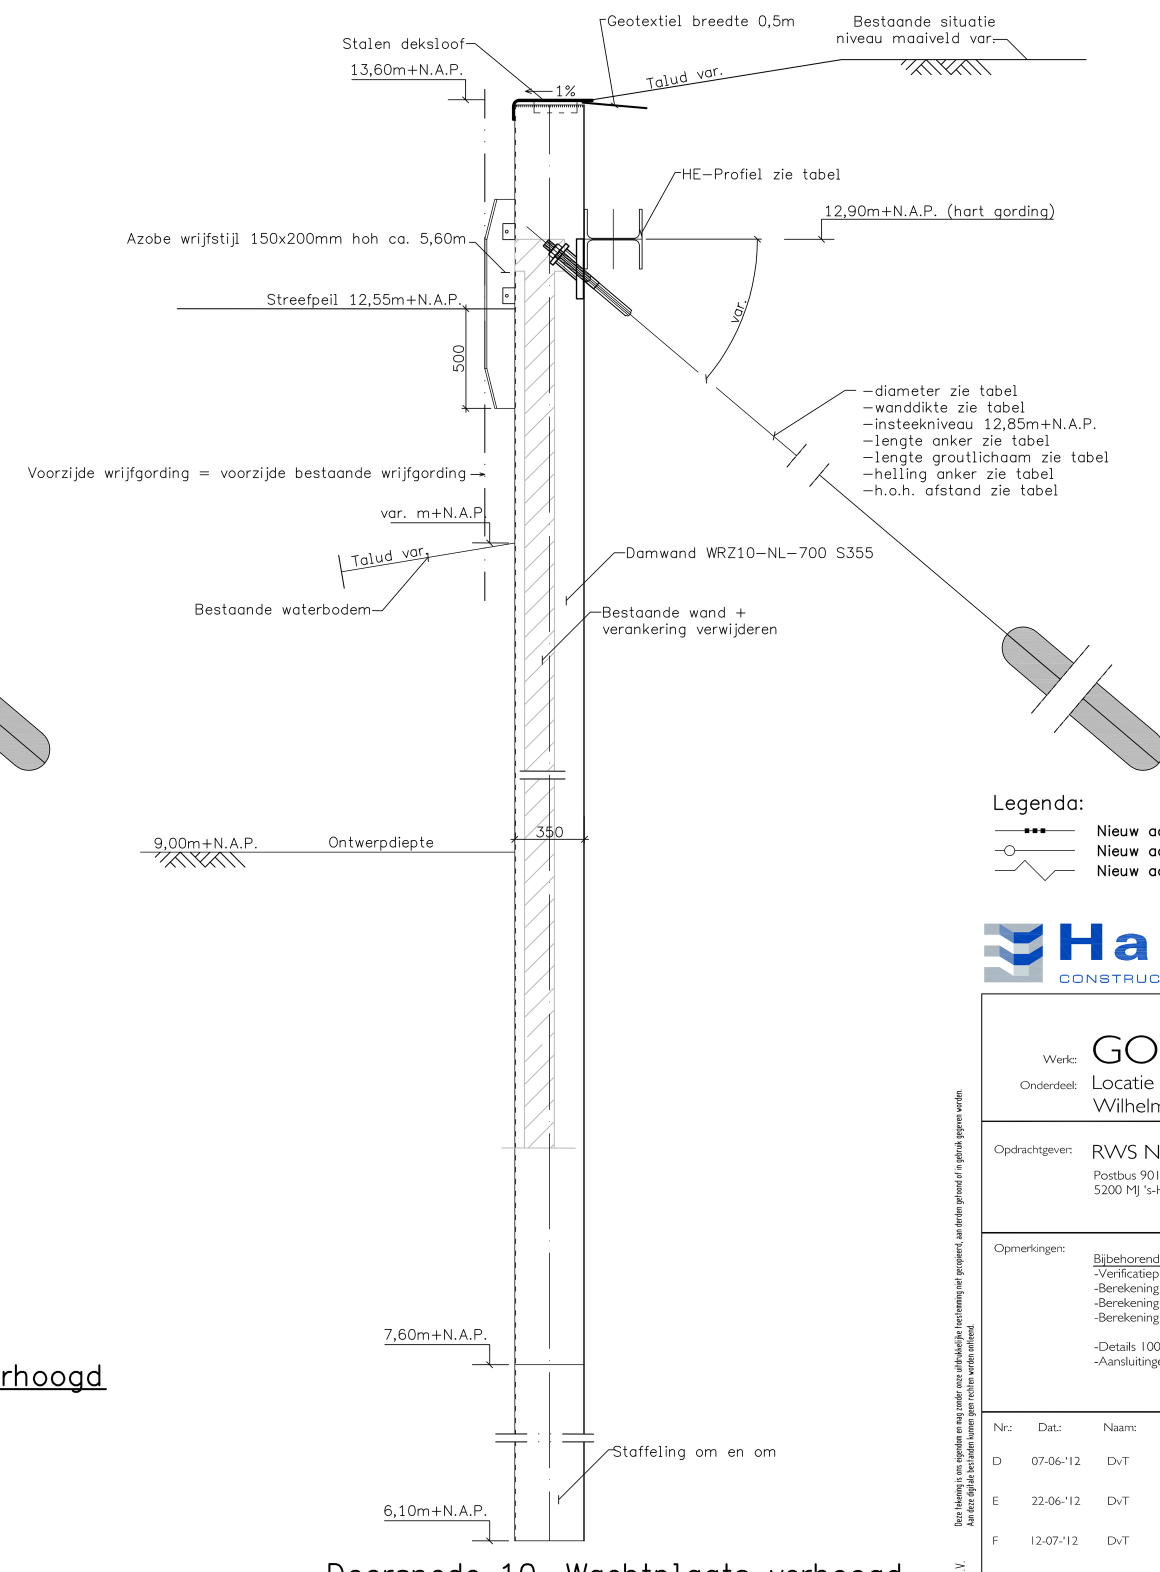

Doorsnede 10. Wachtplaats verhoogd
CEMT IV
Schaal 1:20

Renvooi staalconstructie

- Damwand: materiaal S355
- Gording: materiaal S355
- Groutinjectie anker: materiaal 20MnV6

Legenda:

- Nieuw aan te brengen damwand verticale oeverconstructie
- Nieuw aan te brengen damwand wachtplaats
- Nieuw aan te brengen damwand zwaaikom

Hakkers
CONSTRUCTIEF IN WATERBOUW
Oudsas 11
Postbus 11
4250 DA Werkendam
Tel.: 0183-501122
Fax.: 0183-501665
E-mail: Info@Hakkers.com / Internet: http://www.hakkers.com

Werk: GOVa fase 3a
Onderdeel: Locatie Tilburg
Wilhelminakanaal km 22.550 - km 23.695

Opdrachtgever: RWS Noord-Brabant (afdeling IRI)
Postbus 90157
5200 MJ 's-Hertogenbosch

Opmerkingen:
Bijbehorende documenten:
-Verificatieplan 11030-PLA-100
-Berekening 11030-BER-100 "Hoofdberekening" Tilburg
-Berekening 11030-BER-101 "Berekening groutankers" Tilburg
-Berekening 11030-BER-102 "Detailberekeningen" Tilburg

-Details 10030-TEK-104 "Details" Tilburg
-Aansluitingen 10030-TEK-105 + 106 "Aansluitingen" Tilburg

Nr.:	Dat.:	Naam:	Wijziging:
D	07-06-'12	DvT	Planklengte doorsnede parkdeel
E	22-06-'12	DvT	Doorsnede 1.14C-1.14D
F	12-07-'12	DvT	Wachtplaats 23.460
REV	13-12-'12	DvT	REVISIE

Formaat : A0+1500	Schaal : zie tekening
Hoogten in : m t.o.v. N.A.P	Maten in : mm
REVISIE tekening	
Get. : D. van Tilborg	Datum : 23-12-'11 Paraaf :
Acc. : T.C. Vroon	Datum : 13-12-'12 Paraaf :
Bestek : 31044592	
Tek. nr. : 11030-TEK-101-REV	

Deze tekening is ons eigendom en mag zonder onze uitdrukkelijke toestemming niet gecopieerd, aan derden getoond of in gebruik gegeven worden.
Aan deze digitale bestanden kunnen geen rechten worden ontleend.
© HAKKERS B.V.

bestandsnaam: P:\GOVa 3a (11030)\05 Tekeningen\Werktekeningen\AS BUILT\11030-TEK-100 + 101 + 102 + 103 + 104_AS BUILT Tilburg.dwg