Overzicht nieuw aan te brengen verticale oeverconstructie

Schaal 1:1000

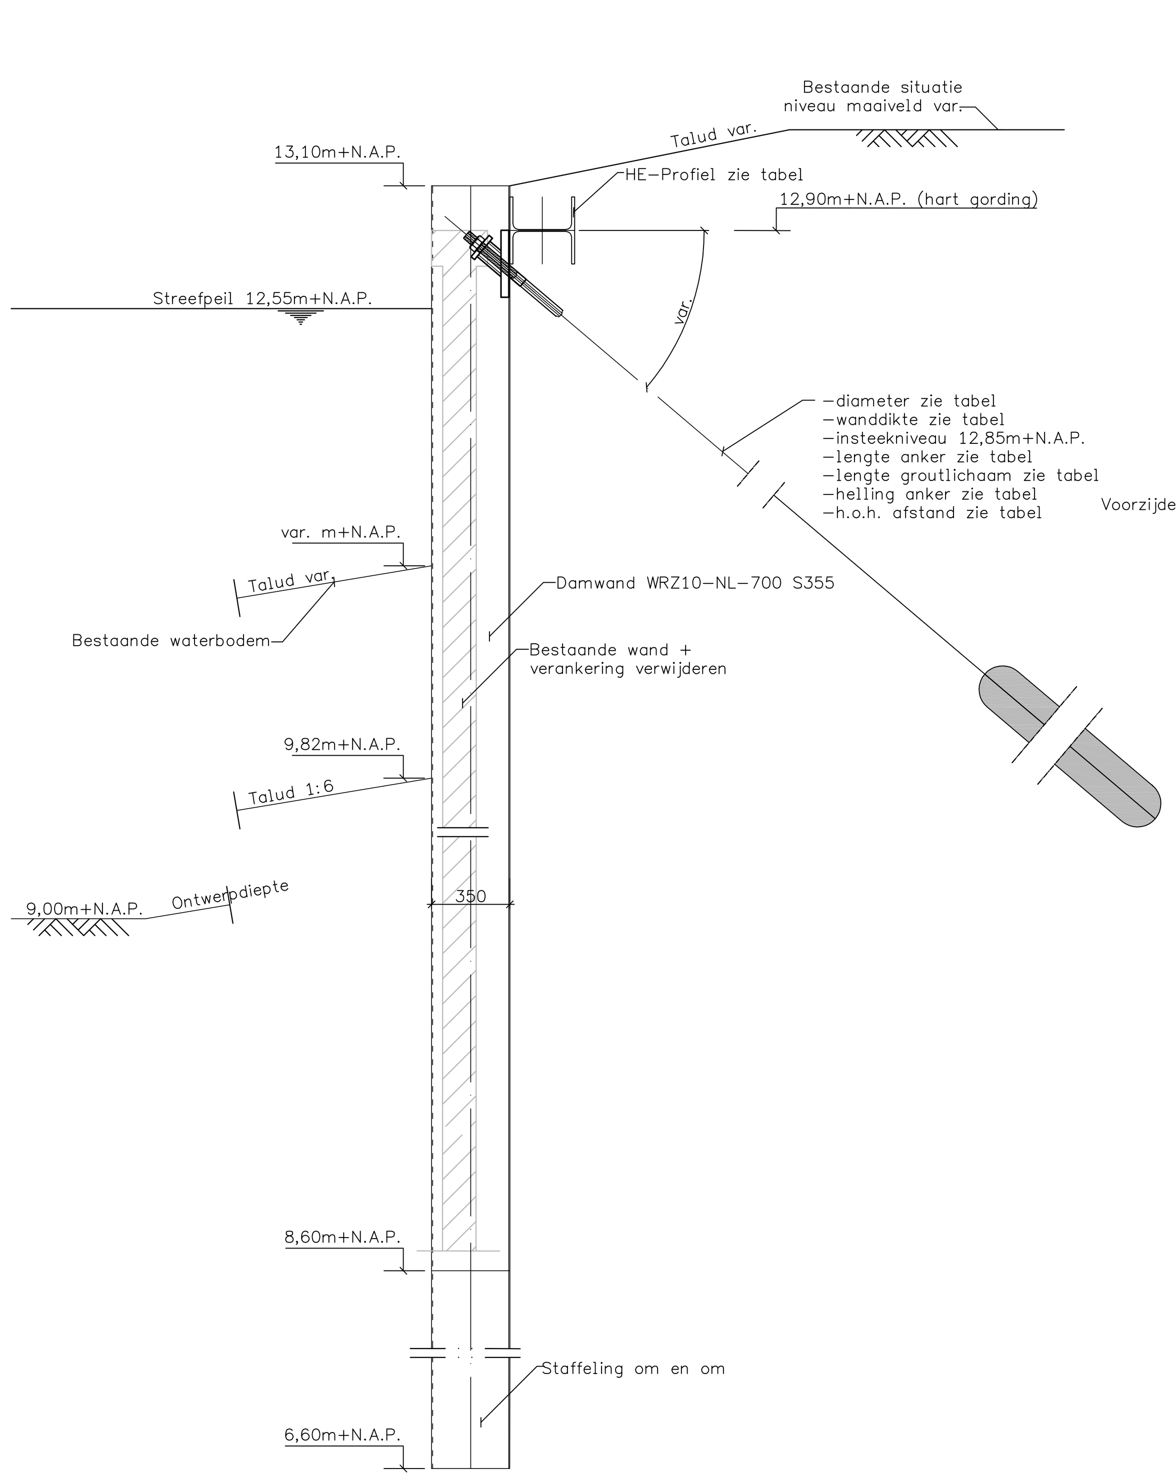

Doorsnede 1. Verticale Oeverconstructie

CEMT IV
Schaal 1:20

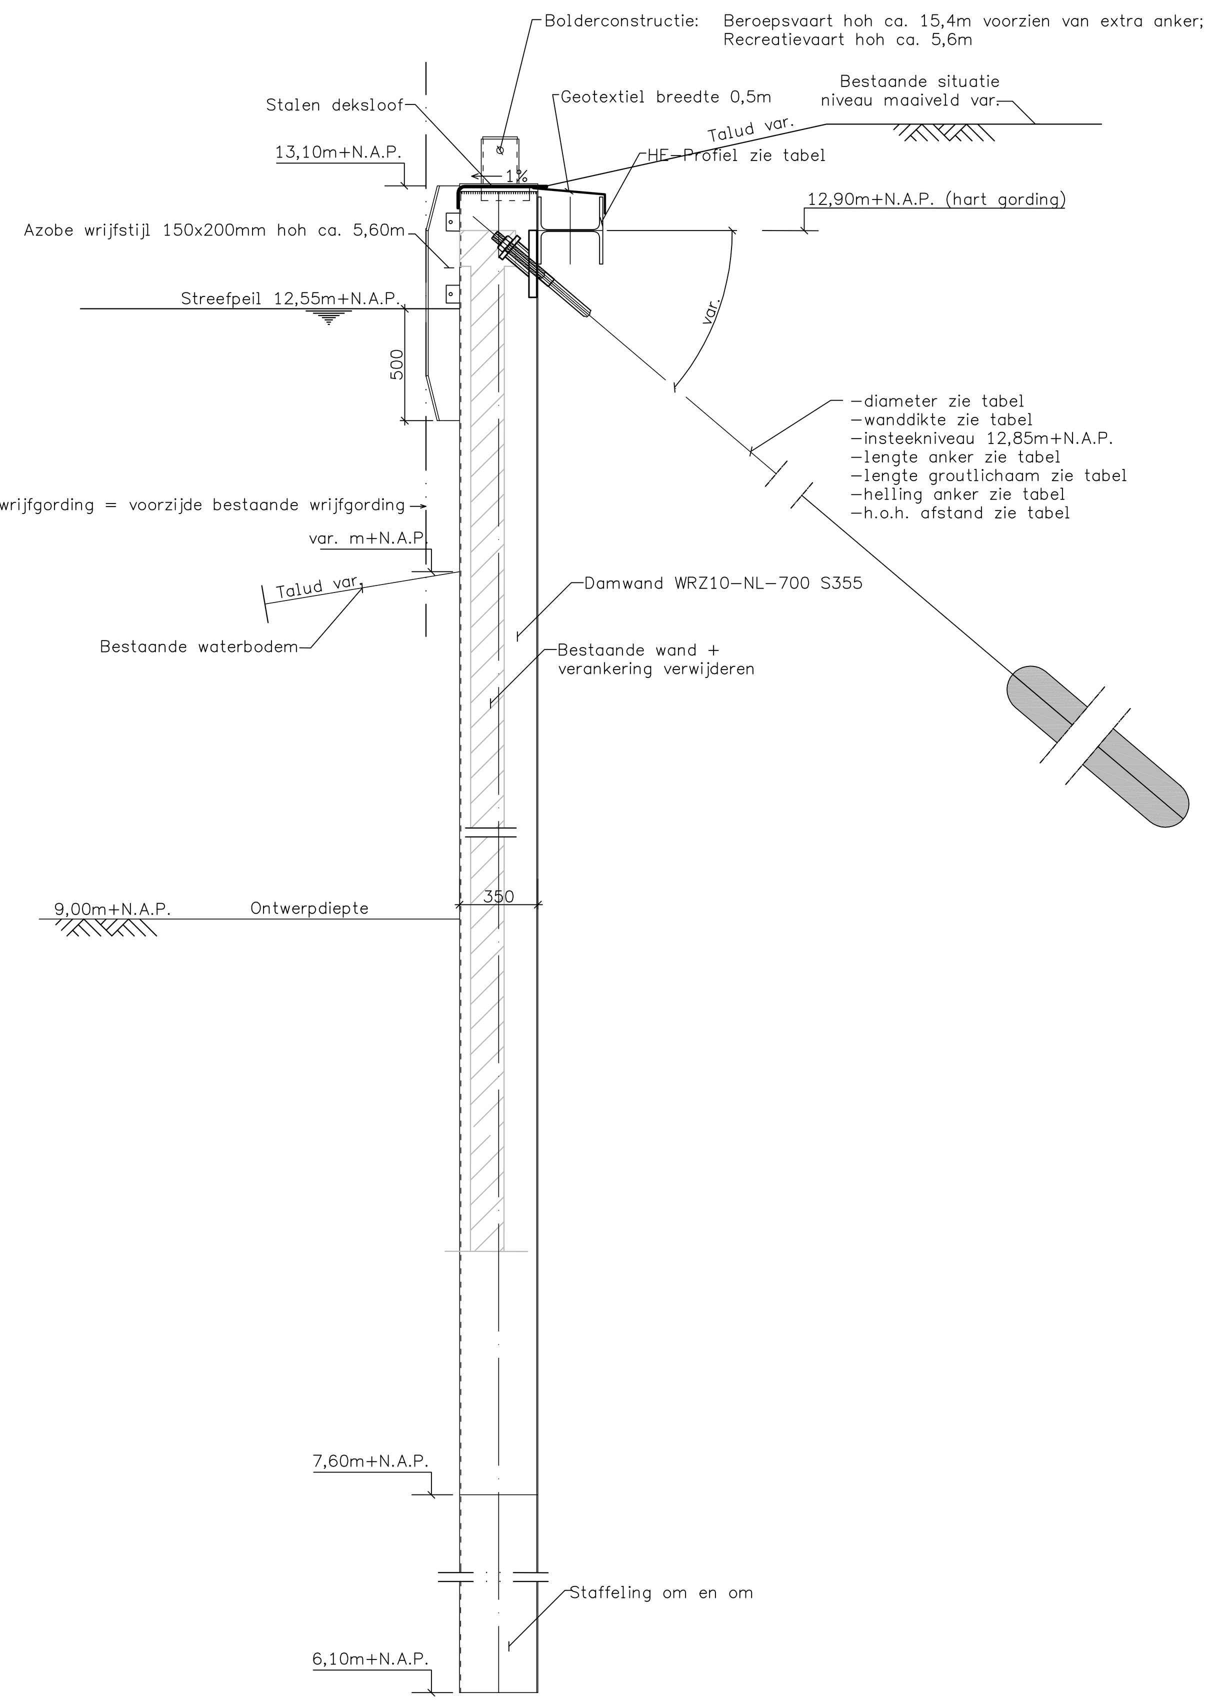

Doorsnede 3. Wachtplaats

CEMT IV
Schaal 1:20

Kilometrering damwand vakken

Locatie	Doorsnede	Bijzonderheden	Kilometrering		Tracélengte	Planklengte	Staffeling	Gording	Ankertype	Ankerlengte	Groutproplengte	Ankerhoek	h.o.h. afstand
			[km]	[km]	[m[1]]	[m]	kort-lang	[-]	[-]	[m]	[m]	[°]	[m]
WHK LO	3.3	wachtplaats	23,713	23,849	136	5,50/ 7,00	1-1	HEA320	Ø51,0x12,5	15,00	7,00	40,00	5,60
	3.4	wachtplaats	23,859	23,966	107	5,50/ 7,00	1-1	HEA320	Ø51,0x12,5	15,00	8,50	45,00	5,60
	1.6	verticale oeverconstructie	23,966	24,300	334	4,50/ 6,50	1-1	HEA260	Ø42,4x11,0	14,00	7,50	45,00	5,60
	1.7	verticale oeverconstructie	24,303	24,750	447	4,50/ 6,50	1-1	HEA280	Ø42,4x11,0	12,00	5,00	45,00	5,60
	1.8	verticale oeverconstructie	24,750	24,894	144	4,50/ 6,50	1-1	HEA320	Ø51,0x12,5	13,00	6,00	45,00	5,60
	1.9	verticale oeverconstructie	24,884	24,894	10	4,50/ 6,50	1-1	HEA320	Ø51,0x12,5	13,00	5,50	40,00	5,60
WHK RO	1.17	verticale oeverconstructie	23,683	23,839	156	4,50/ 6,50	1-1	HEA280	Ø42,4x11,0	16,00	8,50	40,00	5,60
	1.18	verticale oeverconstructie	23,839	23,849	10	4,50/ 6,50	1-1	HEA280	Ø51,0x10,0	15,00	8,00	45,00	5,60
	3.10	wachtplaats	23,859	24,021	162	5,50/ 7,00	1-1	HEA300	Ø51,0x10,0	16,00	8,00	40,00	5,60
	1.19	verticale oeverconstructie	24,021	24,281	260	4,50/ 6,50	1-1	HEA280	Ø42,4x11,0	16,00	7,50	40,00	5,60
	1.20	verticale oeverconstructie	24,303	24,350	47	4,50/ 6,50	1-1	HEA280	Ø42,4x11,0	16,00	7,50	40,00	5,60
	1.21	verticale oeverconstructie	24,350	24,720	370	4,50/ 6,50	1-1	HEA280	Ø42,4x11,0	15,00	6,00	40,00	5,60
	3.11	wachtplaats	24,720	24,894	174	5,50/ 7,00	1-1	HEA320	Ø51,0x12,5	15,00	6,00	45,00	5,60

Renvooi staalconstructie

- Damwand: materiaal S355
- Gording: materiaal S355
- Groutinjectie anker: materiaal 20MnV6

Legenda:

- Nieuw aan te brengen damwand verticale oeverconstructie
- Nieuw aan te brengen damwand wachtplaats

Hakkers
CONSTRUCTIEF IN WATERBOUW
Oudsas 11
Postbus 11
4250 DA Werkendam
Tel.: 0183-501122
Fax.: 0183-501665
E-mail: Info@Hakkers.com / Internet: http://www.hakkers.com

VAN HALTEREN INFRA BV

Werk: GOVa fase 3a
Onderdeel: Locatie Tilburg
Wilhelminakanaal km 23.670 - km 24.895

Opdrachtgever: RWS Noord-Brabant (afdeling IRI)
Postbus 90157
5200 MJ 's-Hertogenbosch

Opmerkingen:
Bijbehorende documenten:
-Verificatieplan 11030-PLA-100
-Berekening 11030-BER-100 "Hoofdberekening" Tilburg
-Berekening 11030-BER-101 "Berekening groutankers" Tilburg
-Berekening 11030-BER-102 "Detailberekeningen" Tilburg

-Details 10030-TEK-104 "Details" Tilburg
-Aansluitingen 10030-TEK-105 + 106 "Aansluitingen" Tilburg

Nr.:	Dat.:	Naam:	Wijziging:
B	12-03-'12	DvT	Diversen
C	27-04-'12	DvT	Staffeling
D	12-07-'12	DvT	Wachtplaats 23.677 Damwand Quirijnstok Linkeroever
REV	13-12-'12	DvT	REVISIE

Formaat	: A0	Schaal	: zie tekening
Hoogten in	: m t.o.v. N.A.P	Maten in	: mm

REVISIE tekening

Get.: D. van Tilborg — Datum: 23-12-'11 — Paraaf:
Acc.: T.C. Vroon — Datum: 13-12-'12 — Paraaf:

Bestek: 31044592

Tek. nr.: 11030-TEK-102-REV

Deze tekening is ons eigendom en mag zonder onze uitdrukkelijke toestemming niet gecopieerd, aan derden getoond of in gebruik gegeven worden.
Aan deze digitale bestanden kunnen geen rechten worden ontleend.

© HAKKERS B.V.

bestandsnaam: P:\GOVa 3a (11030)\05 Tekeningen\Werktekeningen\AS BUILT\11030-TEK-100 + 101 + 102 + 103 + 104_AS BUILT Tilburg.dwg geplot op: 13 12 2012 - 15:53