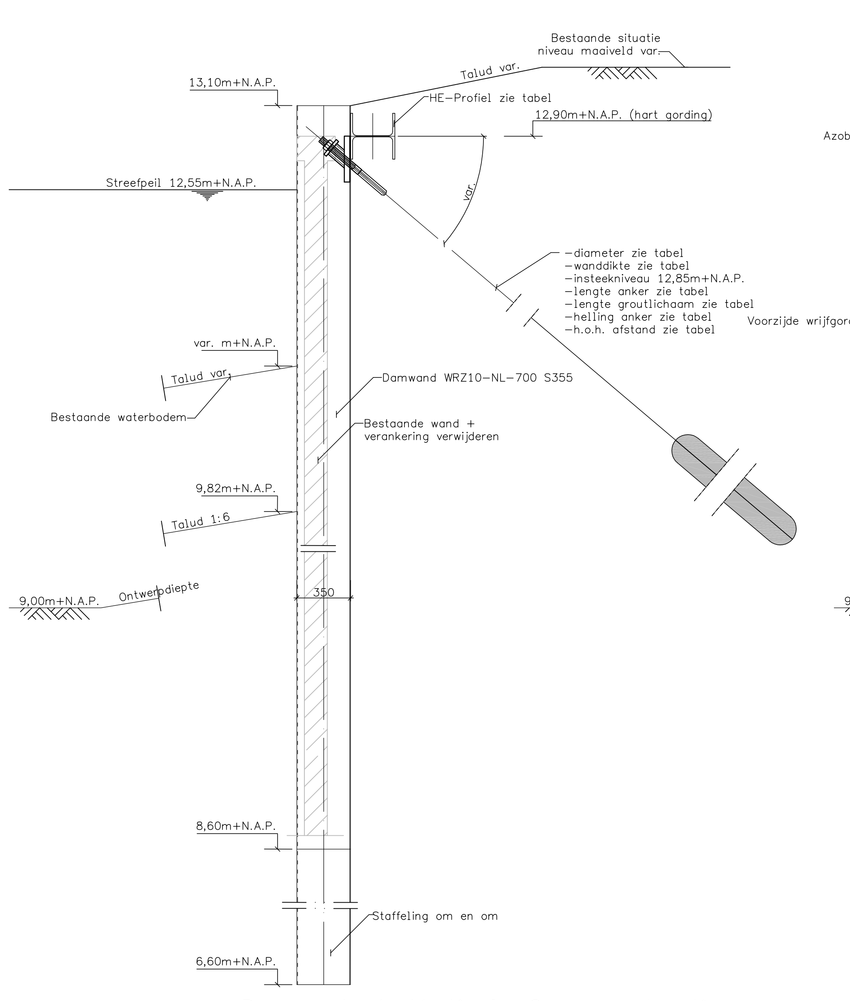

Doorsnede 1, Verticale Oeverconstructie

CEMT IV
Schaal 1:20

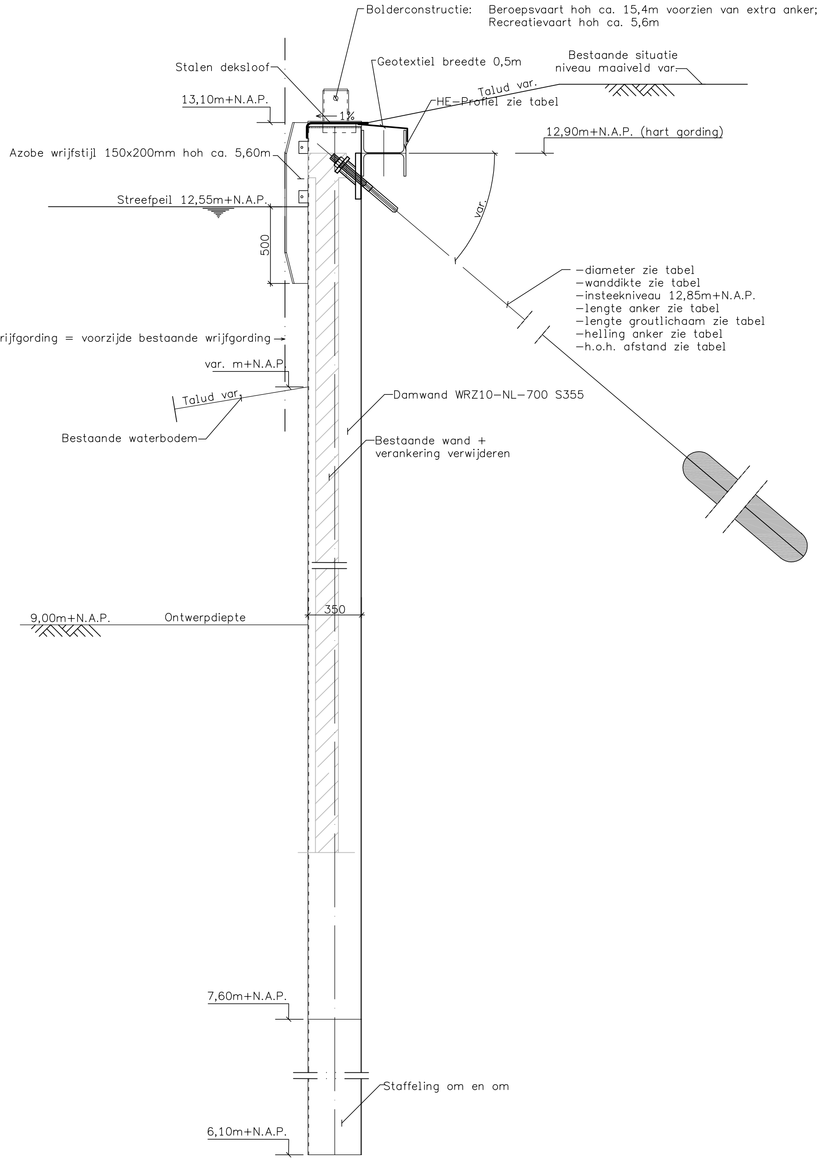

Doorsnede 3, Wachtplaats

CEMT IV
Schaal 1:20

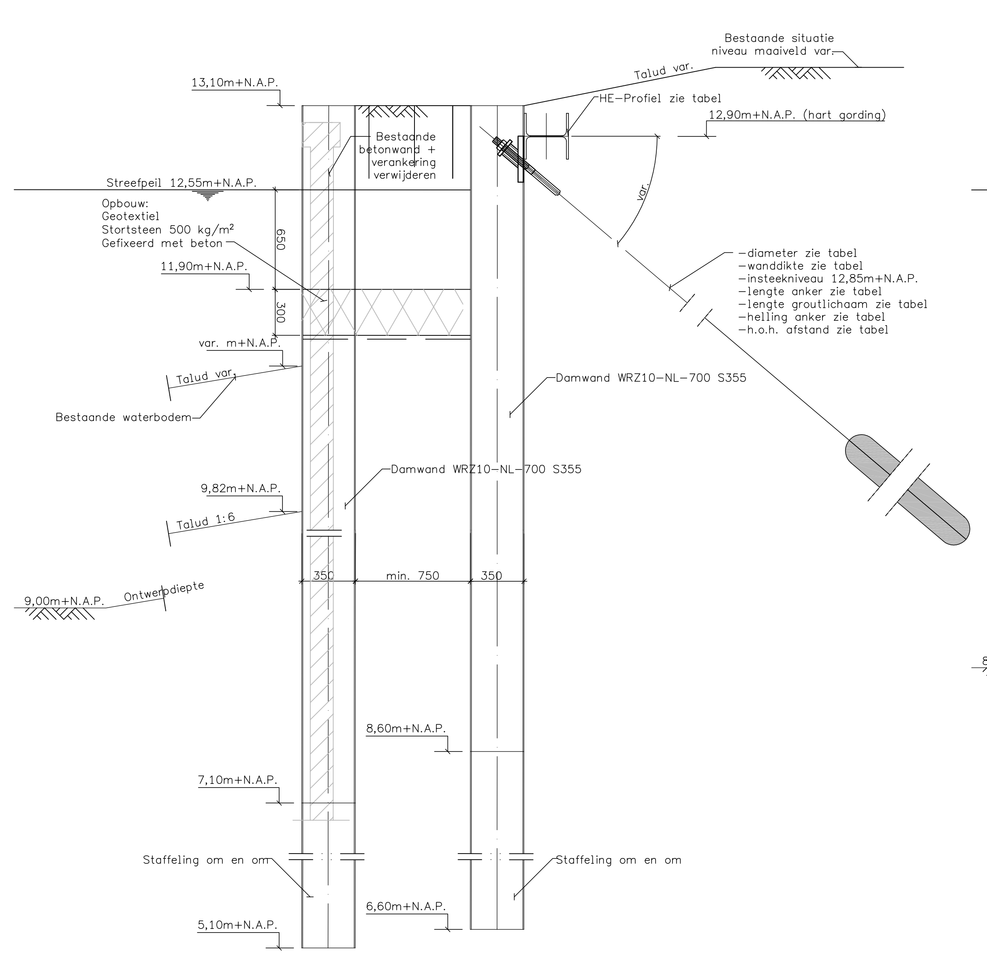

Doorsnede 6, Fauna uitstapplaats type 2A

CEMT IV
Schaal 1:20

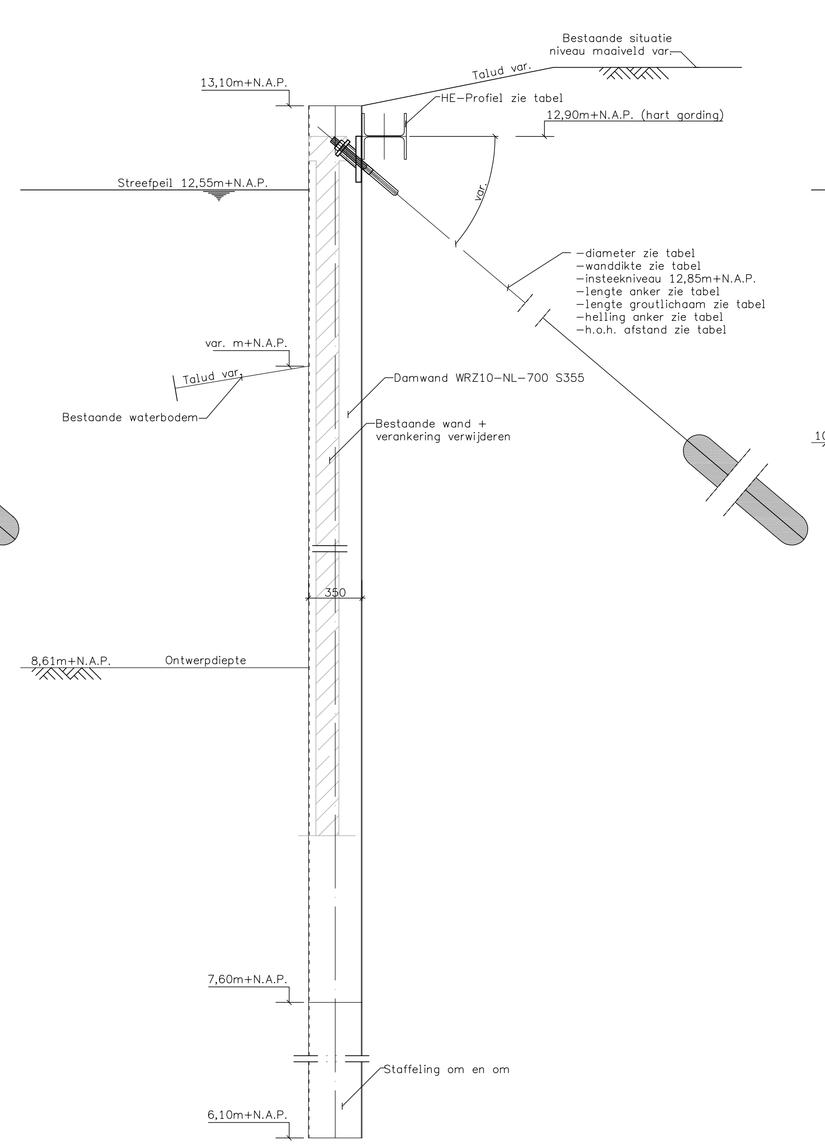

Doorsnede 7, invaart Haven Loven

CEMT IV
Schaal 1:20

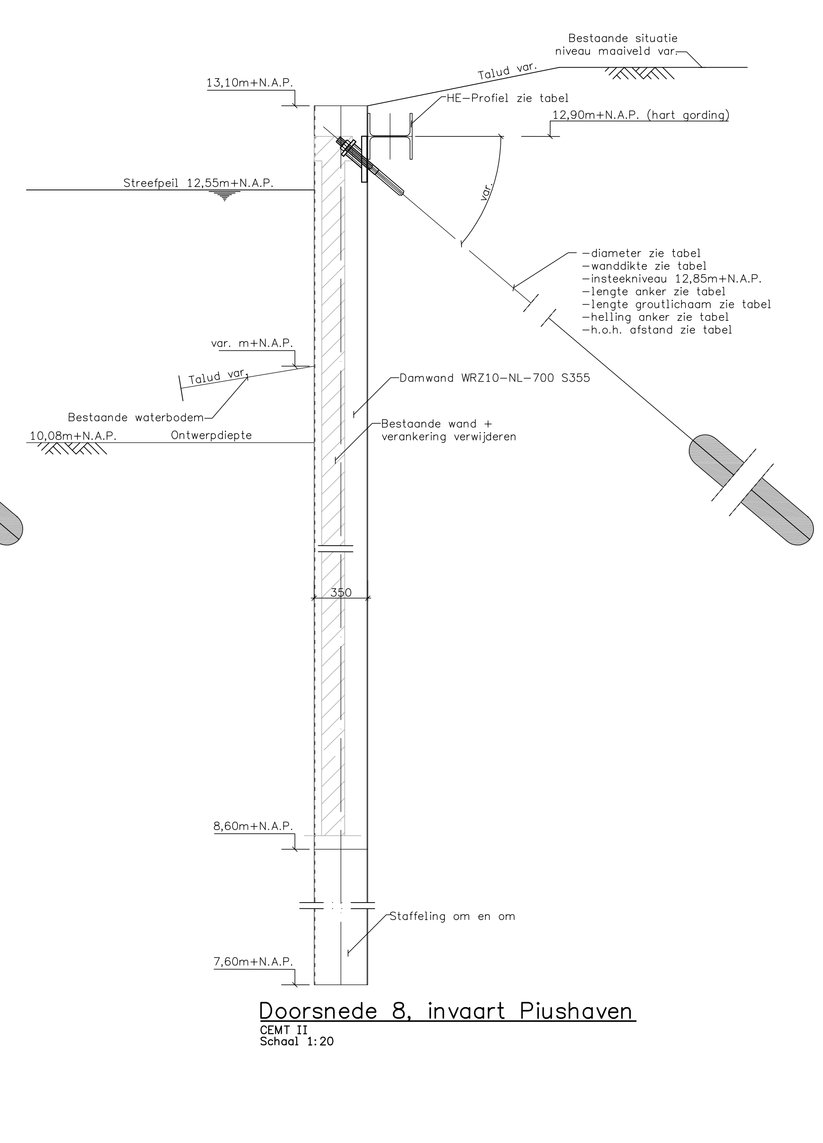

Doorsnede 8, invaart Piushaven

CEMT II
Schaal 1:20

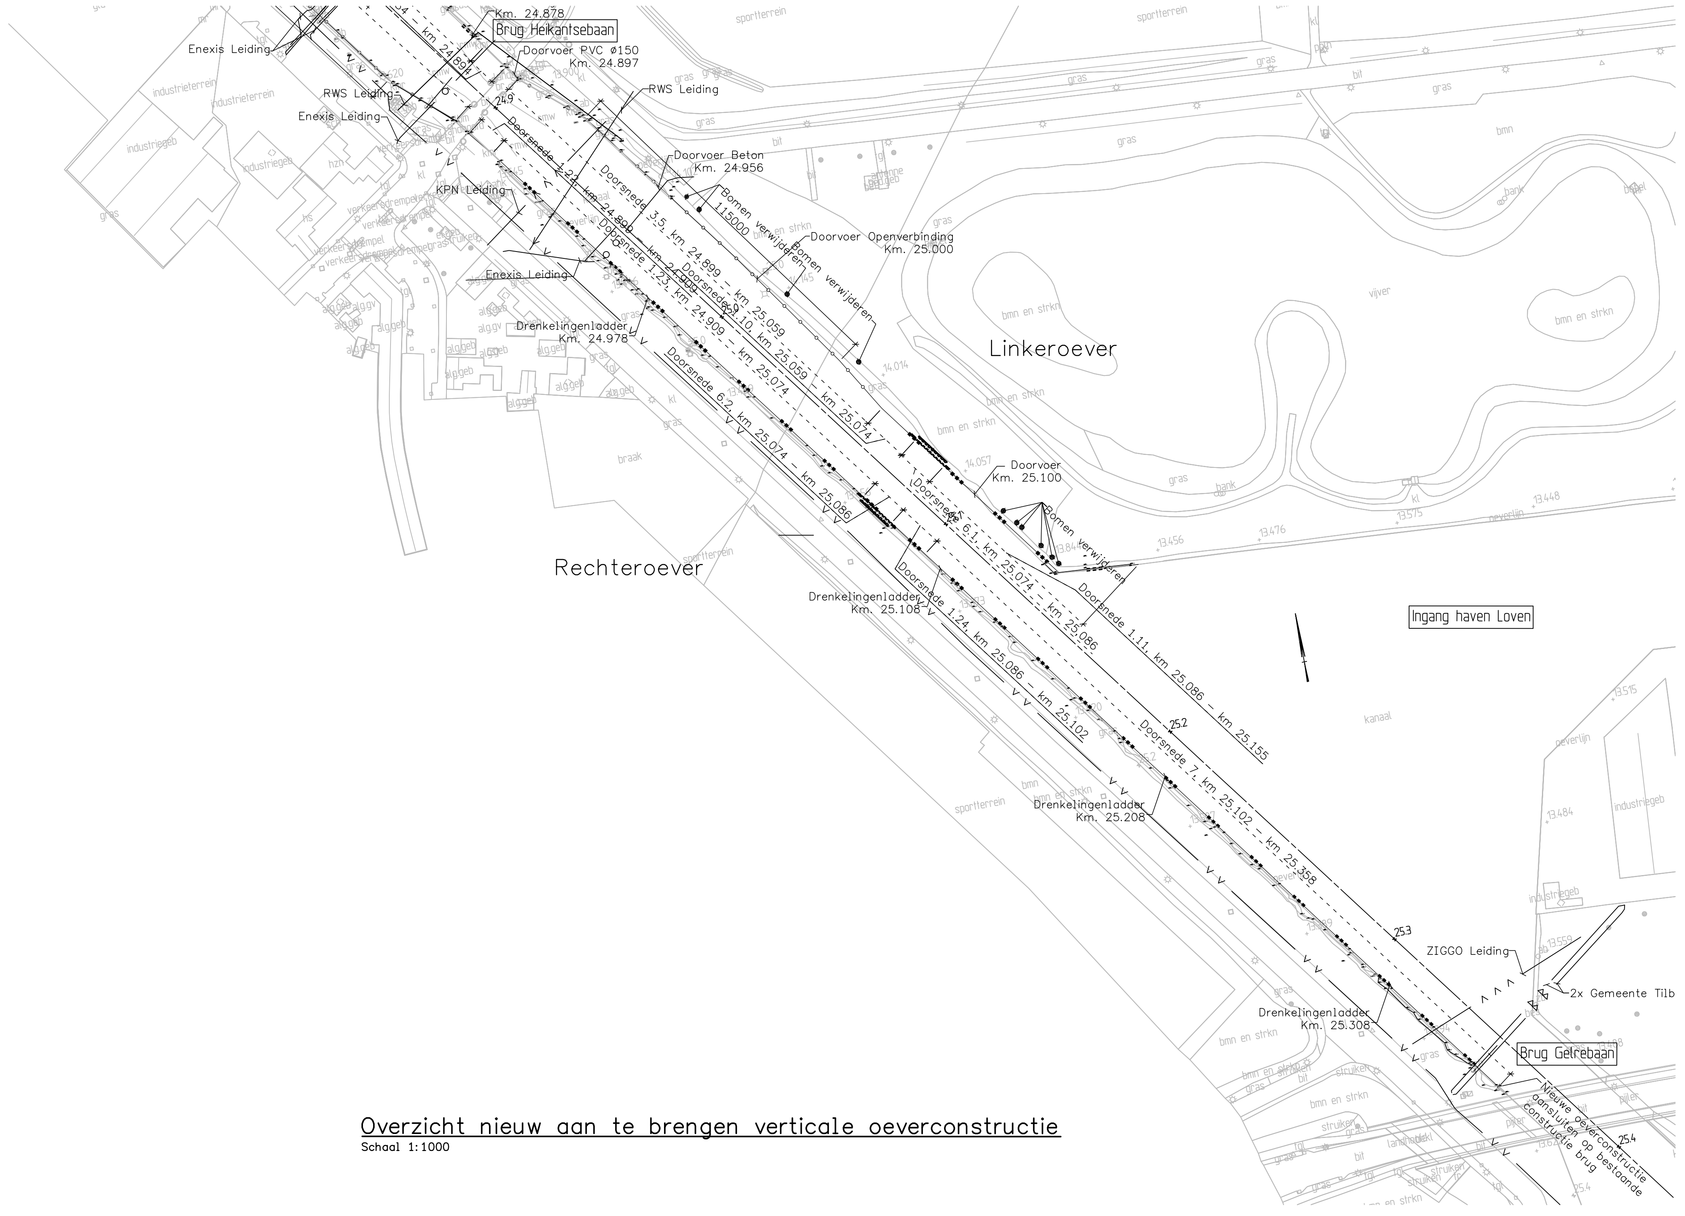
Km. 24.878
Brug Hekgntsebaan
Doorvoer RVC ø150
Km. 24.897
Enexis Leiding
RWS Leiding
Doorvoer. Beton
Km. 24.956
Doorvoer Openverbinding
Km. 25.000
KPN Leiding
Drenkelingenladder
Km. 24.978
Linkeroever
Rechteroever
Doorvoer
Km. 25.100
Drenkelingenladder
Km. 25.108
Ingang haven Loven
Drenkelingenladder
Km. 25.206
Drenkelingenladder
Km. 25.308
Brug Gelrebaan
