wijziging A

DOORSNEDE A-A



wijziging B

DOORSNEDE B-B

RENVOOI ALGEMEEN:

MAATVOERING IN HET WERK TE CONTROLEREN

- Voor het werk gelden de normen en voorwaarden die ten tijde van de aanvraag omgevingsvergunning van toepassing zijn, opgenomen in het besluit bouwwerken leefomgeving.
- Verder zijn de volgende normen/voorwaarden van toepassing:
  - NEN 3569 veiligheidsbeglazing in gebouwen
  - NEN 2535 brandmeldinstallaties
  - NEN 2555 rookmelders
  - NEN 2575 ontruimingsinstallaties
  - NEN 3011 veiligheidskleuren en -tekens in de werkomgeving en in de openbare ruimte
  - NEN 1838-EN toegepaste verlichtingstechniek - noodverlichting
- Voorwaarden private partijen:
  - nutsbedrijven
  - liftinstituut
- Voor het eigendom en gebruik van tekenwerk gelden de rechten beschreven in de DNR 2012, art. 45, 46, 47 en 48.
- Peil = 0 = 18,06m +N.A.P. (bestaand)
- Afschot 16mm/m tenzij anders aangegeven
- HWA en VWA aansluiten op bestaand rioleringssysteem
- Conform opgave brandveiligheidsadvies brandadviseur:
  - Brandveiligheid en -weerstand tegen bezwijken
  - Vluchtrouteaanduiding en positie brandbestrijdingsmiddelen
  - Noodverlichting
- Wateropname conform afdeling 4.3 BBL artikel 4.120 wateropname leden 1 en 2 zijn op dit bouwwerk van toepassing:
  - De sanitaire ruimten zullen voorzien worden van wandtegelwerk en een troffelvloer.

RENVOOI MATERIALISATIE:

- aluminium
- baksteen: waalformaat
- bestaande constructie
- beton gewapend
- cellen- / gasbeton
- cementdekvloer
- gipsplaat
- hardhout
- isolatie: kelder- / begane grondvloer (Rc. min. conf. bbl); buitengevel (Rc. min. conf. bbl); dak (Rc. min. conf. bbl)
- kalkzandsteen
- kunststeen
- metal stud®-wand
- multiplex
- naaldhout
- natuur- / hardsteen
- staal
- stucwerk
- betonsteen

VERKLARING AFKORTINGEN:

hwa	=	hemelwaterafvoer
wc	=	watercloset
ug	=	uitstortgootsteen
sk	=	stalen kolom volgens constructeur
sk30	=	stalen kolom volgens constructeur 30min. brandwerend
bsh	=	brandslanghaspel
pbl	=	poederblusser
km	=	kleefmagneet
dgm	=	dagmaat
NAP	=	normaal amsterdams peil
AA	=	aluminium buitenkozijn
HA	=	houten buitenkozijn
H01	=	houten binnenkozijn
S01	=	stalen binnenkozijn

VERKLARING SYMBOLEN:

- aanheling
- draairichting bestaande deuren
- draairichting nieuwe deuren
- Afschot 16 mm/m1 — afschotrichting
- 30 min. brandwerende deur / constructie
- 30 min. brandwerende en zelfsluitende deur
- 60 min. brandwerende deur / constructie
- 60 min. brandwerende en zelfsluitende deur
- zelfsluitende deur
- WBDBO 30 — brandwerendheid 30 min WBDBO
- WBDBO 60 — brandwerendheid 60 min WBDBO
- brandscheiding door andere eigenaar

wijziging A

WIJZIGINGEN NOTA:

WIJZIGINGEN NOTA 1:


- kozijnstaat exterieur aangevuld met verwijzingen naar de juiste bestekposten
- opbouw van de hellingbaan op tekening aangegeven
- positie geïsoleerde kantplank op de noordgevel aangegeven
- positie betonnen raamdorpel op de oostgevel aangegeven
- betonsteen arcering in het renvooi toegevoegd
- extra maatvoering en opbouwen toegevoegd in de liftdoorsneden
- plafond t.p.v. ruimtes 0.15, 0.16 en 0.16a aangepast i.v.m. sloop tussenwanden
- detail lichtstraat met vliesgevelprofielen toegevoegd

wijziging B

WIJZIGINGEN NOTA 2:

- aantal kozijnen voorzien van nieuw merk
- lichtstraat codering (AB en AC) op de verdieping toegevoegd
- doorsnede benaming op doorsnedetekening met nummer 20250417-040-640-DD_B aangepast
- kozijnstaat exterieur voorzien van de twee lichtstraten
- kozijnstaat interieur blad 01 gereduceerd tot te bewerken kozijnen
- renvooi toegevoegd bij principe uitwerking Plaza, Bar en Garderobe
- tafels in perspectieven Plaze verwijderd

gemeente: Land van Cuijk
sectie: G
perceelnummer: 2465

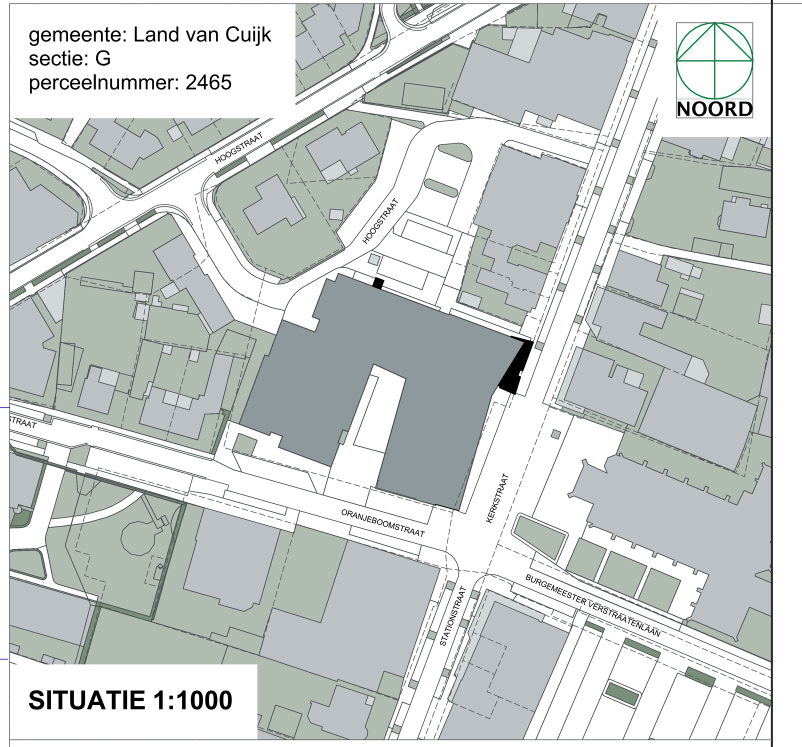

SITUATIE 1:1000

Wijziging	Omschrijving	Getekend	Gecontroleerd	Datum
B	wijzigingen als aangegeven in renvooi	rb	mw	11-09-2026
A	wijzigingen als aangegeven in renvooi	rb	mw	28-08-2026

Opdrachtgever:
Gemeente Land van Cuijk

Projectnaam:
Verbouwing Myllesweerd
Mill

Onderwerp:
doorsnedes a-a en b-b

volantis ARCHITECTS — Part of Sweco
W: www.volantis.nl E: mail@volantis.nl T: 077-351 55 51

Getekend	Gecontroleerd	Datum
rb	mw	07-07-2026

Fase	Status
Technisch ontwerp	definitief

Schaal	Formaat
1:50	A0

Projectnummer	Blad	Versie
20250417	040-640-DD	B

Auteursrecht conform DNR 2011 van toepassing.
20250417 BWD-- Verbouwing Myllesweerd AC27.pln