



Bestaande Toestand

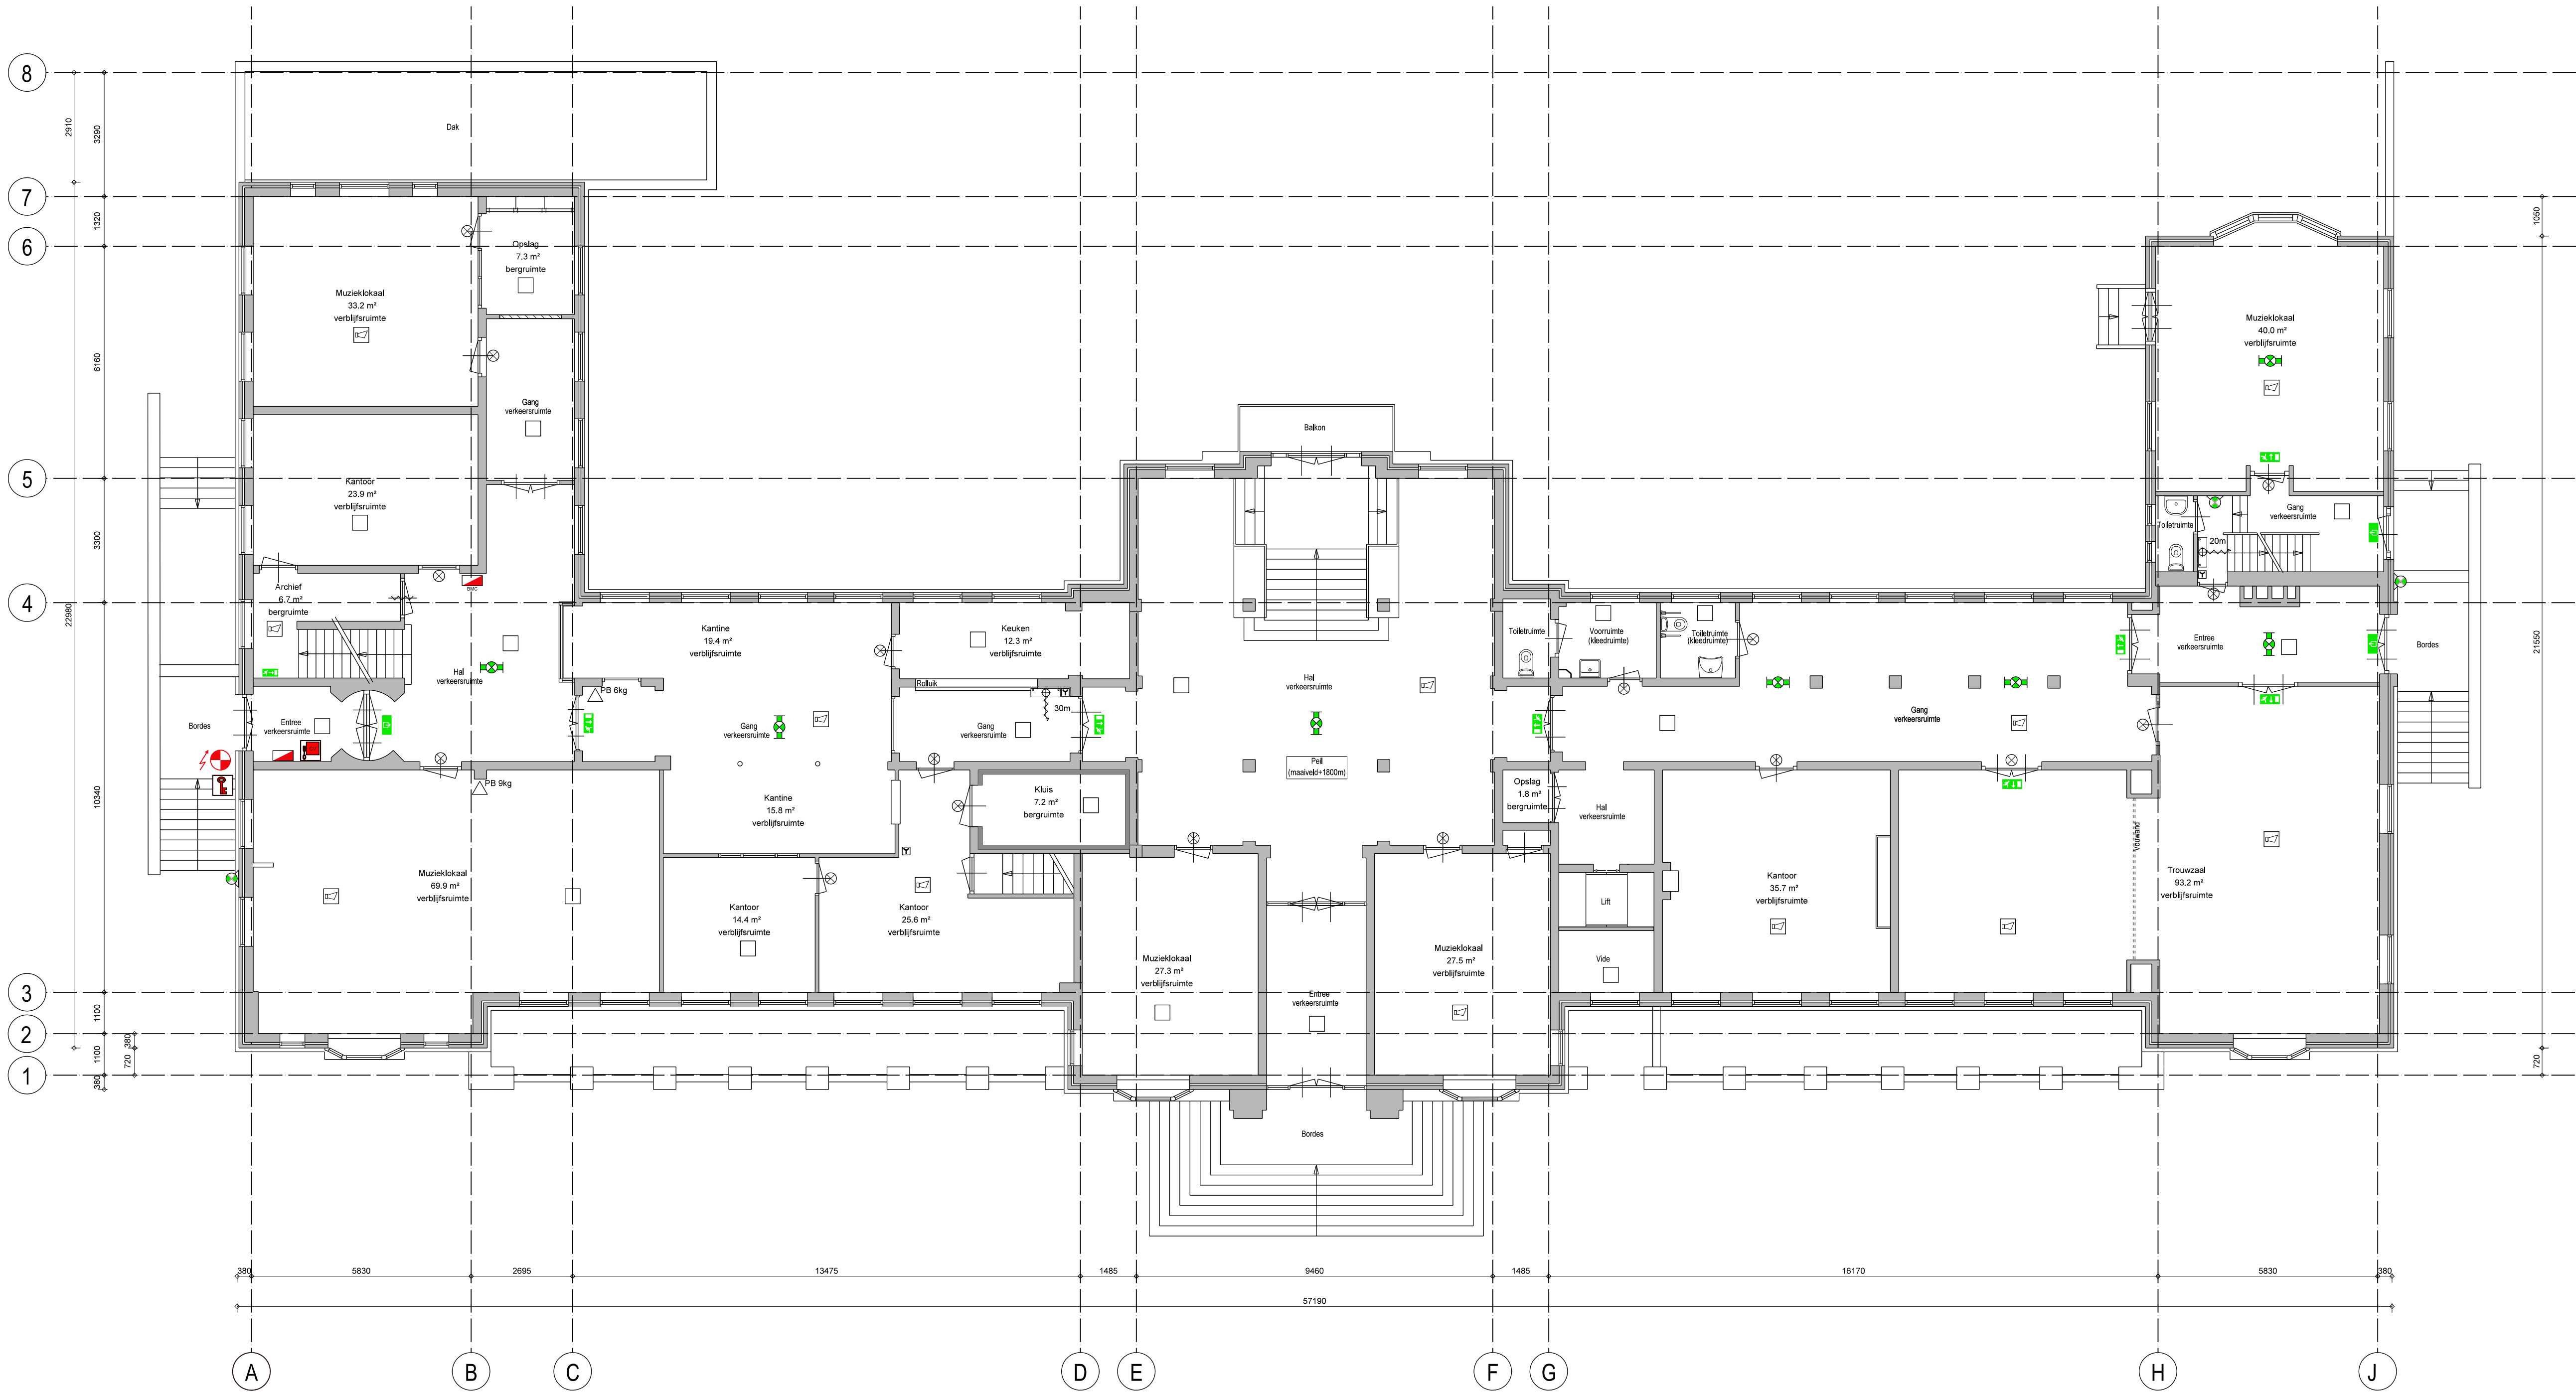

Nieuwe Toestand

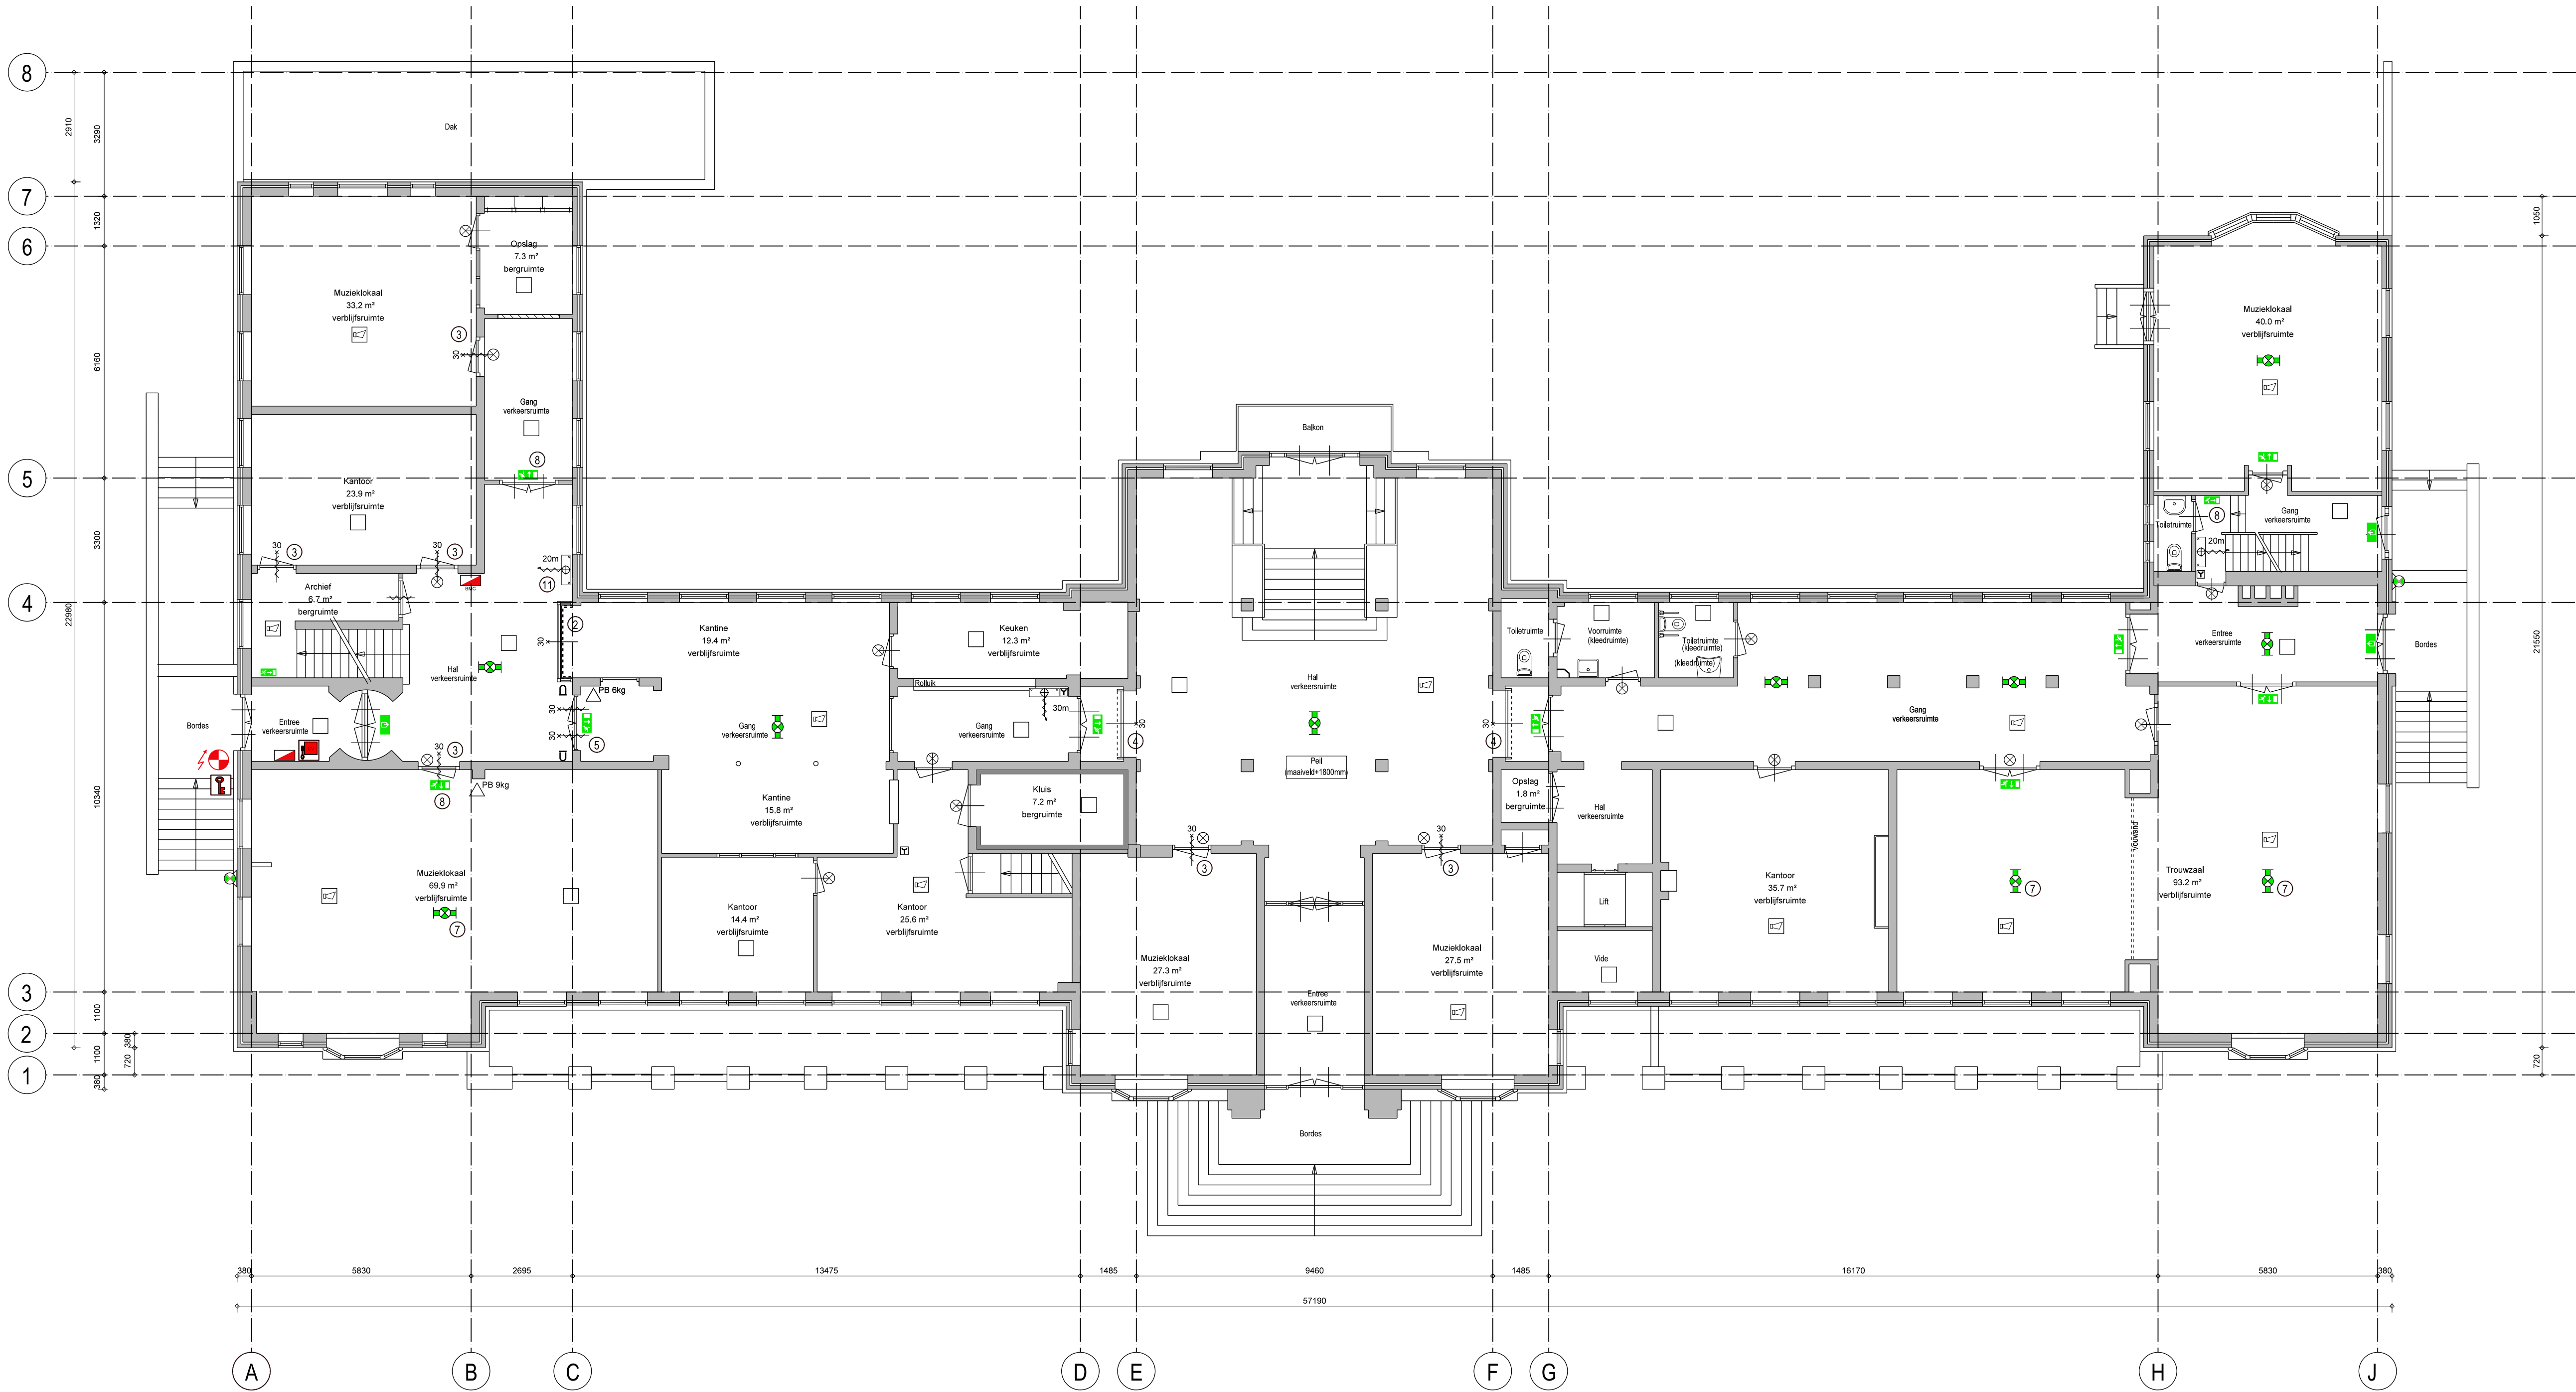

- RENVOOI SYMBOLEN
- vluchtwegaanduiding uitgang
  - vluchtwegaanduiding nooduitgang
  - vluchtwegaanduiding nooduitgang
  - brandmeldcentrale
  - brandrookmelder
  - kleurloos brandweer
  - noodschakelaar CV
  - automatische brandmelder
  - automatische brandmelder met slow-whop
  - automatische (thermische) brandmelder
  - reversindicator brandmeld
  - handbrandmelder
  - noodverlichting met ingebouwde voeding en lichtsensor
  - noodverlichting met ingebouwde voeding en lichtsensor (aandmontage)
  - bluslicht gewel t.b.v. brandmeldinstallatie
  - brandslanghaspel
  - blusapparaat (schuim, CO2, poeder)
  - deur(kozijn) 30 minuten W.B.D.B.O. inclusief deurdranger
  - deurdranger
  - kleefmagneet
- RENVOOI WERKZAAIHEDEN
- aanbrengen deurdranger
  - aanbrengen brandwerend glas (30 minuten W.B.D.B.O.)
  - bestand kozijn opdoeken en aanbrengen nieuwe deur met deurdranger (30 minuten W.B.D.B.O.)
  - aanbrengen rookscherm (30 minuten W.B.D.B.O.)
  - aanbrengen kozijn met glasdeuren, deurdrangers en kleefmagneten (30 minuten W.B.D.B.O.)
  - aanbrengen noodverlichting
  - aanbrengen noodverlichting + vluchtwegaanduiding
  - aanbrengen brandwerende bekleding (30 minuten W.B.D.B.O.)
  - aanbrengen kozijn met deur en deurdranger (30 minuten W.B.D.B.O.)
  - nieuwe brandslanghaspel incl. kast en handbrandmelder
  - aanbrengen brandmachetjes (60 minuten W.B.D.B.O.) en openingen dichtzetten
  - aanbrengen brandwerende bekleding plafond (60 minuten W.B.D.B.O.)
  - bestaande handbrandmelder verplaatsen