



Bestaande Toestand

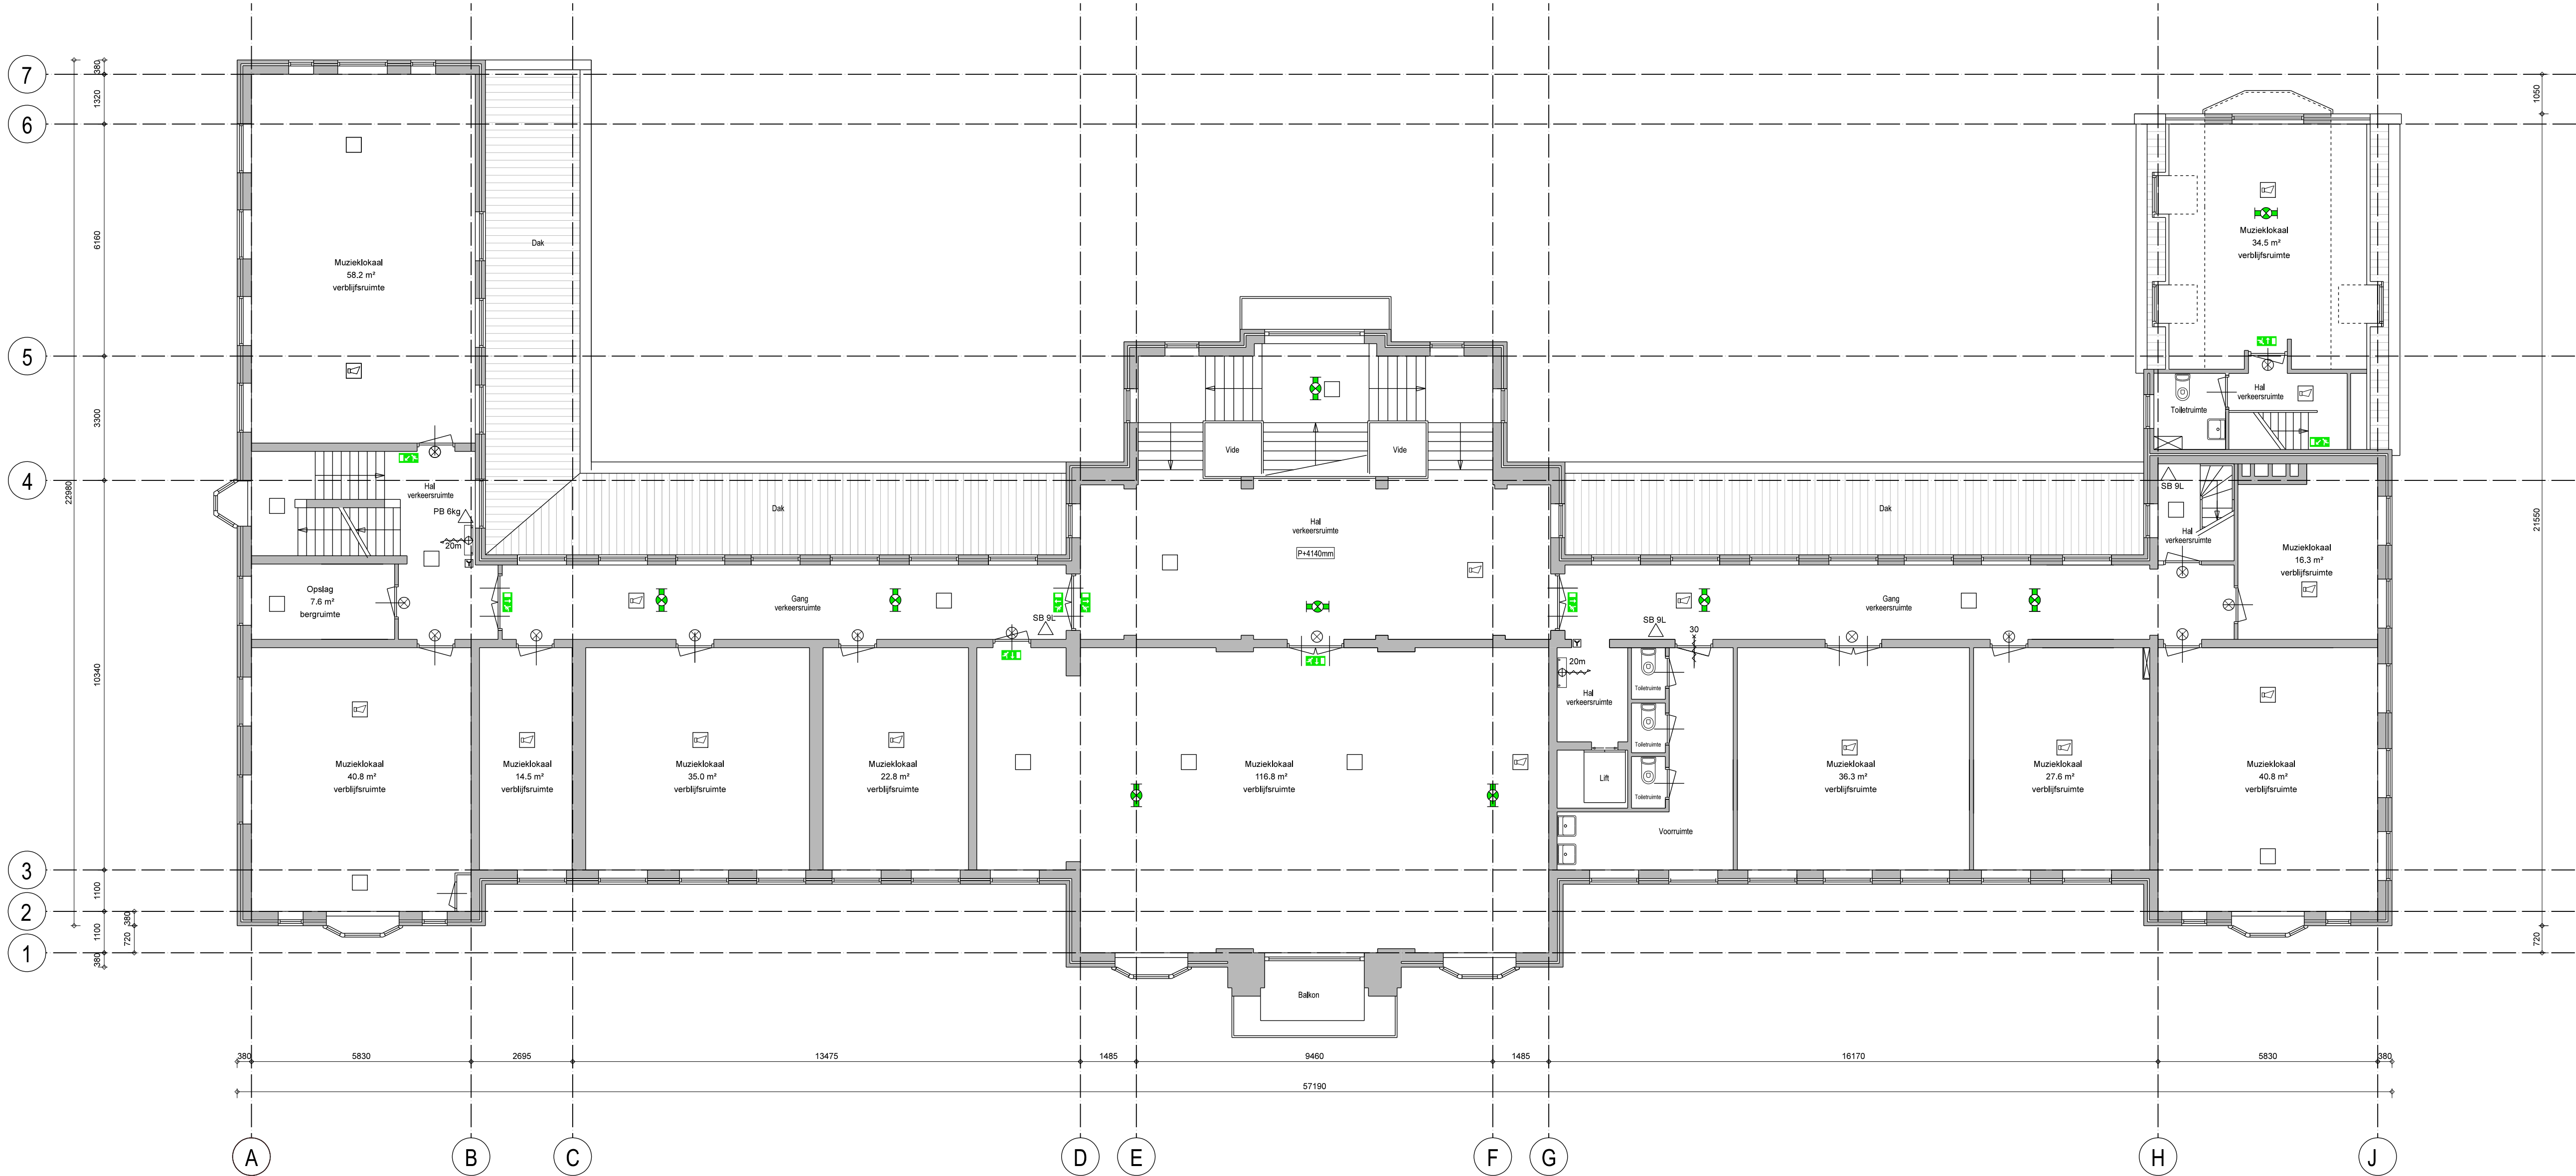

Nieuwe Toestand

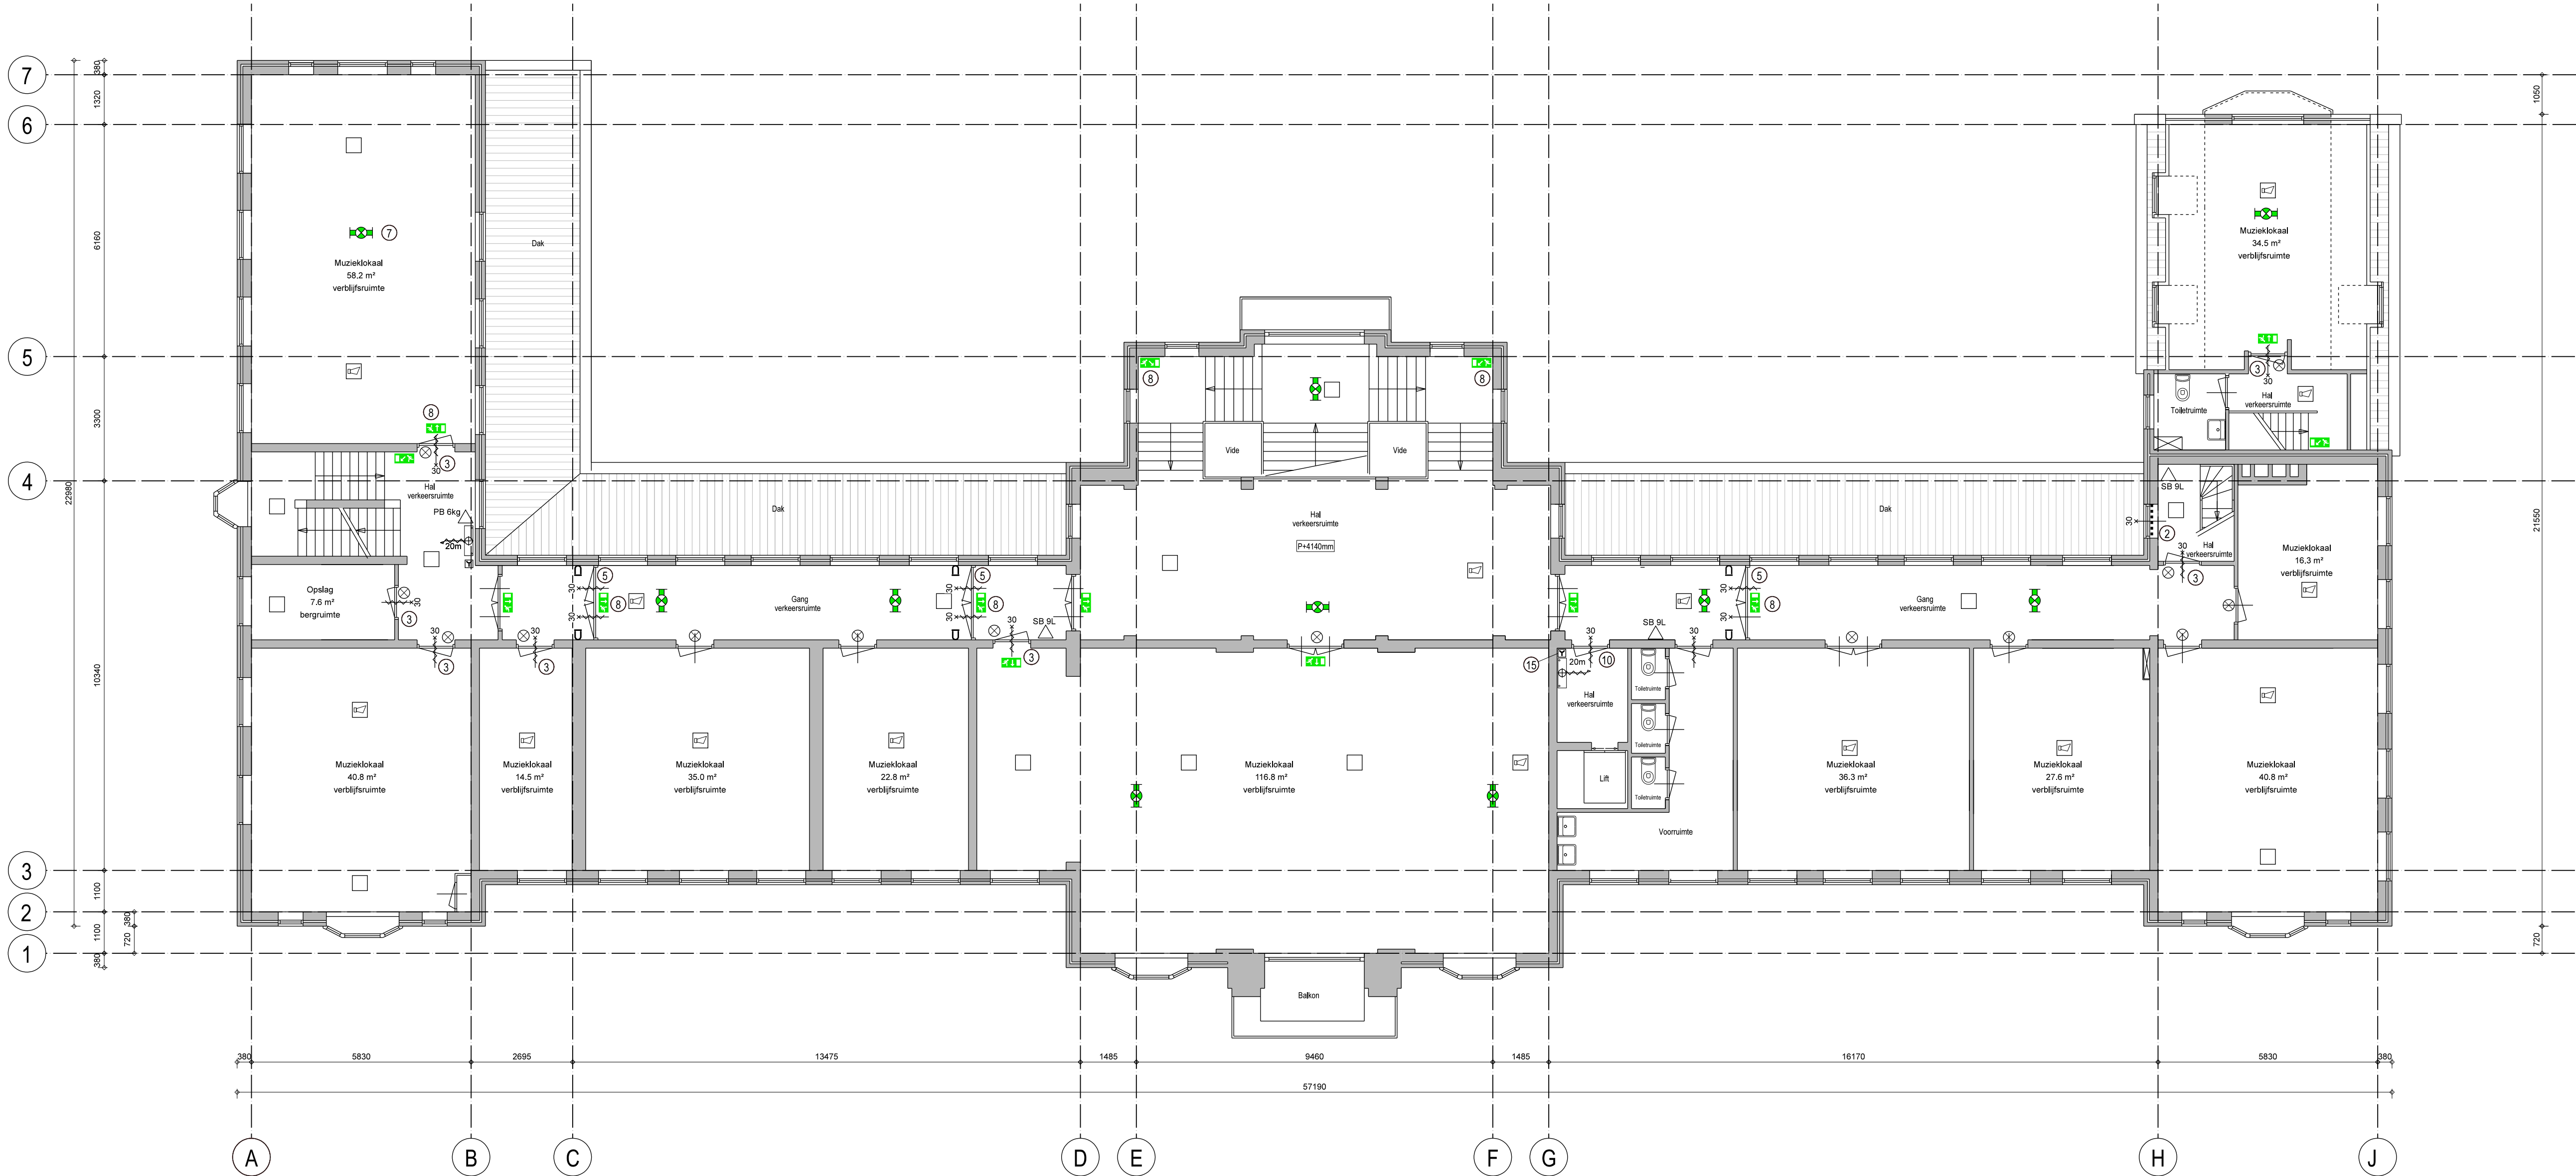

- RENVOOI SYMBOLEN
- vluchtweganduiding uitgang
 - vluchtweganduiding nooduitgang
 - vluchtweganduiding nooduitgang
 - brandmeldcentrale
 - brandrookpaneel
 - noodschakelaar CV
 - automatische brandmelder
 - automatische brandmelder met slow-whoop
 - automatische (thermische) brandmelder
 - nevenindicator brandmeld
 - handbrandmelder
 - noodverlichting met ingebouwde voeding en lichtsensor
 - noodverlichting met ingebouwde voeding en lichtsensor (aandacht)
 - flitslicht gevel i.v.v. brandmeldinstallatie
 - brandstanghulp
 - muusapparaat (schuim, CO2, poeder)
 - deur(kozijn) 30 minuten W.B.D.B.O. inclusief deurdranger
 - deurdranger
 - kleefmagneet
- RENVOOI WERKZAAMHEDEN
- aanbrengen deurdranger
 - aanbrengen brandwerend glas (30 minuten W.B.D.B.O.)
 - bestaand kozijn opklinken en aanbrengen nieuwe deur met deurdranger (30 minuten W.B.D.B.O.)
 - aanbrengen ralschem (30 minuten W.B.D.B.O.)
 - aanbrengen kozijn met glasdeuren, deurdrangers en kleefmagneten (30 minuten W.B.D.B.O.)
 - aanbrengen noodverlichting
 - aanbrengen noodverlichting + vluchtweganduiding
 - aanbrengen brandwerende beglazing (30 minuten W.B.D.B.O.)
 - aanbrengen kozijn met deur en deurdranger (30 minuten W.B.D.B.O.)
 - nieuwe brandstanghulp ind. kast en handbrandmelder
 - aanbrengen brandmacheten (60 minuten W.B.D.B.O.) en openingen dichtzetten
 - aanbrengen brandwerende bekleding plafond (60 minuten W.B.D.B.O.)
 - bestaande handbrandmelder vervangen