Zie tekening M1-00-55-001

Appendageslijst

Code	Fabrikaat	Type	Afmetingen	Opmerking
PSV001	Pneumatex	DSV 25-4,5 DGH	G 5/4"	4,5 bar
PSV002	Pneumatex	DSV 32-4,5 DGH	G 5/4"	4,5 bar
PSV003	Pneumatex	DSV 20-3,0 H	3/4"	3,0 bar
PSV004	Pneumatex	DSV 15-2,5 H	1/2"	2,5 bar
DS-001	Spirotech	Spiroplus	-	Doseersysteem CV-installatie (klimaatplafonds)
OG-001	Pneumatex	Vento VP 6.1 E Cooling	-	Ontgasser GKW-installatie (klimaatplafonds)
OG-002	Spirotech	Spirovent superior SAA-R	-	Ontgasser CV-installatie, incl. doseersysteem + ontharder (klimaatpl.)
OG-003	Spirotech	Spirovent superior SAA-R	-	Ontgasser CV-installatie, incl. doseersysteem + ontharder (biobank)
EXP001	Pneumatex	Compressor CU-400.6 Compressor C 10.1-6 F	- -	Expansievat Besturingseenheid + compressor
EXP002	Pneumatex	Streamline MN-18 3,5 Kapventiel DLV 20	18 Liter G 3/4"	Hoogte: 395mm; Diameter: 285mm Afsluiter t.b.v. onderhoud expansievat
EXP003	Pneumatex	Statico SD 25.3 Kapventiel DLV 20	25 Liter G 3/4"	Hoogte: 249mm; Diameter: 436mm Afsluiter t.b.v. onderhoud expansievat
VA-001	Pneumatex	Zeparo ZiO 125F	DN125	Vuilafscheider PN16, met magneet adapter Zeparo ZIMA 125-200
VA-002	Pneumatex	Zeparo ZiO 150F	DN150	Vuilafscheider PN16, met magneet adapter Zeparo ZIMA 150-200
VA-003	Pneumatex	Zeparo ZiO 200F	DN200	Vuilafscheider PN16, met magneet adapter Zeparo ZIMA 150-200
AVB001	Econosto	Figuur 450	3/4"	Vul-/aftapkraan
AVB002	Econosto	Figuur 341	1/2"	Manometerkraan
FI-001	Econosto	Figuur 330	1/2"	Buisveer manometer, meetbereik 0.6 bar kast 100mm
TI-001	Econosto	Figuur 1649 (haaks)	1/2"	Insteeklengte: 40mm; Schaalindeling: 0-120°C; t/m DN50
TI-002	Econosto	Figuur 1649 (haaks)	1/2"	Insteeklengte: 65mm; Schaalindeling: 0-120°C; DN65 t/m DN100
TI-003	Econosto	Figuur 1649 (haaks)	1/2"	Insteeklengte: 100mm; Schaalindeling: 0-120°C; vanaf DN125
TSK001	Econosto	Figuur 77GY	DN65	PN16 (terugslagklep); materiaal huis: gietijzer met RVS klep
TSK002	Econosto	Figuur 77GY	DN80	PN16 (terugslagklep); materiaal huis: gietijzer met RVS klep
TSK003	Econosto	Figuur 77GY	DN100	PN16 (terugslagklep); materiaal huis: gietijzer met RVS klep
TSK004	Econosto	Figuur 77GY	DN125	PN16 (terugslagklep); materiaal huis: gietijzer met RVS klep
TSK005	Econosto	Figuur 101	DN150	PN16 (terugslagklep); materiaal huis: gietijzer met zink=/bronze klep
TSK006	Econosto	Figuur 77GY	DN50	PN16 (terugslagklep); materiaal huis: gietijzer met RVS klep
ASK001	Econosto	Figuur 1019	DN250	PN16 Filter
FLO001	Econosto	Figuur 8122	1"	VA Vloeistofstromingsmeter, (EC0B12200012296), (4-50 l/min.)
FLO002	MECON (A-B-T)	M30 VA-meter	2"	TUBUX M30, modelcode 7ME5812-5EB14-0DJ0-Y05
BPV001	IMI TA	BPV	DN32	PN20 bypassventiel
LA-001	IMI TA	Zeparo ZiK	DN50	Combi vuil-/lucht afscheider met ZIMA 50-100
IRE001	Tour & Andersson	STAD	1/2"	PN16
IRE002	Tour & Andersson	STAD	3/4"	PN16
IRE003	Tour & Andersson	STAD	1"	PN16
IRE004	Tour & Andersson	STAD	5/4"	PN16
IRE005	Tour & Andersson	STAD	1 1/2"	PN16
IRE006	Tour & Andersson	STAD	2"	PN16
IRE014	Tour & Andersson	STAF	DN50	PN16
IRE007	Tour & Andersson	STAF	DN65	PN16
IRE008	Tour & Andersson	STAF	DN80	PN16
IRE009	Tour & Andersson	STAF	DN100	PN16
IRE010	Tour & Andersson	STAF	DN125	PN16
IRE011	Tour & Andersson	STAF	DN150	PN16
IRE012	Tour & Andersson	STAF	DN200	PN16
IRE013	Tour & Andersson	STAF	DN250	PN16
FI-001	Econosto	Figuur 1010	3/4"	Tijdelijke puntzeef filter PN10/16
FI-002	Ubel	Art. nr. 0930	DN32	Tijdelijke puntzeef filter PN10/16
FI-023	Ubel	Art. nr. 0930	DN40	Tijdelijke puntzeef filter PN10/16
FI-004	Ubel	Art. nr. 0930	DN50	Tijdelijke puntzeef filter PN10/16
FI-005	Ubel	Art. nr. 0930	DN65	Tijdelijke puntzeef filter PN10/16
FI-006	Ubel	Art. nr. 0930	DN80	Tijdelijke puntzeef filter PN10/16
FI-007	Ubel	Art. nr. 0930	DN100	Tijdelijke puntzeef filter PN10/16
FI-008	Ubel	Art. nr. 0930	DN125	Tijdelijke puntzeef filter PN10/16
FI-009	Ubel	Art. nr. 0930	DN150	Tijdelijke puntzeef filter PN10/16
FI-010	Econosto	Figuur 1014	1 1/2"	Y-filter
FI-011	Econosto	Figuur 1014	1/2"	Y-filter
FI-012	Econosto	Figuur 1019	DN50	Y-filter
FI-013	Econosto	Figuur 1014	3/4"	Y-filter

Naverwarmers

Ruimtenummer	Procescode	Apparaatcode	Fabrikaat	Type	Luchthoeveelheid
0.53.008	ZHS300 5771 01	NV-022	Inatherm	WHS 600x300-2-2,1	2000

Nakoelers

Ruimtenummer	Procescode	Apparaatcode	Fabrikaat	Type	Luchthoeveelheid
0.53.008	ZHS300 5771 01	NK-001	Inatherm	WCS 900x508-2-2,1	2000

Regelkleppen CV

Ruimtenummer	Procescode	Apparaatcode	Fabrikaat	Type	Debiet	Stand klep
0.53.008	ZHS300 5631 05	CV-023	Danfoss	AB-QM DN20	0,9	96

Regelkleppen GKW

Ruimtenummer	Procescode	Apparaatcode	Fabrikaat	Type	Debiet	Stand klep
0.53.004	ZHS300 5531 05	CV-009	Danfoss	AB-QM DN15	0,30	75
0.53.004	ZHS300 5531 05	CV-010	Danfoss	AB-QM DN15	0,30	75
0.53.004	ZHS300 5531 05	CV-011	Danfoss	AB-QM DN15	0,30	75
0.53.011	ZHS300 5531 05	CV-021	Danfoss	AB-QM DN20	0,60	71
0.53.008	ZHS300 5510 16	CV-001	Danfoss	AB-QM DN40	6,20	80


OPMERKINGEN:

- VOOR RENVOOI ZIE TEKENING: M-____-50-300
- PRINCIPESCHEMA STOOM INSTALLATIE ZIE TEKENINGNUMMER: M-____-56-100
- PRINCIPESCHEMA'S CV-INSTALLATIE ZIE TEKENINGNUMMER: M-____-56-101 BLAD 01 en BLAD 02
- PRINCIPESCHEMA'S GKW-INSTALLATIE ZIE TEKENINGNUMMER: M-____-55-100 BLAD 01 en BLAD 02

Rookscheiding 30 minuten rookwerend

Brandscheiding 30 minuten brandwerend

Brandscheiding 60 minuten brandwerend

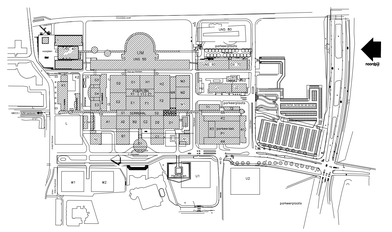

3	INRICHTING					
2	PLAFONDTEKENING	W-00-M-BPL	DEFINITIEF	HG-00-M-B		30-06-2016
1	PLATTEGROND	RV 1:100 1	DEFINITIEF	HG-00-M-B		07-07-2016
a*	Omschrijving bouwkundige bron	Tekeningnummer	Status	Bevindt zich in X-REF		Laatste wijziging op
	Projectnummer -					

REVISIETEKENING

Opdrachtgever
AZM

P. Debyelaan 25 Postbus 5800
6202 AZ Maastricht
Tel. 043 387 65 43
Fax 043 387 78

B	DEFINITIEVE REVISIE	LIE	LBT	LBT 29-7-2016
A	OPMERKINGEN ADVISEUR D.D. 06-11-2015 VERWERKT	LIE	LBT	LBT 19-2-2016
W.U.	Omschrijving aan de wijziging	Getekend	Gecontr.	Gecken Datum

Bestemming: AZM VERHEYLAAN TE MAASTRICHT


Onderwerp: WERKTUIGBOUWKUNDIGE INSTALLATIE CV/GKW EN STOOM INSTALLATIE S3 BEGANE GROND PLAFOND

Adviesbureau	Huygen installatie adviseurs
Architect	Architecten aan de Maas
Opdrachtgever	Academisch Ziekenhuis Maastricht
Tekeningtype	PLATTEGROND
Schaal	1:50
Documentnaam	HG-00-53-W
Projectnummer	14.117.0150 ID NR.
Aantal bladen	1 Blad 1
Tekeningnummer	S3-00-55-001

Fase datum 16-10-2015 Tekenaar LIE Gez. LBT Goz. RKA

COFELY Cofely Zuid Nederland bv
Regio Zuidoost
Amerikalaan 25 - 6199 AE Maastricht-Airport
tel. (0)43 36 75 000 - fax (0)43 36 75 990

Auteursrecht voorbehouden volgens de wet AB-HOR

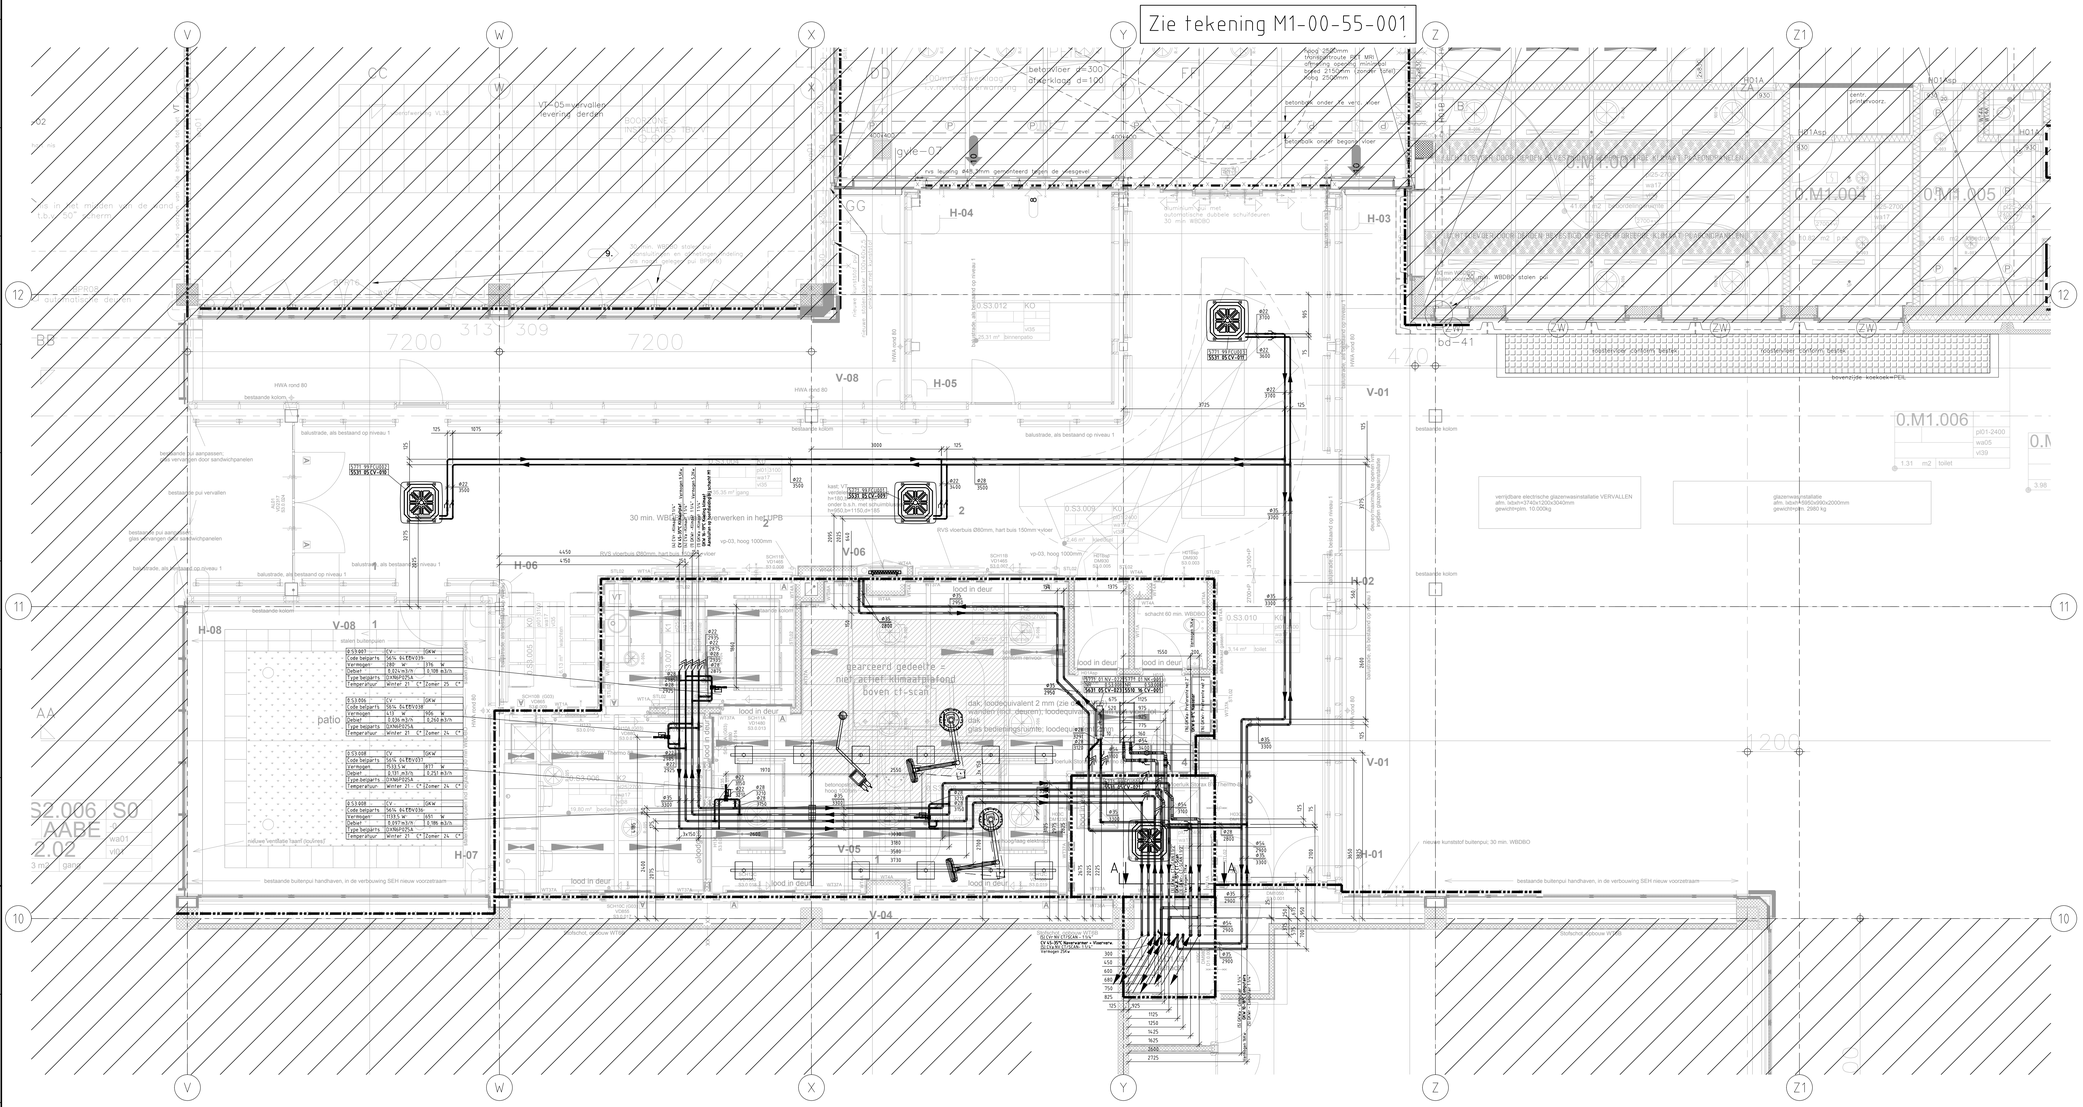
V
W
X
Y
Z
Z1
10
11
12
H-01
H-02
H-03
H-04
H-05
H-06
H-07
H-08
V-01
V-04
V-05
V-06
V-08
0.M1.004
0.M1.005
0.M1.006
0.S3.008
0.S3.009
0.S3.010
0.S3.012
gearceerd gedeelte = niet achter klimaatplafond boven t1-scan
dak loodsequivalent 2 mm (zie detail)
wanden inclusief deuren: loodequivalent
dak
glas bedieningsunits: loodequivalent
vervallen
nieuwe kunststof buitenput, 30 min. WBDBO
bestaande buitenput handhaven, in de verbouwing SEH nieuw voorzetraam
bestaande kolom
balustrade, als bestaand op niveau 1
HWA rond 80
RVS voerbus Ø60mm, hart buis 150mm +/voer
vp-03, hoog 1000mm
30 min. WBDBO
schacht 60 min. WBDBO
lood in deur
toilet
vervallen electrische glazenwasinstallatie VERVALLEN
afm. lubzh=2745x1200x3040mm
gewicht=plm. 10.000kg
glazenwasinstallatie
afm. lubzh=4650x900x2000mm
gewicht=plm. 2080 kg
verplaatsen kolom
sparing gelaste wapeningsstaf
