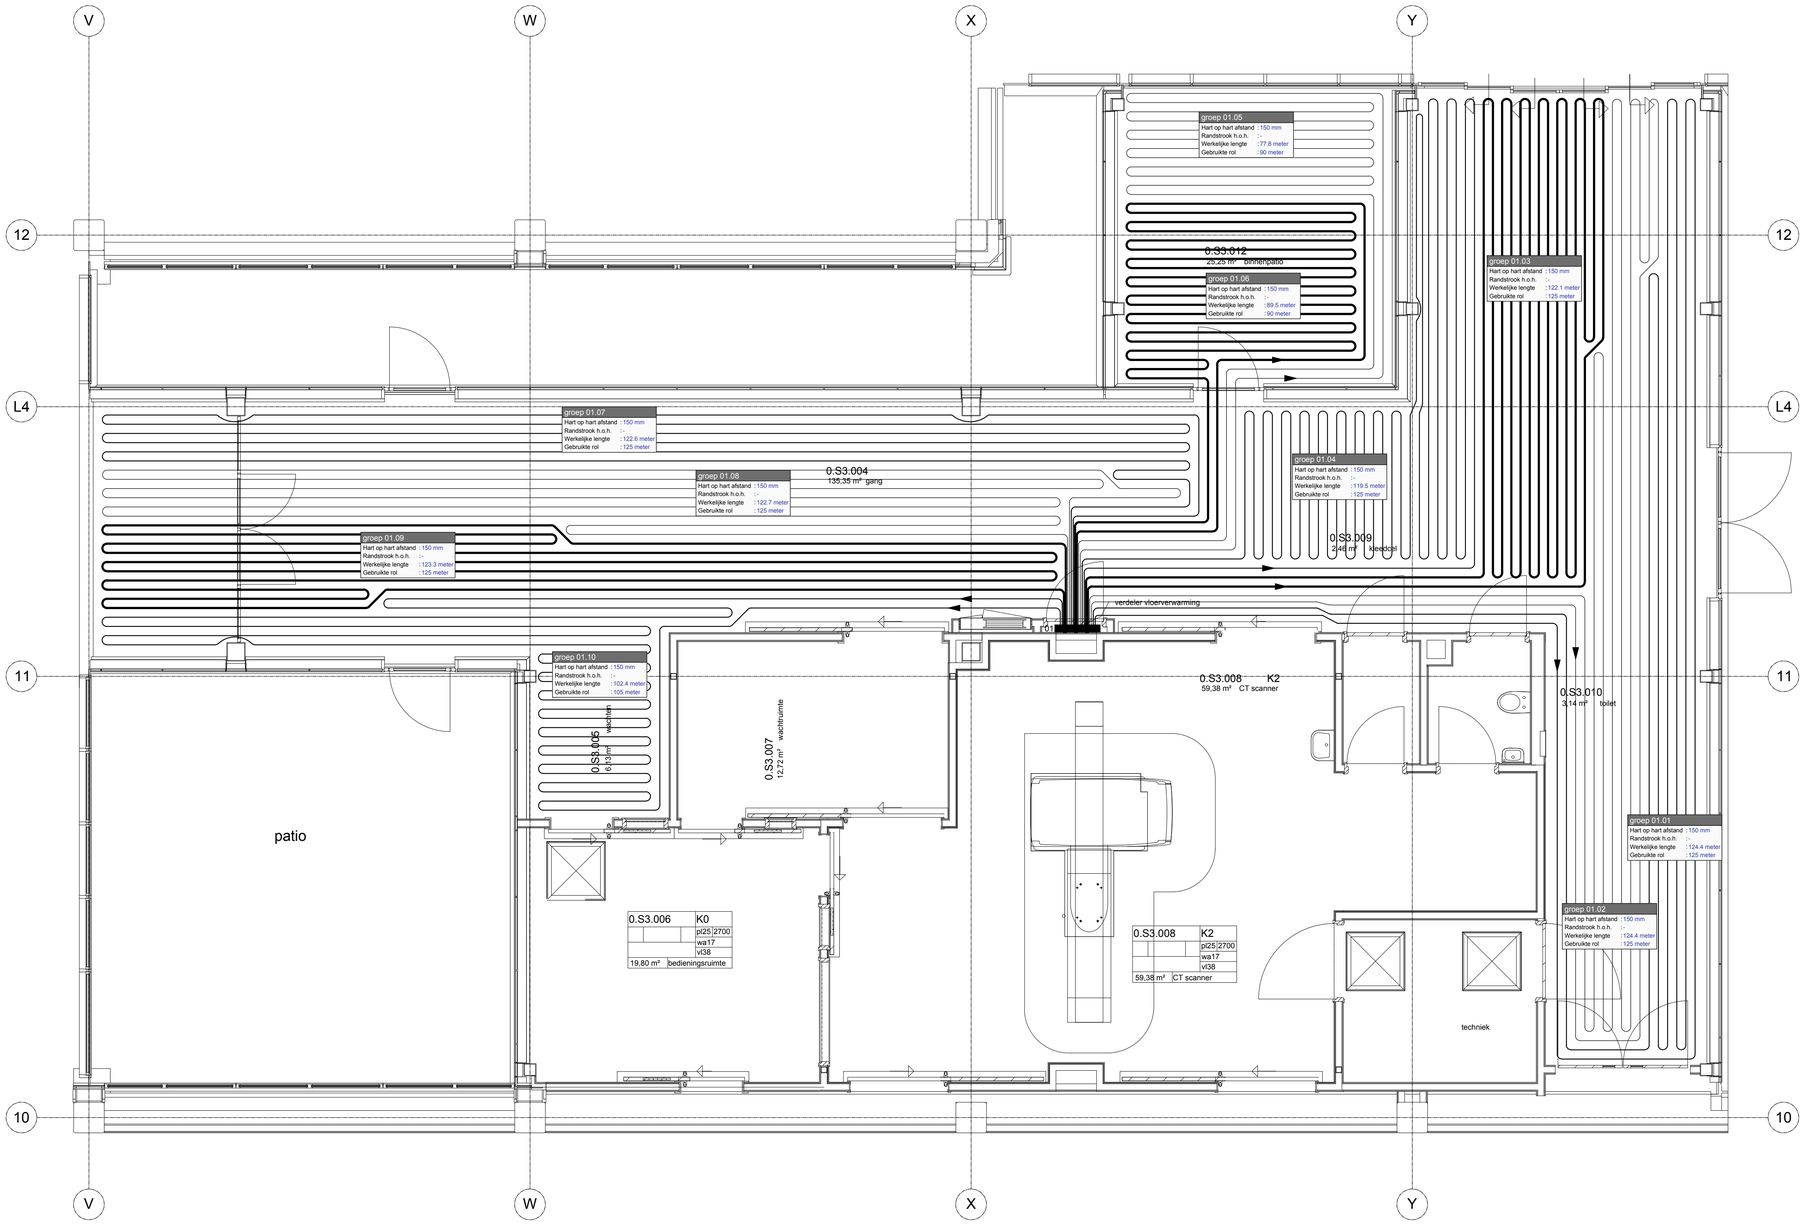


Opmerkingen

Voor het eventueel toepassen van dilataties of krimpvoegen verwijzen wij naar de hiervoor geldende bouwkundige normen.

Aan deze tekening kunnen geen rechten worden verleend ten aanzien van de exacte leiding locatie.

Auteursrechten voorbehouden aan WTH Vloerverwarming.
Het geheel of gedeeltelijk kopieren, gebruiken door derden van projecten, tekeningen en berekeningen, in welke vorm dan ook, is uitdrukkelijk verboden.

Materiaalspecificatie


Nr.	Type:	Bevestigingsmateriaal:	Nr.	Type:	Bevestigingsmateriaal:	Vloerverwarmingsbuis:					
1	LT-N 10	Variosclips	15			WTH-ZD 20/3,4		WTH-ZD 18/2,4		PE-RT 16/2	
2			16			250 meter	:-	125 meter	:-	120 meter	:-
3			17			165 meter	:-	105 meter	:-	90 meter	:-
4			18			125 meter	:7	90 meter	:-	60 meter	:-
5			19			105 meter	:1	75 meter	:-	**Totaal rollen**	:-
6			20			90 meter	:2	**Totaal rollen**	:-	Werkelijke lengte	:-
7			21			75 meter	:-	Werkelijke lengte	:-	PE-RT 14/2	
8			22			63 meter	:-	WTH-ZD 16/2,7		90 meter	:-
9			23			50 meter	:-	105 meter	:-	60 meter	:-
10			24			40 meter	:-	90 meter	:-	**Totaal rollen**	:-
11			25			**Totaal rollen:**	10	75 meter	:-	ALUFLEX 14/2	
12			26			Werkelijke lengte	:-	63 meter	:-	Werkelijke lengte	:-
13			27					**Totaal rollen**	:-	ALUFLEX 16/2	
14			28					Werkelijke lengte	:-	Werkelijke lengte	:-

Wijz.	Datum:	Tekenaar:	Omschrijving van wijziging:
1	02-02-2016	OY	Voor Uitvoering / inregelstanden op tekening / kleine aanpassingen
2	05-02-2016	TR	Tekstuele aanpassing
3	20-06-2016	SG	Revisie
4			
5			
6			
7			
8			

Rookscheiding 30 minuten rookwerend


Brandscheiding 30 minuten brandwerend

Brandscheiding 60 minuten brandwerend

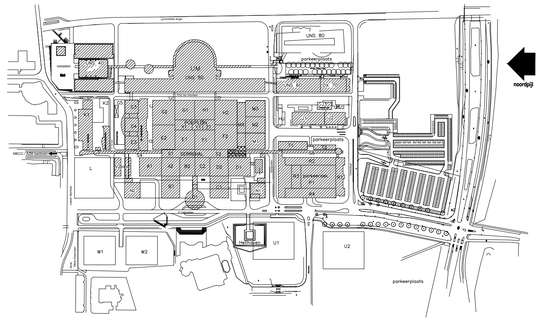

Groep 5 & 6 zijn voorzien van een thermomotor

Regelunit 01 — **LT-N 10**

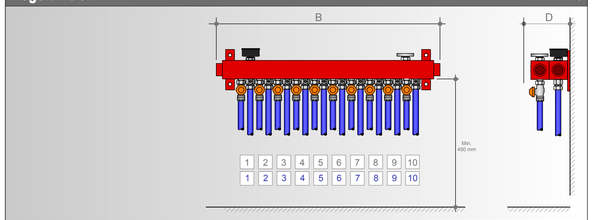

Leidingtype	: WTH-ZD 20*3,4 mm	Primair drukverlies	: 17,07 kPa.
Afmetingen in mm	: h = 180 b = 740 d = 150	Secundair drukverlies	: 0 kPa.
Bevestigingsmateriaal	: Variosclips	Temperatuur traject	: 50/40°C
		Primair inregelventiel	:
		Weg te smoren druk	:

Opmerkingen : Groep 5 & 6 voorzien van een thermomotor

Gr.	Ruimteaam/Ruimtenummer	Ruimte temperatuur(°C)	Transmissie(W/uR)	Debiet(l/h)	Type ventiel	Instelling Ventiel	Vloerafwerking	Naregelen
01	Gang	18	1681	166	TS-98-V	open	Steen / linoleum	X
02	Gang	18	1681	166	TS-98-V	open	Steen / linoleum	X
03	Gang	18	1650	163	TS-98-V	open	Steen / linoleum	X
04	Gang	18	1615	160	TS-98-V	open	Steen / linoleum	X
05	Binnen patio	20	1229	122	TS-98-V	3	Steen / linoleum	X
06	Binnen patio	20	1413	140	TS-98-V	4.5	Steen / linoleum	X
07	Gang	18	1657	164	TS-98-V	open	Steen / linoleum	X
08	Gang	18	1658	164	TS-98-V	open	Steen / linoleum	X
09	Gang	18	1668	165	TS-98-V	open	Steen / linoleum	X
10	Gang	18	1384	137	TS-98-V	5	Steen / linoleum	X

3	INRICHTING				
2	PLAFONDTEKENING	W-00-M-BPL	DEFINITIEF	HG-00-M-B	23-03-2016
1	PLATTEGROND	R06	DEFINITIEF	HG-00-M-B	07-07-2016
n°	Omschrijving bouwkundige bron	Tekeningnummer	Status	Bevindt zich in X-REF	Laatste wijziging op
	Projectnummer -				

REVISIETEKENING

Opdrachtgever
AZM

P. Debyelaan 25 Postbus 5800
6202 AZ Maastricht
Tel 043 387 65 43
Fax 043 387 78

B	DEFINITIEVE REVISIE	PHU	LBT	LBT	29-7-2016
A	OPMERKINGEN ADVISEUR VERWERKT	LIE	LBT	LBT	8-2-2016
Wijz.	Omschrijving van de wijziging	Getekend	Gecontr.	Gezien	Datum

Bestemming : AZM VERHEYLAAN
TE MAASTRICHT

Onderwerp : WERKTUIGBOUWKUNDIGE INSTALLATIE
VLOERVERWARMING INSTALLATIE S3
BEGANE GROND VLOER

Adviesbureau	: Huygen installatie adviseurs
Architect	: Architecten aan de Maas
Opdrachtgever	: Academisch Ziekenhuis Maastricht
Tekeningtype	: PLATTEGROND
Schaal	: 1:50
Documentnaam	: S3-00-56-100.dwg
Projectnummer	: 14.17-0150 ID.NR.
Aantal bladen	: 1 Blad : 1
Tekeningnummer	: S3-00-56-001

Fase datum : 25-1-2016 Tekenaar : LIE Gec. : LBT Gez. : RKA

COFELY GDF SUEZ
Cofely Zuid Nederland bv
Regio Zuidoost
Amerikalaan 35 · 6199 AE Maastricht-Airport
tel. (0)43 36 75 000 · fax (0)43 36 75 990

Auteursrecht voorbehouden volgens de wet A1-HOR