

Zie tekening M1-00-57-001

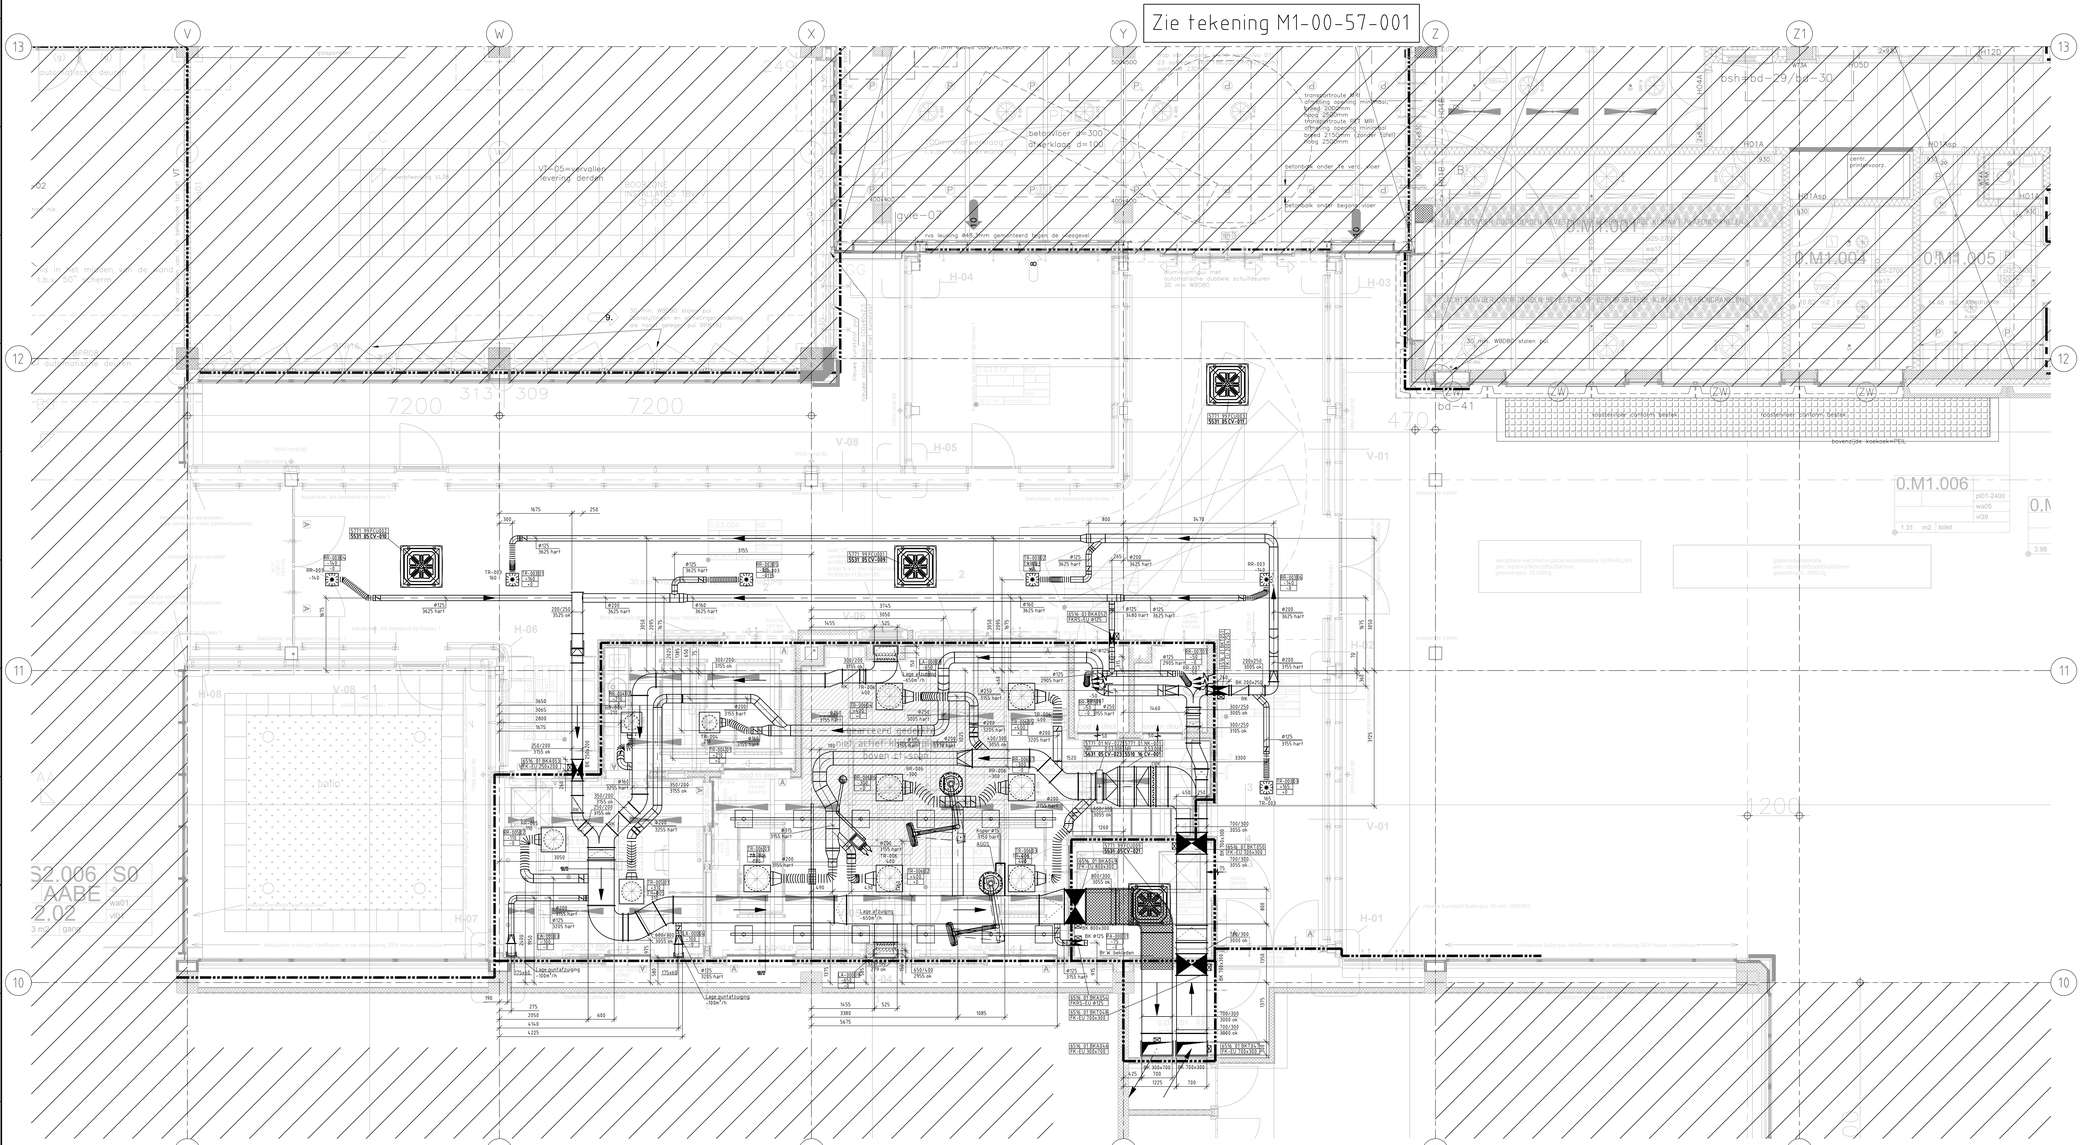

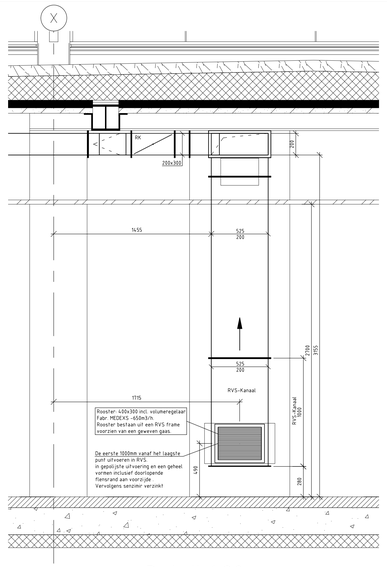

Detail 1:20
Lage Afzuiging

Naverwarmers

Ruimtenummer	Procescode		Apparaatcode	Fabrikaat	Type	Luchthoeveelheid
0.53.008	ZHS300	5771 01	NV-022	Inatherm	WHS 600x300-2-2,1	2000

Nakoelers

Ruimtenummer	Procescode		Apparaatcode	Fabrikaat	Type	Luchthoeveelheid
0.53.008	ZHS300	5771 01	NK-001	Inatherm	WCS 900x508-8-2,1	2000

Regelkleppen CV

Ruimtenummer	Procescode		Apparaatcode	Fabrikaat	Type	Debiet	Stand klep
0.53.008	ZHS300	5631 05	CV-023	Danfoss	AB-QM DN20	0,9	96

Regelkleppen GKW

Ruimtenummer	Procescode		Apparaatcode	Fabrikaat	Type	Debiet	Stand klep
0.53.008	ZHS300	5531 05	CV-009	Danfoss	AB-QM DN15	0,30	75
0.53.004	ZHS300	5531 05	CV-010	Danfoss	AB-QM DN15	0,30	75
0.53.004	ZHS300	5531 05	CV-011	Danfoss	AB-QM DN15	0,30	75
0.53.011	ZHS300	5531 05	CV-021	Danfoss	AB-QM DN20	0,60	71
0.53.008	ZHS300	5510 16	CV-001	Danfoss	AB-QM DN40	6,20	80


OPMERKINGEN:

- ALLE MATEN IN HET WERK TE CONTROLEREN
- VOOR RENVOOI ZIE TEKENING M-____-50-300
- ALLE KUNSTSTOFDOORVOERLEIDINGEN DOOR BRANDWERENDE- CQ. ROOKWERENDE SCHACHTWANDEN, VOORZIEN VAN EEN BRANDMANCHET.
- PRINCIPESCHEMA STOOM INSTALLATIE ZIE TEKENINGNUMMER: M-____-56-100
- PRINCIPESCHEMA'S LUCHTINSTALLATIE ZIE TEKENINGNUMMER: M-____-57-100 t/m M-____-57-104
- DOORVOERINGEN ZIE TEKENINGNUMMER: M-____-XX-001

Rookscheiding 30 minuten rookwerend

Brandscheiding 30 minuten brandwerend

Brandscheiding 60 minuten brandwerend

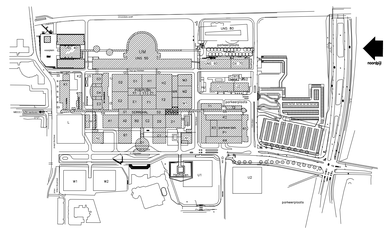

3	INRICHTING					
2	PLAFONDTEKENING	W-00-M-BPL	DEFINITIEF	HG-00-M-B		30-06-2016
1	PLATTEGROND	KV 100 1	DEFINITIEF	HG-00-M-B		07-07-2016
n°	Omschrijving bouwkundige bron	Tekeningnummer	Status	Bevindt zich in X-REF		Laatste wijziging op
	Projectnummer -					

REVISIETEKENING

Opdrachtgever
AZM

P. Debyelaan 25 Postbus 5800
6202 AZ Maastricht
Tel 043 387 65 43
Fax 043 387 78

B	DEFINITIEVE REVISIE	LIE	LBT	LBT 29-7-2016
A	OPMERKINGEN ADVISEUR D.D. 06-11-2015 VERWERKT	LIE	LBT	LBT 19-2-2016
W.nr	Omschrijving van de wijziging	Getekend	Gecontr.	Gezien Datum

Bestemming: AZM VERHEYLAAN TE MAASTRICHT

Onderwerp: WERKTUIGBOUWKUNDIGE INSTALLATIE
LUCHTBEHANDELING INSTALLATIE S3
BEGANE GROND PLAFOND

Adviesbureau	Huygen installatie adviseurs
Architect	Architecten aan de Maas
Opdrachtgever	Academisch Ziekenhuis Maastricht
Tekeningtype	PLATTEGROND
Schaal	1:50
Documenthaam	HG-00-S3-W
Projectnummer	14.117-0150 ID NR
Aantal bladen	1 Blad 1
Tekeningnummer	S3-00-57-001

Fase datum 16-10-2015 Tekenaar LIE Gec. LBT Gez. RKA

COFELY GDF SUEZ
Cofely Zuid Nederland bv
Regio Zuidoost
Amerikalaan 35 - 6199 AE Maastricht Airport
tel. (0)43 36 75 000 - fax (0)43 36 75 990

Auteursrecht voorbehouden volgens de wet AS-HOR