




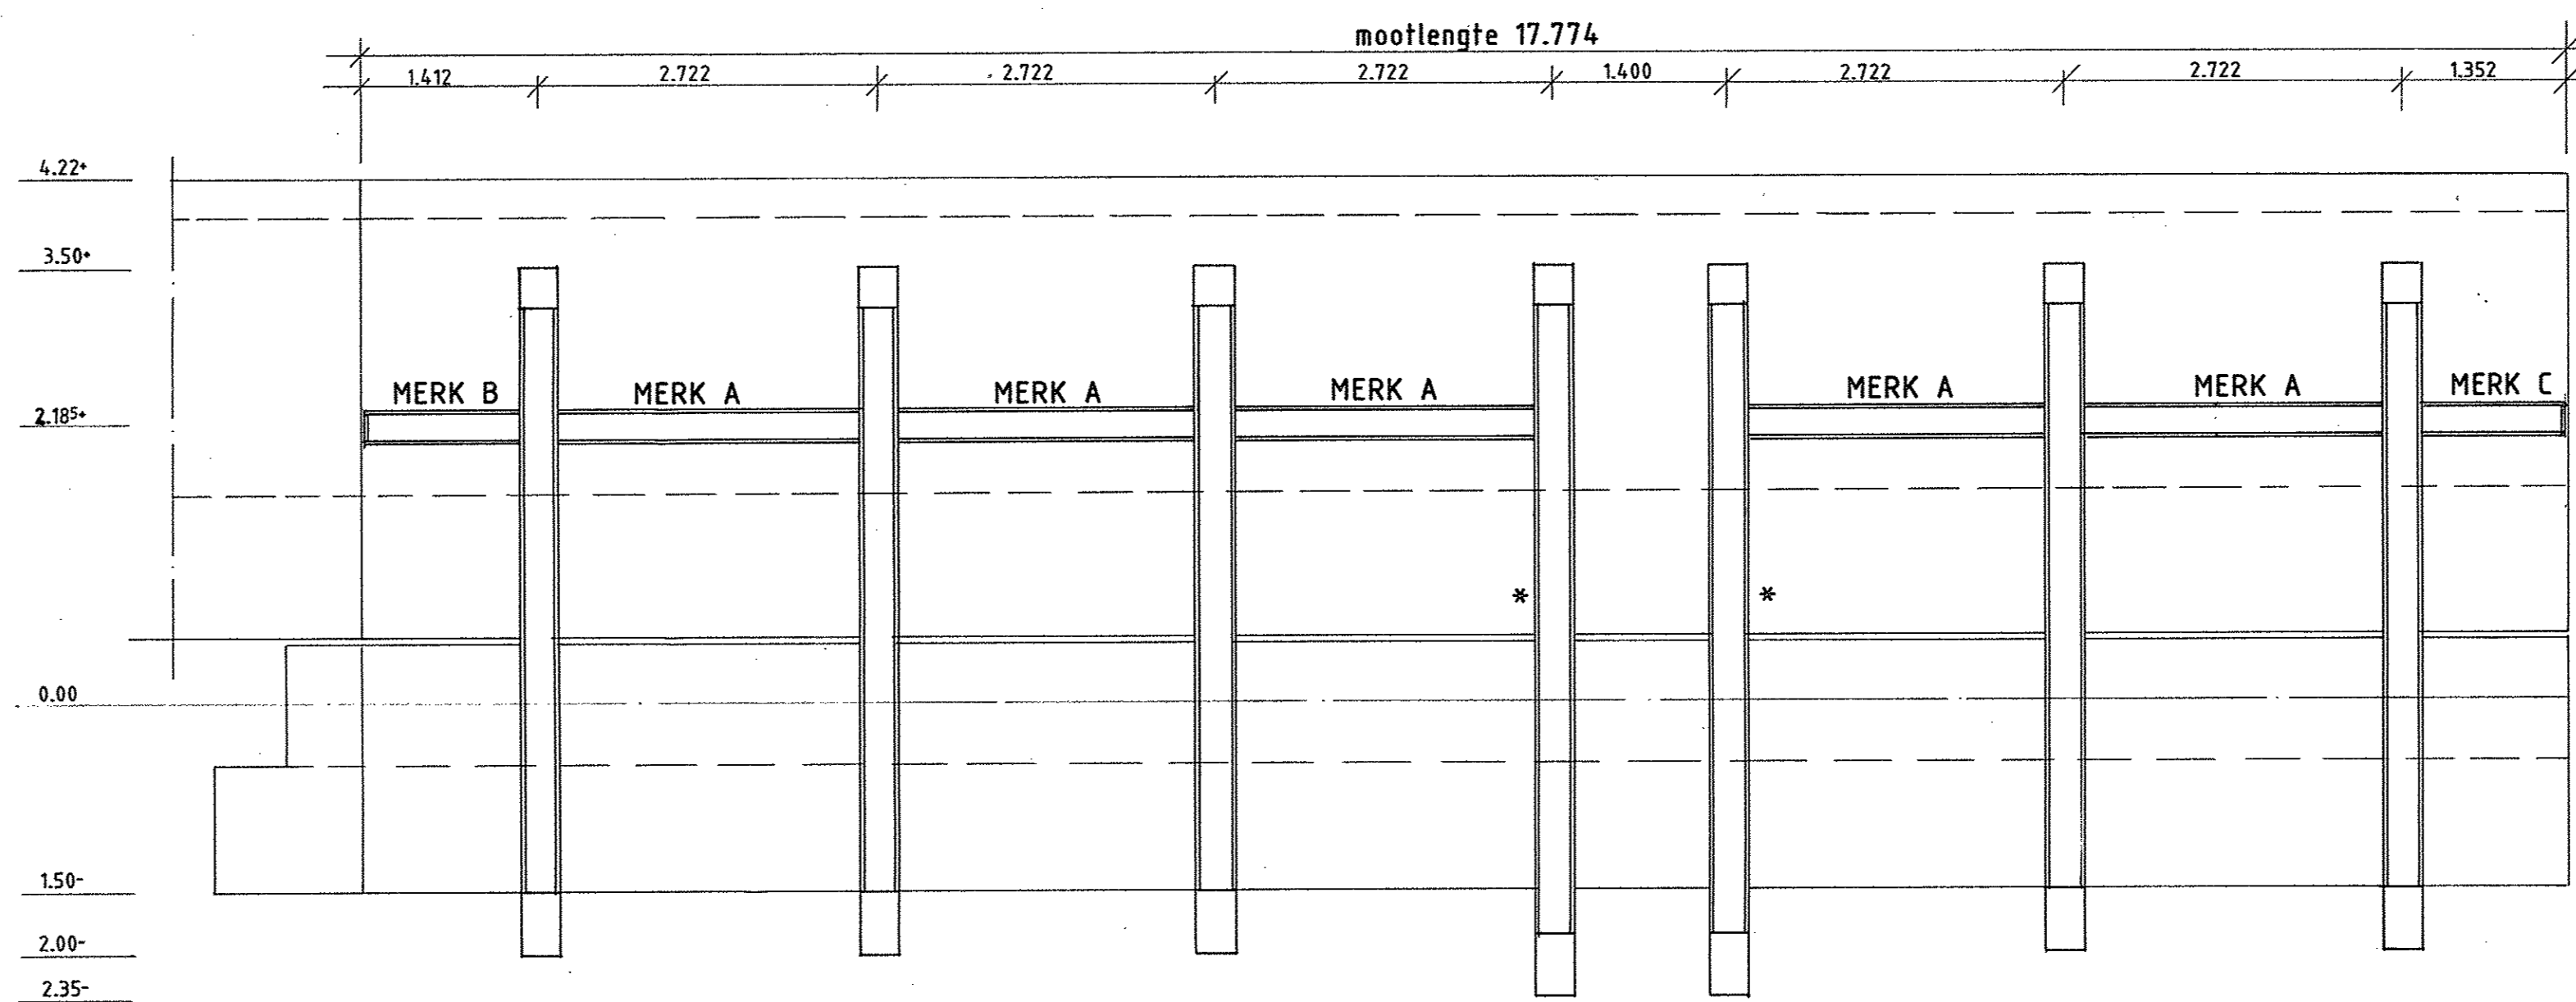


VLOERSTORT 17

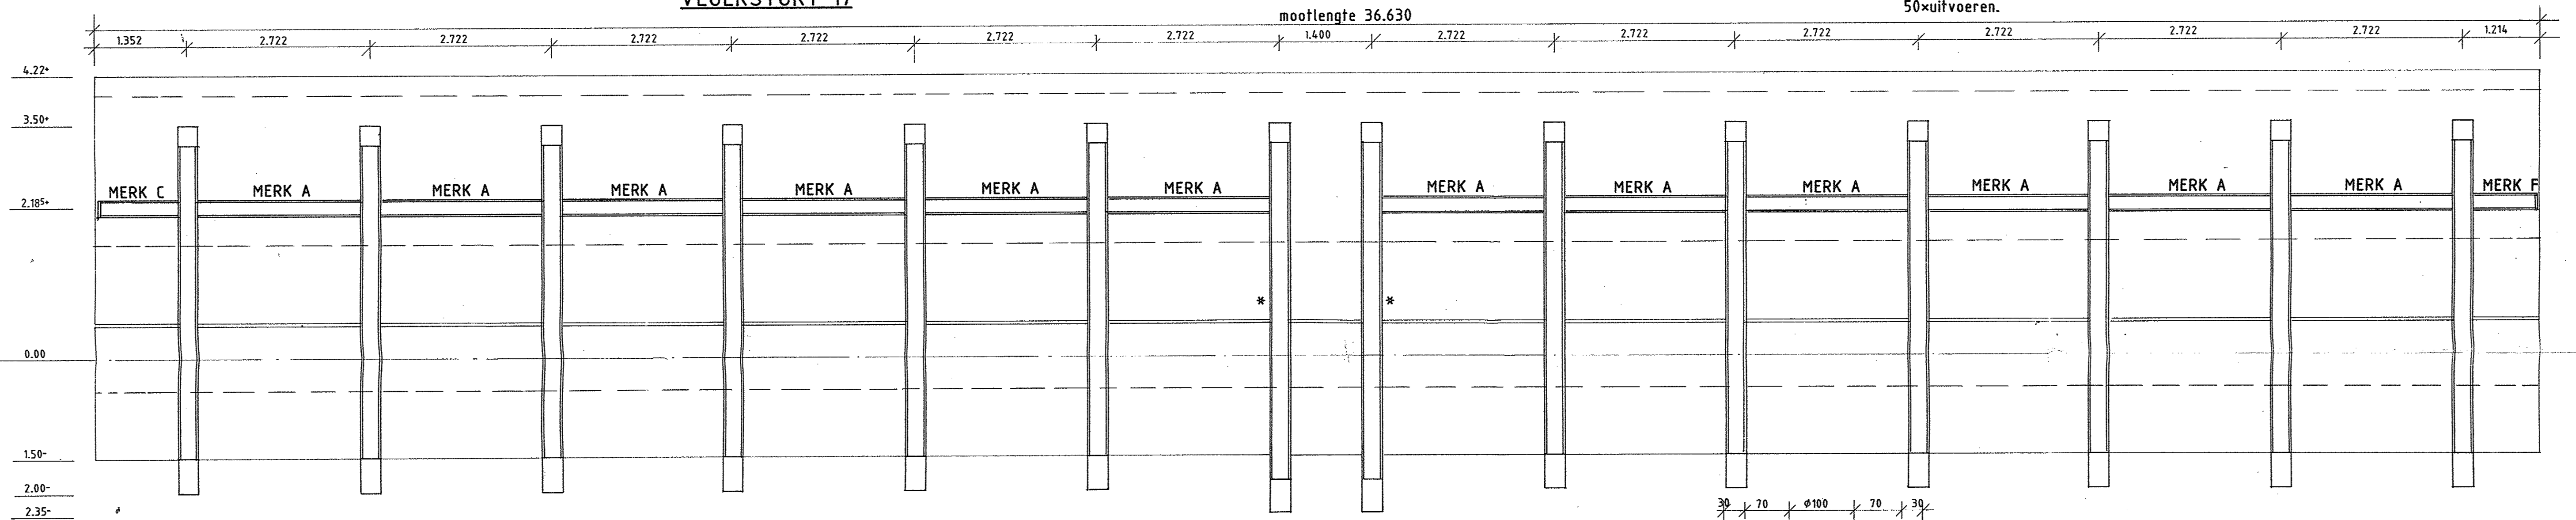


VLOERSTORT 20

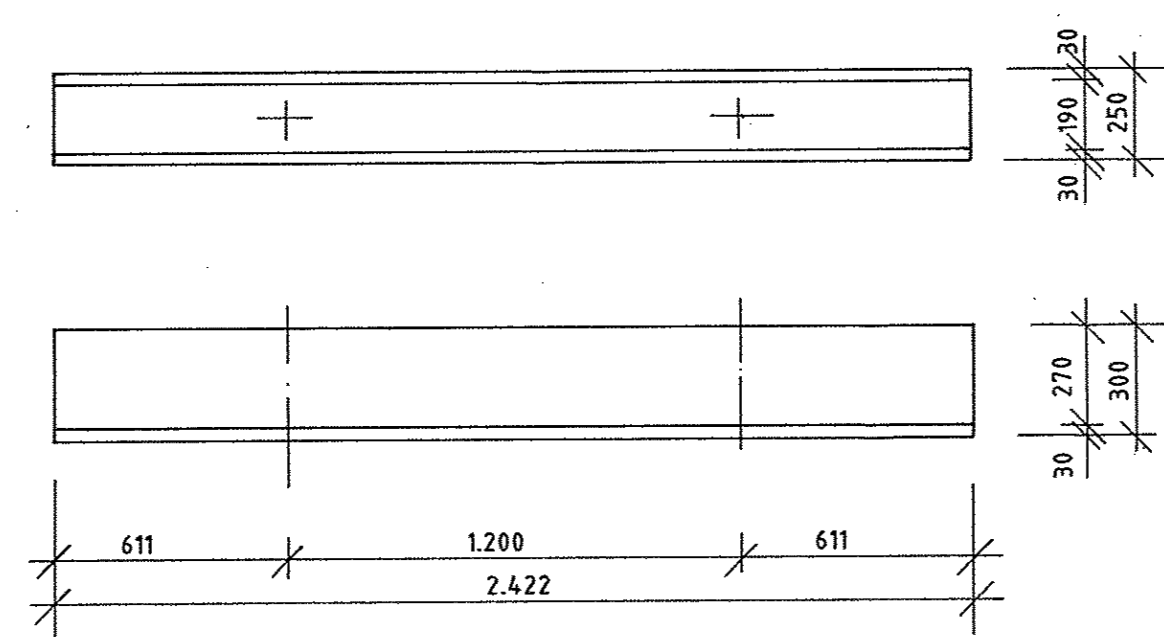


MERK A
283xuitvoeren.

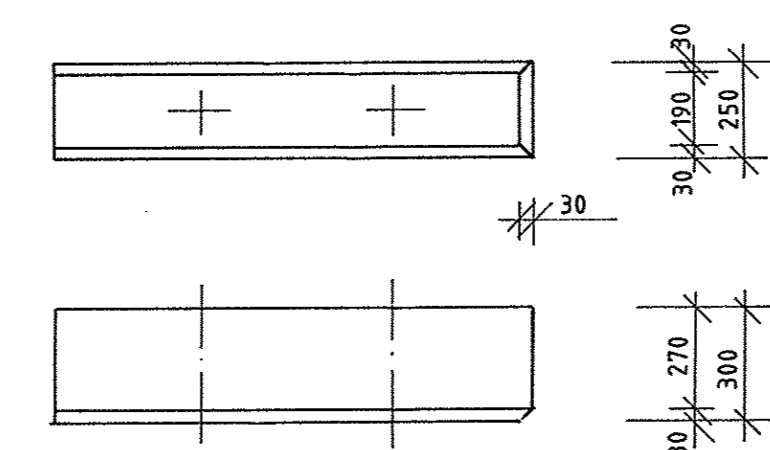


MERK B
3xuitvoeren.

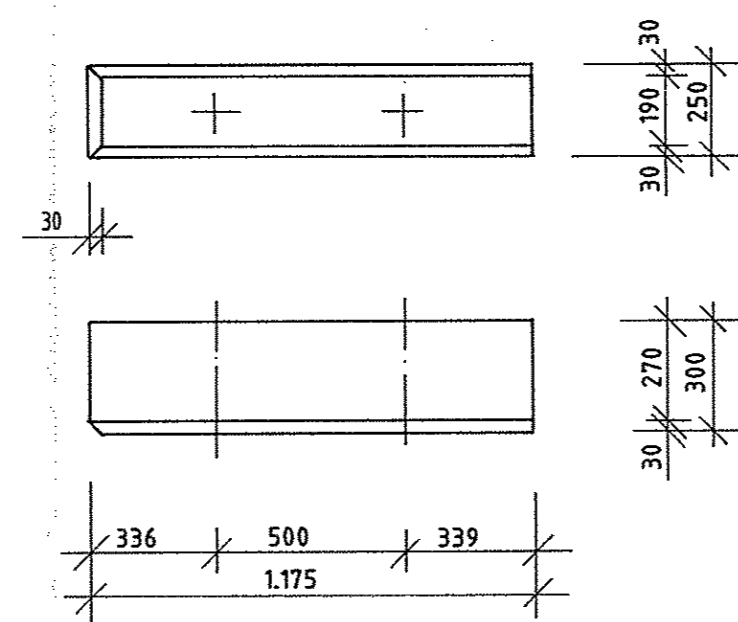


MERK C
15xuitvoeren.

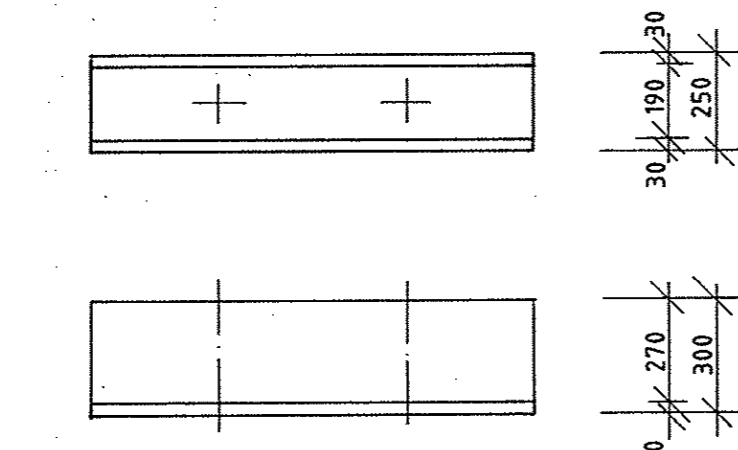


MERK C'
2xuitvoeren.

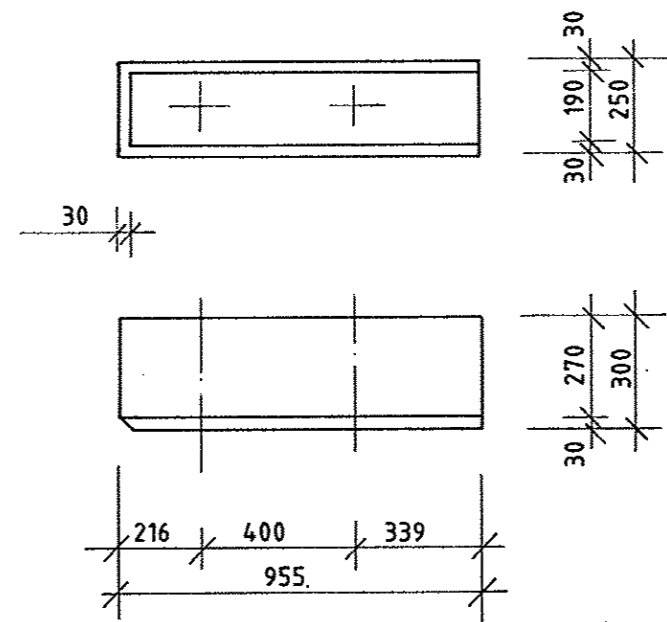



MERK D
1xuitvoeren.

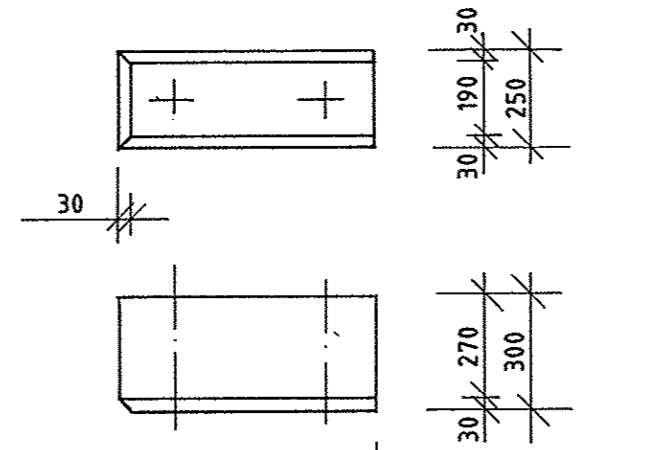


MERK E
1xuitvoeren.

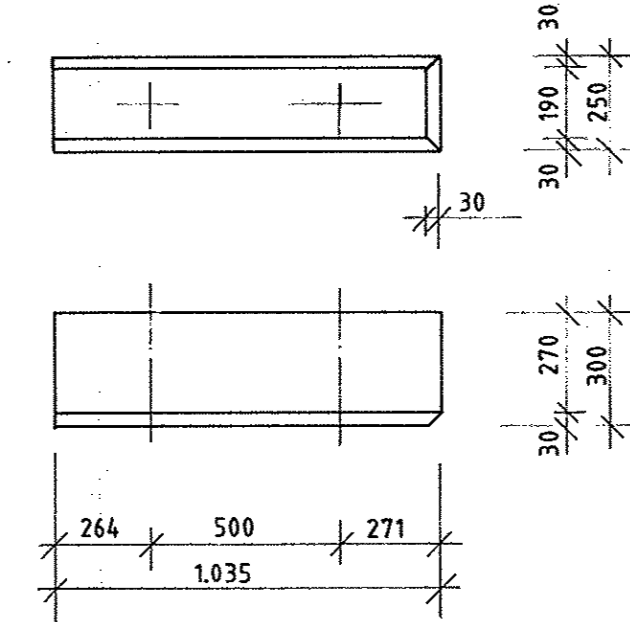

MERK F
1xuitvoeren.

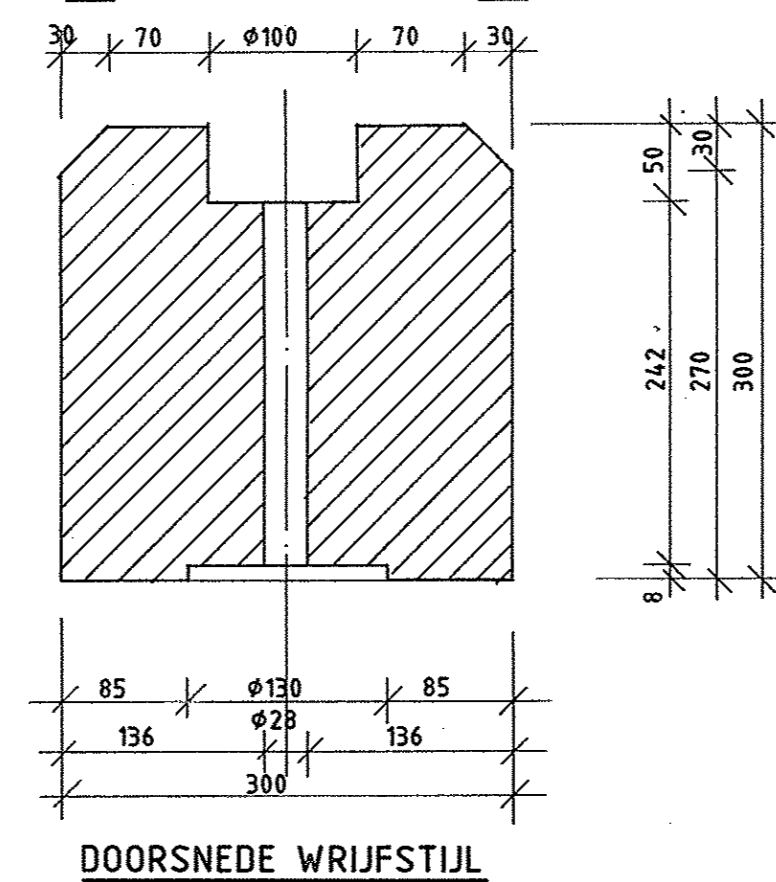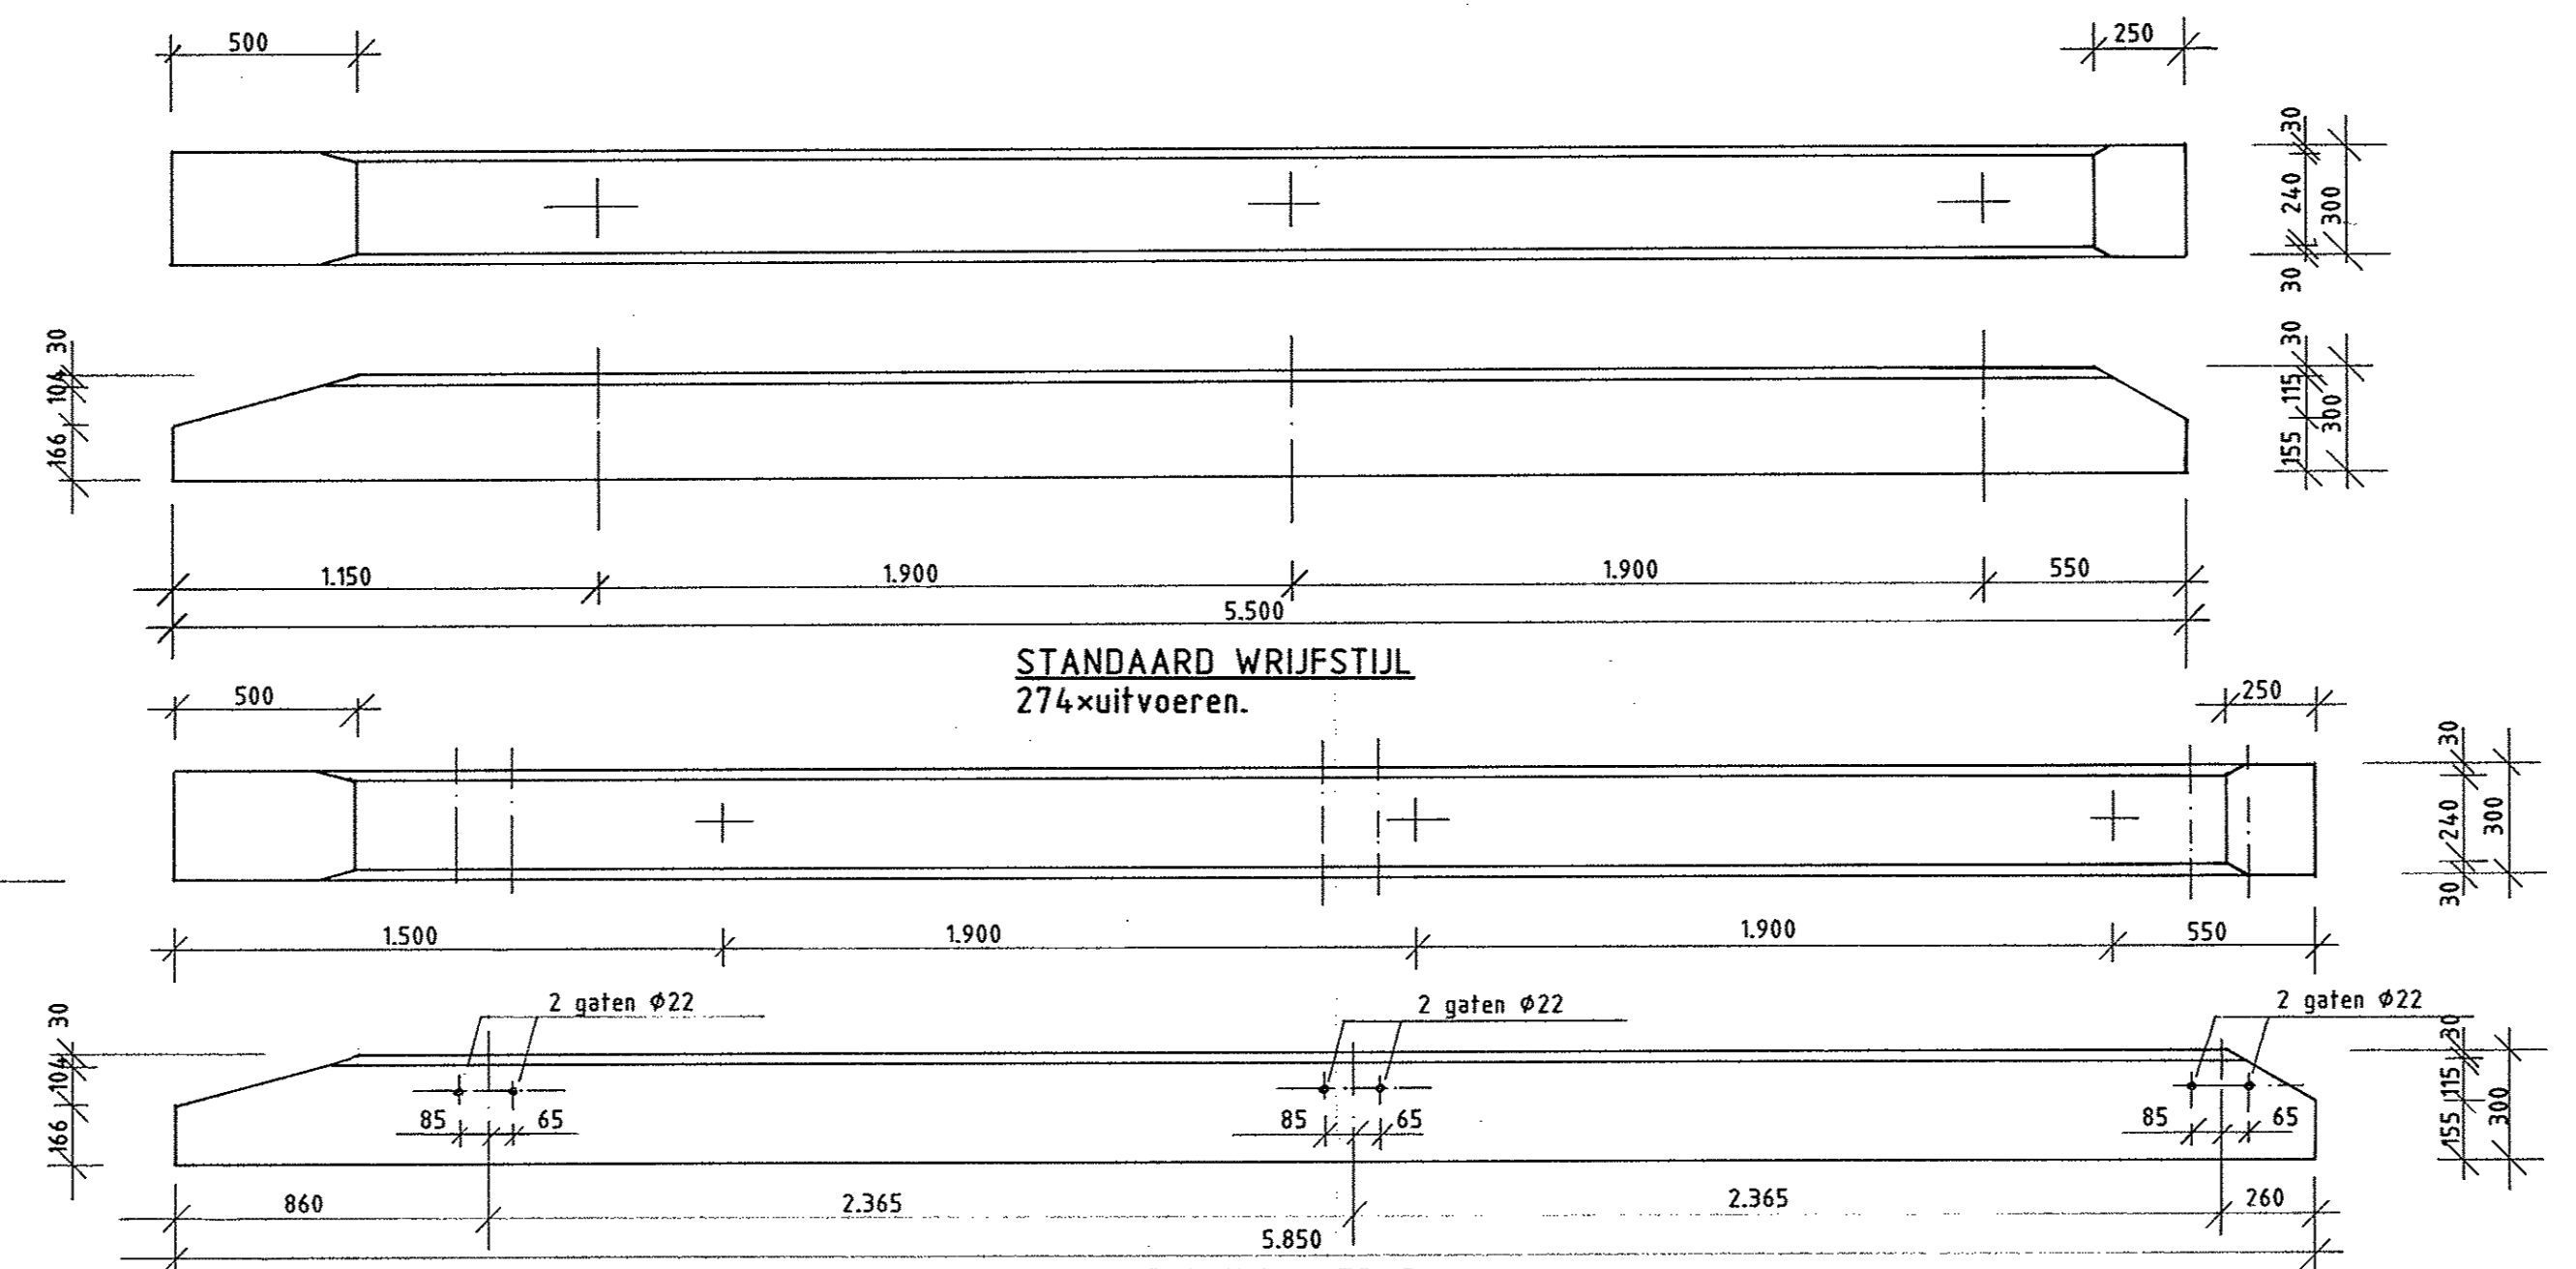

DOORSNEDE WRIJFSTIJL

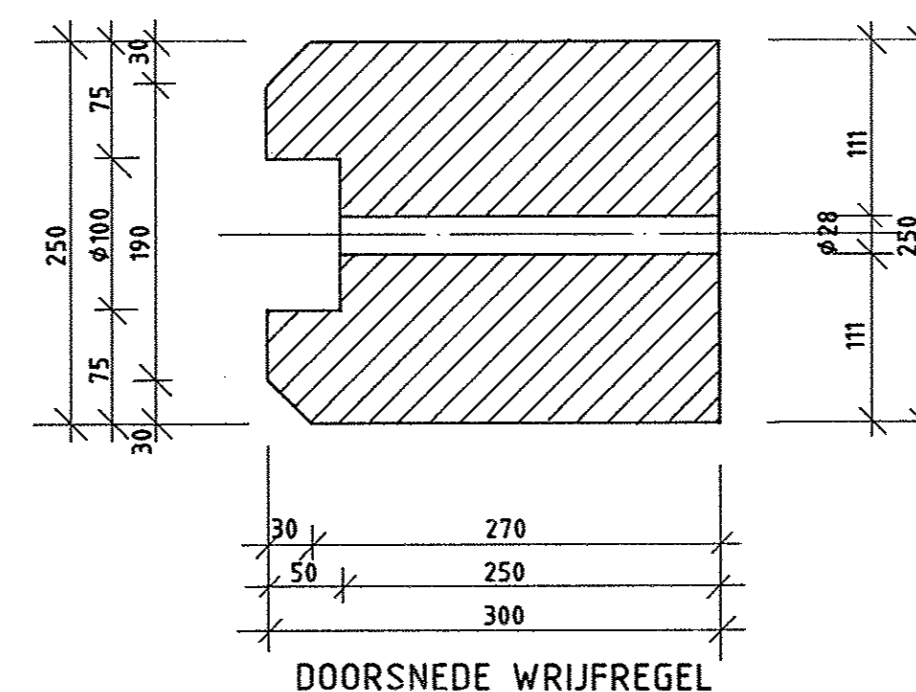


GOEDGEKEURD VOOR UITVOERING
dd. 05 januari 1989

ALS UITGEVOERD dd. mei 1990

OPMERKINGEN:
Maf in mm.
Voor bevestiging zie tek. 2063-118
Van toepassing op het houtwerk is KVH 1980
De wrijflijnen en wrijfregels maken volgens NEN 5480
kwaliteitsklasse B.
De koppen van het azobé direct na het paszagen
behandelen met Mobil-Cer-m of gelijkwaardig.
VOOR VLOERSTORTEN ZIE TEK. 2063-115
*=WRIJFSTIJL T.P.V. TRAP

MULTICONSULT RAADGEVENDE INGENIEURS		werk:	
Multiconsult BV K.P. v.d. Mandelelaan 120 Postbus 4120 3008 AC Rotterdam Telefoon: 010-4531381 Telefax: 010-4528419 Tele: 23028		RIJKSWERF NIEUWE HAVEN DEN HELDER KADEN 060 t/m 063	
onderdeel:		ALGEMEEN wrijflijnen en wrijfregels	
schaal:	getekend:	datum:	dossier nr.:
1:50	WH.	2-12-1988.	52.672
1:20	konstruktie:	7-12-1988	2063-119 blad 2
1:10			
Deze tekening blijft eigendom van multiconsult bv en mag zonder onze schriftelijke toestemming niet worden gekopieerd noch aan derden ter inzage worden gegeven.			