

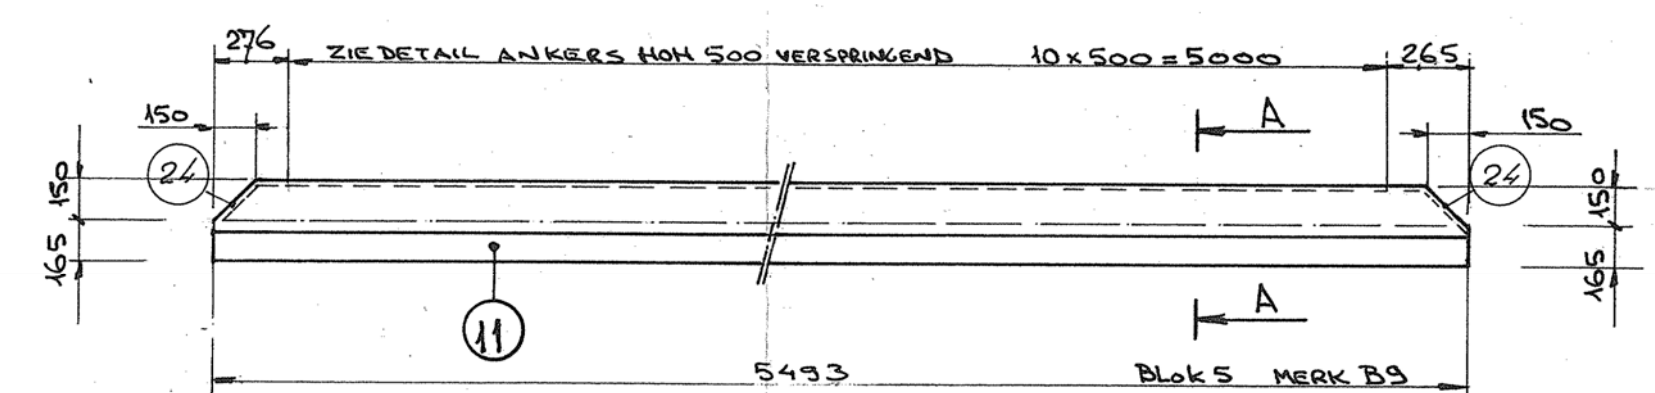
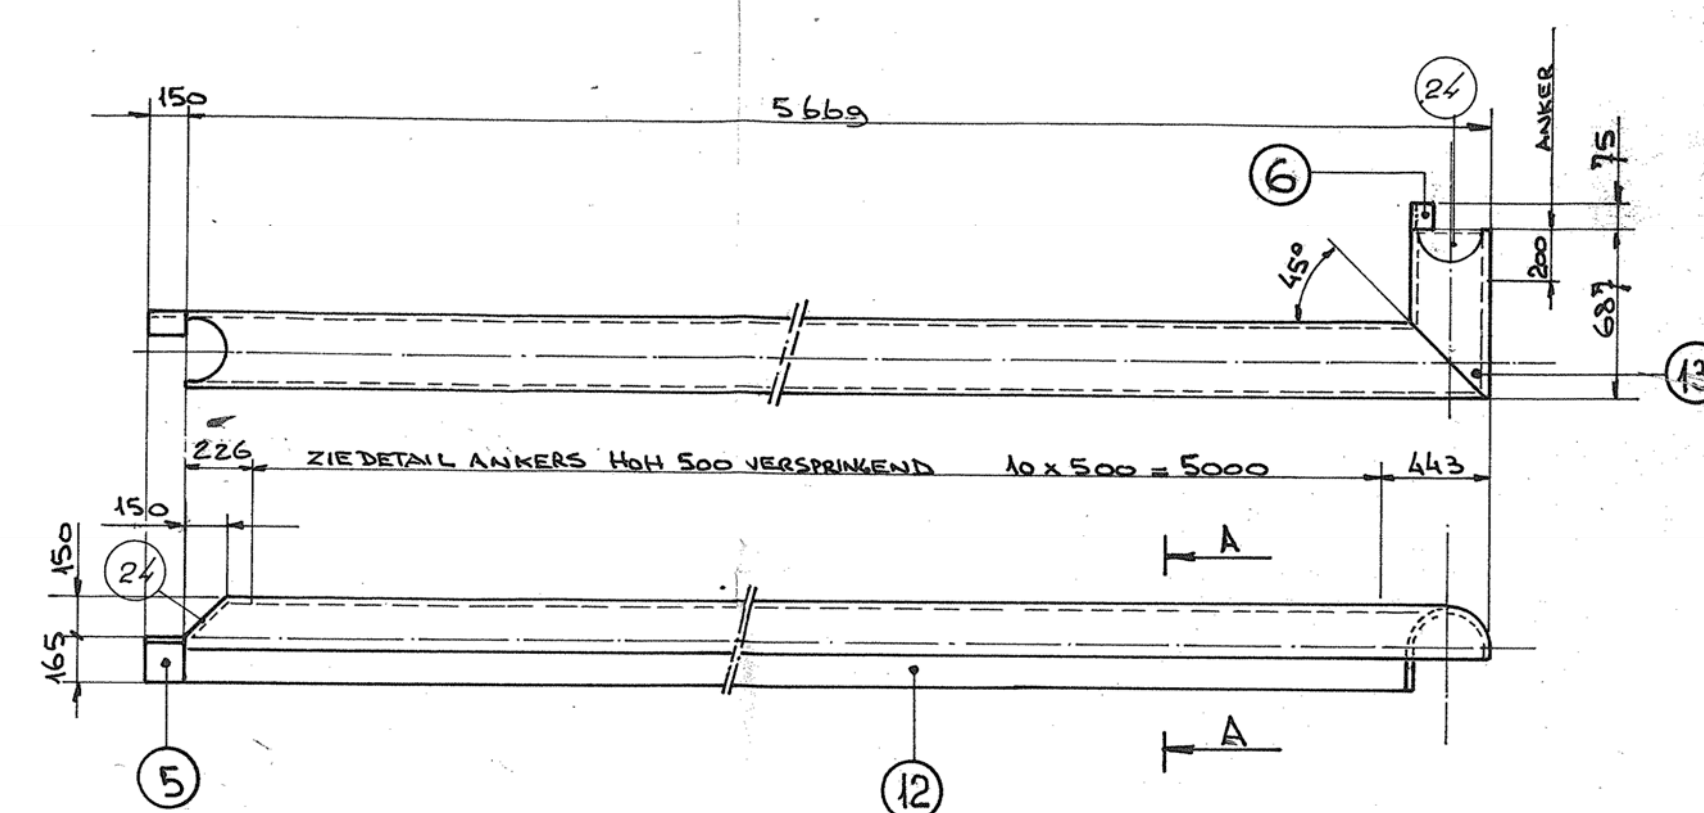
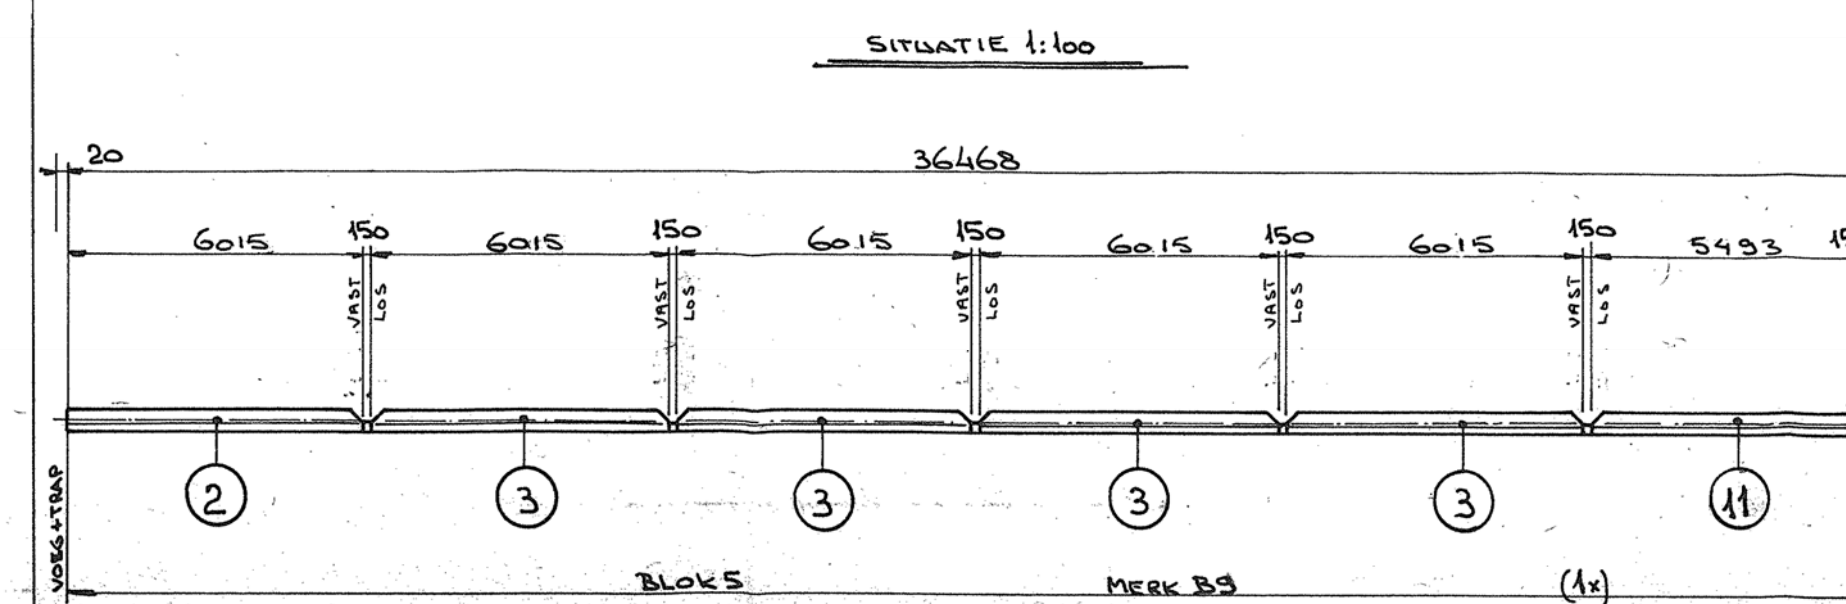
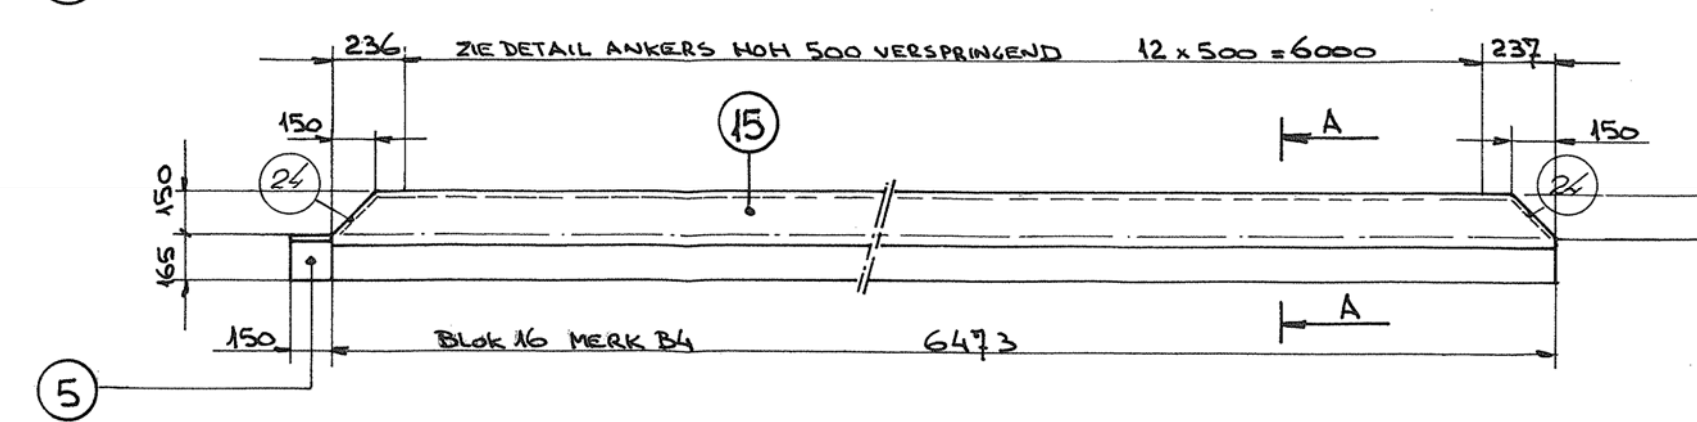
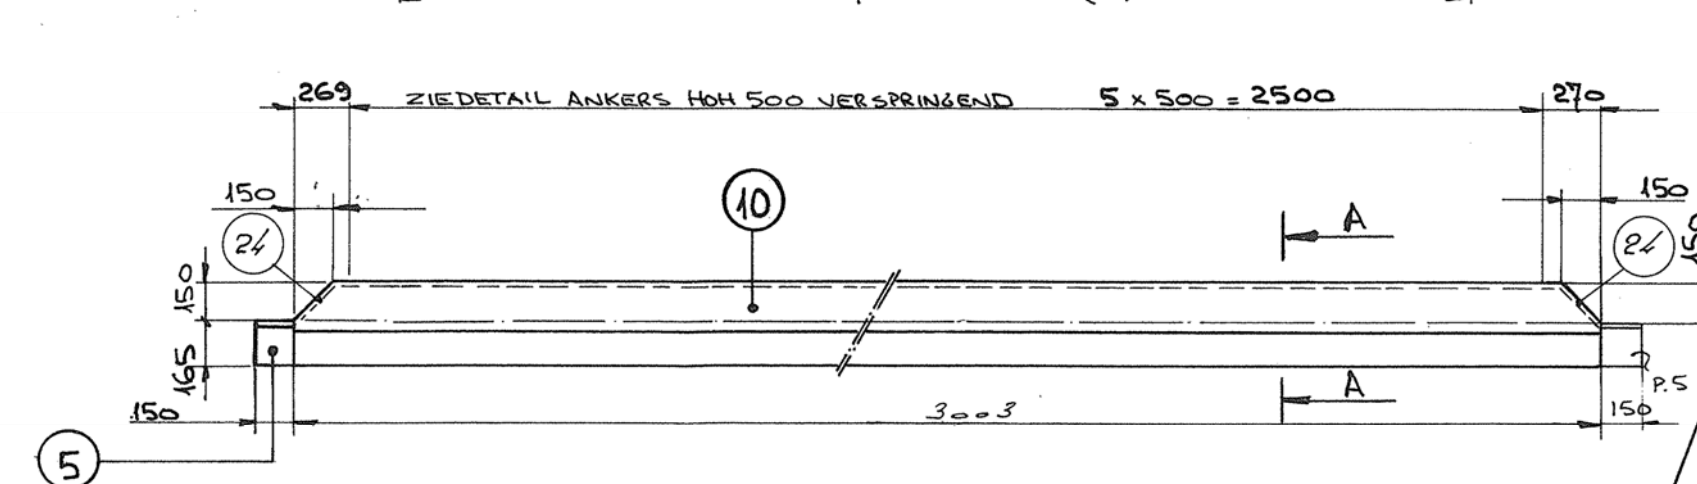
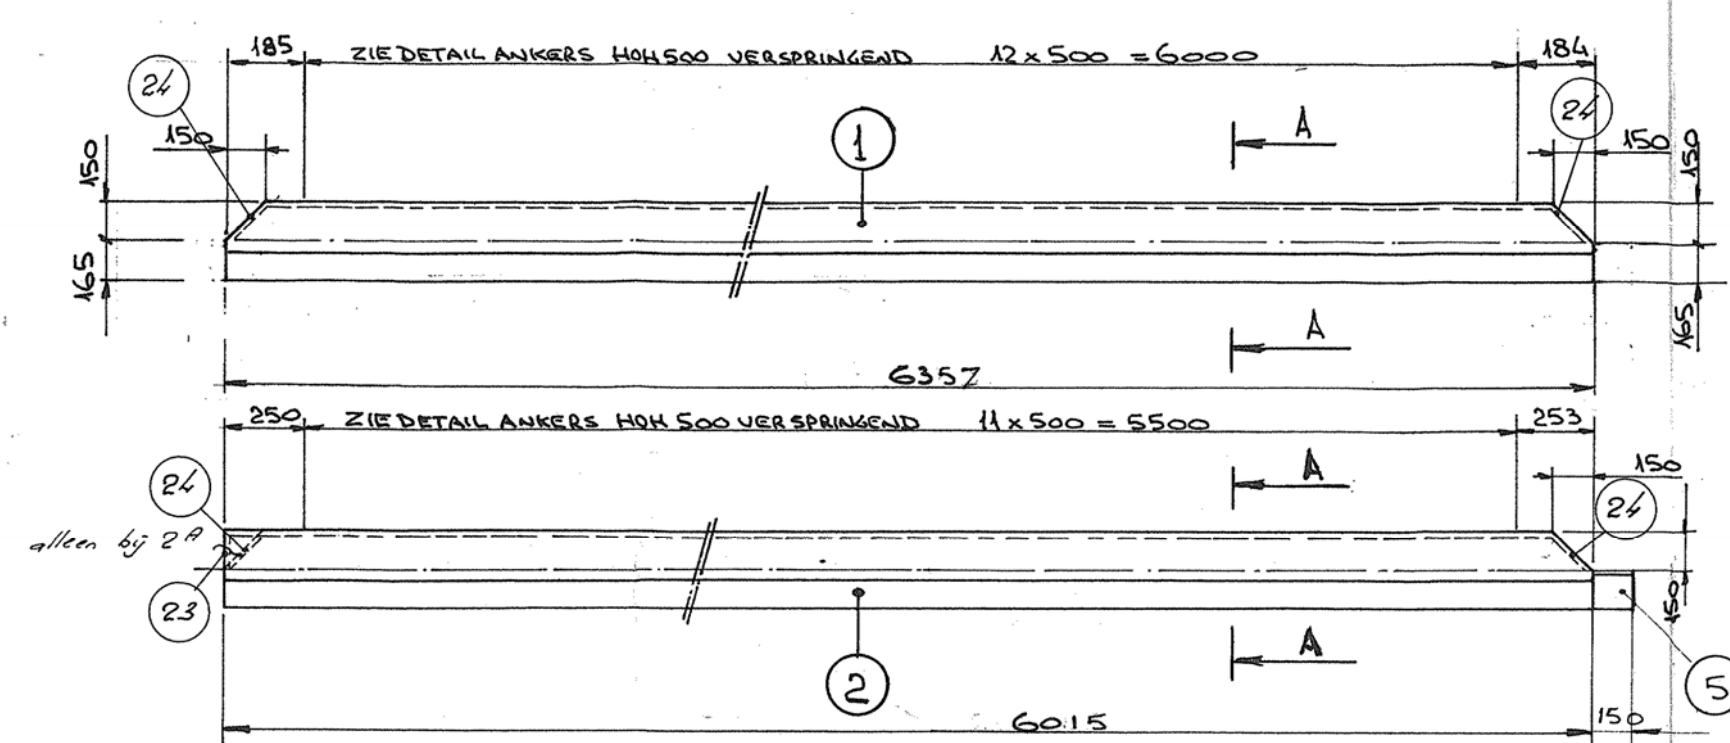
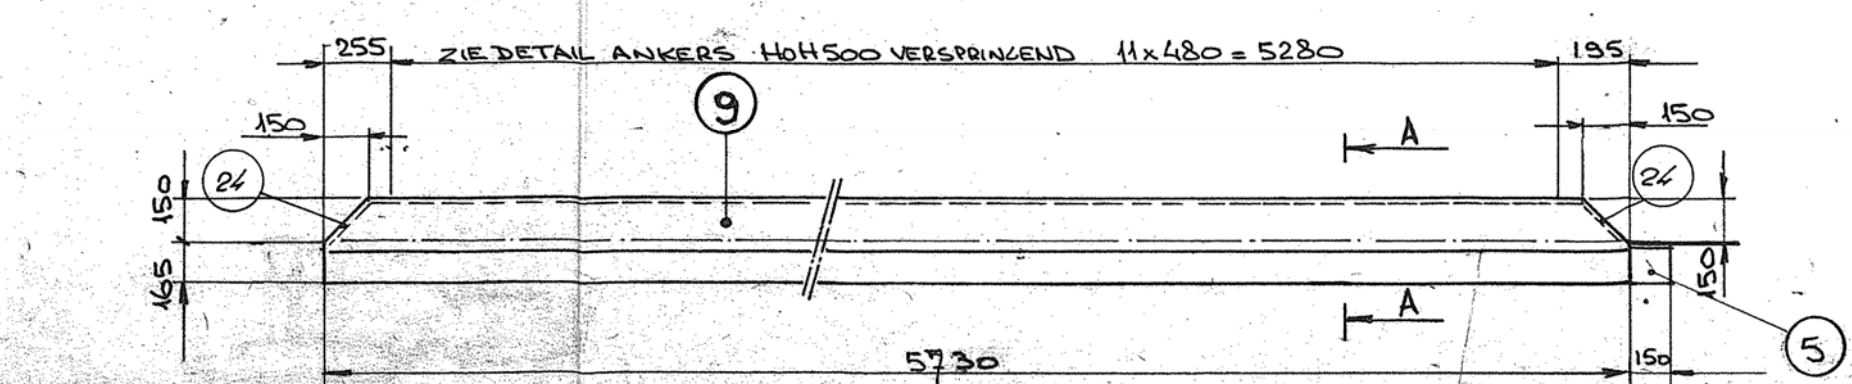
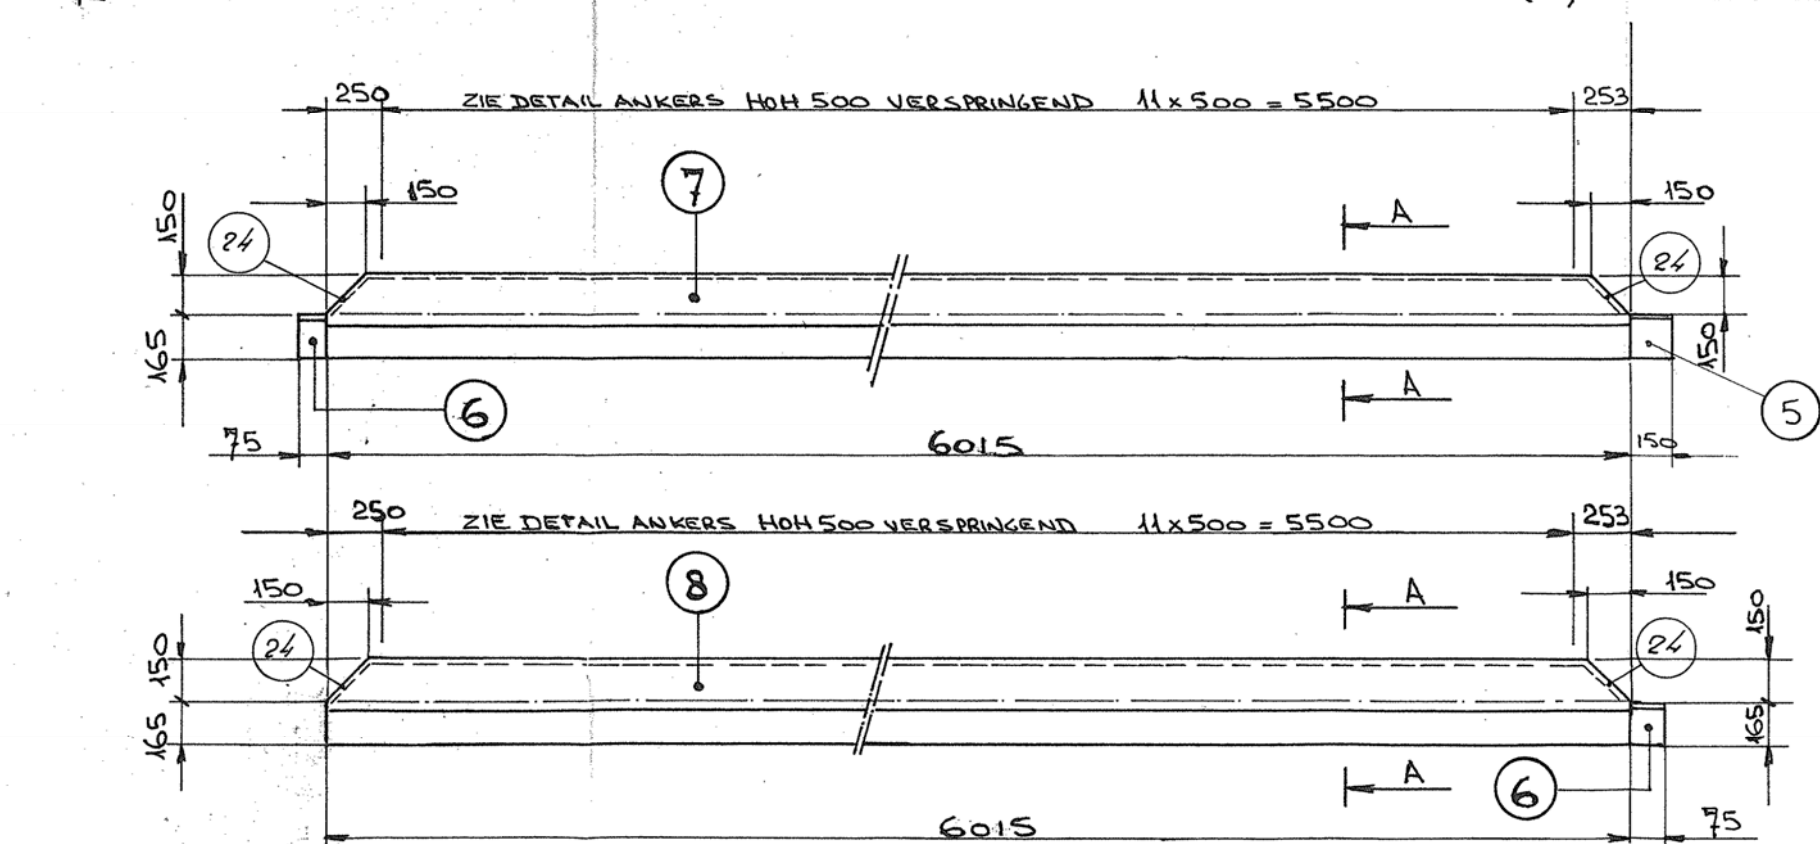


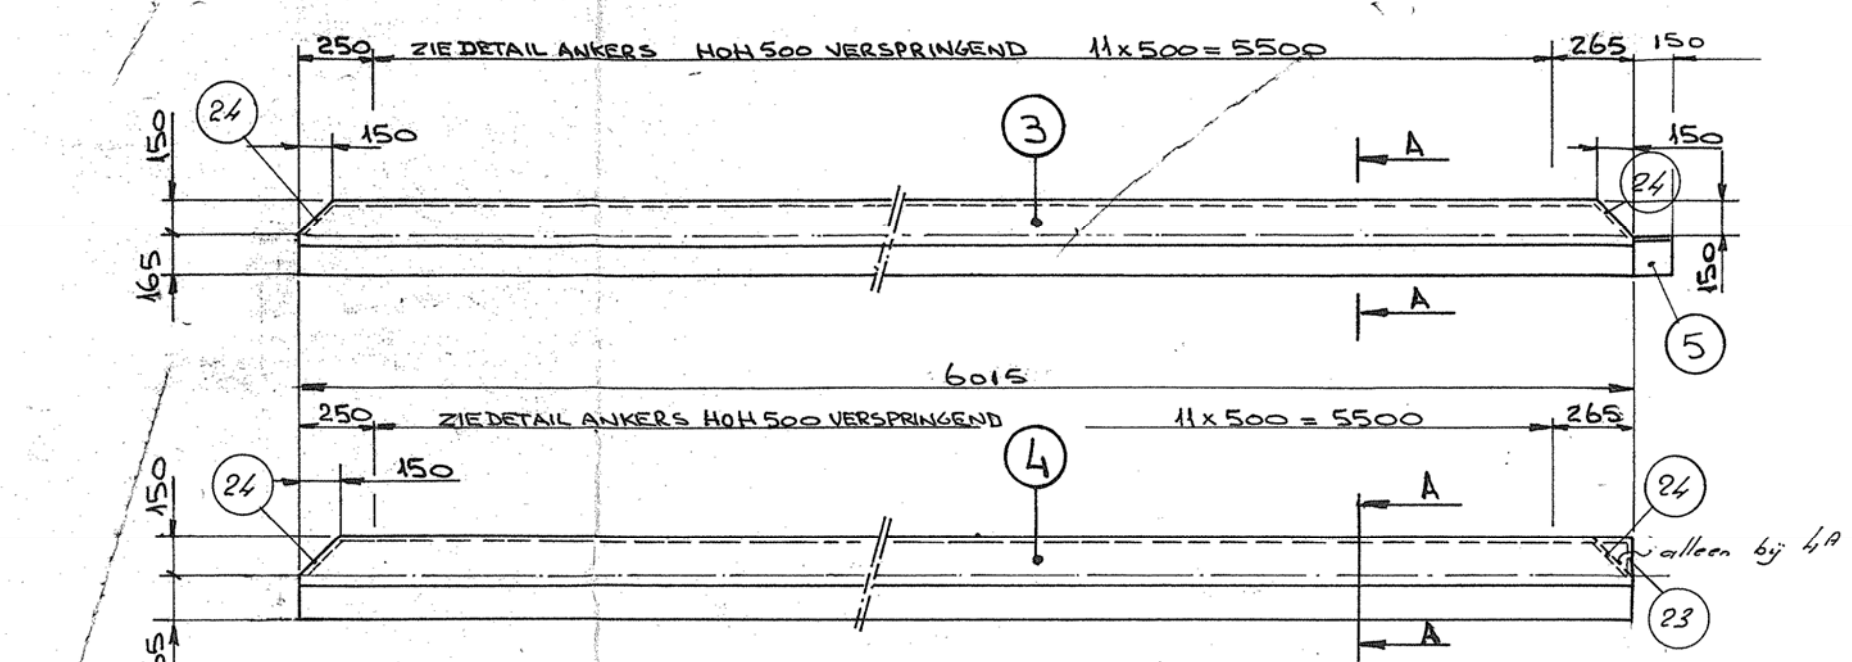

| SHU | AAK<br>TAL | BENAMING              | MATERIAAL | GEWICHT | OPMERKINGEN.        |
|-----|------------|-----------------------|-----------|---------|---------------------|
| 1   | 1          | PLAAT 10 - 650 x 6357 | Fe 360    |         | THERMISCH VERZINKEN |
| 2   | 9          | PLAAT 10 - 650 x 6015 |           |         |                     |
| 3   | 69         | PLAAT 10 - 650 x 6015 |           |         |                     |
| 4   | 21         | PLAAT 10 - 650 x 6015 |           |         |                     |
| 5   | 109        | PLAAT 8 150 x 237     |           |         |                     |
| 6   | 15         | PLAAT 8 75 x 237      |           |         |                     |
| 7   | 8          | PLAAT 10 650 x 6015   |           |         |                     |
| 8   | 7          | PLAAT 10 650 x 5913   |           |         |                     |
| 9   | 1          | PLAAT 10 650 x 58x8   |           |         |                     |
| 10  | 1          | PLAAT 10 650 x 3003   |           |         |                     |
| 12  | 1          | PLAAT 10 650 x 3615   |           |         |                     |
| 13  | 1          | PLAAT 10 650 x 6015   |           |         |                     |
| 14  | 1          | PLAAT 10 650 x 6015   |           |         |                     |
| 15  | 1          | PLAAT 10 650 x 6473   |           |         |                     |
| 16  | 1          | PLAAT 10 650 x 6473   |           |         |                     |
| 17  | 1615       | ROND 12 L = 325       |           |         |                     |
| 18  | 1          | PLAAT 10 - 600x615    |           |         |                     |
| 19  | 1          | PLAAT 10 - 600x615    | Fe 360    |         | thermisch verzinkt  |

DOORSNEDE A-A MET DETAIL ANKERS

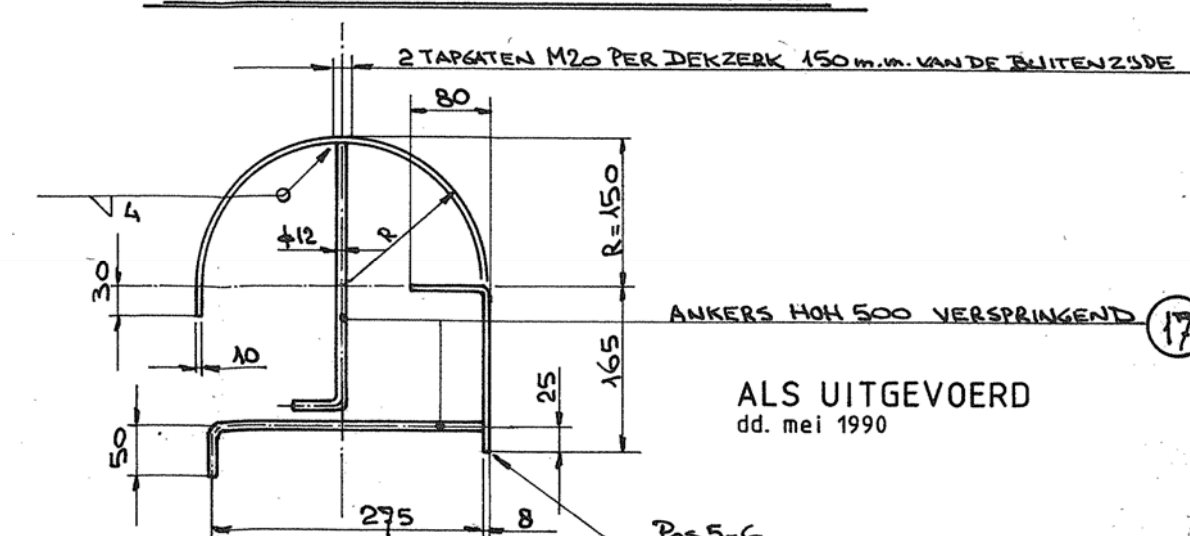

GOEDGEKEURD VOOR UITVOERING  
dd. 29 mei 1989 wijz. C  
WIJZIGING C geldt alleen voor kade 061,06

**MULTICONSULT**  
RAADGEVENDE INGENIEURS

Multiconsult BV  
K.P. v.d. Mandelelaan 120  
Postbus 4120  
3006 AC Rotterdam  
Telefoon: 010-4531381  
Telefax: 010-4528419  
Tele: 23028

RIJKSWERF NIEUWE HAVEN  
DEN HELDER KADEN 060 t/m 063

## ALGEMEEN

|         |             |              |             |                  |
|---------|-------------|--------------|-------------|------------------|
| schakel | gevolgend   | datum        | dossier nr. | soort en nr.     |
| 1:100   | E. vd. Haar | oktober 1988 | 52.672      | 2063-211 blad 01 |

|     |              |      |   |   |   |   |  |  |  |
|-----|--------------|------|---|---|---|---|--|--|--|
| IVV | Konstruktion | Wkt. | A | B | C | D |  |  |  |
|-----|--------------|------|---|---|---|---|--|--|--|