



VOORAANZICHT

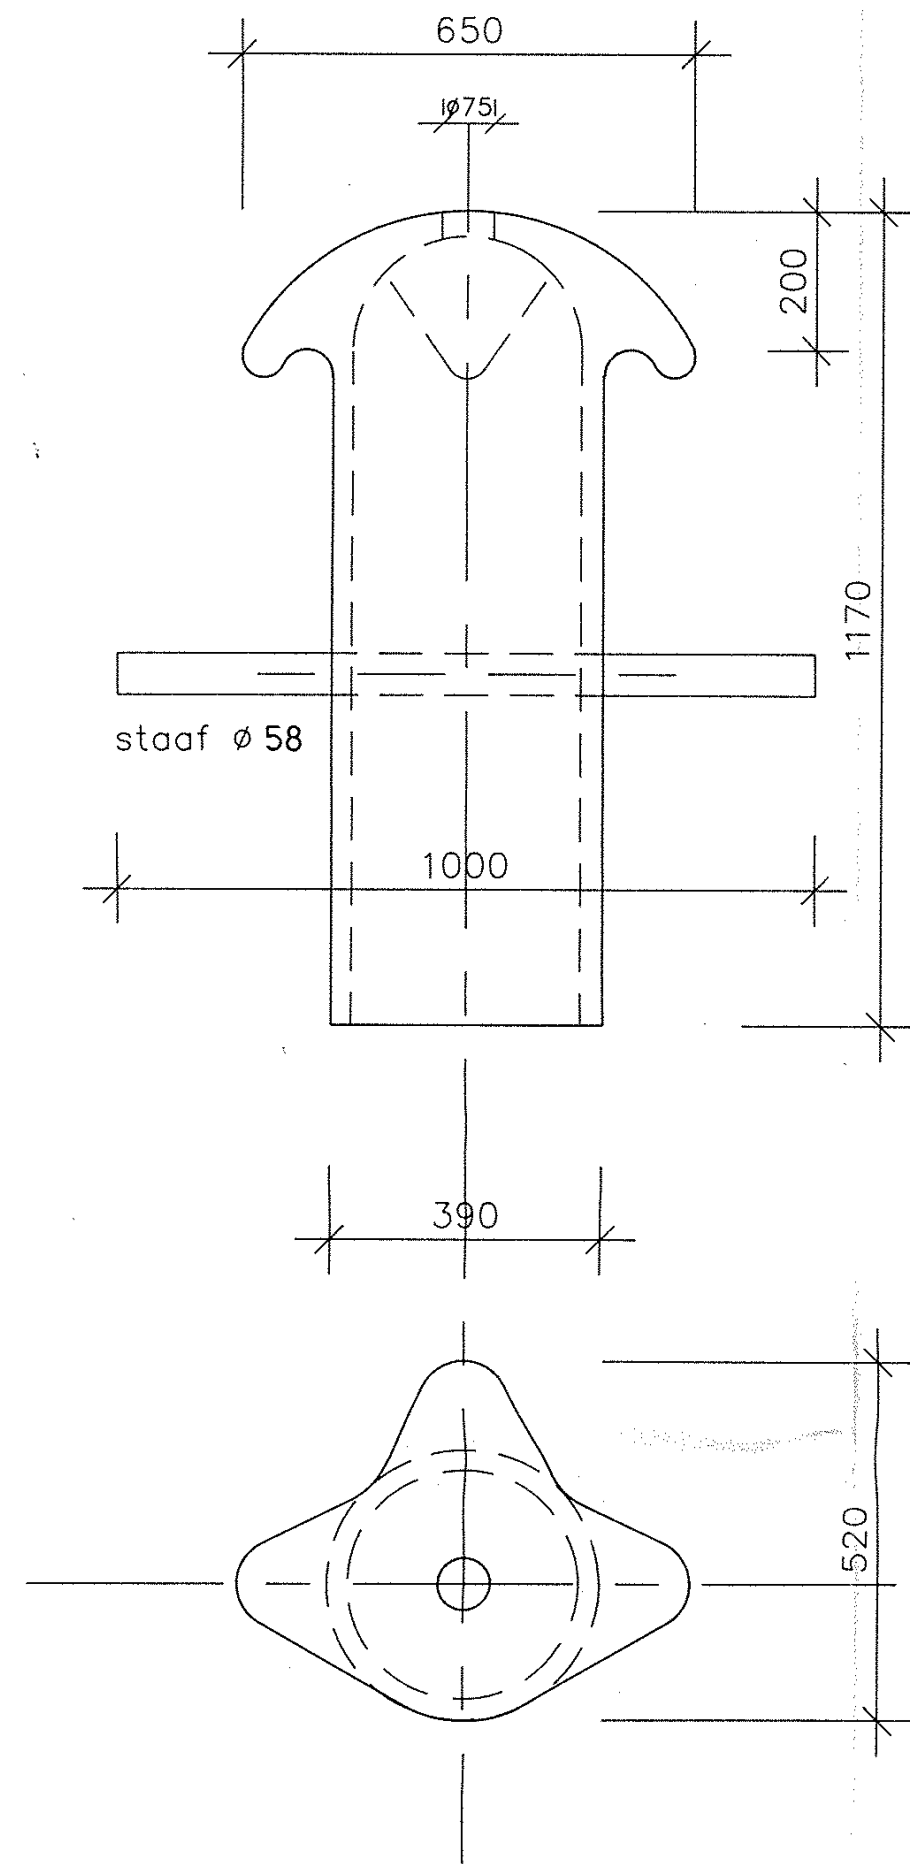


ZIJAANZICHT

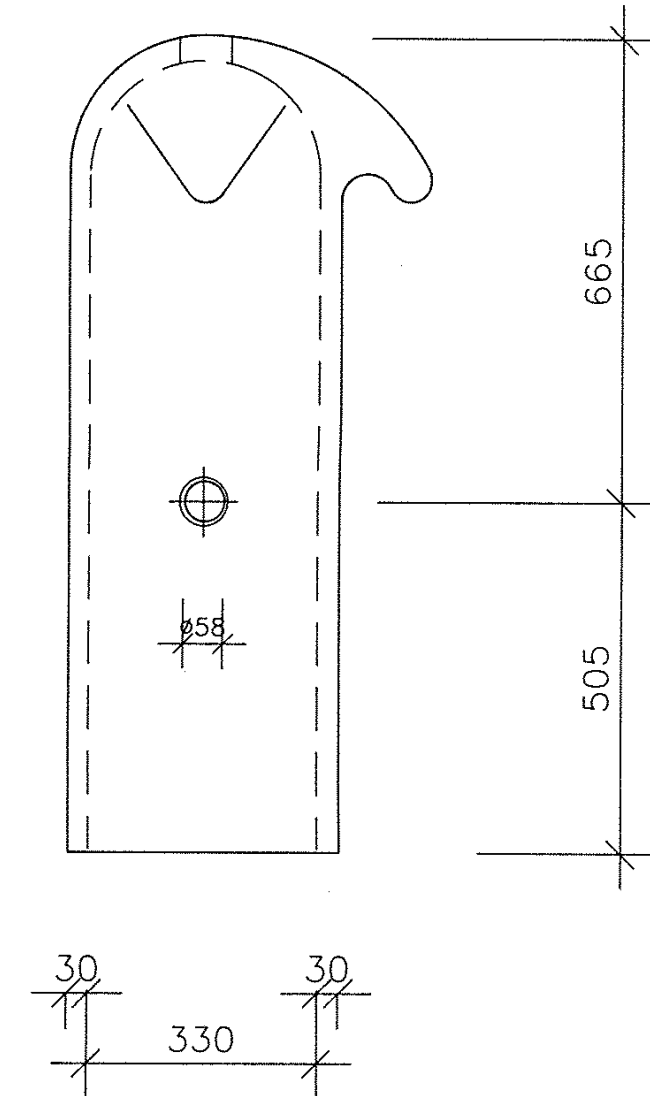

BOVENAANZICHT


bolders 350 kN 46x UITVOEREN
bolders 500 kN 2x UITVOEREN
(KADEN 060 t/m 063)

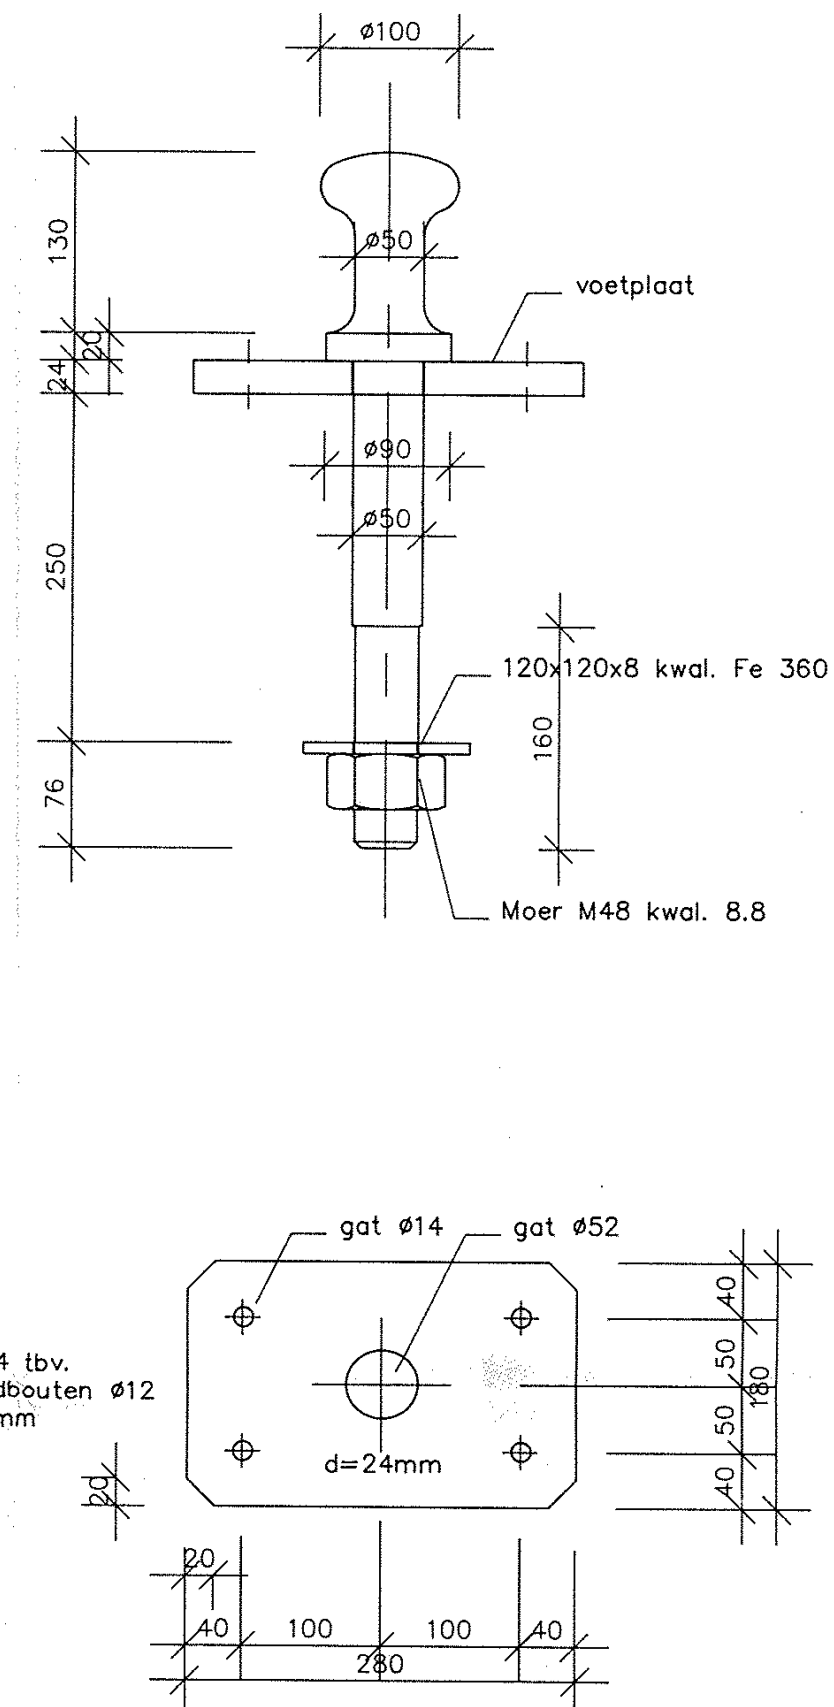

verhaalpen

300x UITVOEREN

VOORAANZICHT

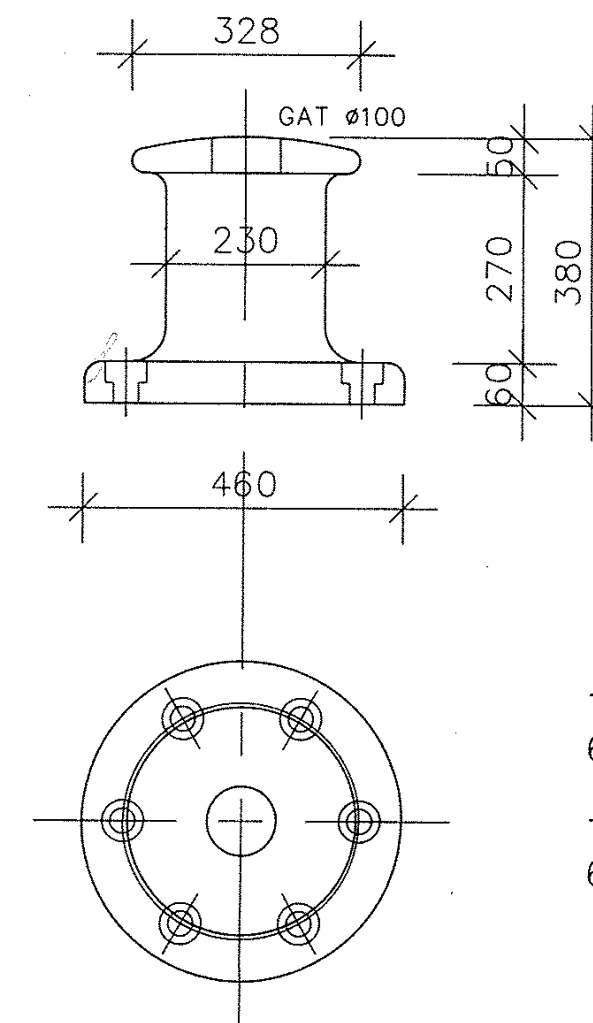

TYPE J15
6x bouten M24
TYPE J30
6x bouten M36

BOVENAANZICHT

bolders 150 kN 4x UITVOEREN
bolders 300 kN 1x UITVOEREN

(KADE 025)

ALS UITGEVOERD dd. mei 1990

MATEN IN MM.

THERMISCH VERZINKEN volgens NEN 1275
TWEELAGEN VAN 100 micron VERF OP BASIS
VAN HOOGGEVULDE STEENKOLTEERPEK

MATERIAAL:
BOLDERS 350 kN: GN 38 (nodulair gietijzer)
BOLDERS 500 kN: GN 50 (nodulair gietijzer)

BOLDERS 150 kN: BS 1452, grade 150
BOLDERS 300 kN: idem

VERHAALPEN Fe 510
VOETPLAAT 180x280 Fe 360

MULTICONSULT RAADGEVENDE INGENIEURS Multiconsult BV K.P. v.d. Mandelelaan 120 Postbus 4120 3006 AC Rotterdam Telefoon: 010-4531381 Telefax: 010-4528419 Tele: 23028			
werk: RIJKSWERF NIEUWE HAVEN DEN HELDER KADEN 060 t/m 063			
onderdeel: bolders 150, 300, 350 en 500kN en verhaalpenen			
schaal: 1:10 1:5	getekend: PB. konstruktie:	datum: 20-09-1989	dossier nr.: 52.672
tekening nr.: 2063-210		Deze tekening blijft eigendom van multiconsult bv en mag zonder onze schriftelijke toestemming niet worden gekopieerd noch van derden ter inzage worden gegeven.	