



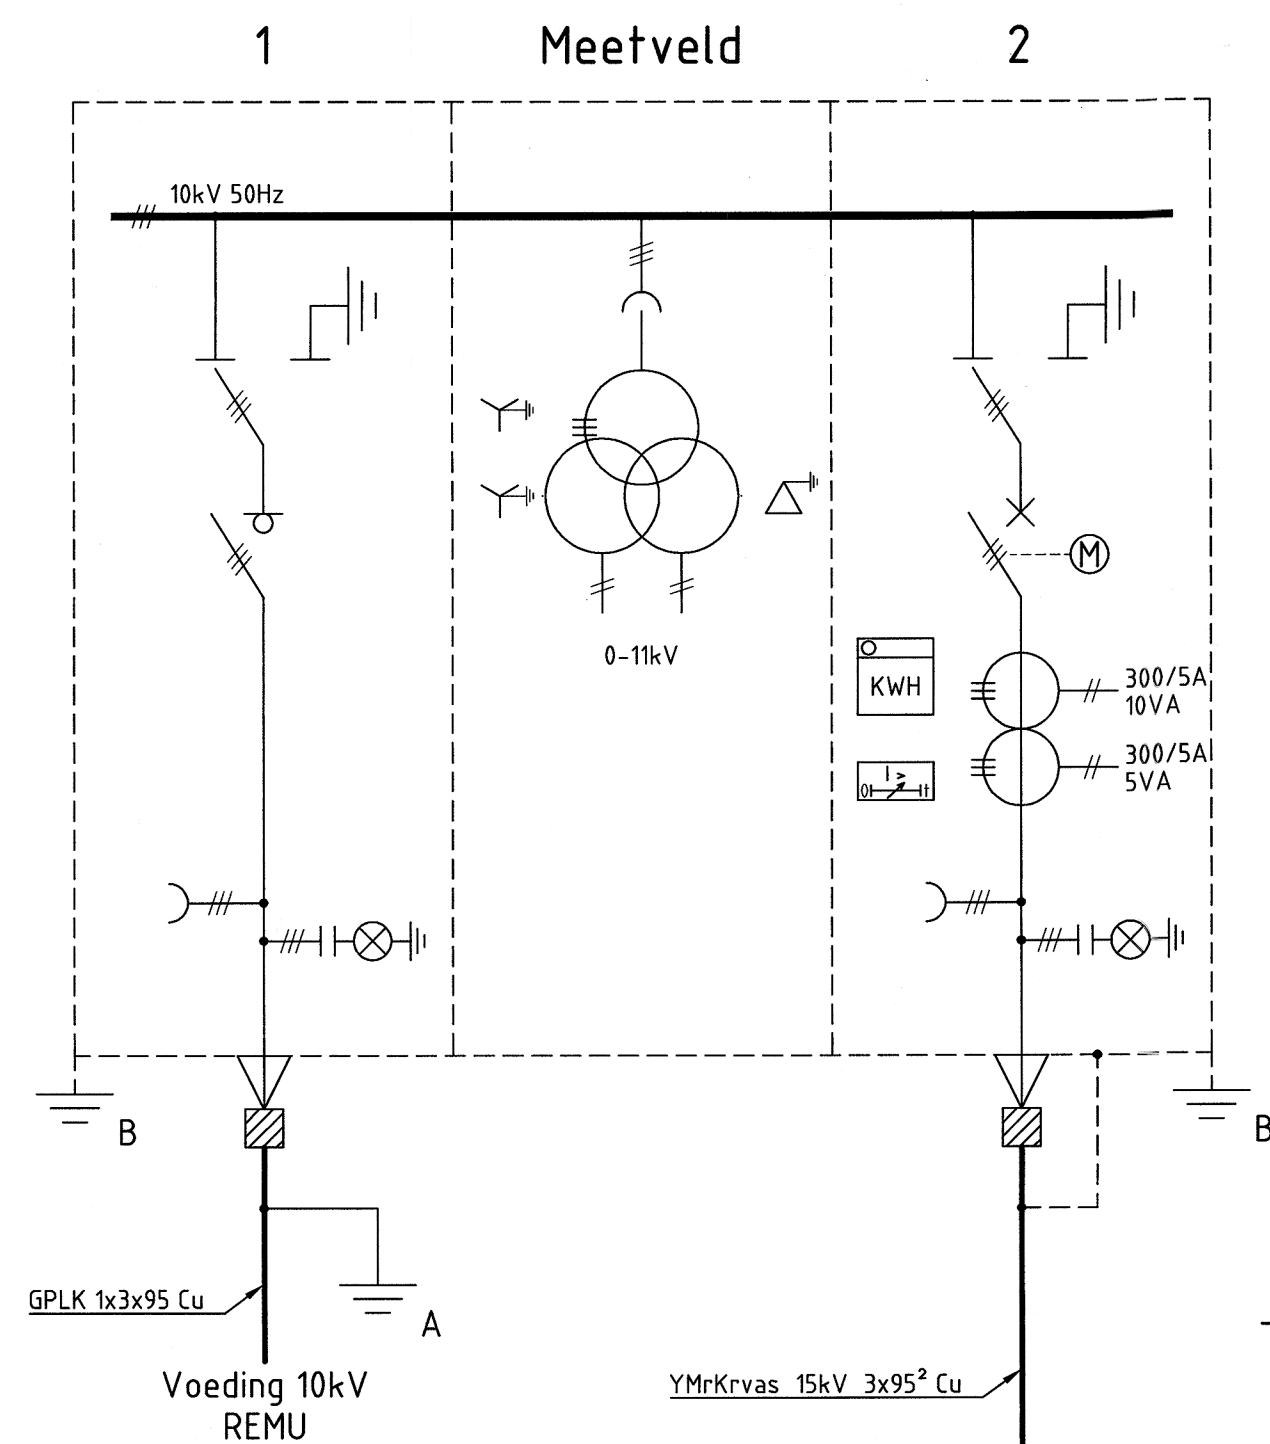


Schakelinr. Holec HH
type - SVS14BA-1206
11kV - 630A

AARDING
A = APARTE AARDING 10kV vk
B = ALGEMENE AARDING
C = GESTELSLUITBEVEILIGING

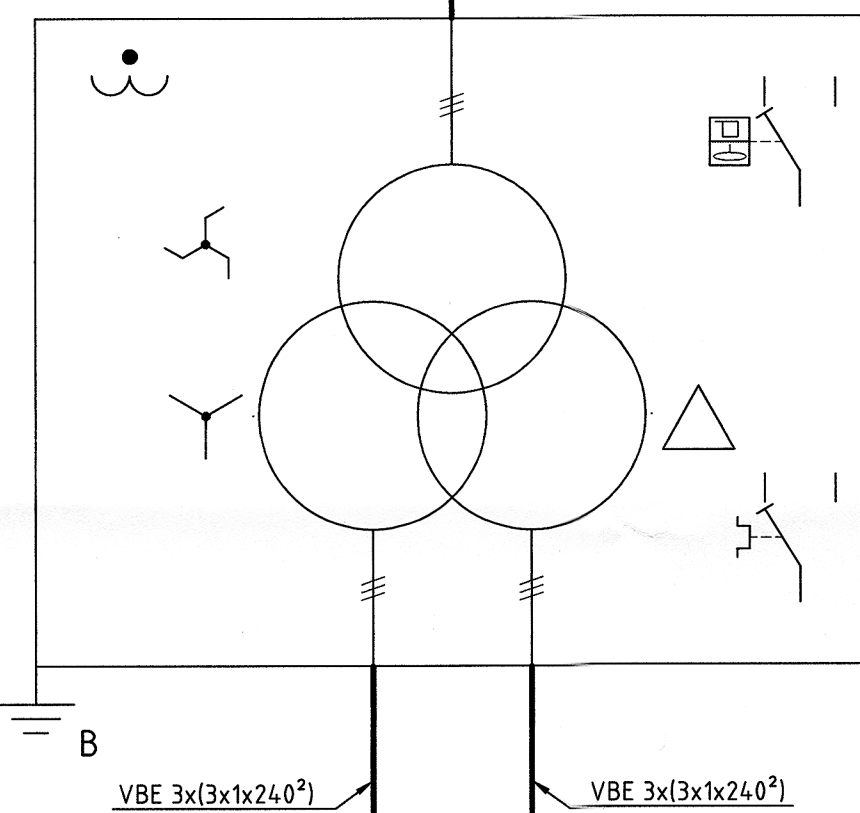


GR. TRANSFORMATOR
fabr. SMIT
1350kVA - 11000/610/610V
Zyd - 7.5° - stand 11000V
Kortsl. sp. 8,42 %

750V = SCHAKELINRICHTING FABR. : ABB
SCHAKELAAR : SECHERON TYPE : UR26M48D5E

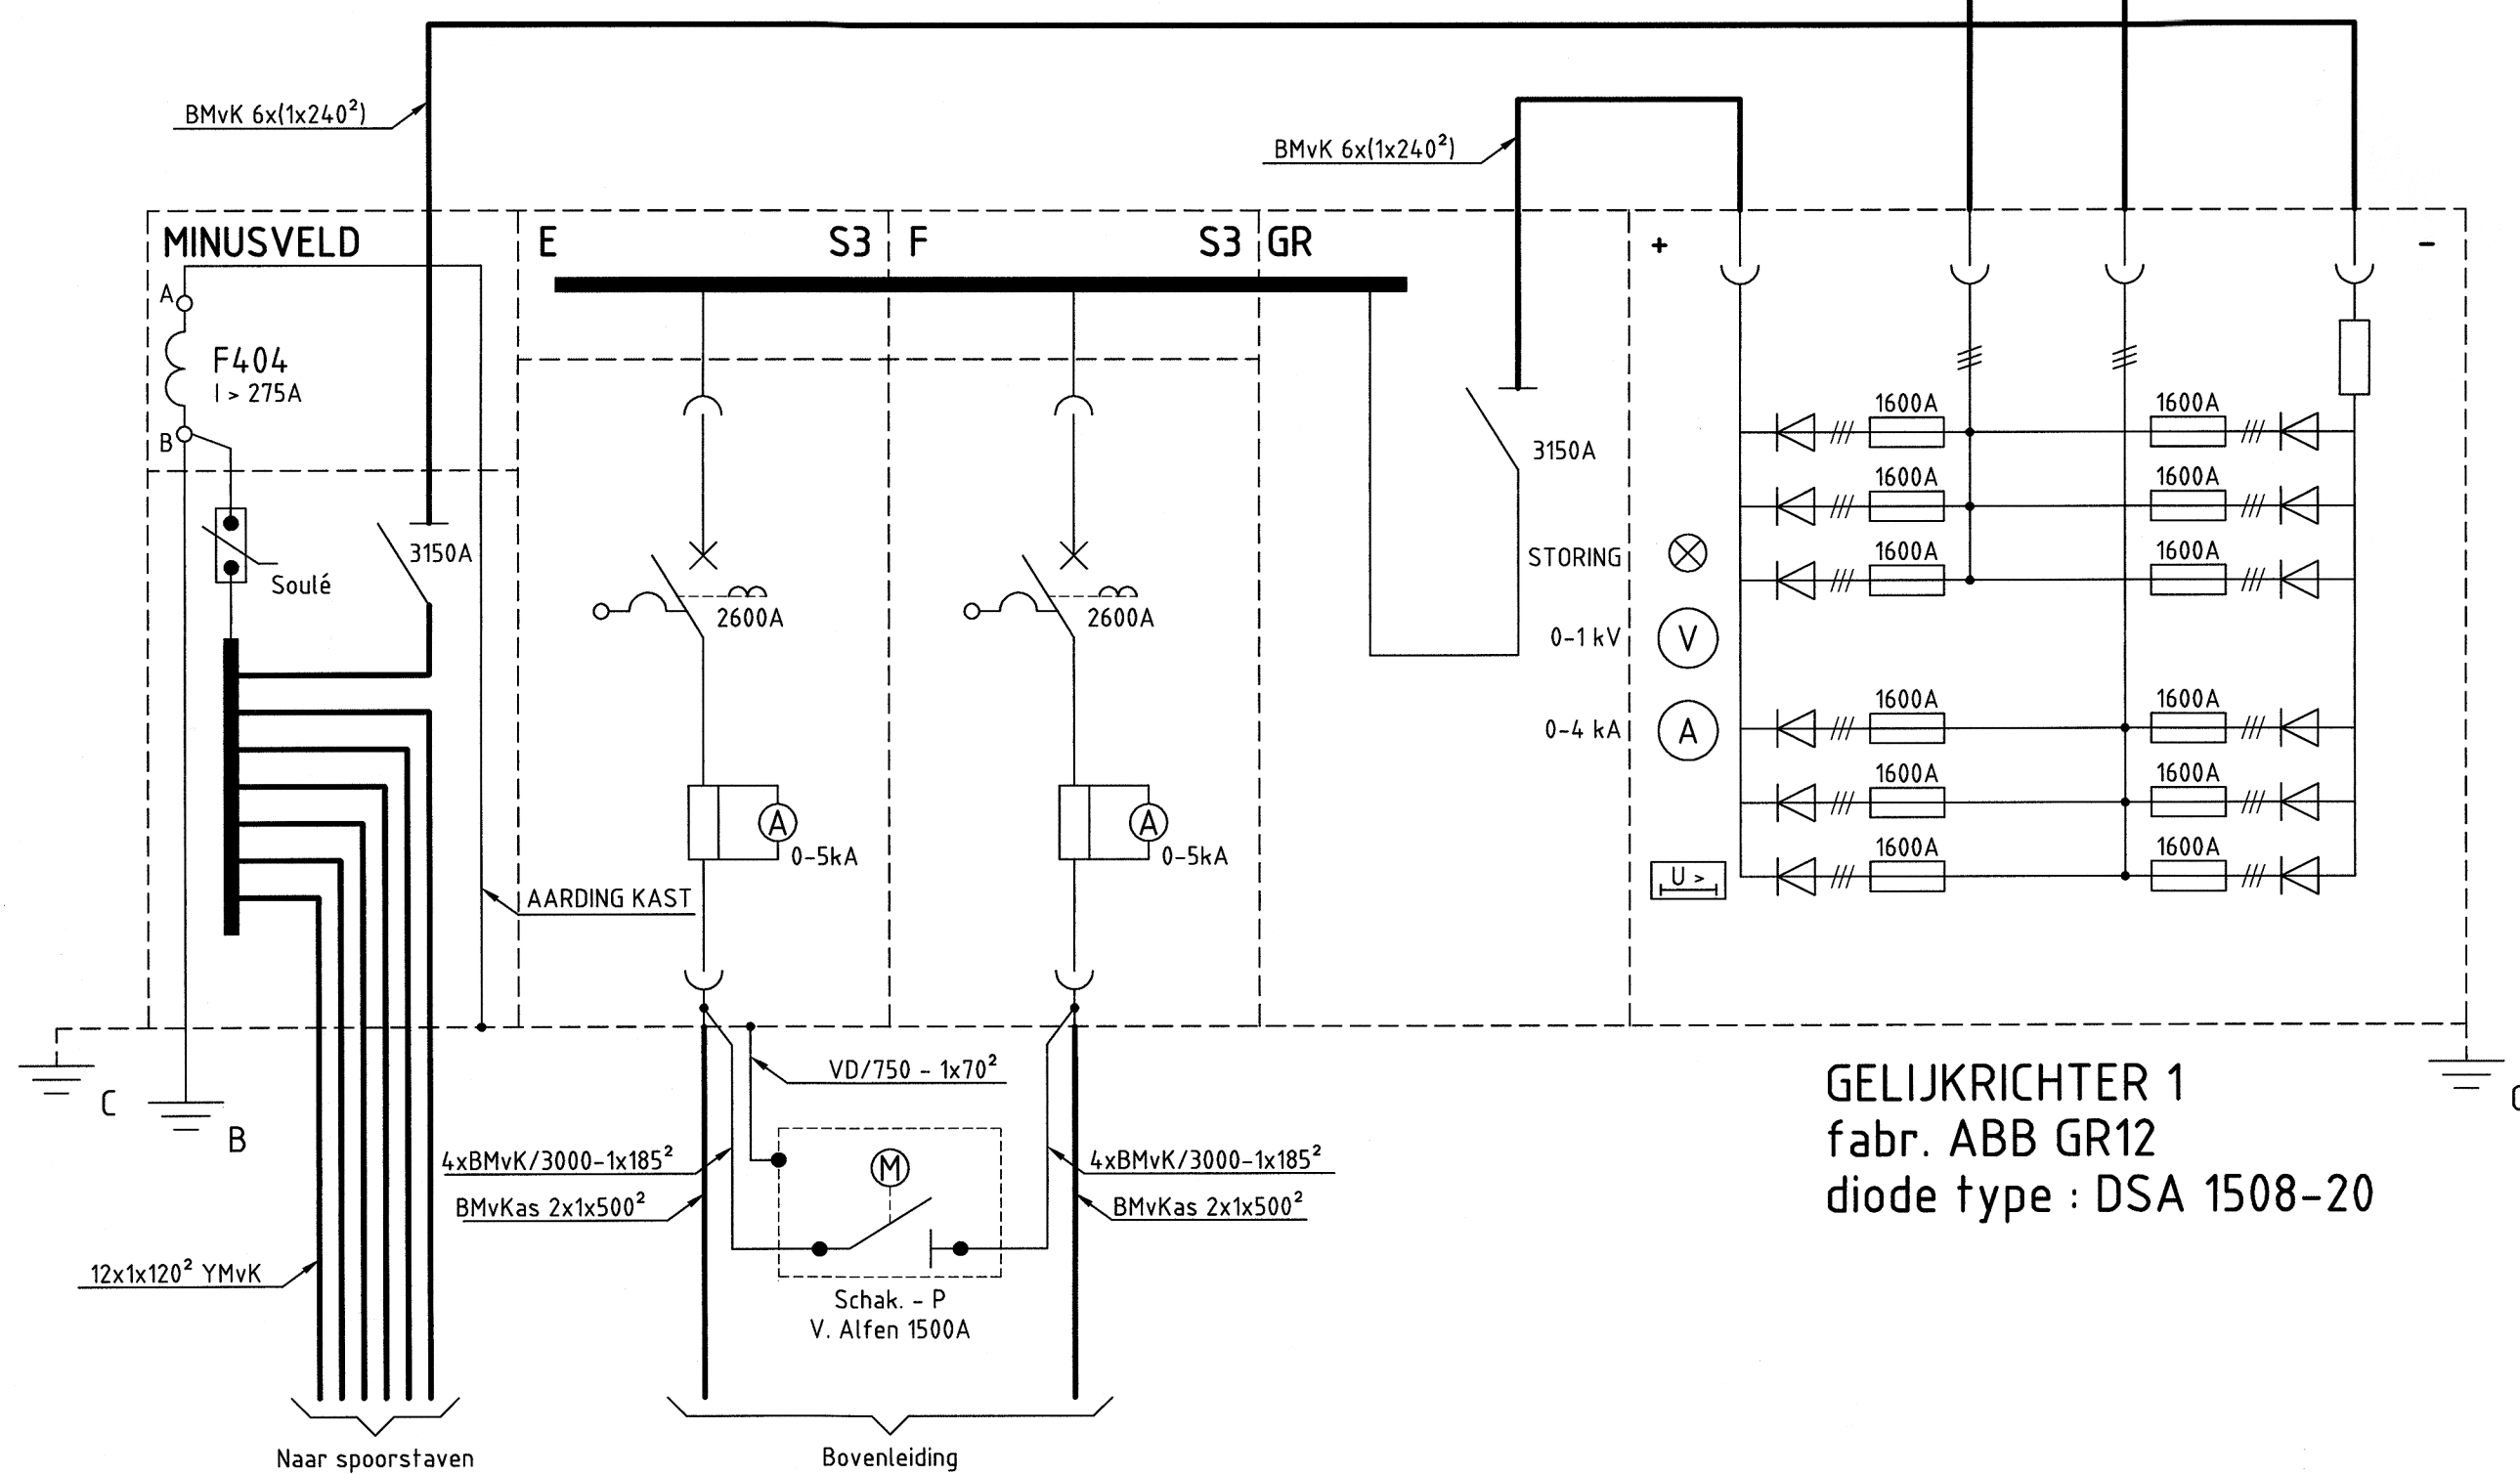

GELIJKRICHTER 1
fabr. ABB GR12
diode type : DSA 1508-20

Laagspanningsverdeling

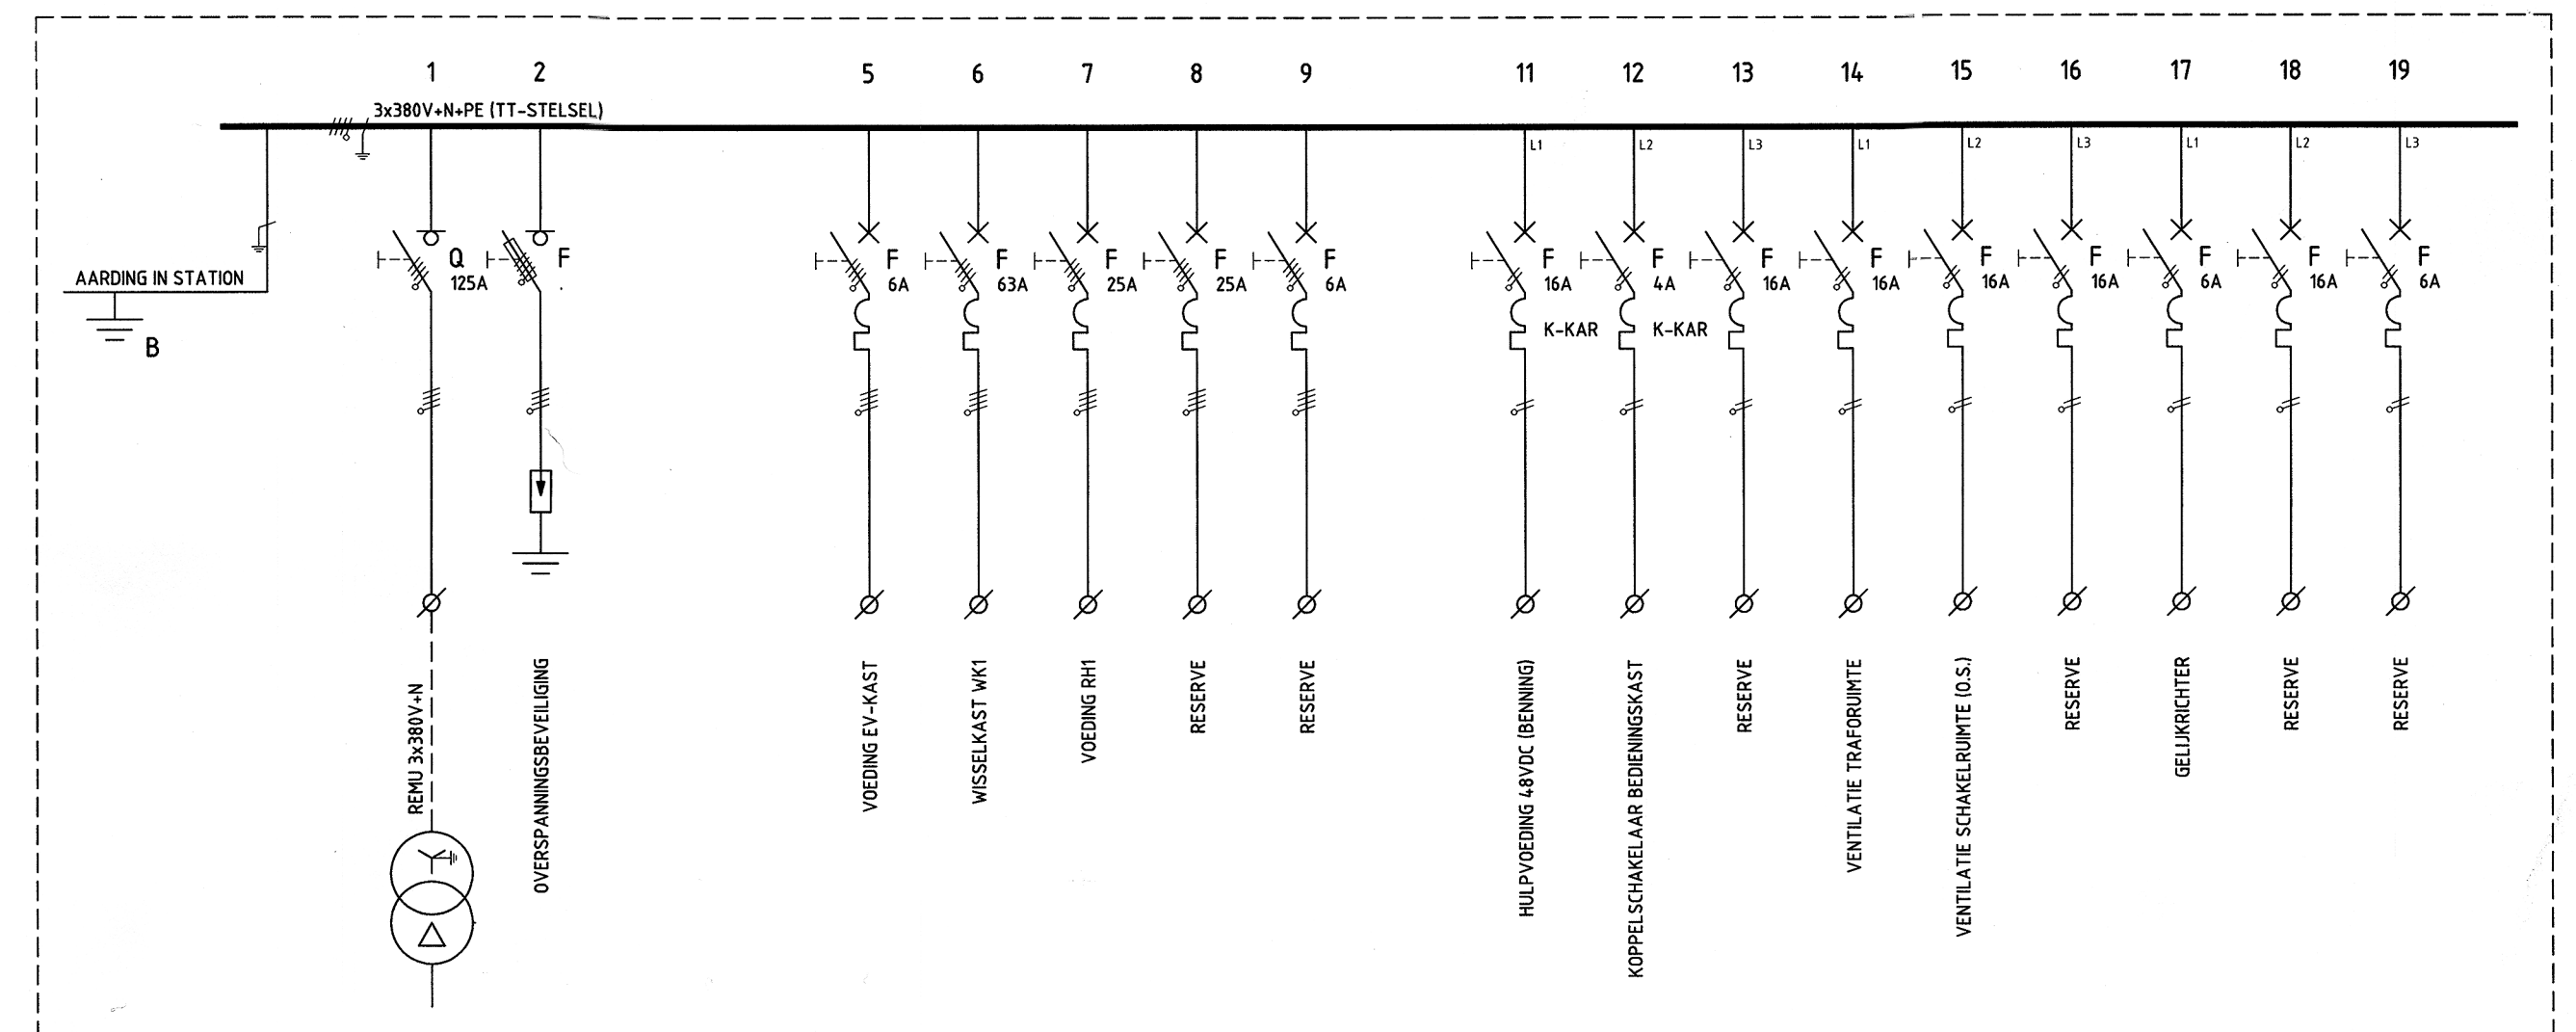

STATUUT

PRL	PRELIMINARY.....	VOORSTUDIE
CFC	CERTIFIED FOR CONSTRUCTION.....	GOED VOOR UITVOERING
ABF	AS BUILT FACTORY.....	VOLGENS UITVOERING
ASB	AS BUILT.....	VOLGENS UITVOERING NA VOORLOPIGE OPLEVERING

B.00	ABF	VOLGENS UITVOERING	11/05/00	P.S.	KDM
A.00	PRL	EERST UITGAVE	08/05/00	P.S.	KDM
Index	Stat.	Wijzigingen	Datum	Tek.	Visa

KLANT : GEMEENTE YSSELSTEIN

Goedgekeurd door : HOLLAND RAILCONSULT

Handtekening :

Datum: 10/05/2000



EXCELSIORLAAN 16 - 1930 ZAVENTEM

TEL: (02) 719.48.11

TELEFAX: (02) 725.12.24

BESTEMMING : GEMEENTE YSSELSTEIN
SUN-Lijn YSSELSTEIN

VOORWERP : TRACTIESTATION ZENDERPARK
GRONDSHEMA

Plan nummer klant	Formaat A1	Klassement: A5860_99	Plan Nr 5860-001	Folio 1 / 1
	Schaal	Bestand: A5860-Inf.Acad.pln001.pln.dwg		

DEZE TEKENING IS ONZE EIGENDOM
NADRUUK OF MEDELING AAN DERDEN
ZONDER SCHRIFTELIJKE TOESTEMMING IS VERBODEN

