



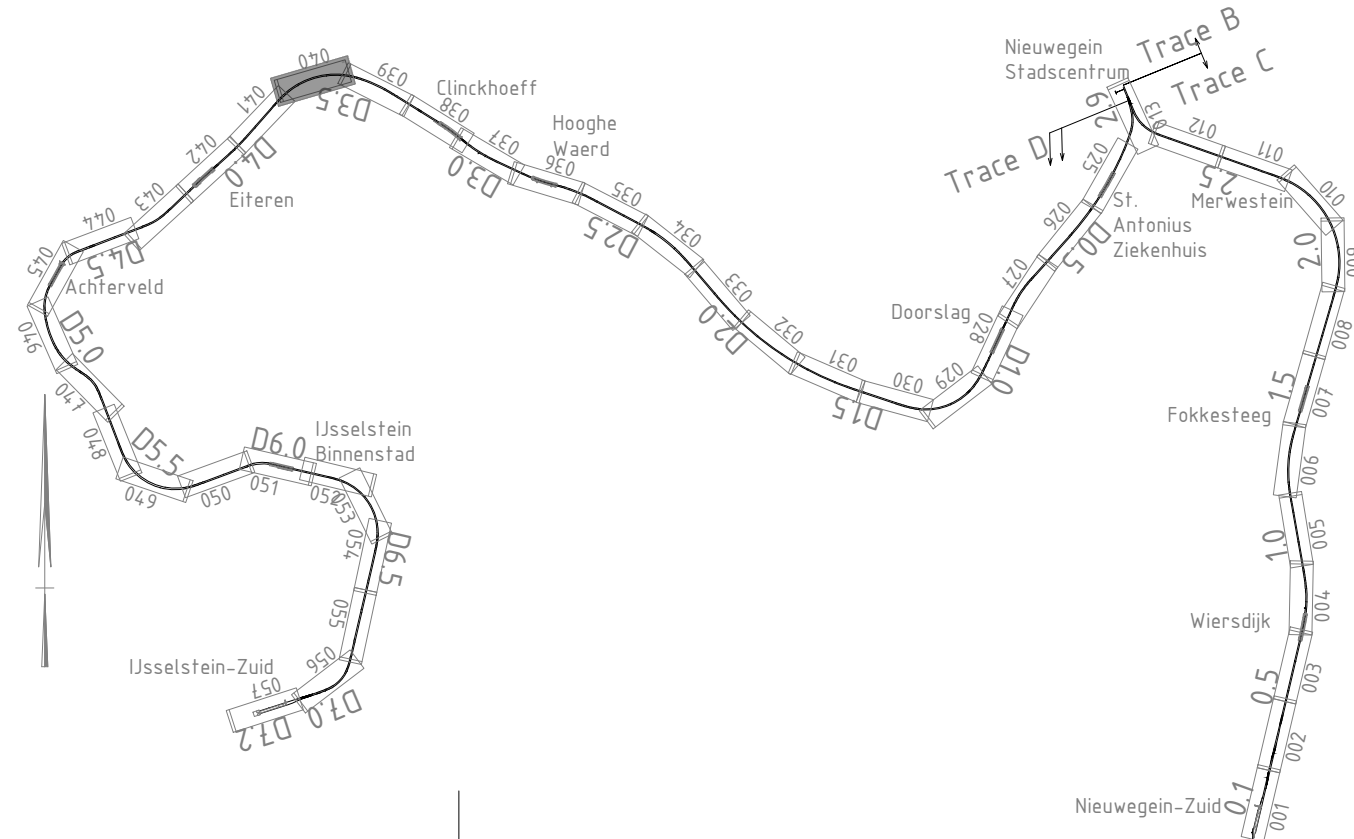

Opdrachtgever: Provincie Utrecht

Project: Ombouw SUNIJ lijn

Omschrijving: KABELS EN LEIDINGEN
BBKOI-149-D40
TRACE D

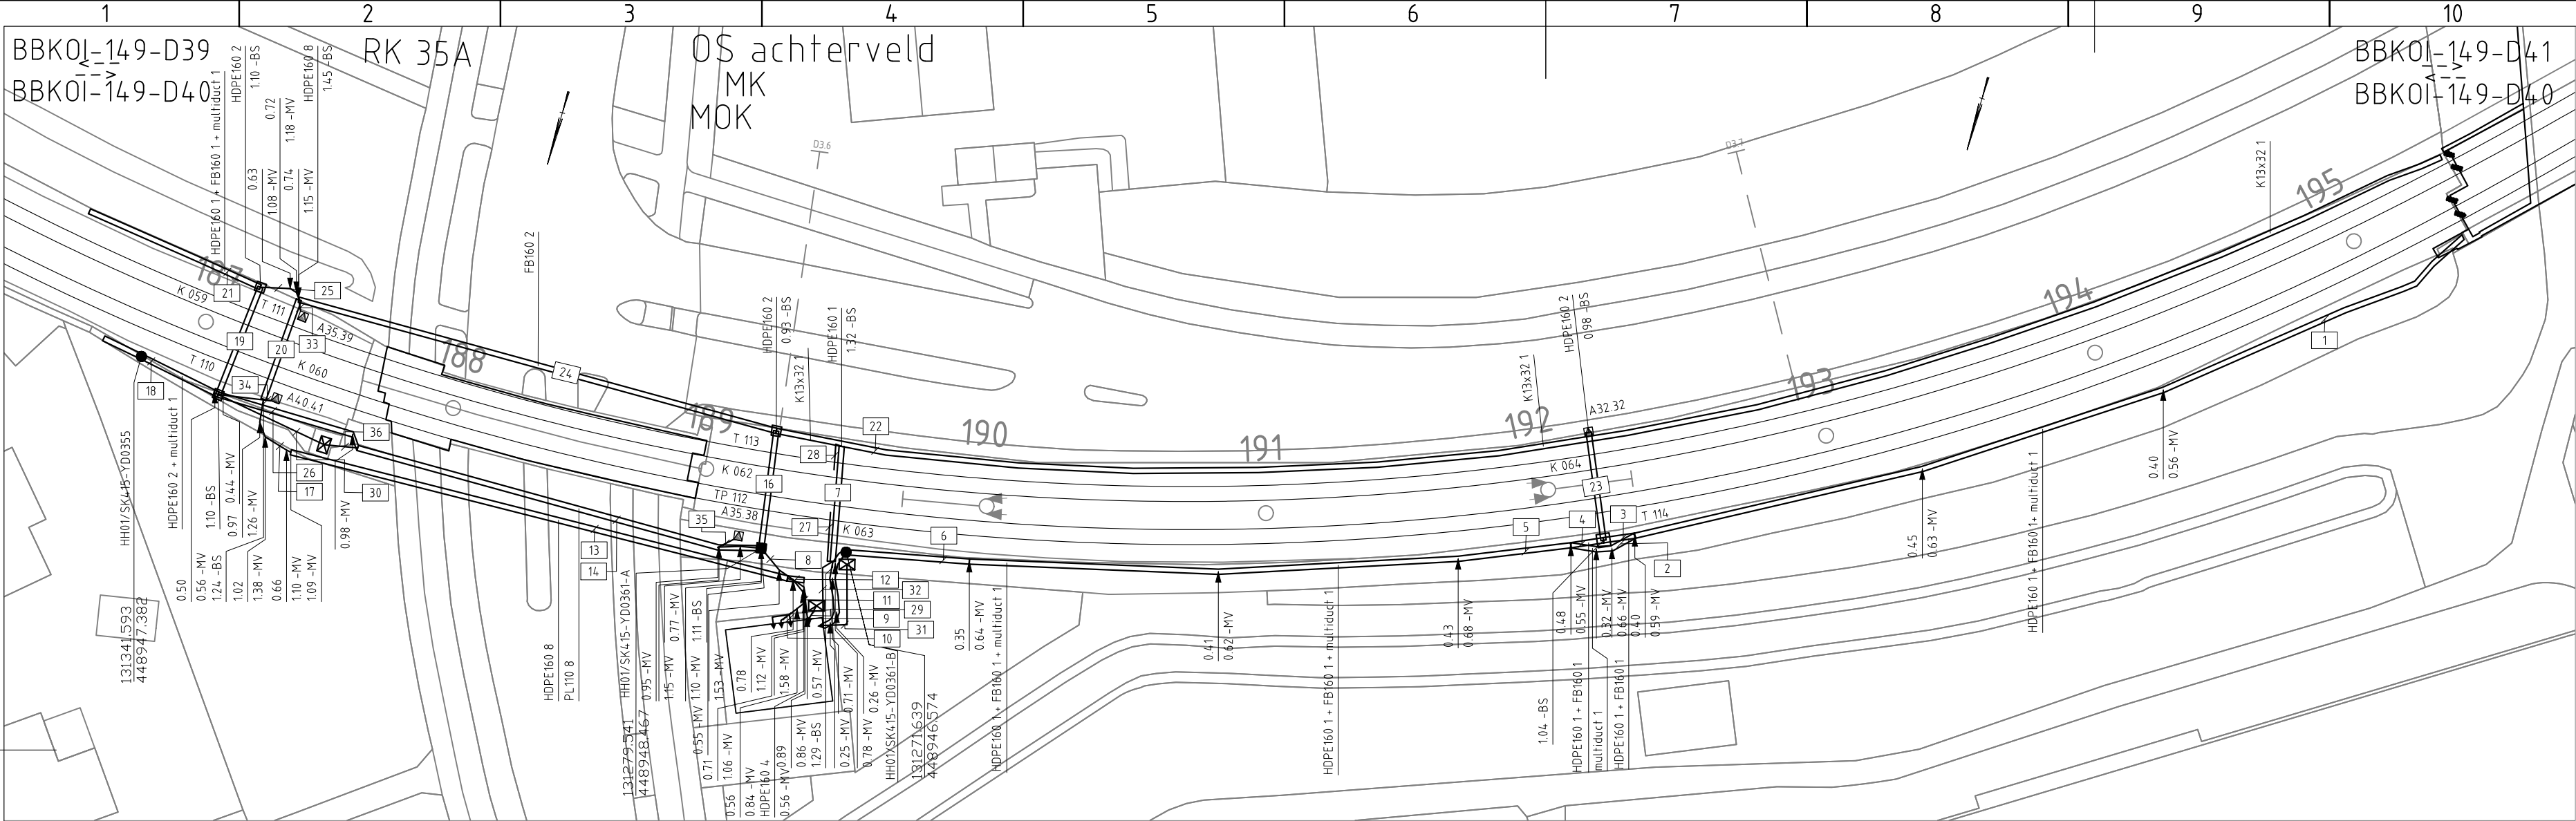

Ombouw SUNIJ-lijn

Stadionstraat 40
4815 NG Breda
Sunij@bam.com

Schaal:
1:500

Opgesteld:
13-11-2020

Gecontroleerd:
18-11-2020

Formaat:
A4X3

Vrijgegeven:
19-11-2020

Geocode 149 - km van 3.575 tot 3.750

Tekeningnummer:
BBKOI-149-D40

Status: DEFINITIEF

Versie: G

Datum: 15-12-2023