
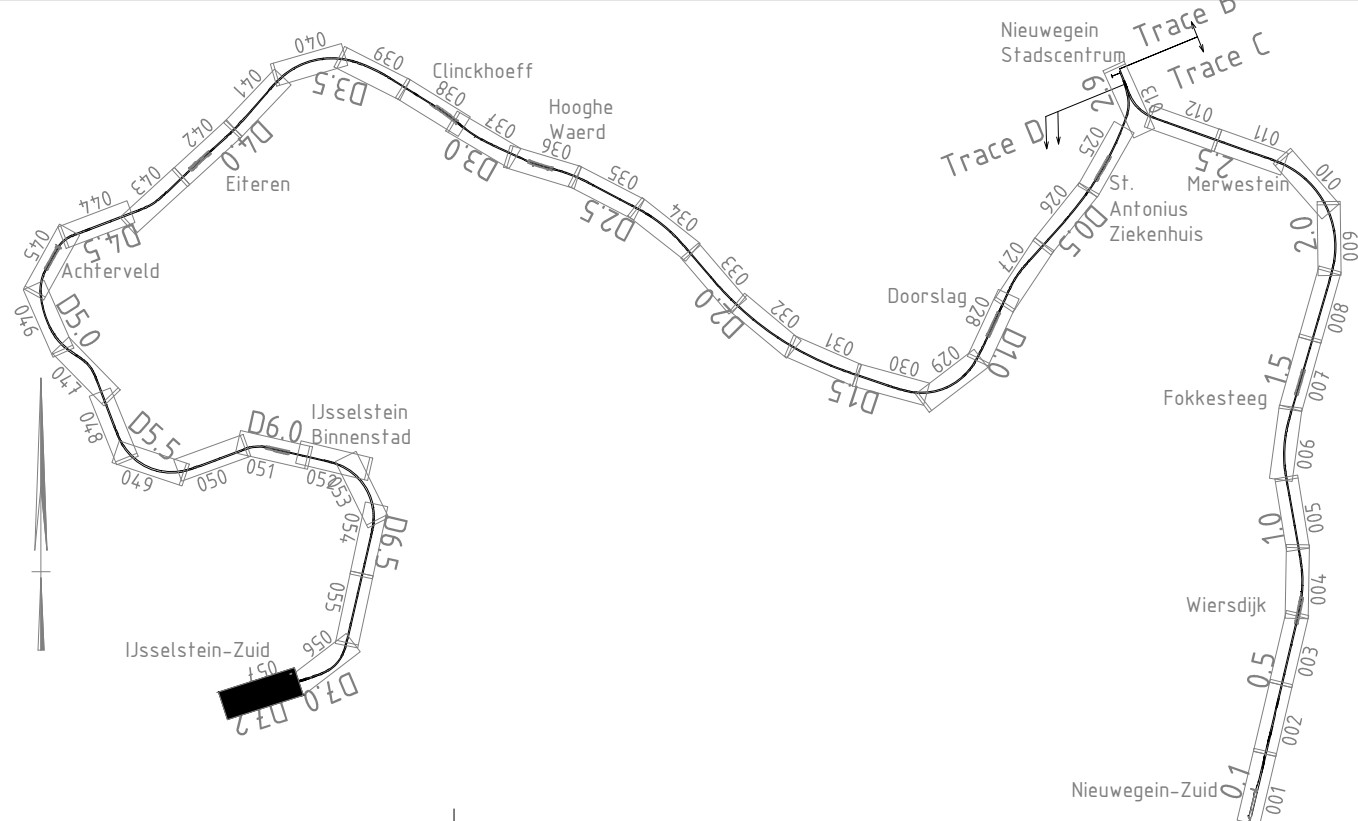


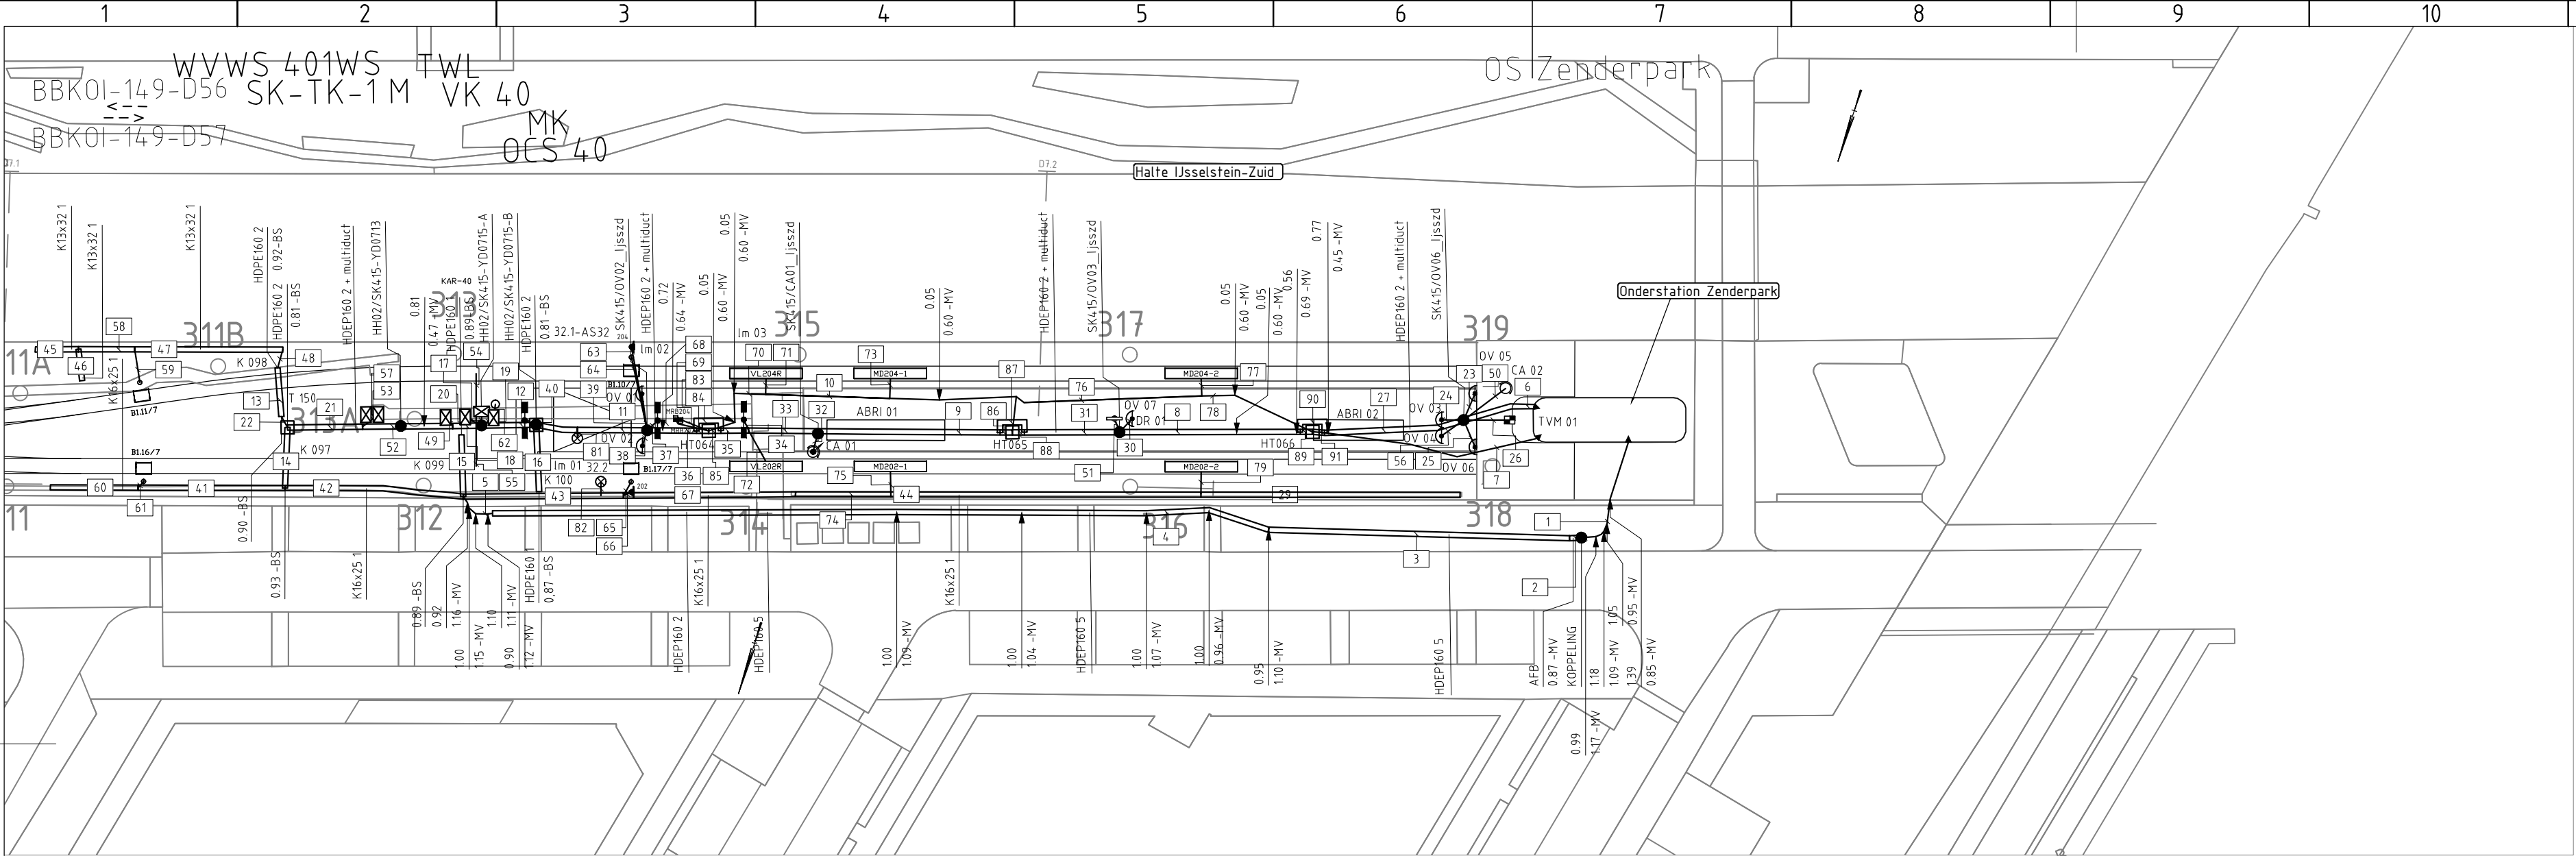

Opdrachtgever: Provincie Utrecht	
Project: Ombouw SUNIJ lijn	
Omschrijving: KABELS EN LEIDINGEN BBKOI-149-D57 TRACE D	
 Ombouw SUNIJ-lijn Stadionstraat 40 4815 NG Breda Sunij@bam.com	Schaal: 1:500
	Opgesteld: 13-11-2020
Geocode 149 - km van 7.100 tot 7.225	Gecontroleerd: 18-11-2020
	Vrijgegeven: 19-11-2020
Status: DEFINITIEF	Tekeningnummer: BBKOI-149-D57
Versie: H	Datum: 22-03-2024