



Zuid-Westgevel sloop

schaal 1 : 100

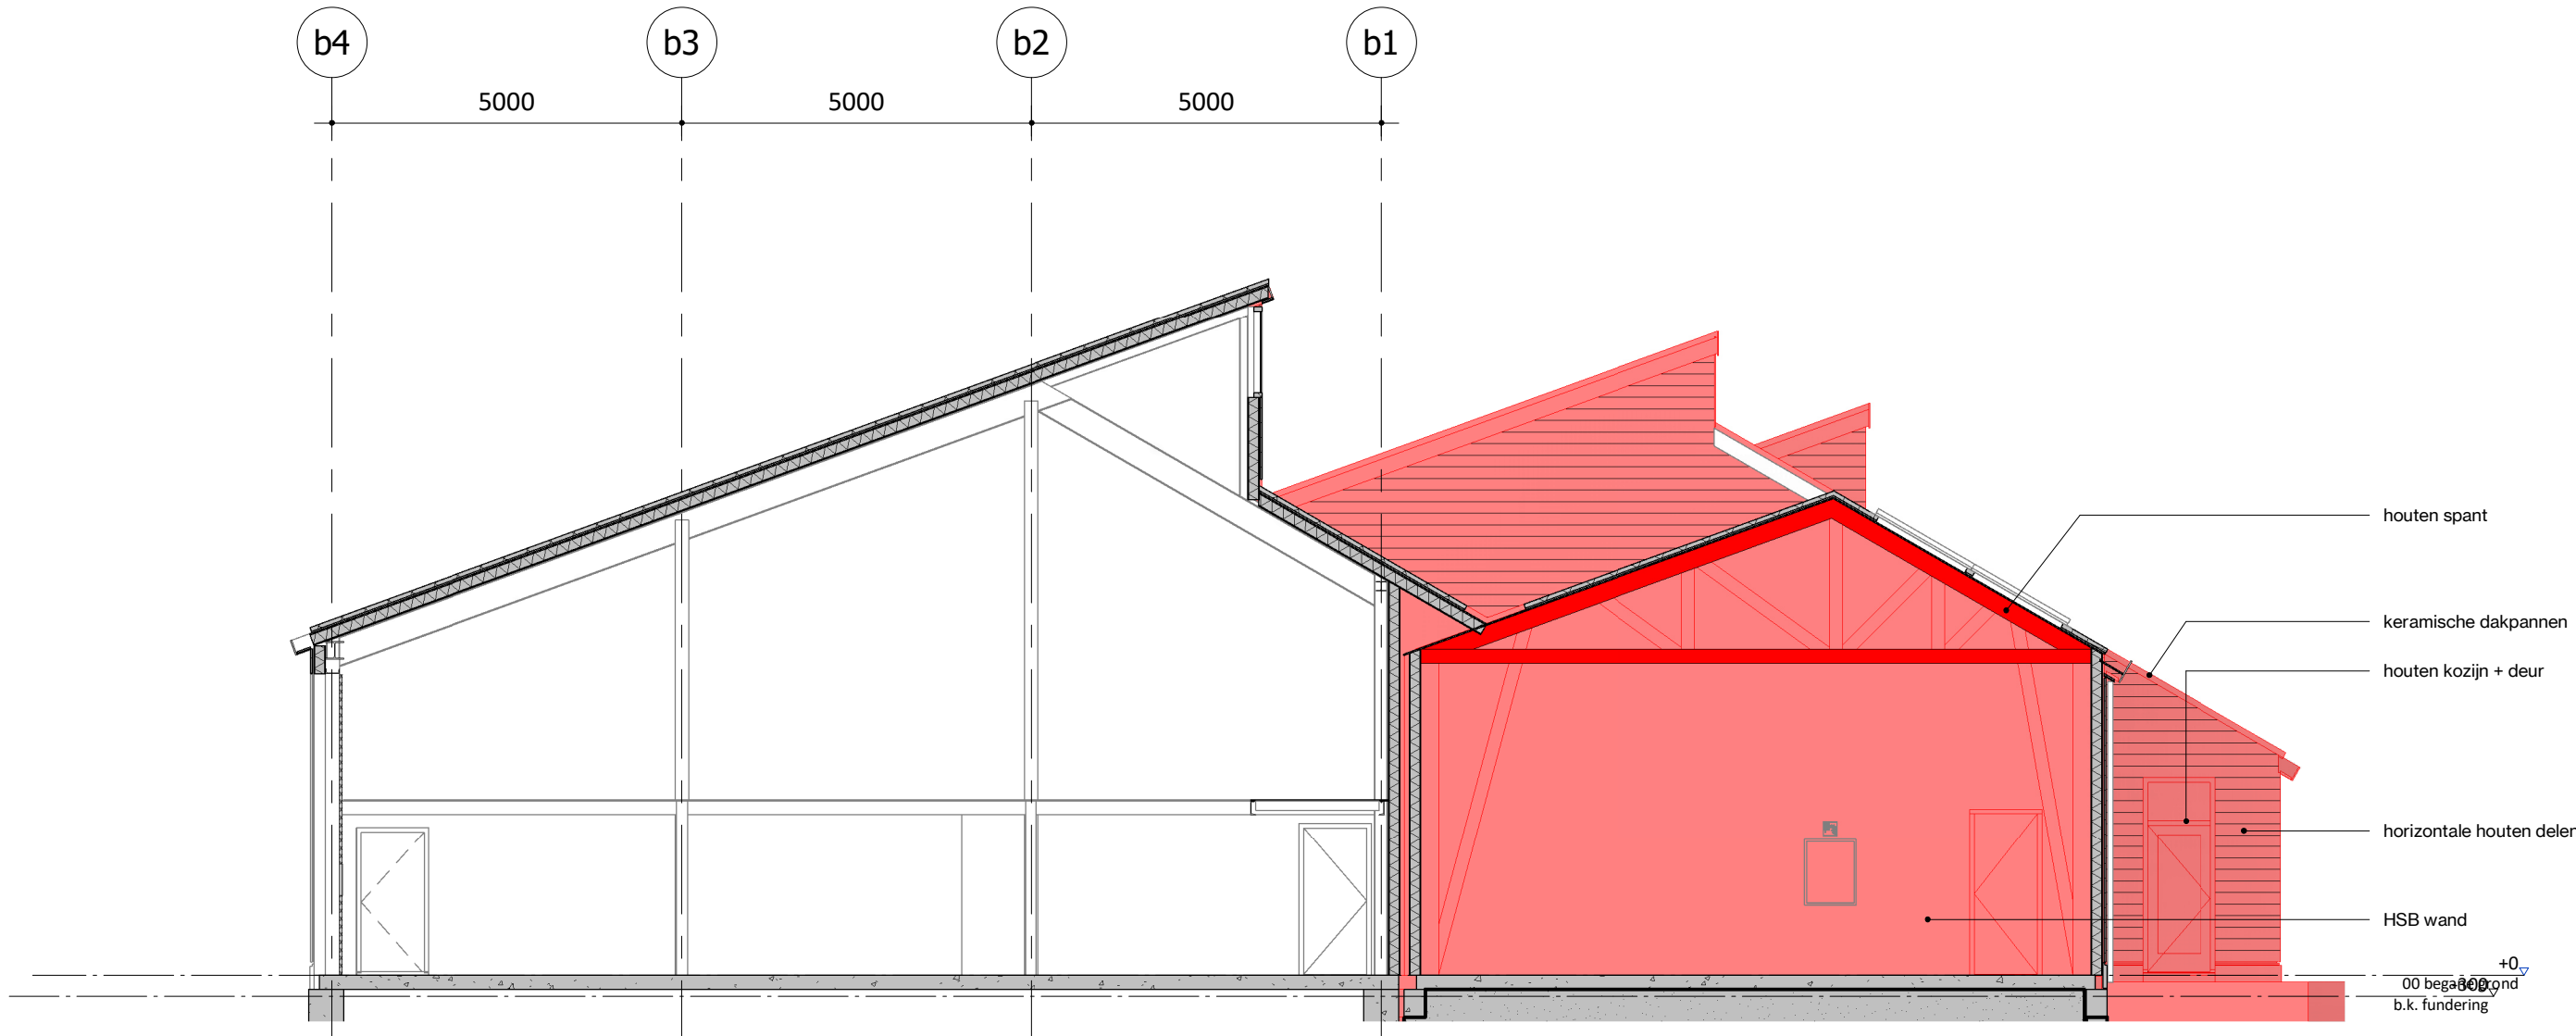


Noord-Westgevel sloop

schaal 1 : 100

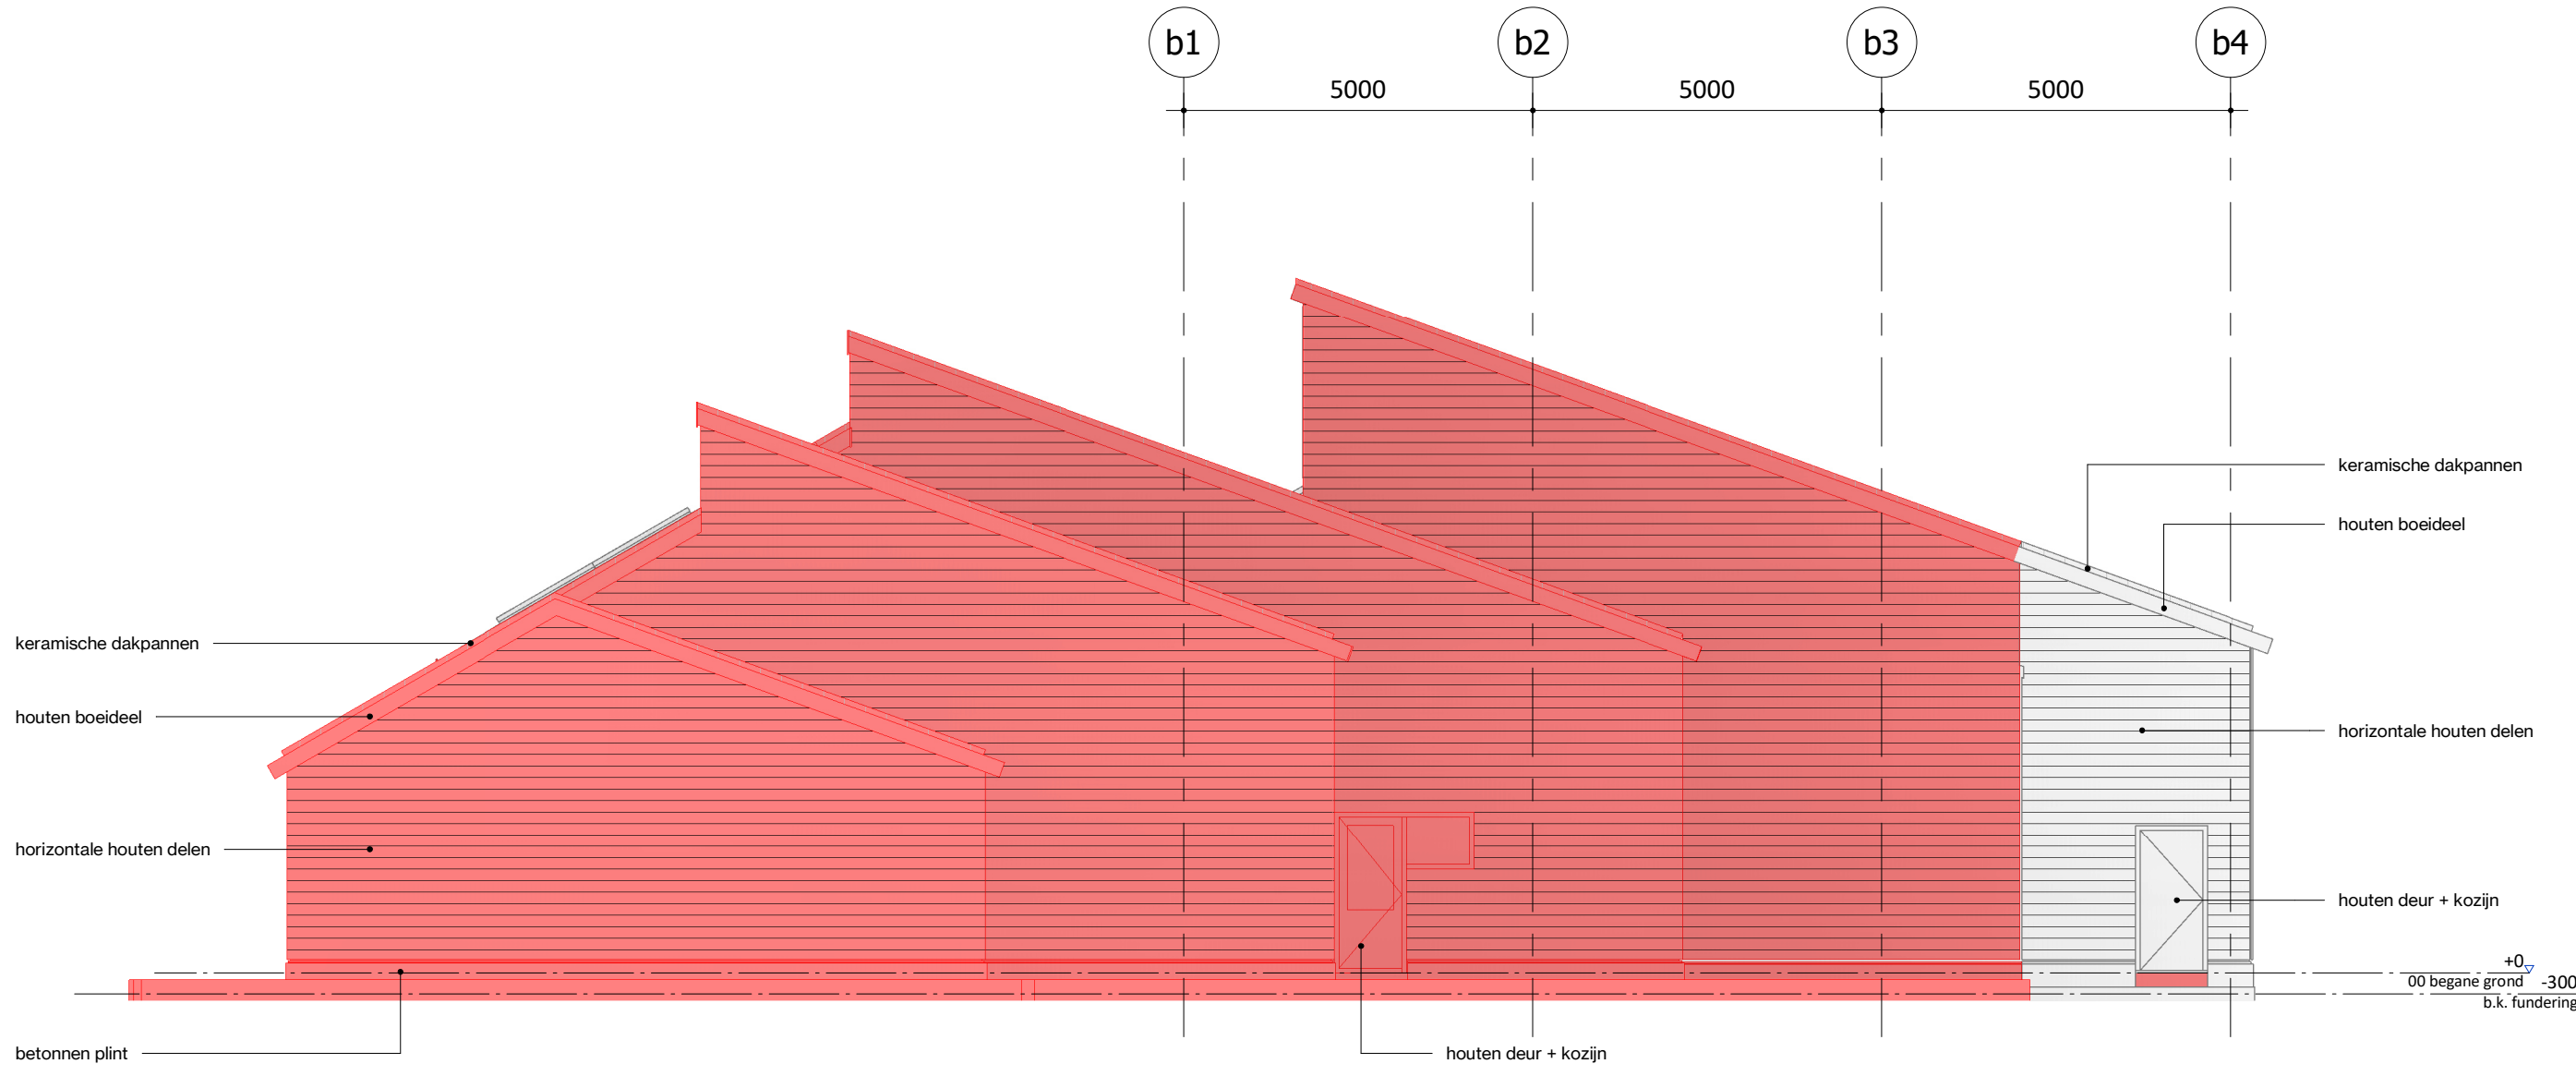

Zuid-Oostgevel sloop

schaal 1 : 100

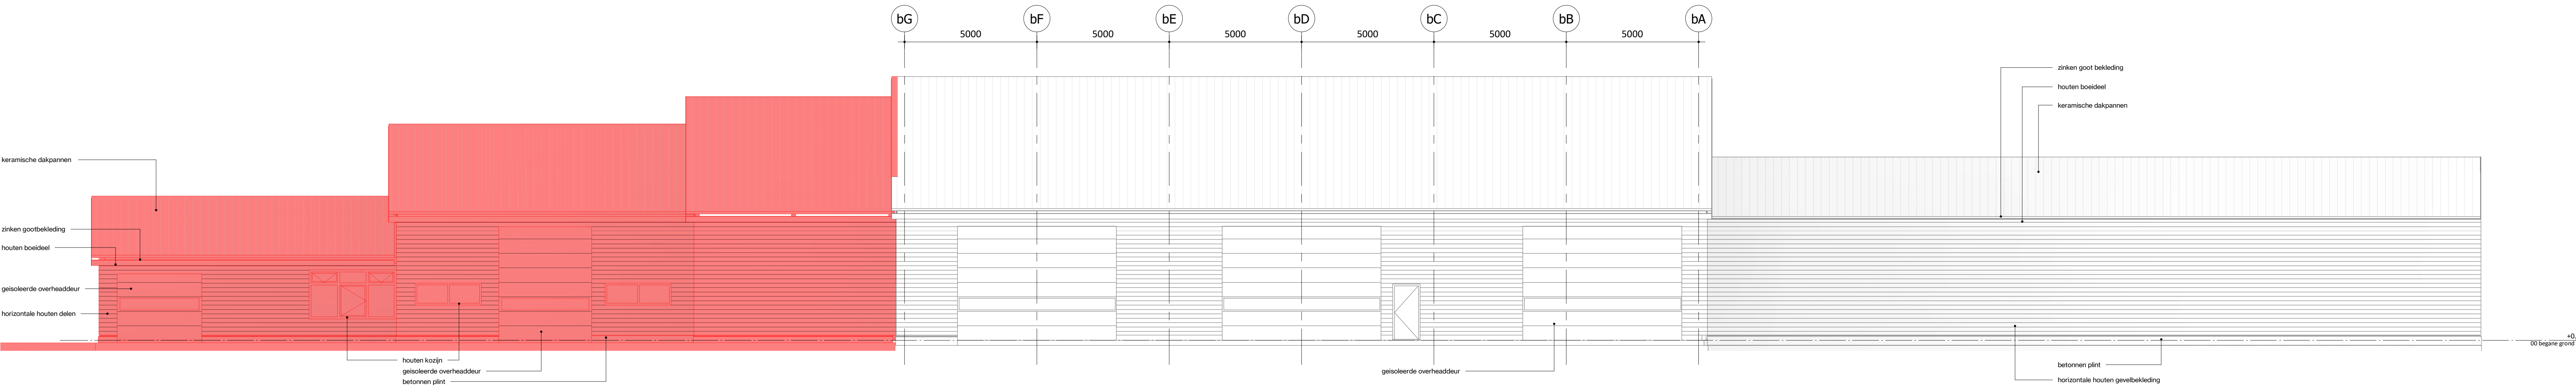

Noord-Oostgevel bestaand

schaal 1 : 100



projectnaam
WAARD
projectnummer
2024035
adres
Beukenlaan 25
1701 DA Heerhugowaard
opdrachtgever
Gemeente Dijk en Waard
projectarchitect
Jan Verberne
projectleider
Jos Stapel
engineer
Richard Hofman

DEFINITIEF
status
fase
Teknisch ontwerp
tekening
gevels sloop

schaal
1 : 100
formaat
A1+
datum
23-06-2026
revise

bladnummer

G-110

