



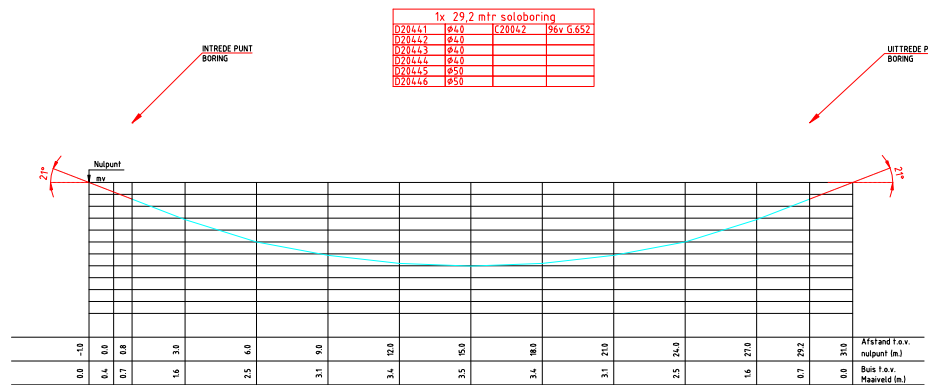

Dwarsprofiel: 1:100

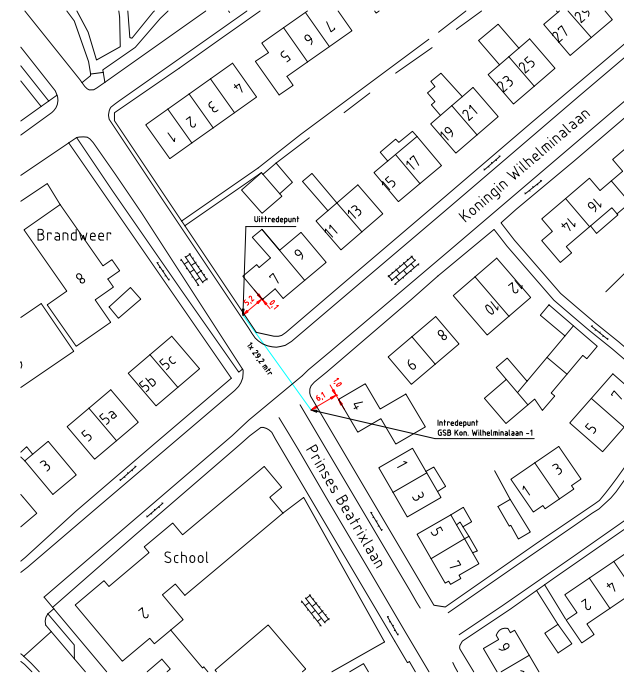

Toposchaal: 1:500

A		B		C		MN		MO		MP		
Bestuurbare boring		Tracé: Amsterdam		GSB Kon. Wilhelminaaan 1220.47875-1		Amsterdam		AMSTERDAM		Hoogwaardsweg 15		1101 BA Amsterdam Z-O		Postbus 23078		1100 AA Amsterdam Z-O		BT		Oplevering		GSB Kon. Wilhelminaaan -1	