

1x 32,1 mtr			
D20441	Ø40	C20042	96v G.652
D20442	Ø40	C	
D20443	Ø40	C	
D20444	Ø40	C	
D20445	Ø50	C	
D20446	Ø50	C	

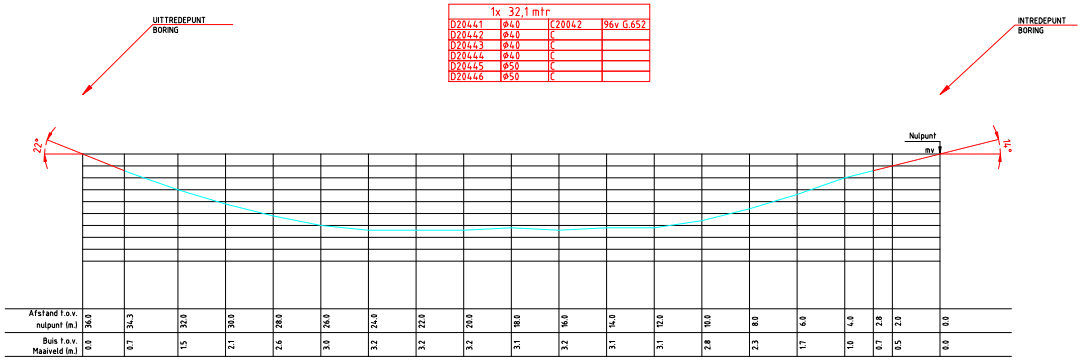

Dwarsprofielschaal 1:100

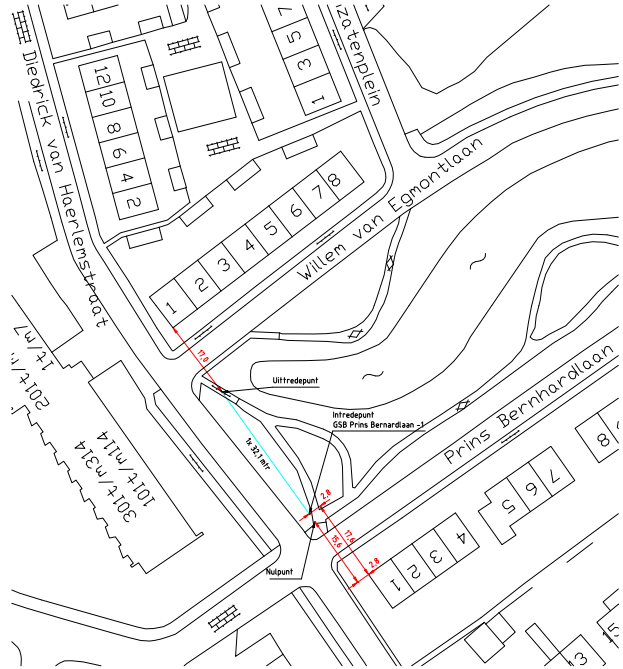

Toposchaal 1:500

Uitg.	Gewijzigd	Datum	Gecontroleerd	Datum	Omschrijving
A					

Bestuurbare boring
Tracé: Amsterdam
GSB Prins Bernardlaan 1220.47875-1
Ouderkerk a/d A. Ouder-AMSTEL

	Naam	Datum	Versie	Formaat
Getekend :	SON	08-11-2001	1	A3x3
Gecontr. :				
Prjnr Telfort :		Aant. bladen	Uitgave	Schaal
Projnr aann. :				DIV

ignite
Hoogoorddreef 15
1101 BA Amsterdam Z-O
Postbus 23079
1100 DN Amsterdam Z-O

NOORDPIJL

OPLEVERING

GSB Prins Bernardlaan 1220.47875-1