


INFORMATIEFORMULIER

Thema: laagspanning



PEN aansluitschets laagspanningsnet

huis nr./ lichtmast 8	groeps nr. 72	straat RAADHUISLAAN gemeente OUDER-AMSTEL plaats
aansluitdatum 23-6-88		coörd. beheerkaart
kabel lengte 50 m		deb.nr.:
kabel doorsnede 4x10+4x2h mm ²		lichtmastmodel lhp m
aansl. kast/kunstst./ijzer/autom. 63 A		armatuur W ind./cap./gecomp.
derden/PEN		opm.:
rapport no.: 20-26-03		

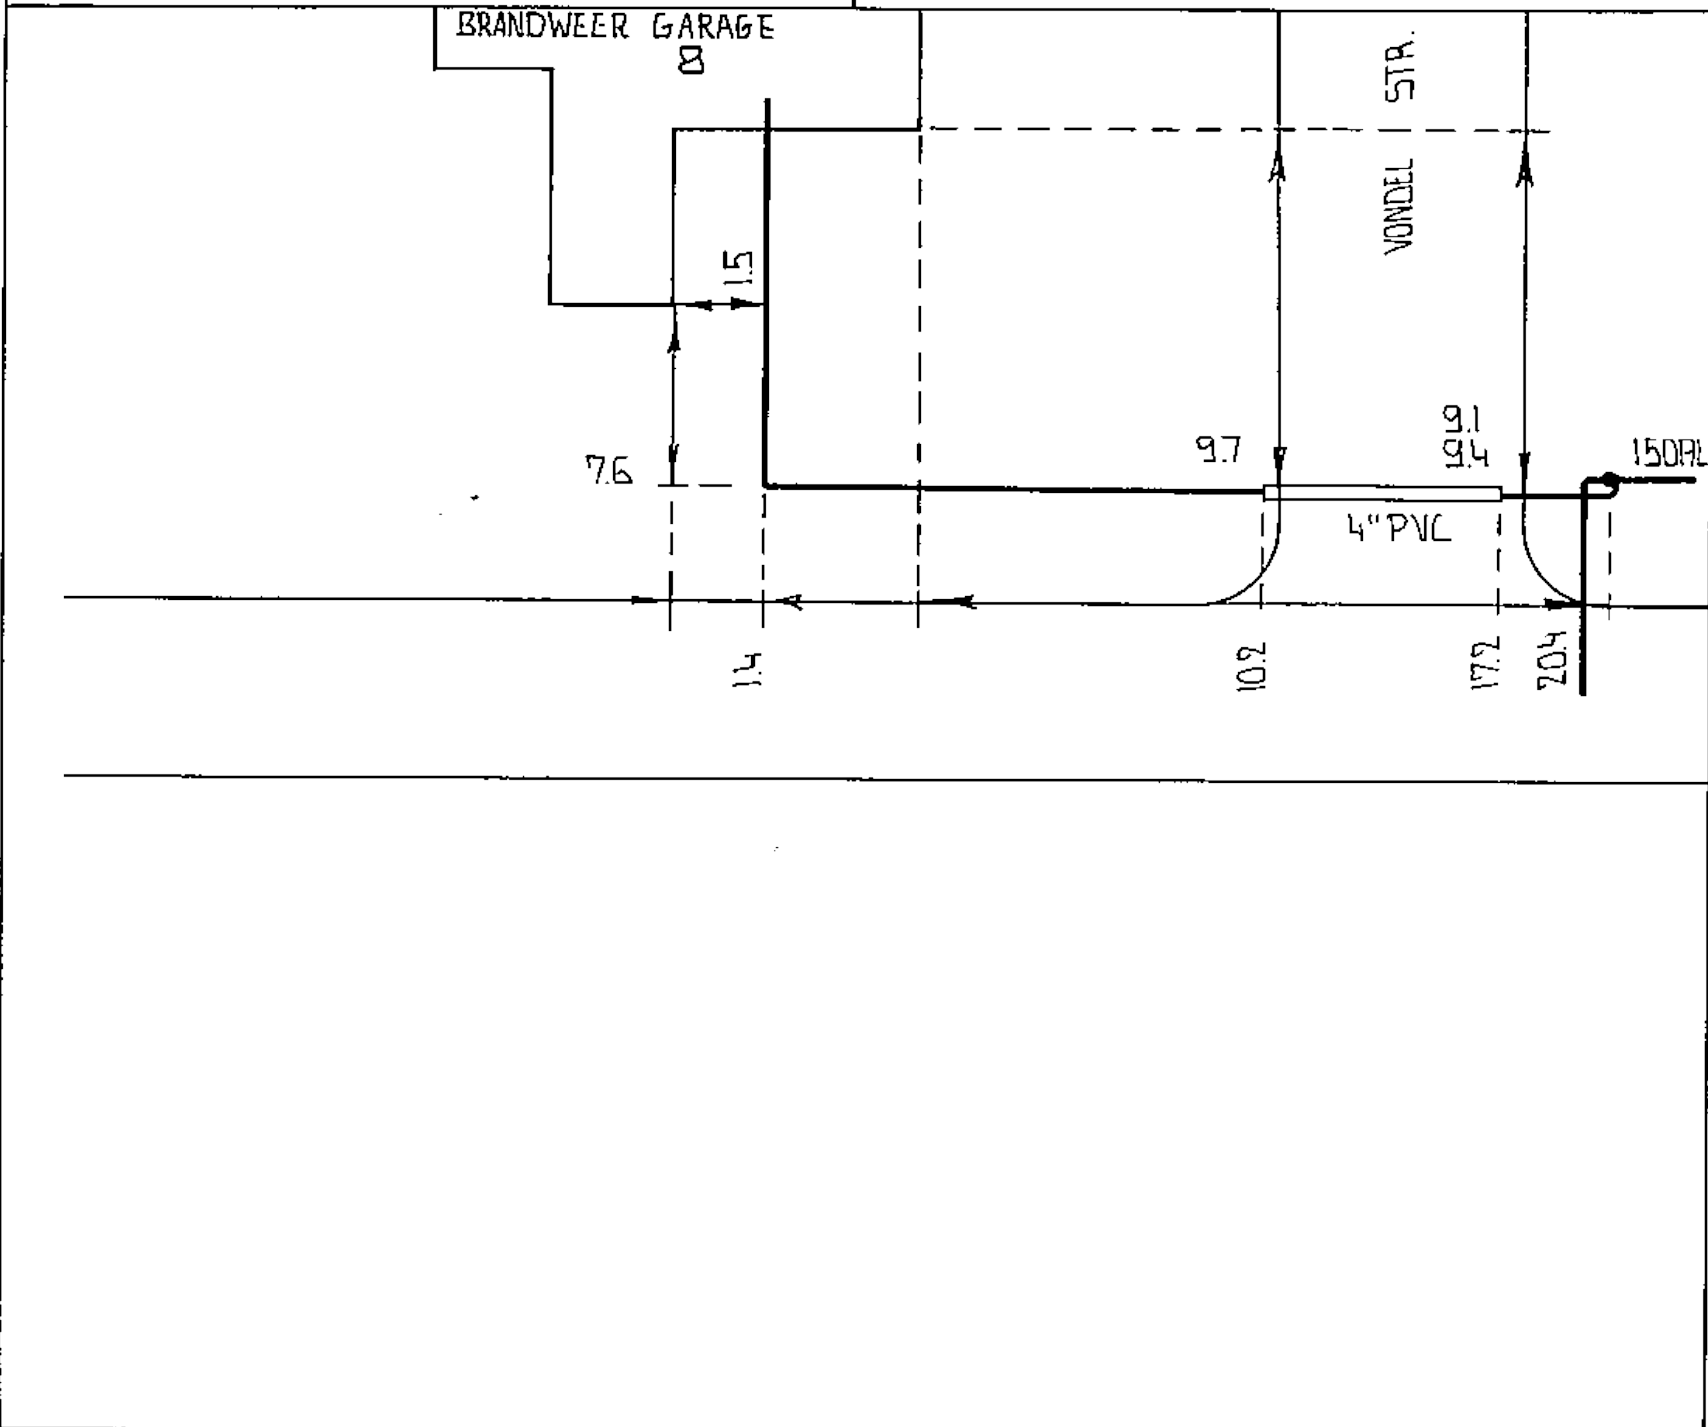

808.076 400 (50x1) 9-87

Gemeente, Plaats, Adres en Postcode:

Ouder-Amstel, Ouderkerk aan de Amstel, Diedrick van Haarlemstraat 1, 1191AX