
KLIC-nummer: 25O0146944 - 1 pagina: 1 van 14

Overzichtskaart

Datum aanvraag: 10-10-2025 15:13
Dichtstbijzijnd adres: Raadhuislaan 42 1191BE Ouderkerk aan de Amstel (Nederland)
Uw referentie: Prs, beatrixlaan Kazerne

De digitale informatie moet verplicht aanwezig zijn als u graaft.

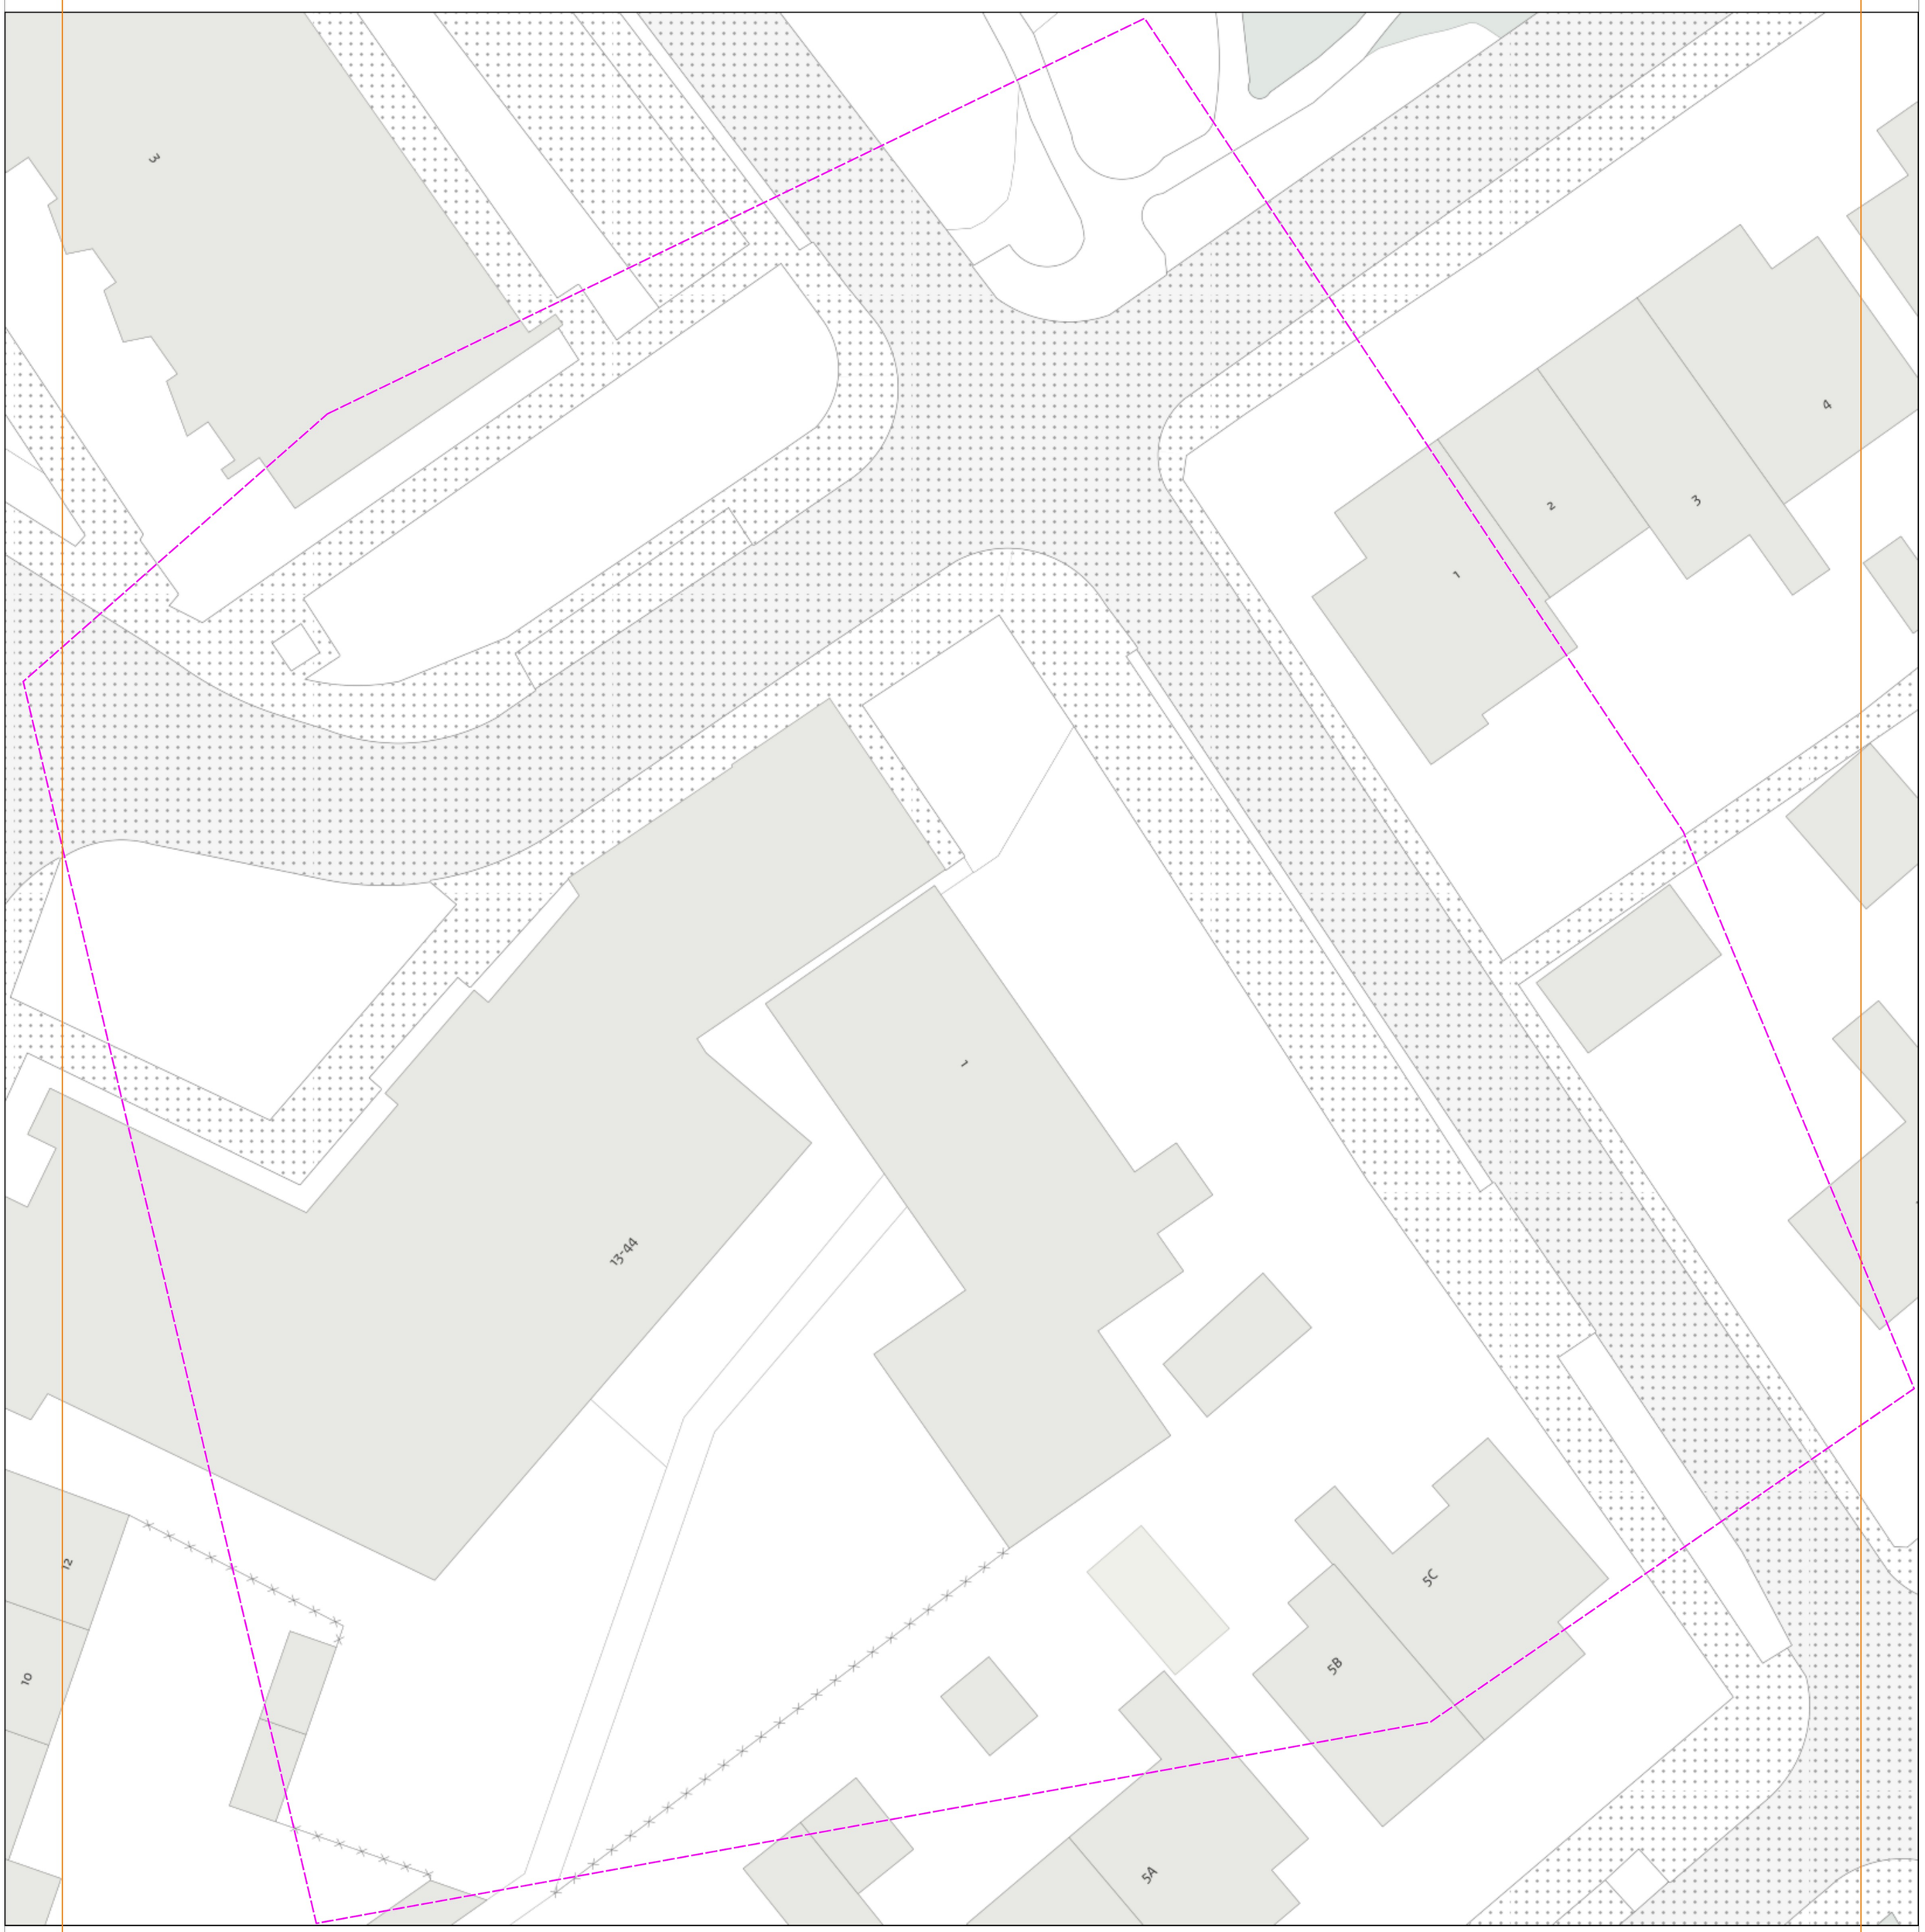


De digitale informatie moet verplicht aanwezig zijn als u graaft.

KLIC-nummer: 25O0146944 - 1 pagina: 2 van 14

Verzamelkaart geselecteerde thema's schaal: 1:100

datatransport KL1010
datatransport KL1011
datatransport KL1016
datatransport KL1049
datatransport KL1051
datatransport KL1089
gas hoge druk KL1081
gas lage druk KL1021
laagspanning GM0437
laagspanning KL1040
riool vrijverval GM0437
water KL1088

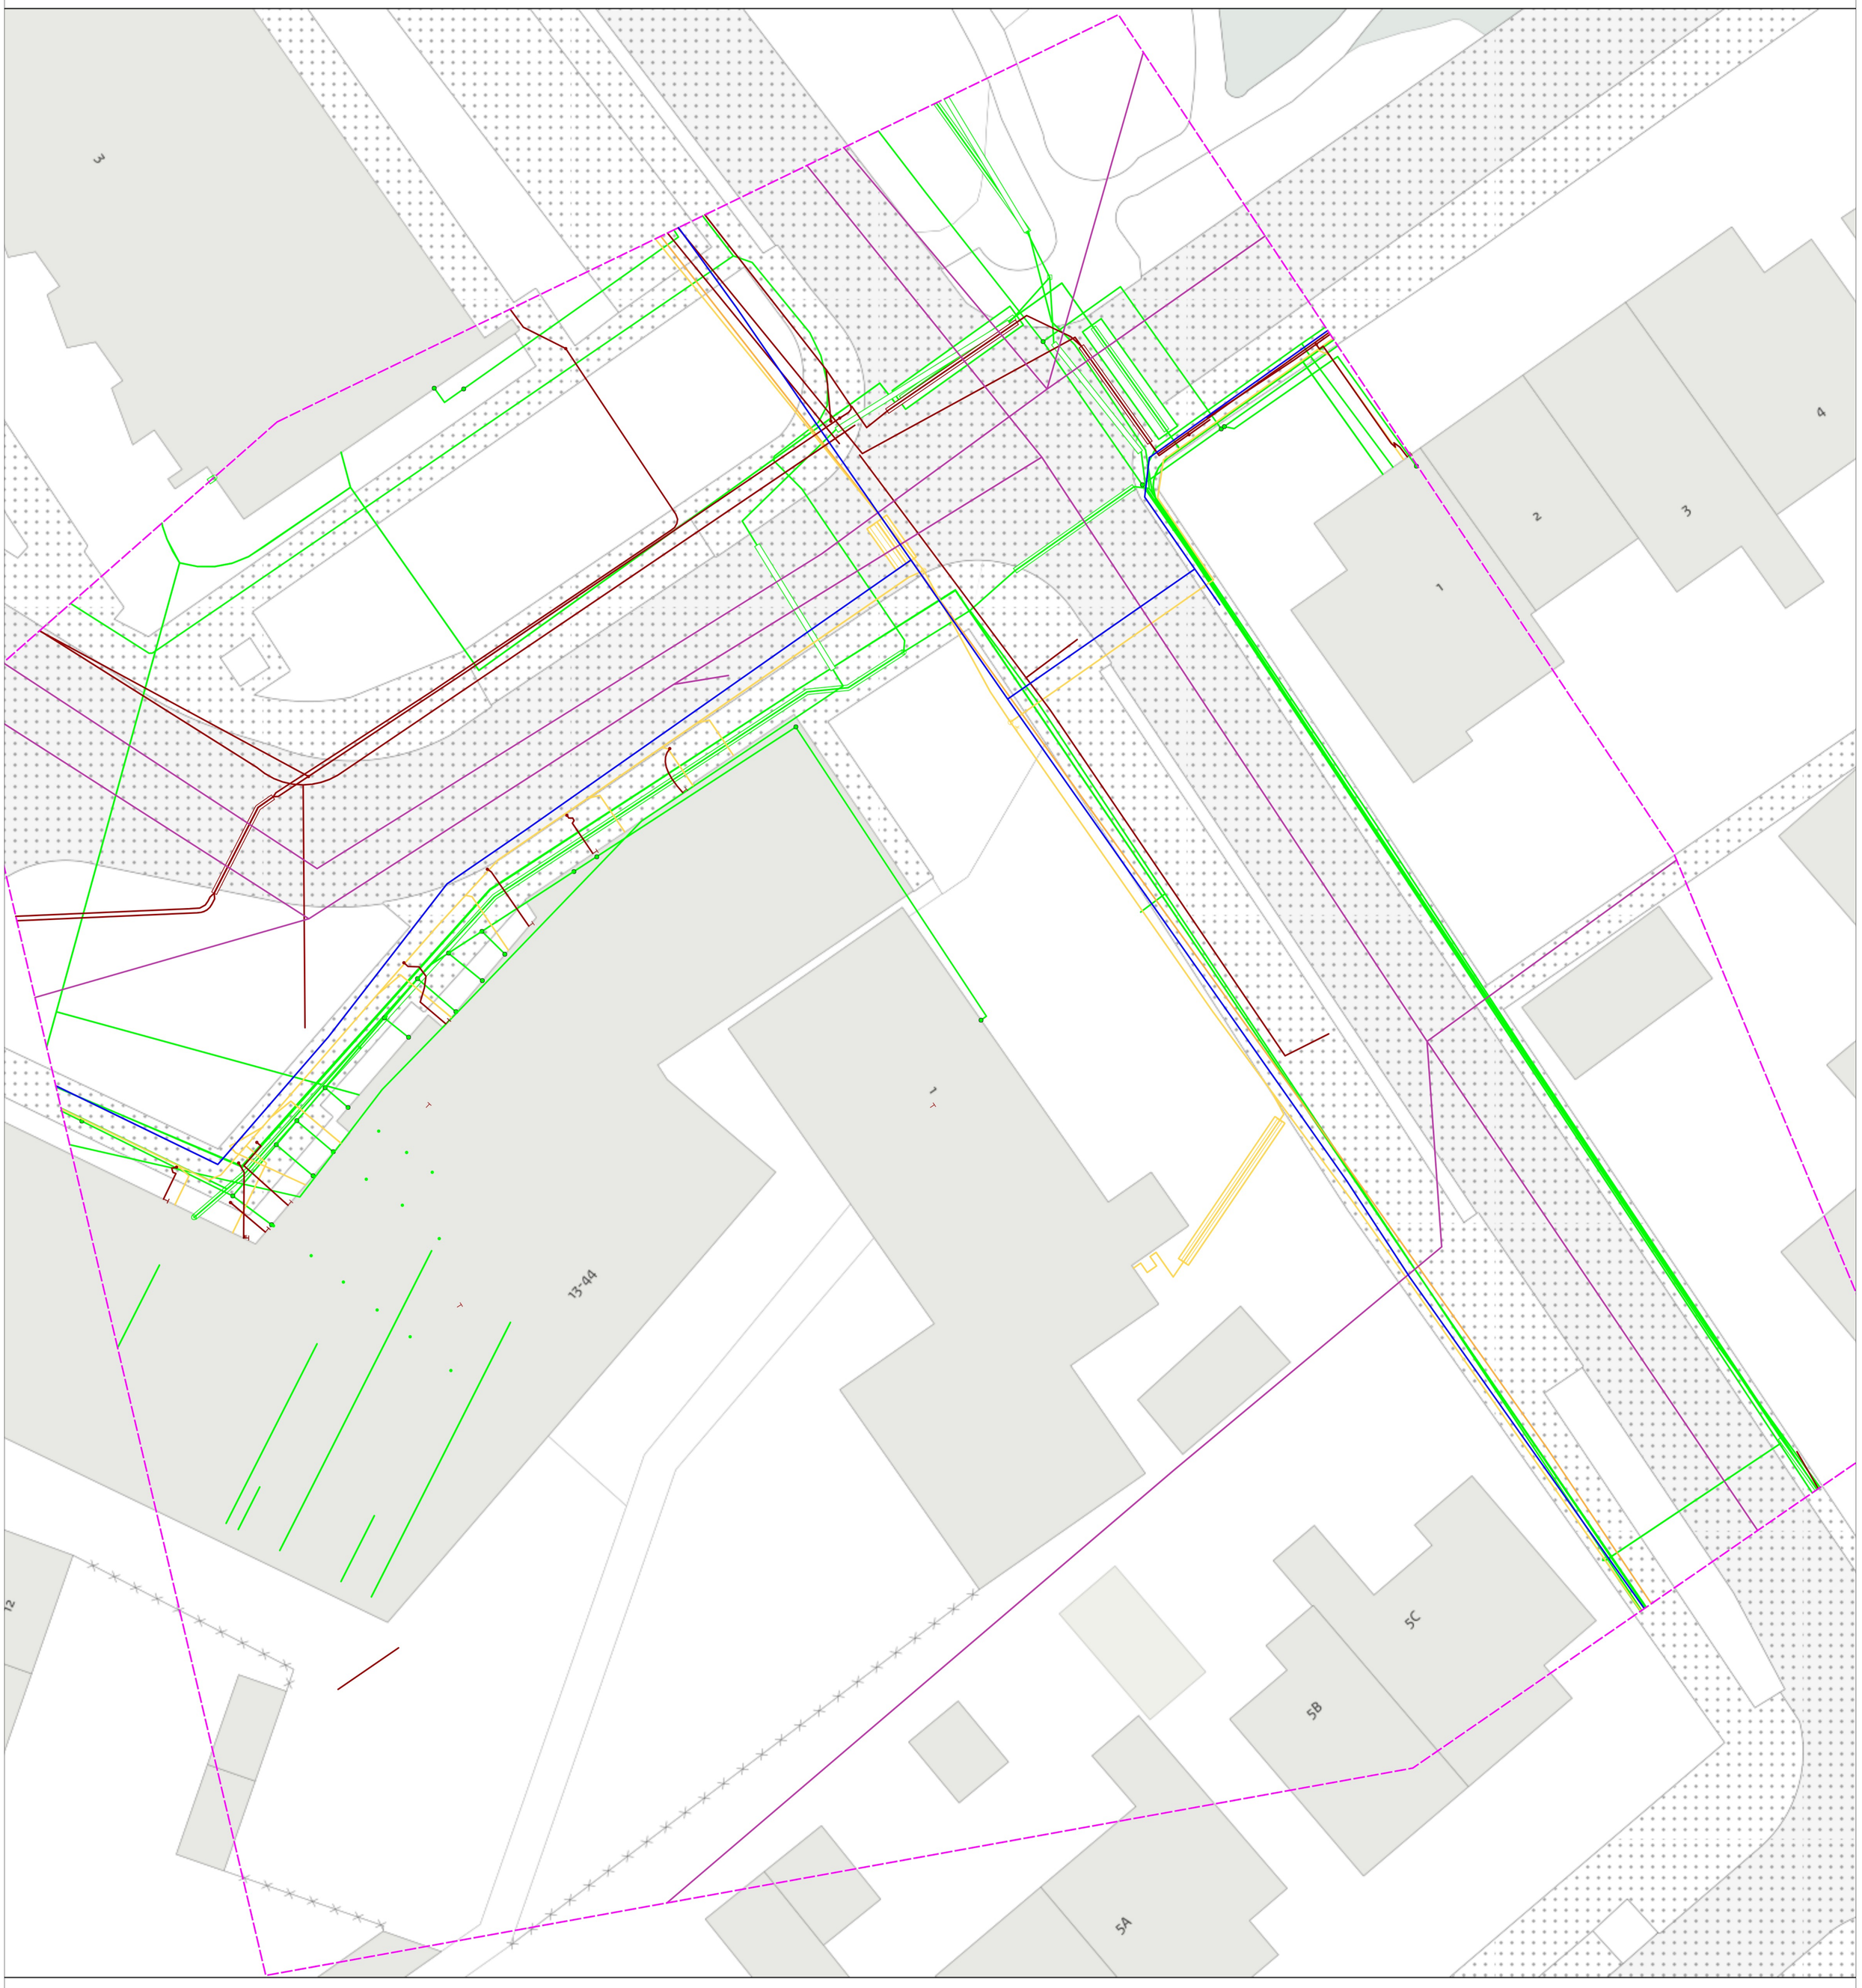


0 1 2 meter

linksonder: X: 122.087,6 Y: 478.867,9
rechtsboven: X: 122.168,4 Y: 478.978,1

De digitale informatie moet verplicht aanwezig zijn als u graaft.

KLIC-nummer: 25O0146944 - 1 pagina: 3 van 14
Themakaart: datatransport Eurofiber Nederland B.V. schaal: 1:100

datatransport KL1010

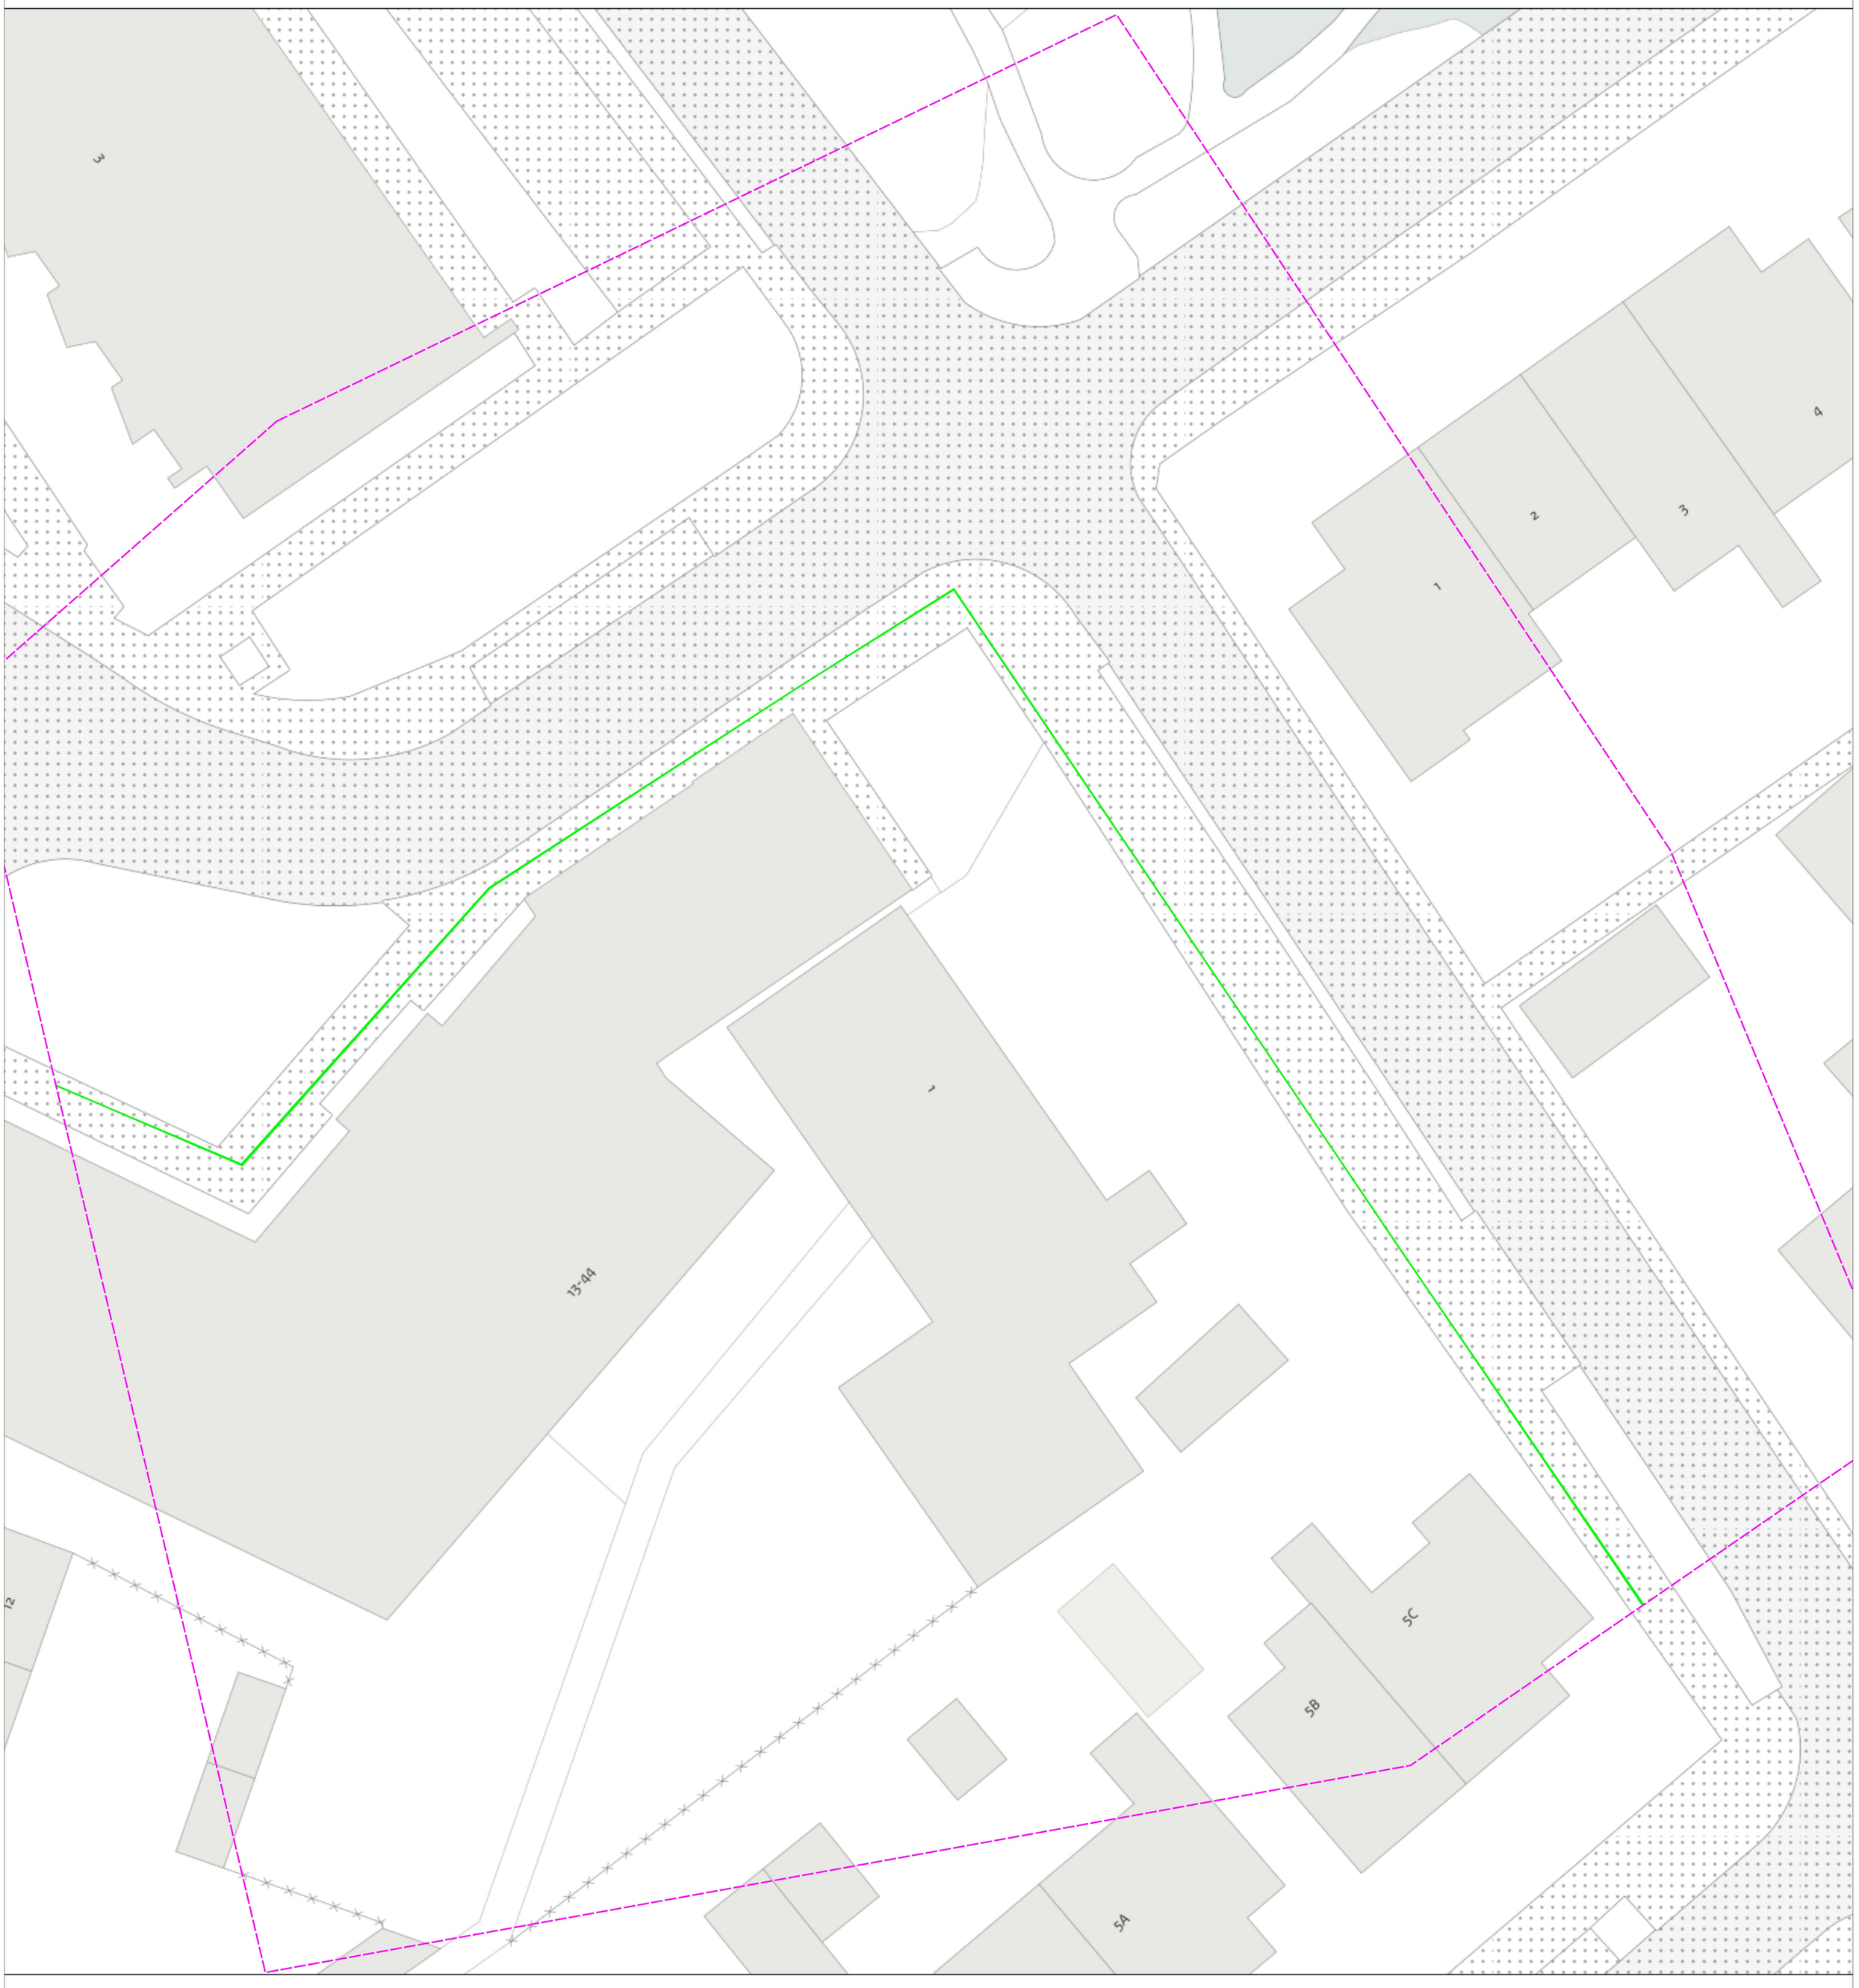


0 1 2 meter

linksonder: X: 122.087,6 Y: 478.867,9
rechtsboven: X: 122.168,4 Y: 478.978,1

De digitale informatie moet verplicht aanwezig zijn als u graaft.

KLIC-nummer: 25O0146944 - 1 pagina: 4 van 14
Themakaart: datatransport Ziggo B.V. schaal: 1:100

datatransport
KL1011

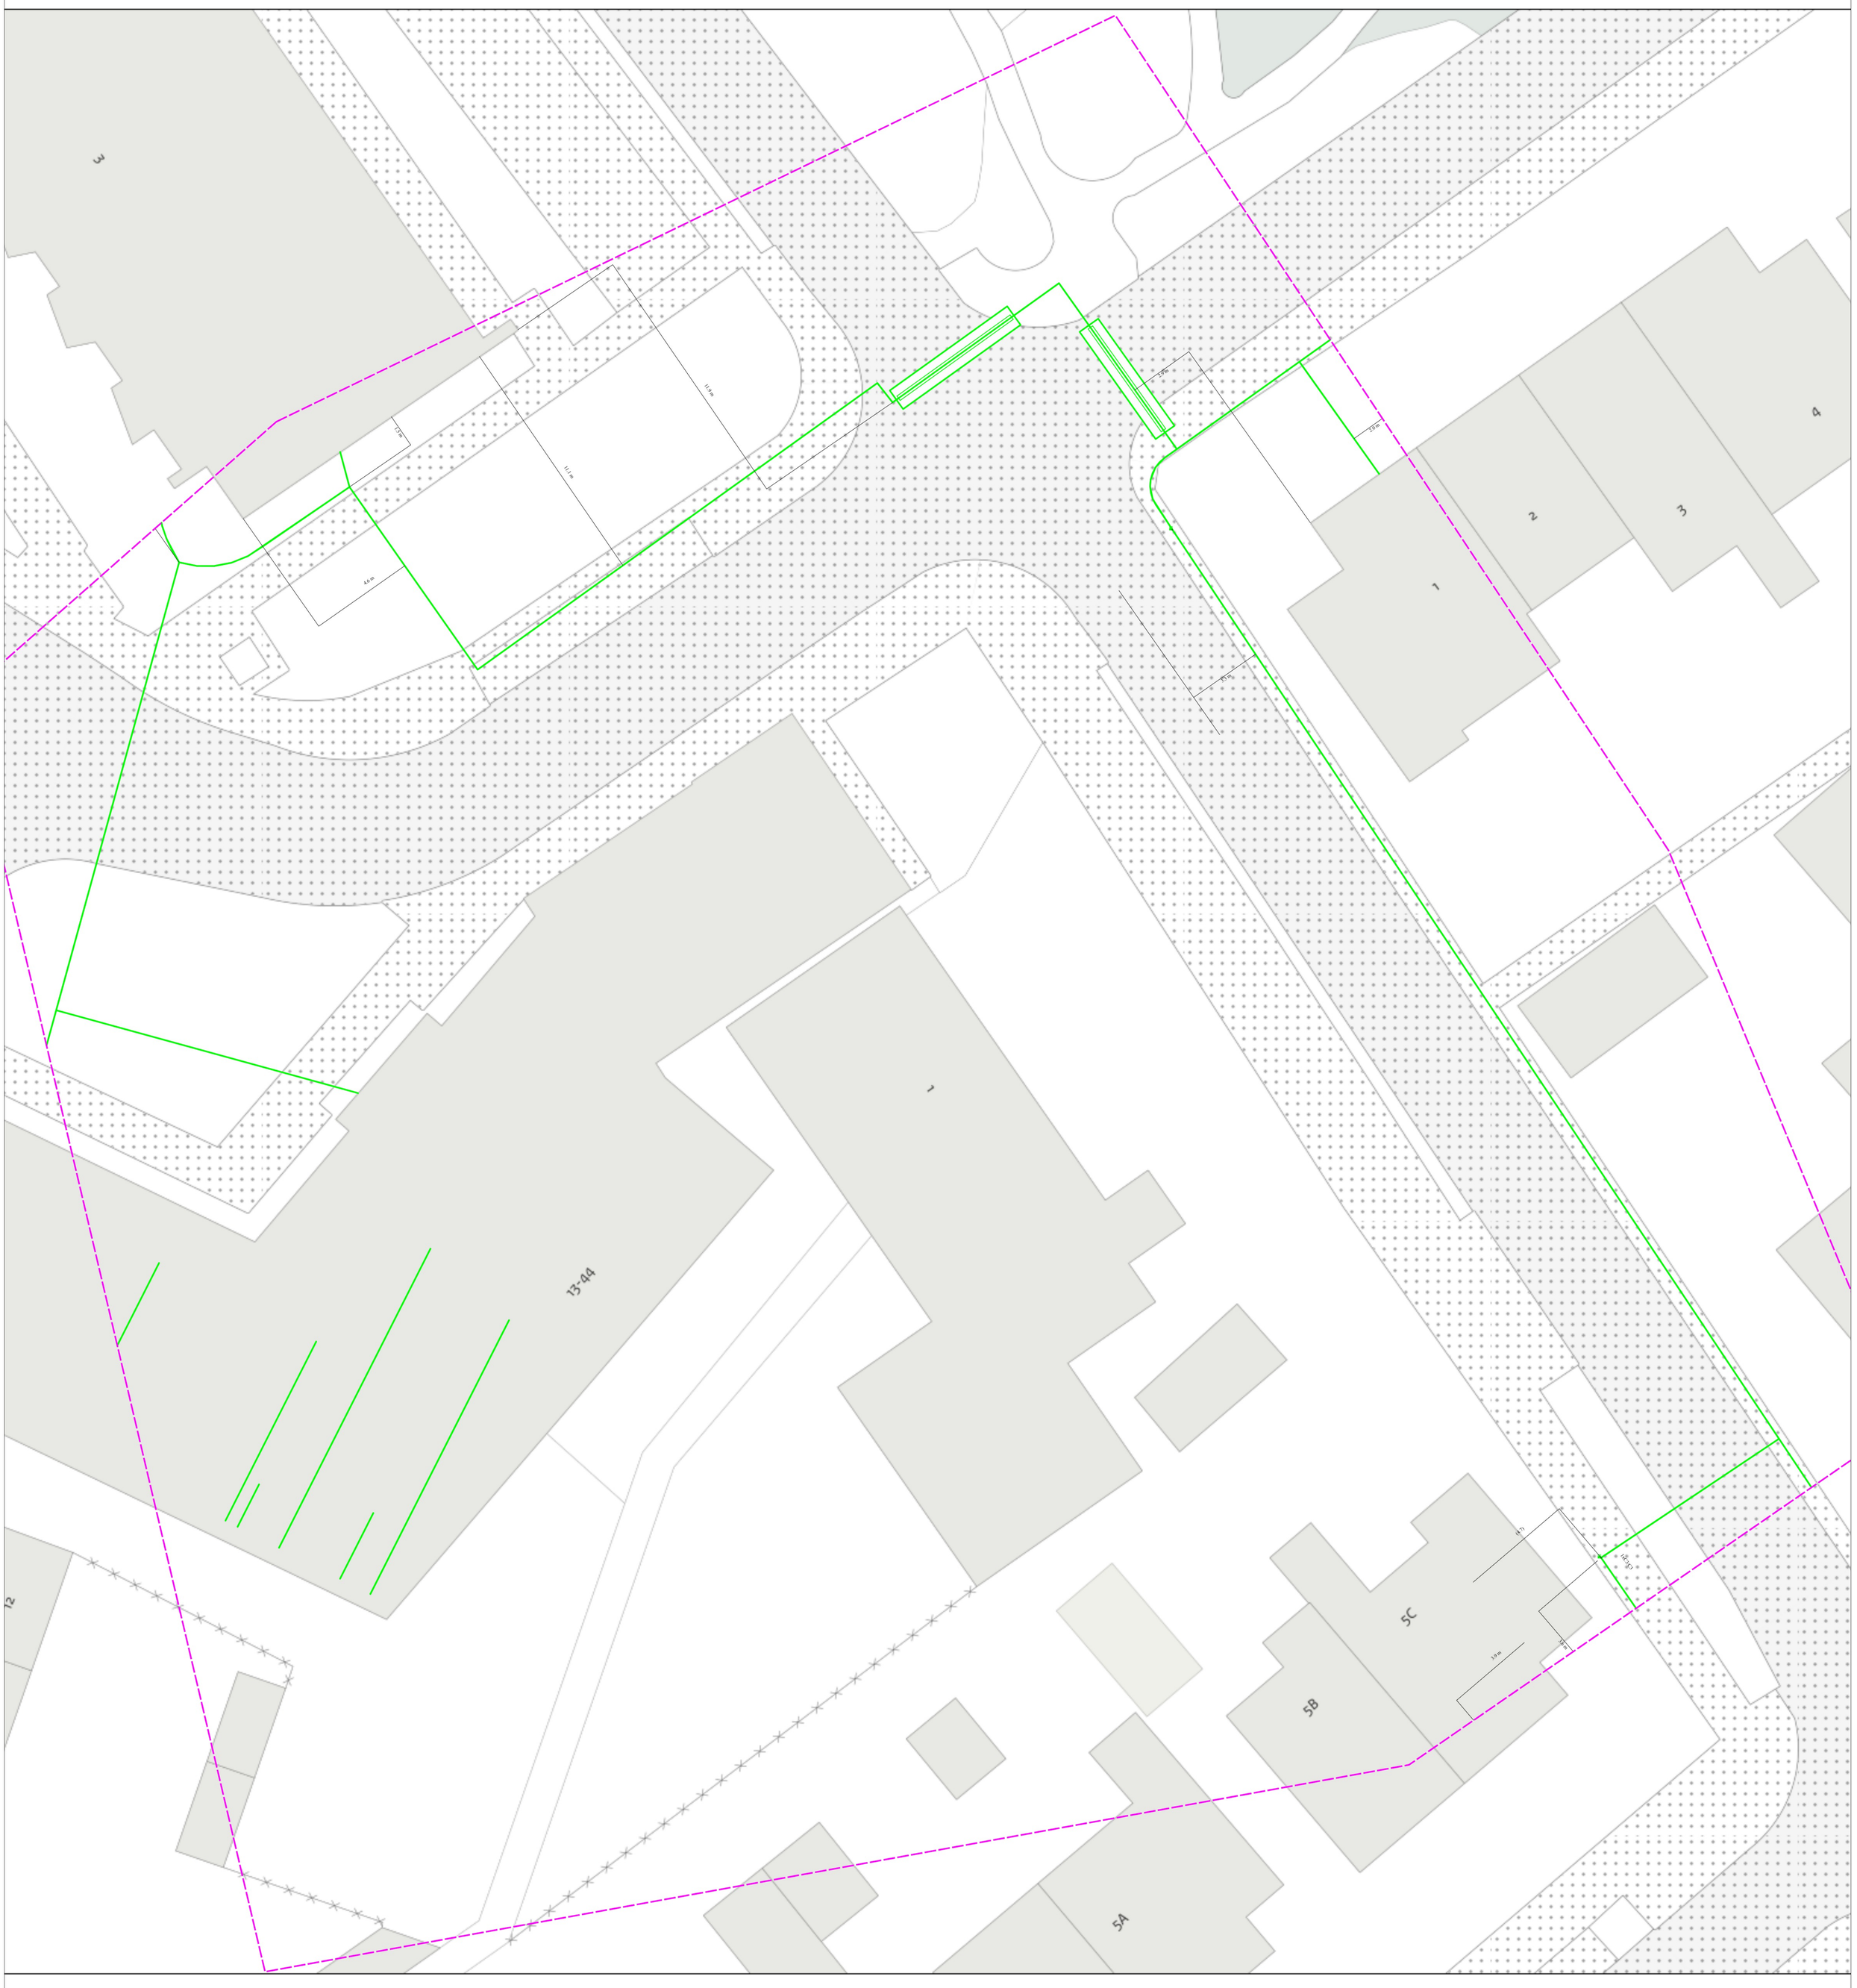


0 1 2 meter

linksonder: X: 122.087,6 Y: 478.867,9
rechtsboven: X: 122.168,4 Y: 478.978,1

De digitale informatie moet verplicht aanwezig zijn als u graaft.

KLIC-nummer: 25O0146944 - 1 pagina: 5 van 14
Themakaart: datatransport Bt Nederland N.V. schaal: 1:100

datatransport KL1016

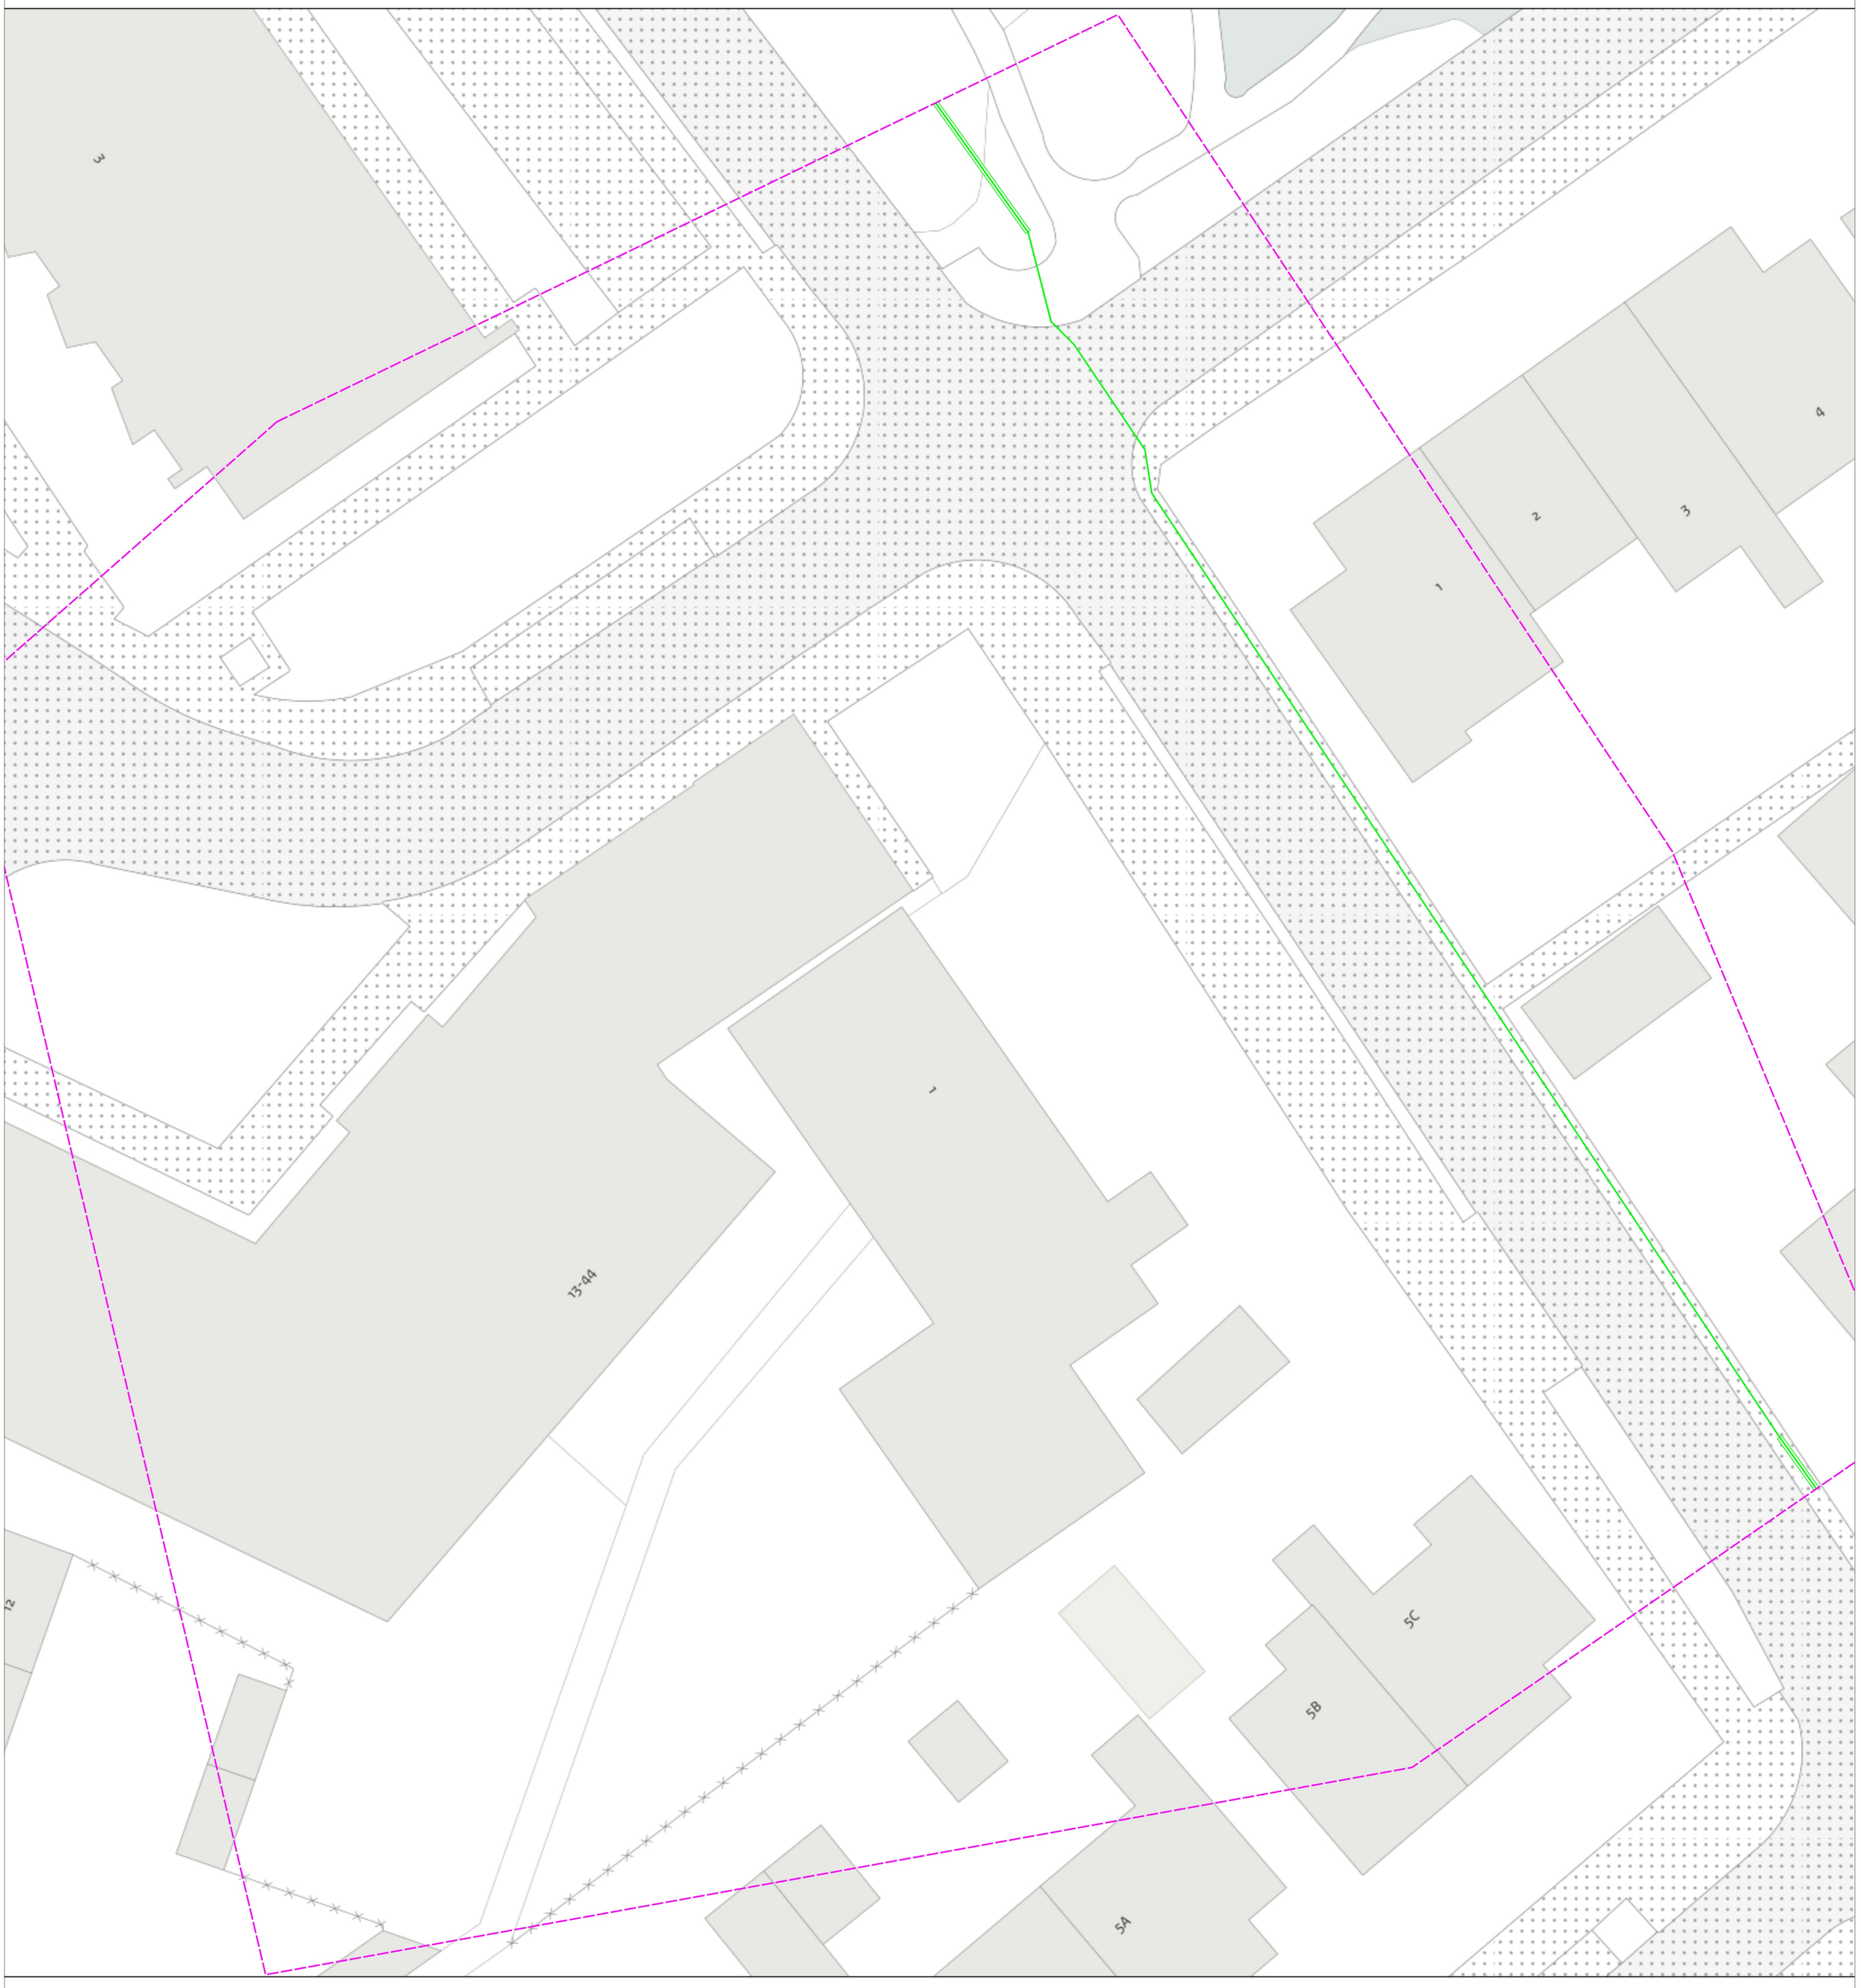


0 1 2 meter

linksonder: X: 122.087,6 Y: 478.867,9
rechtsboven: X: 122.168,4 Y: 478.978,1

De digitale informatie moet verplicht aanwezig zijn als u graaft.

KLIC-nummer: 25O0146944 - 1 pagina: 6 van 14
Themakaart: datatransport Reggefiber Operator B.V. schaal: 1:100

datatransport KL1049

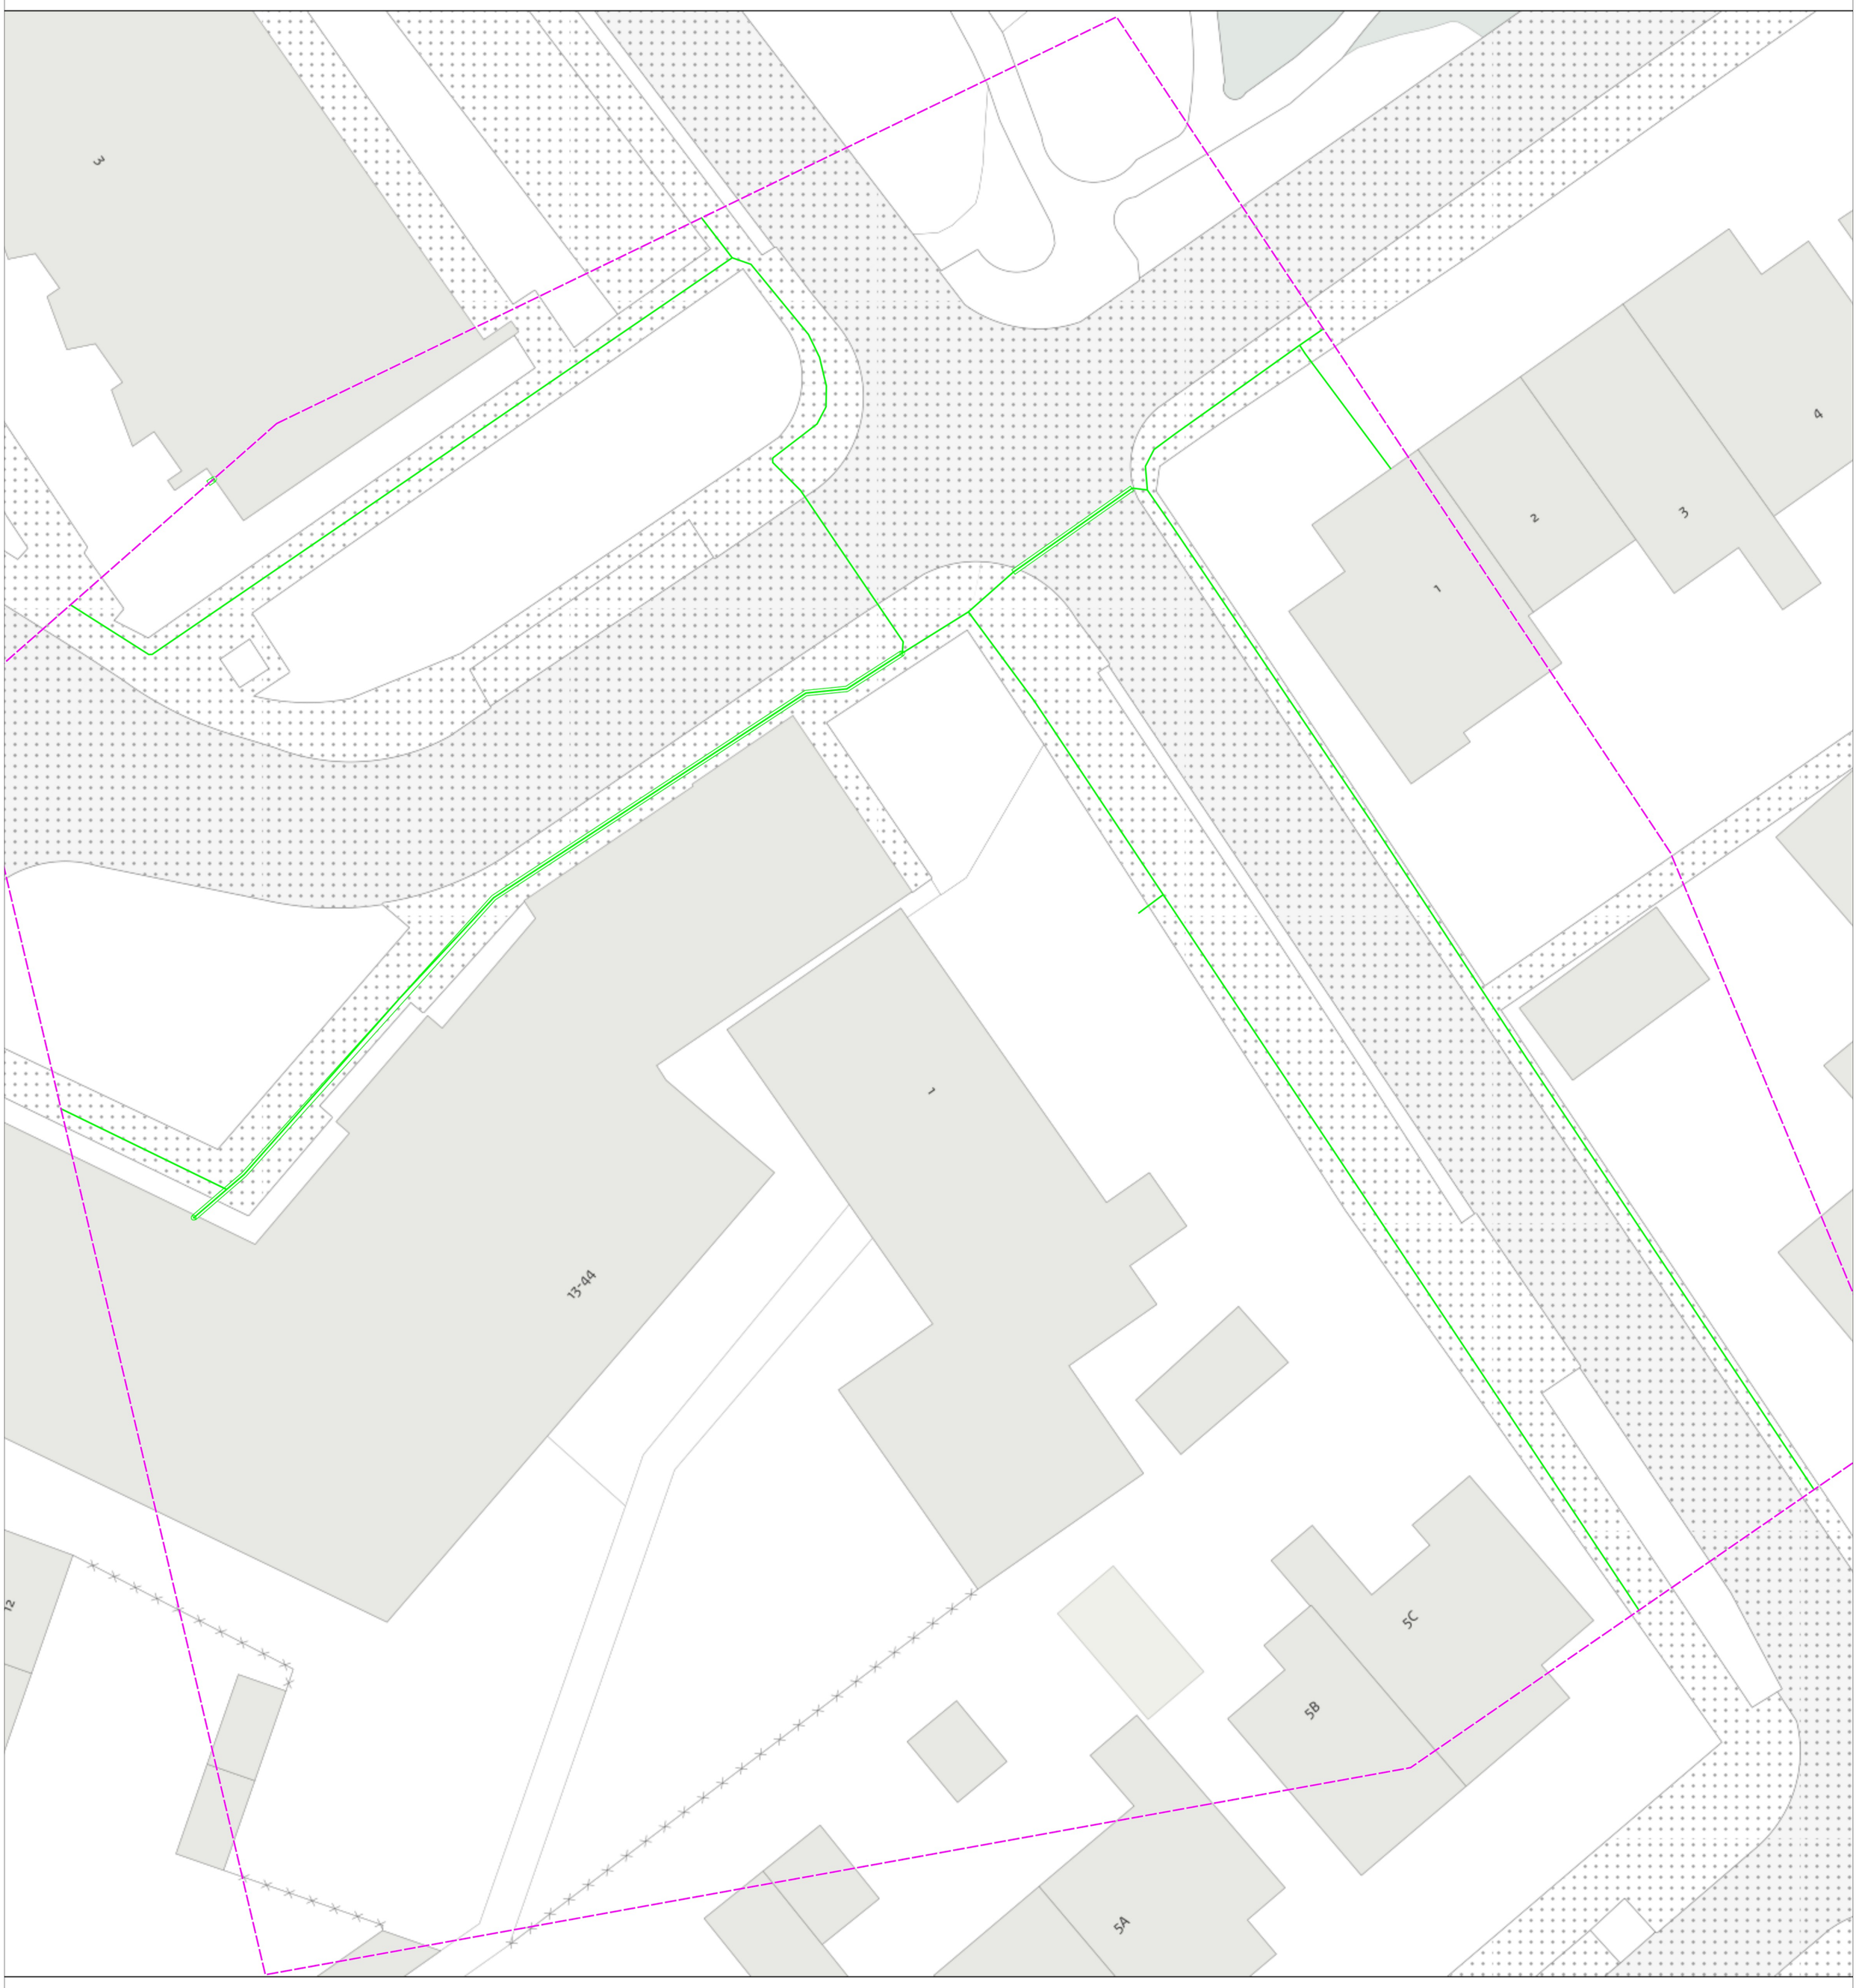


0 1 2 meter

linksonder: X: 122.087,6 Y: 478.867,9
rechtsboven: X: 122.168,4 Y: 478.978,1

De digitale informatie moet verplicht aanwezig zijn als u graaft.

KLIC-nummer: 25O0146944 - 1 pagina: 7 van 14
Themakaart: datatransport KPN B.V. schaal: 1:100

datatransport
KL1051

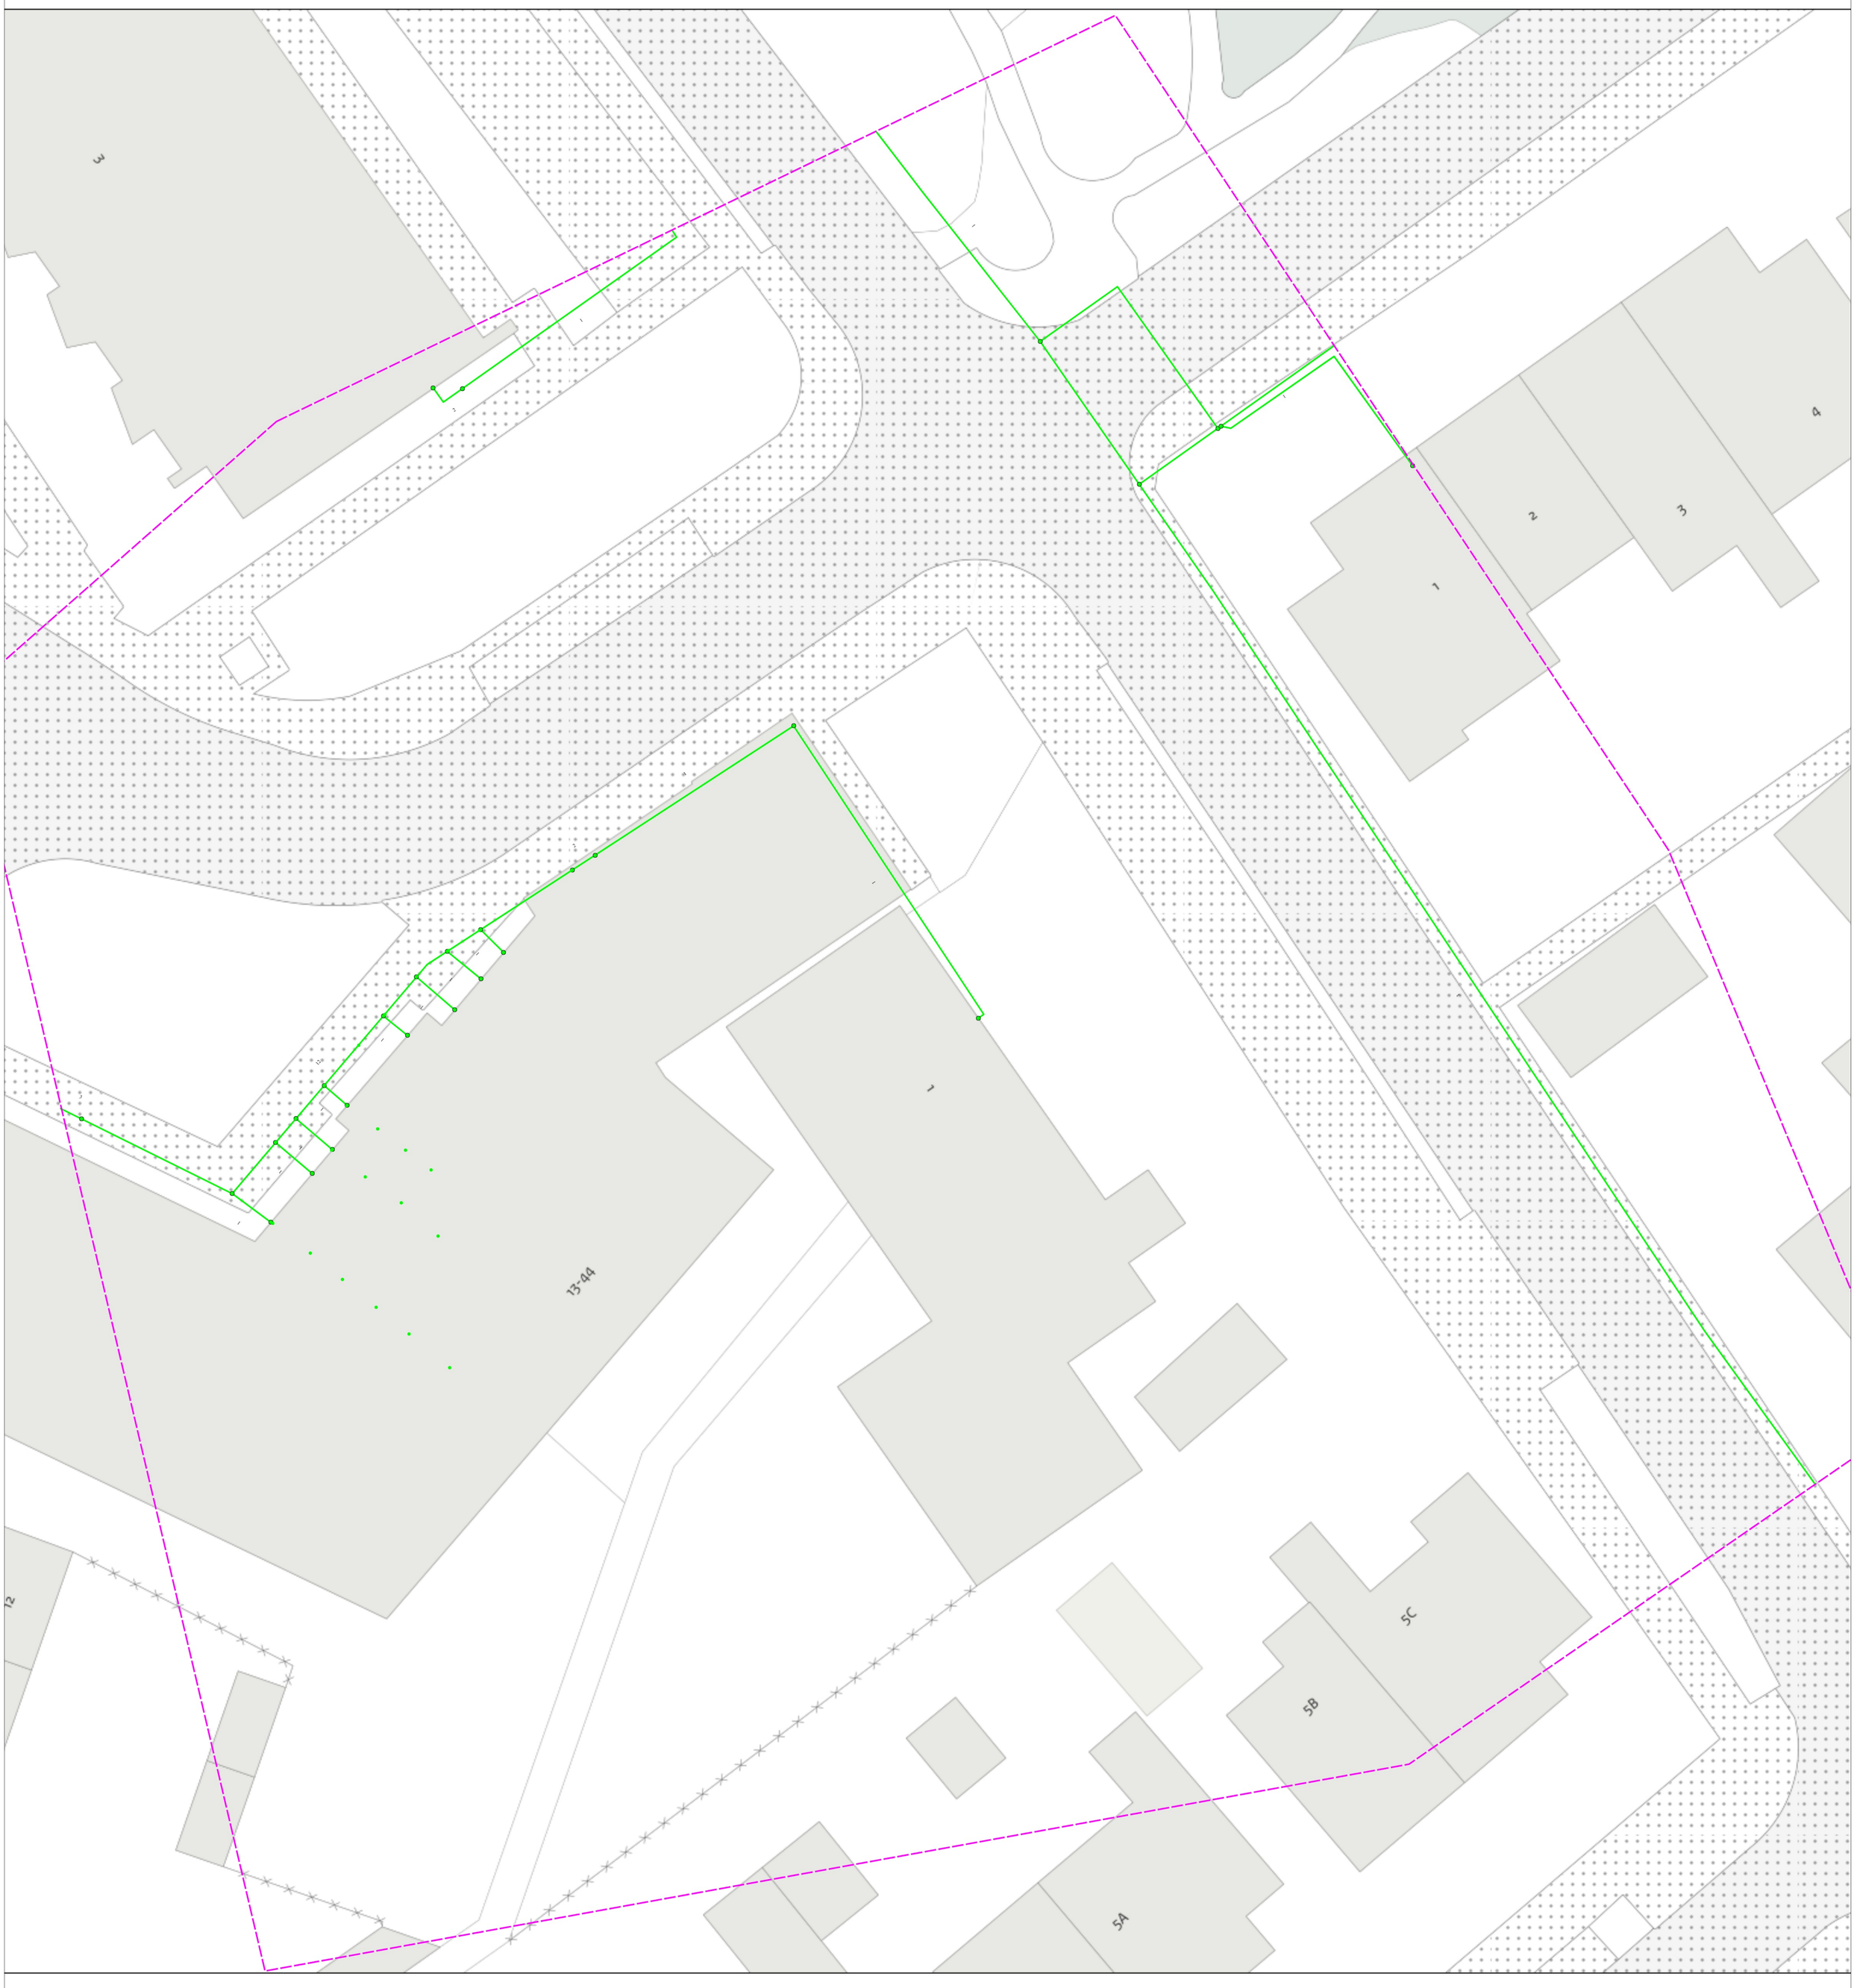


0 1 2 meter

linksonder: X: 122.087,6 Y: 478.867,9
rechtsboven: X: 122.168,4 Y: 478.978,1

De digitale informatie moet verplicht aanwezig zijn als u graaft.

KLIC-nummer: 25O0146944 - 1 pagina: 8 van 14
Themakaart: datatransport Odido Netherlands B.V. schaal: 1:100

datatransport KL1099

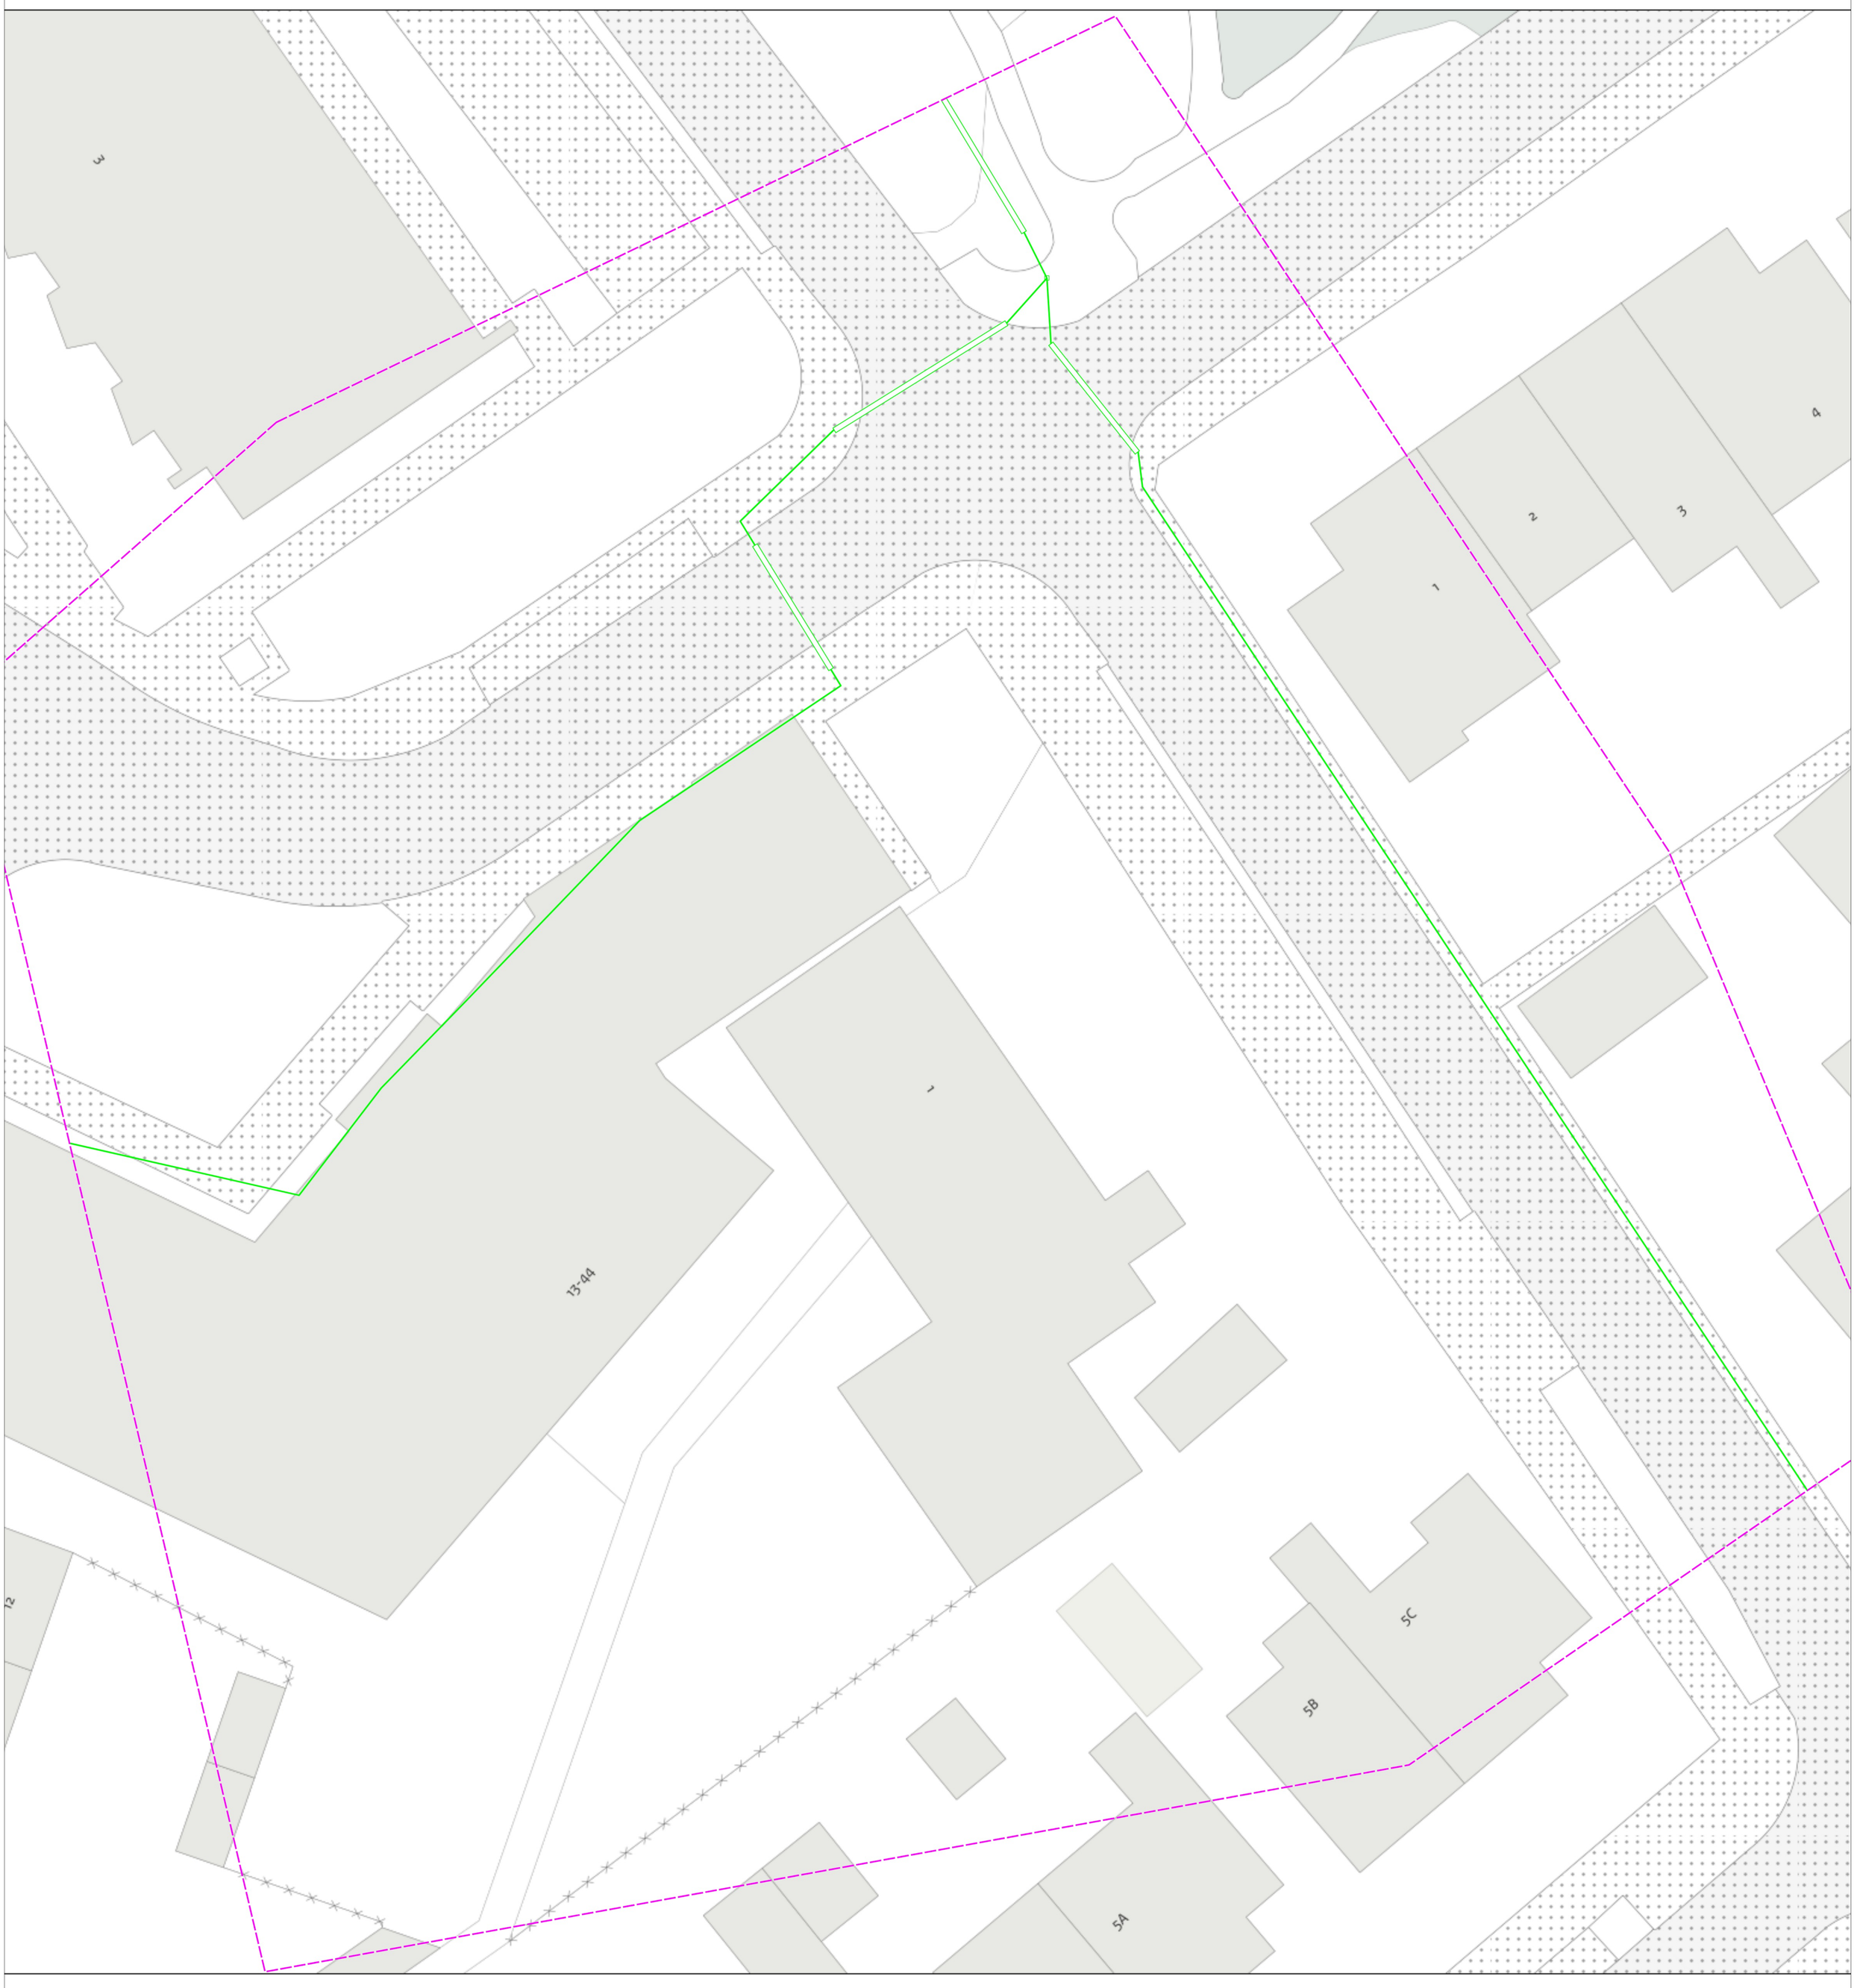


0 1 2 meter

linksonder: X: 122.087,6 Y: 478.867,9
rechtsboven: X: 122.168,4 Y: 478.978,1

De digitale informatie moet verplicht aanwezig zijn als u graaft.

KLIC-nummer: 25O0146944 - 1 pagina: 9 van 14
Themakaart: gas hoge druk Stedin Netbeheer B.V. schaal: 1:100

gas hoge druk
KL1081

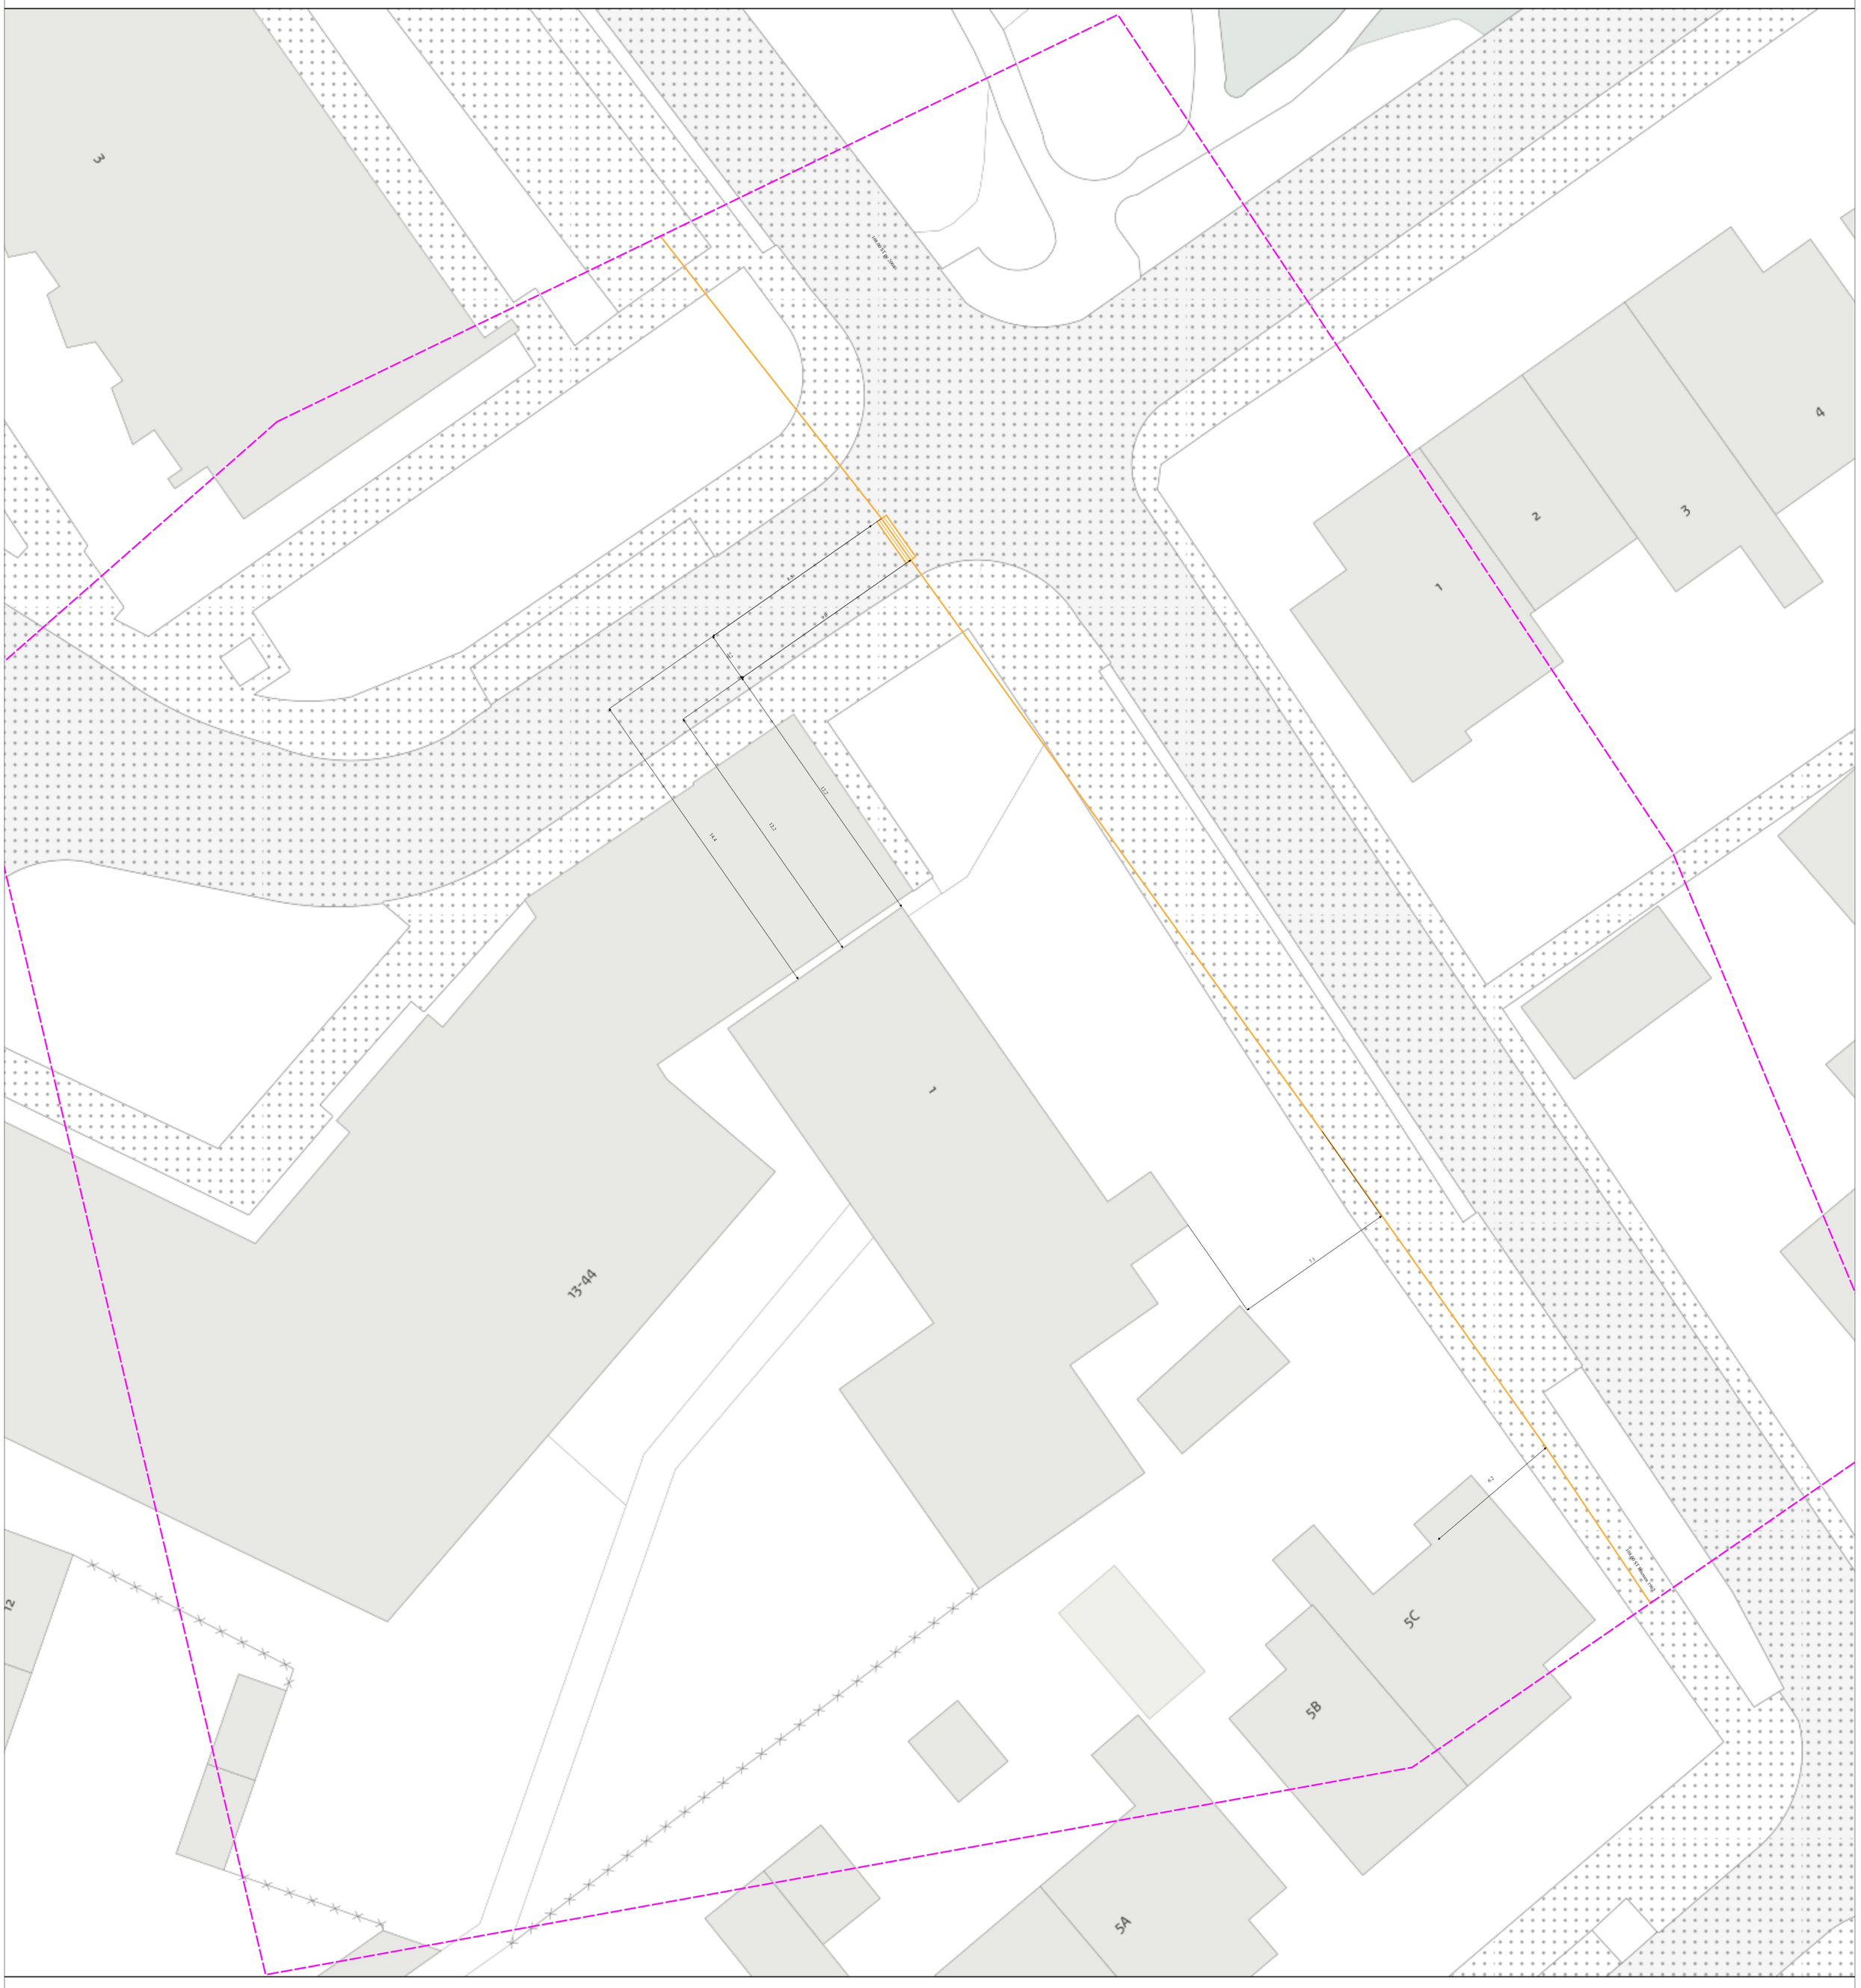


0 1 2 meter

linksonder: X: 122.087,6 Y: 478.867,9
rechtsboven: X: 122.168,4 Y: 478.978,1

De digitale informatie moet verplicht aanwezig zijn als u graaft.

KLIC-nummer: 25O0146944 - 1 pagina: 10 van 14
Themakaart: gas lage druk Stedin Netbeheer B.V. schaal: 1:100

gas lage druk
KL1081

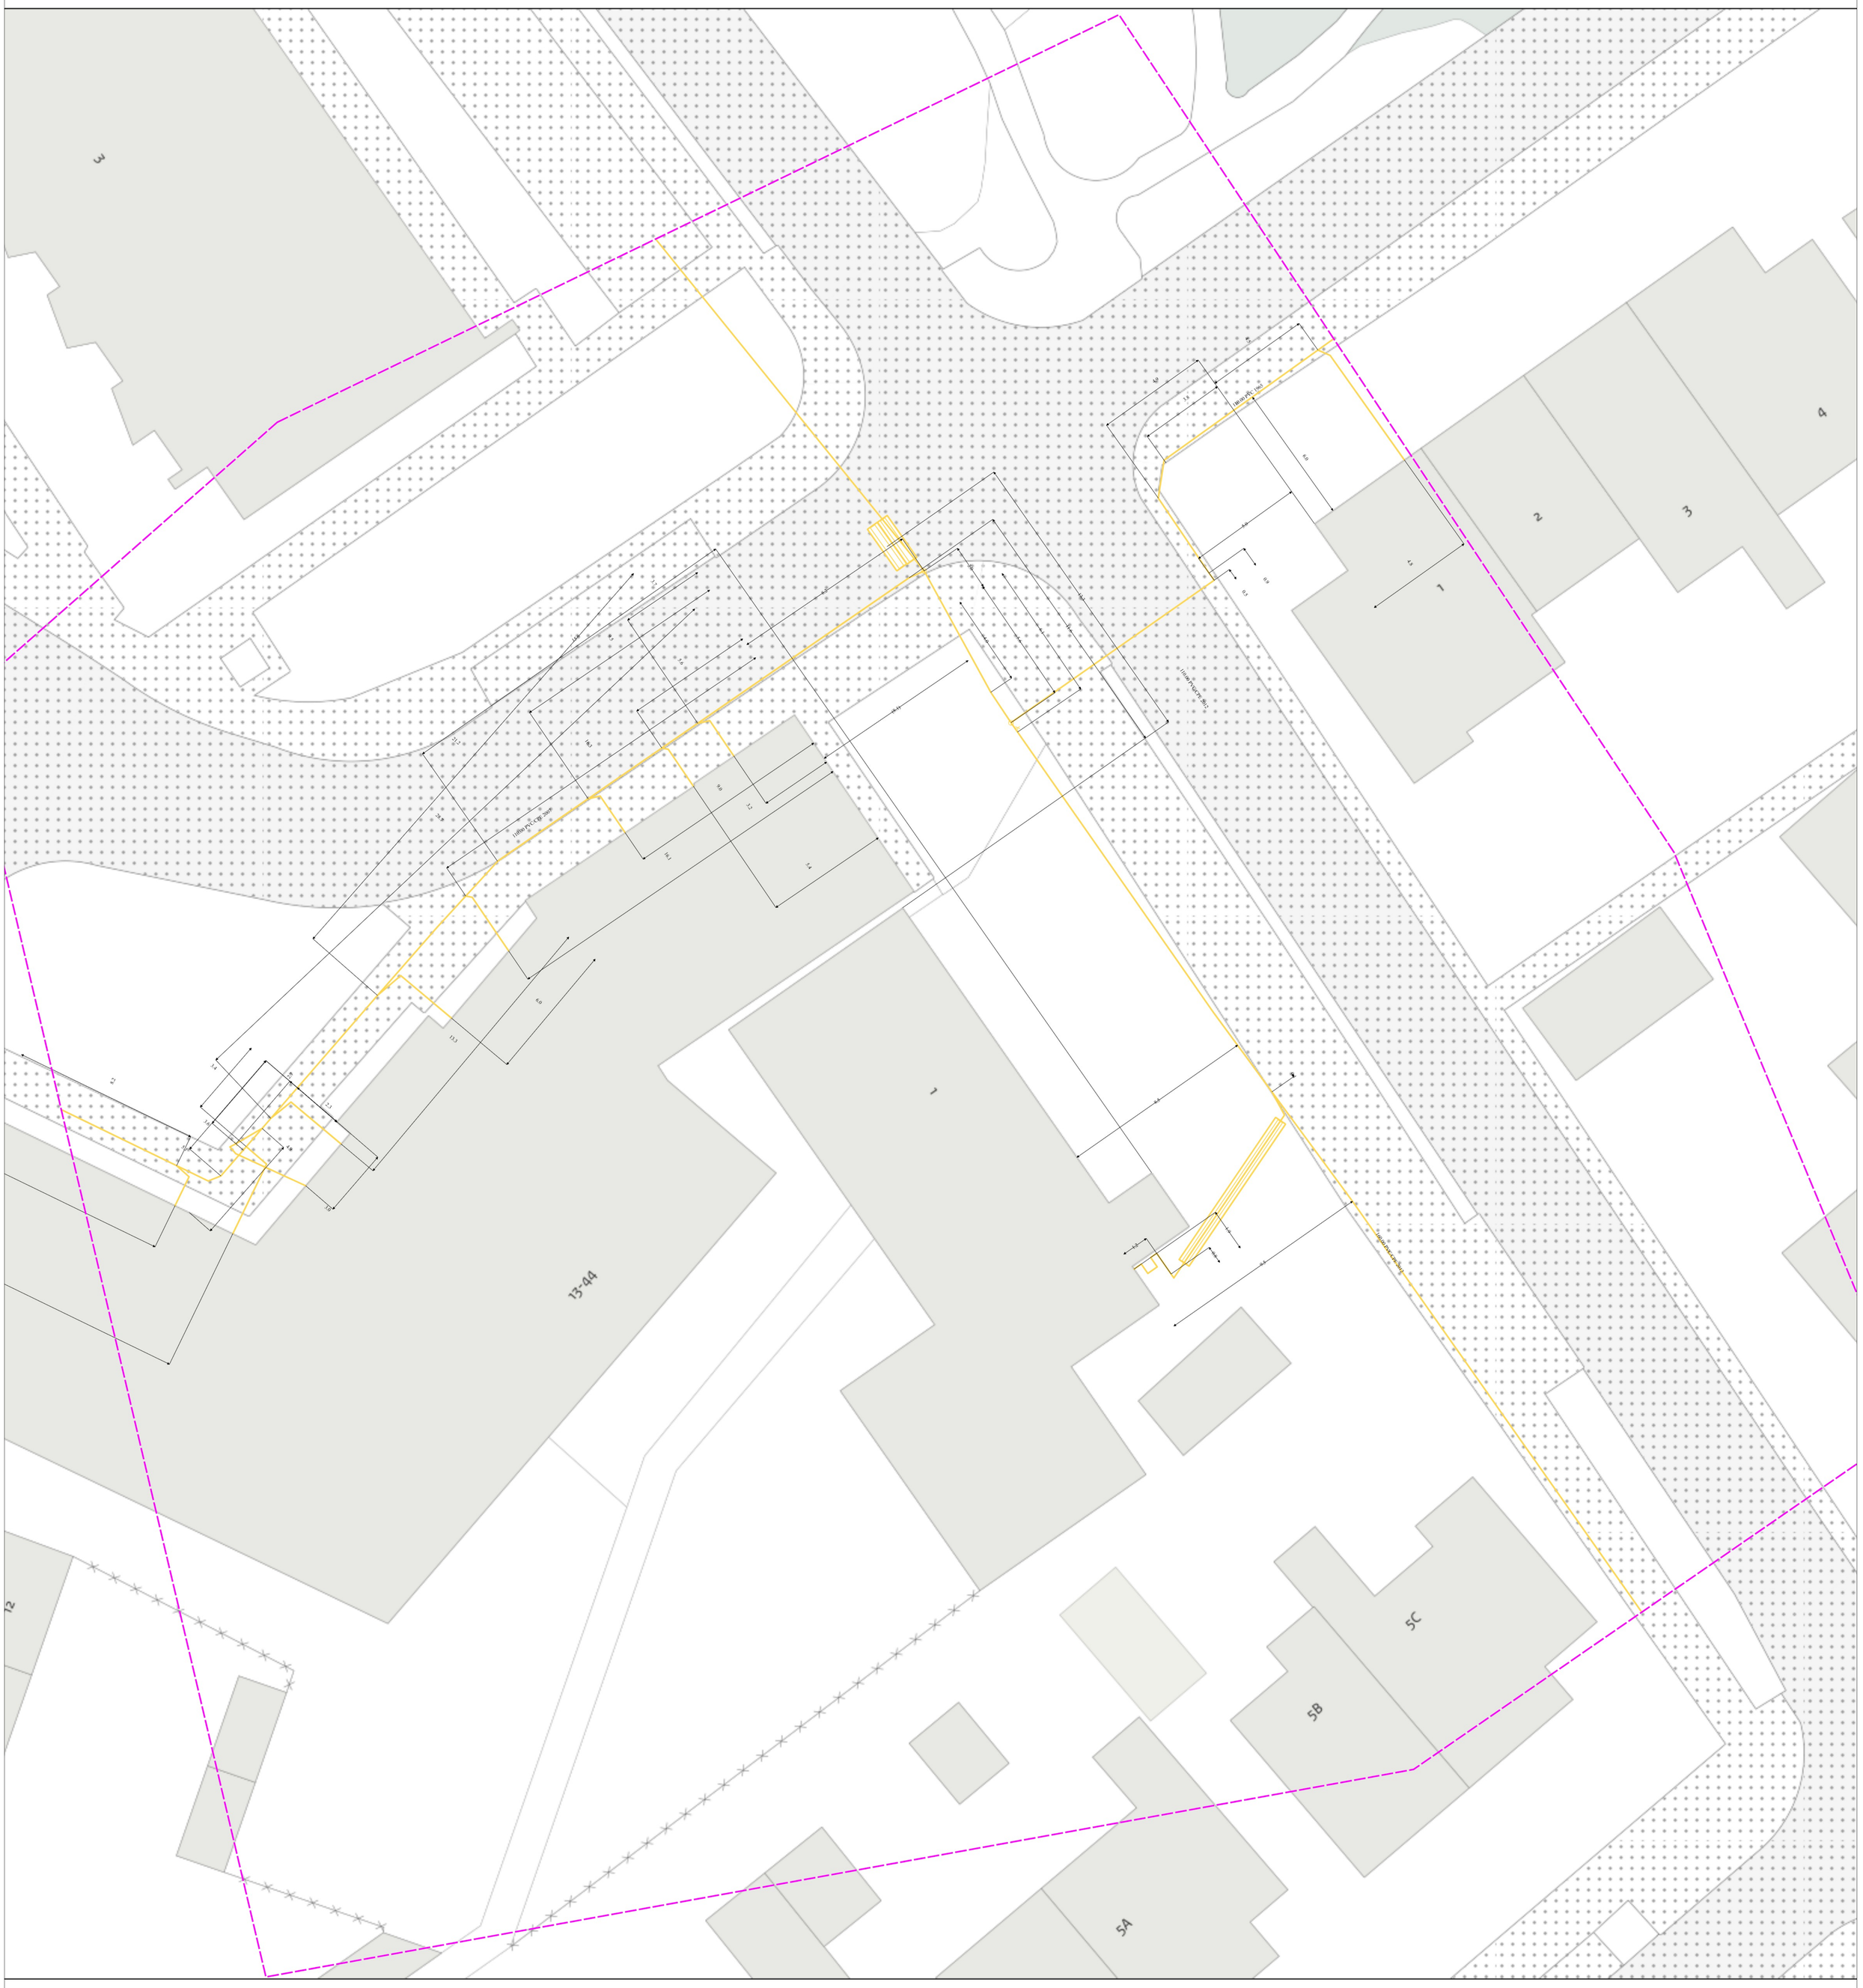


0 1 2 meter

linksonder: X: 122.087,6 Y: 478.867,9
rechtsboven: X: 122.168,4 Y: 478.978,1

De digitale informatie moet verplicht aanwezig zijn als u graaft.

KLIC-nummer: 25O0146944 - 1 pagina: 11 van 14
Themakaart: laagspanning Gemeente Ouder-Amstel schaal: 1:100

laagspanning GM437

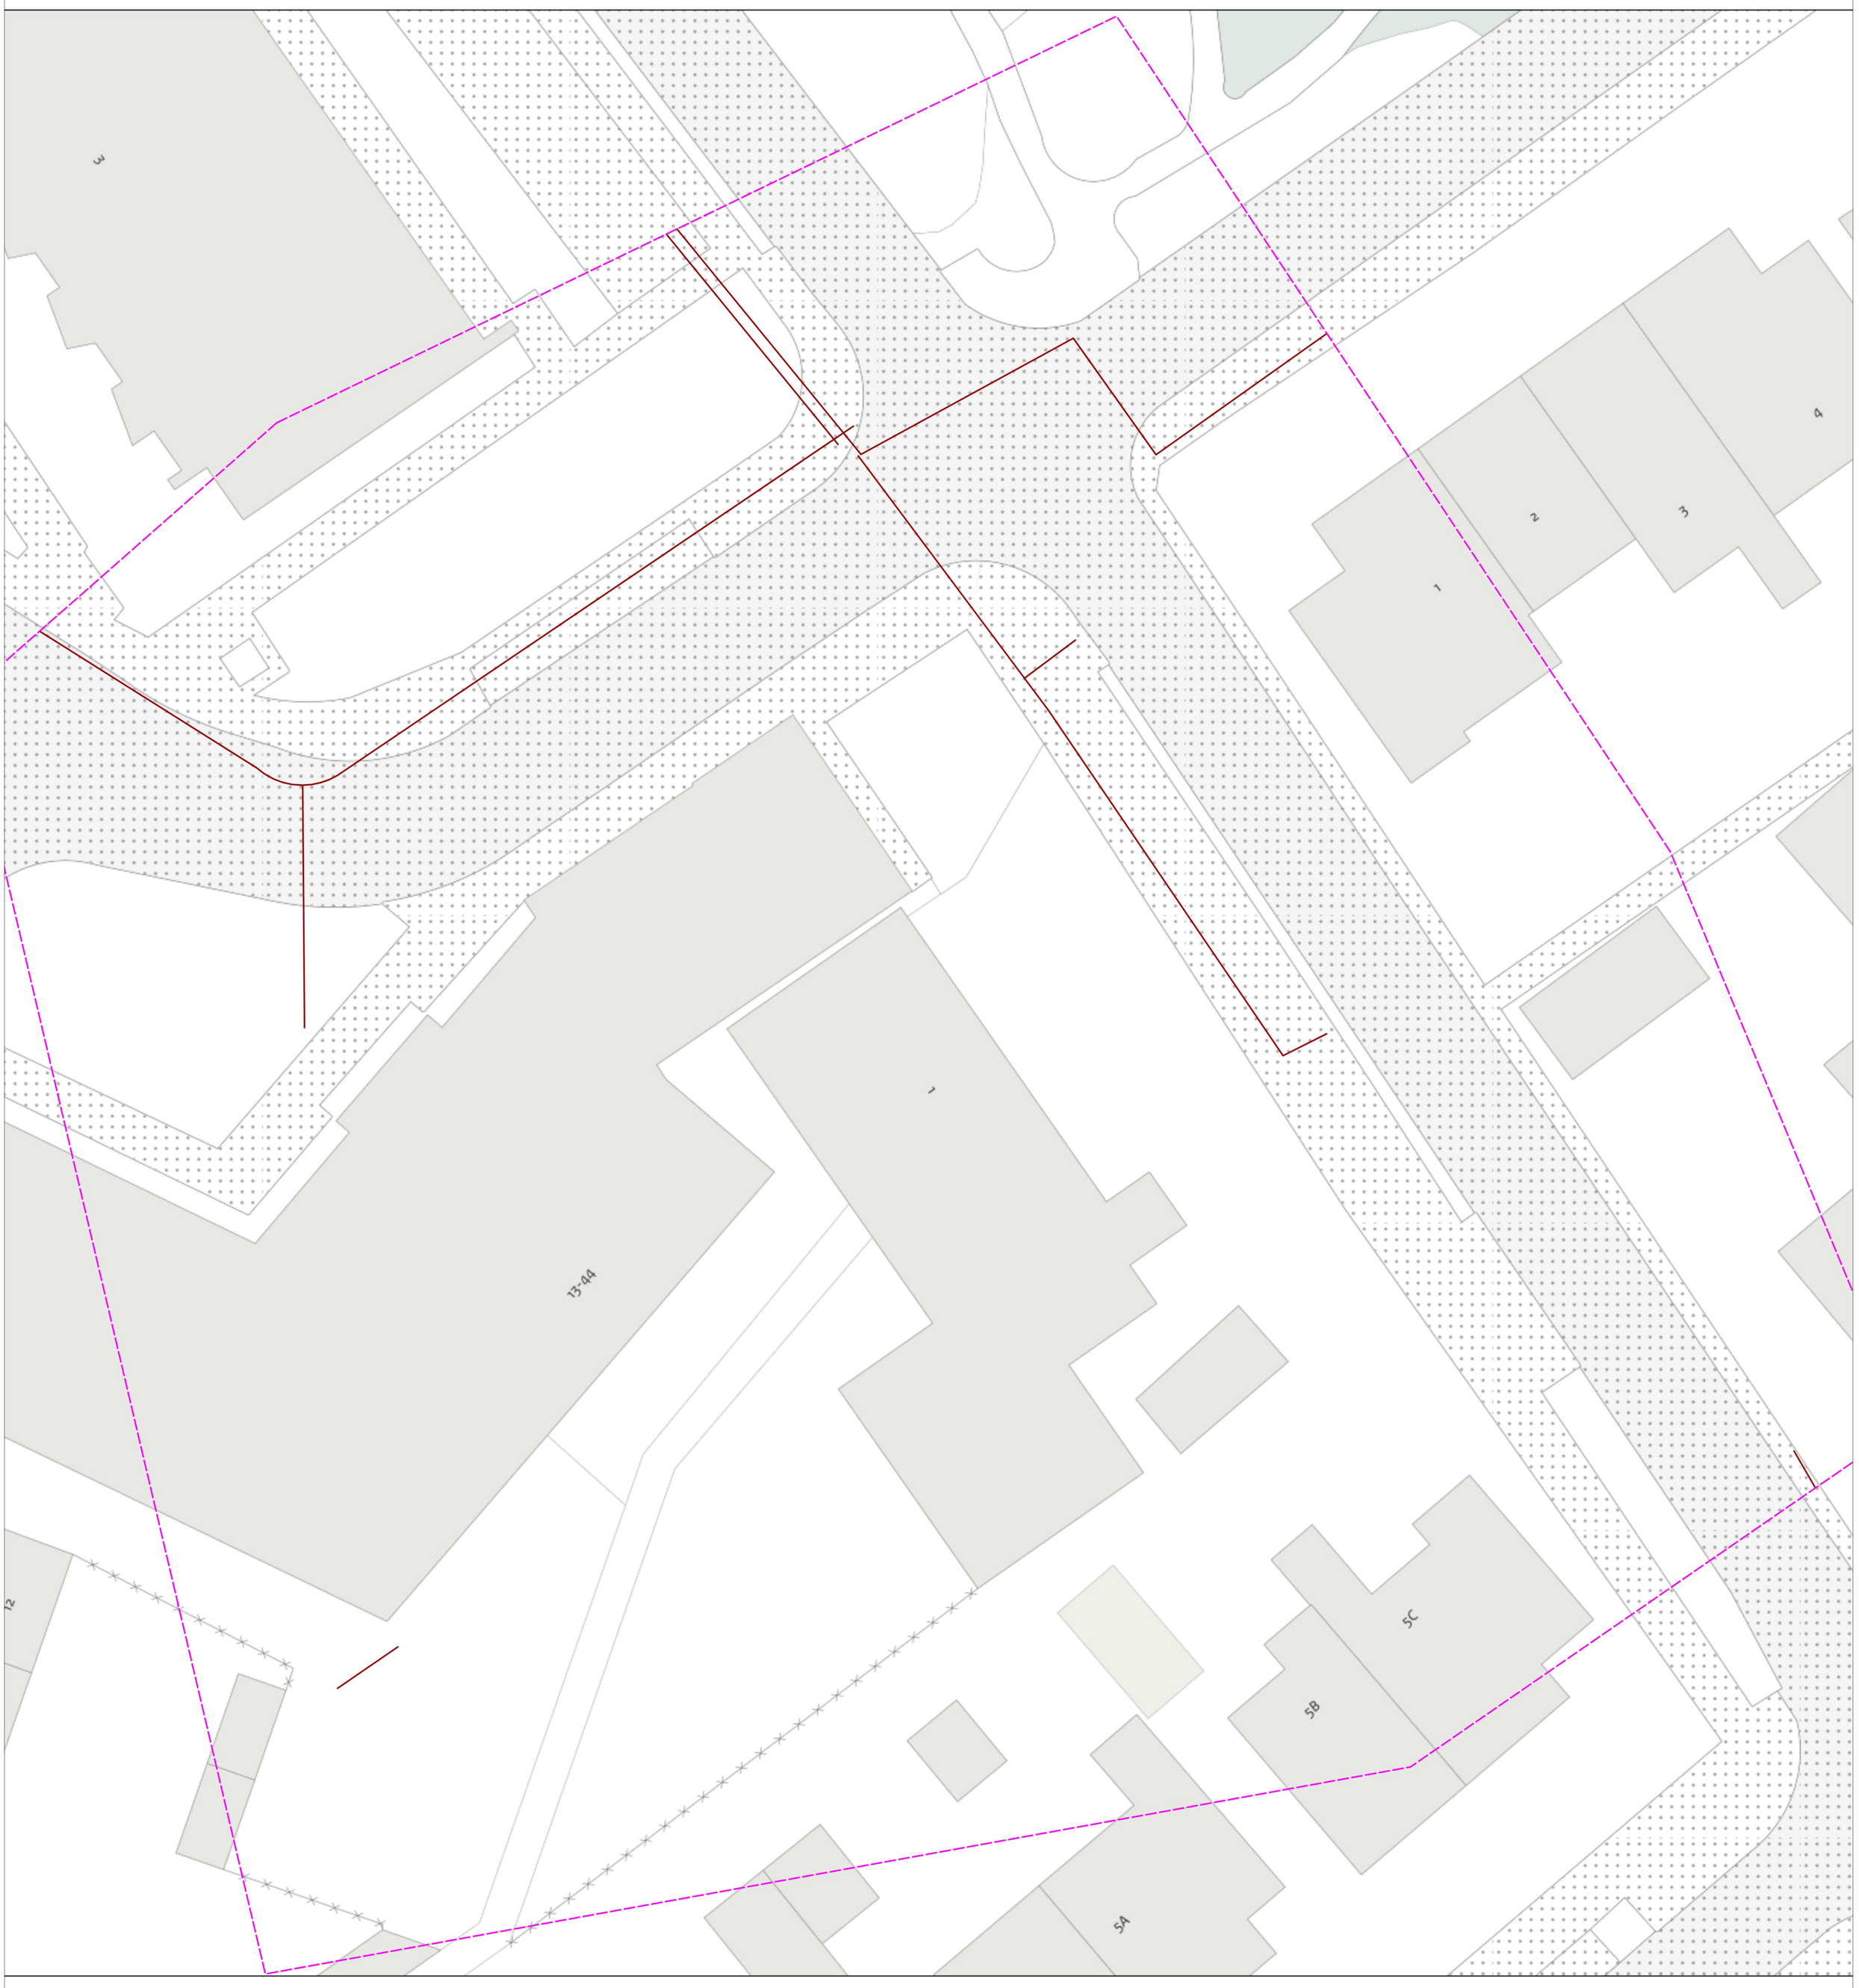


0 1 2 meter

linksonder: X: 122.087,6 Y: 478.867,9
rechtsboven: X: 122.168,4 Y: 478.978,1

De digitale informatie moet verplicht aanwezig zijn als u graaft.

KLIC-nummer: 25O0146944 - 1 pagina: 12 van 14
Themakaart: laagspanning Liander N.V. Pac 2Ai68G2 schaal: 1:100

laagspanning
KL1040

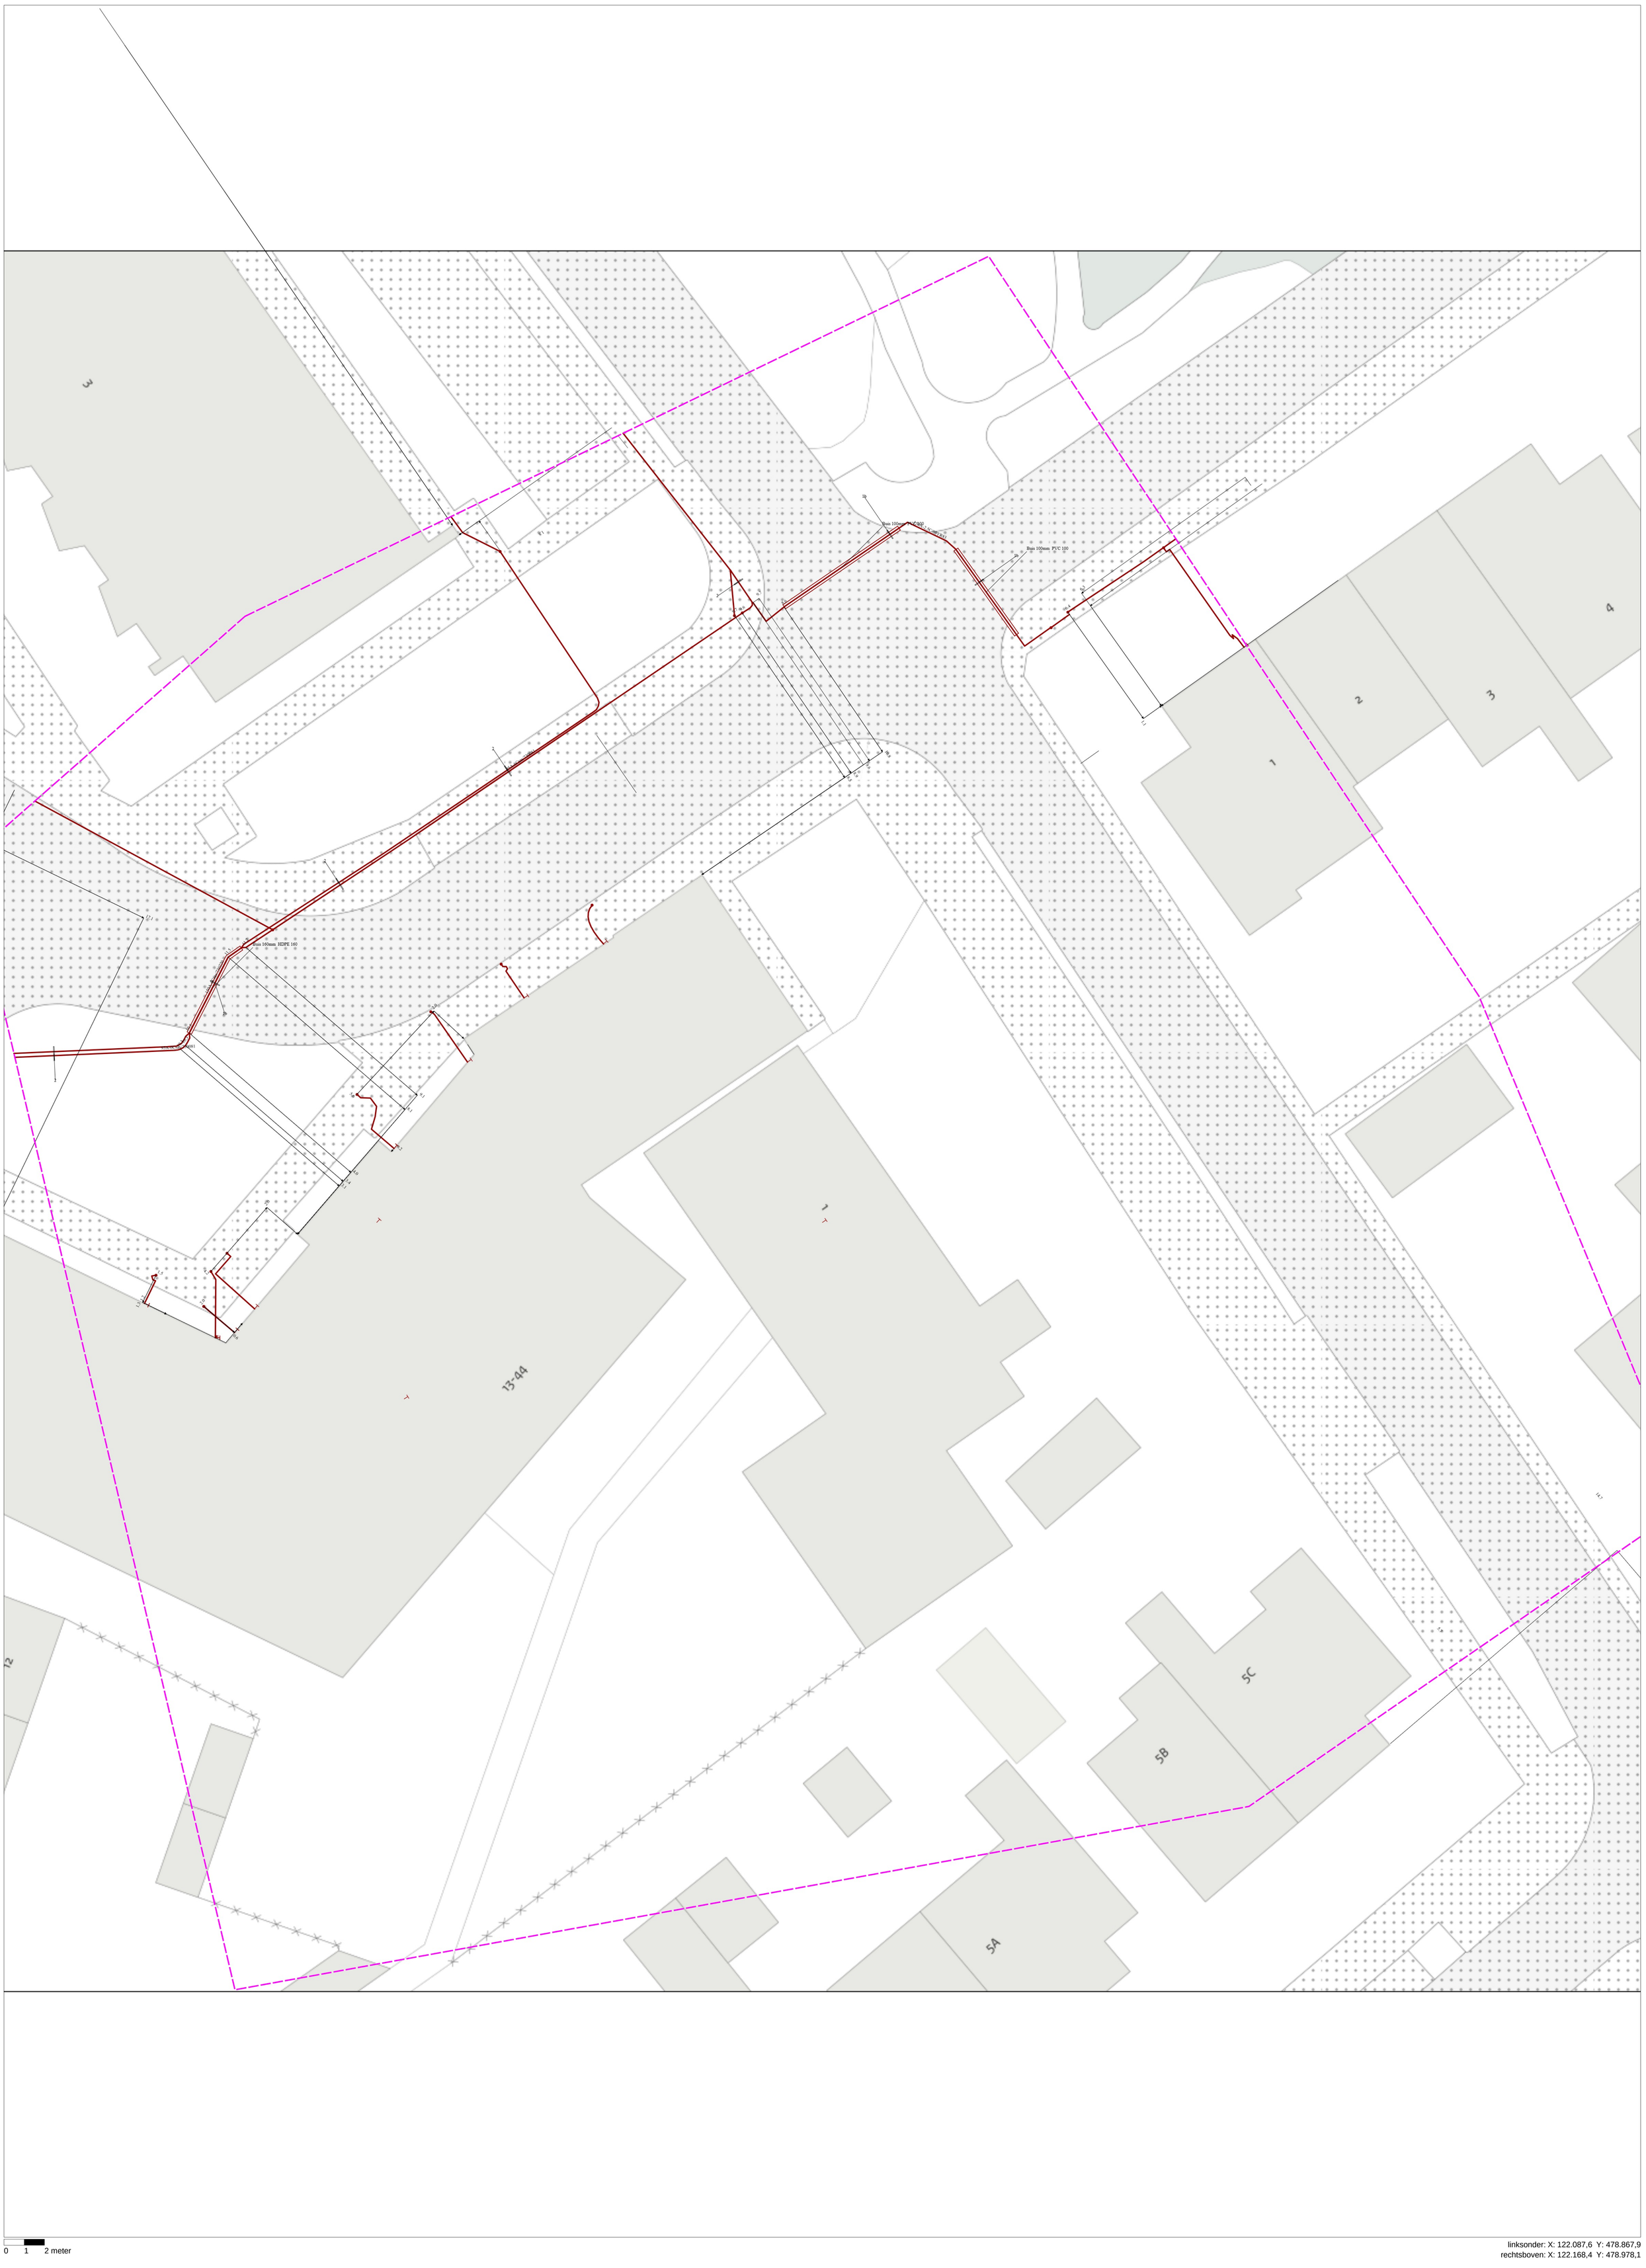


0 1 2 meter

linksonder: X: 122.087,6 Y: 478.867,9
rechtsboven: X: 122.168,4 Y: 478.978,1

De digitale informatie moet verplicht aanwezig zijn als u graaft.

KLIC-nummer: 25O0146944 - 1 pagina: 13 van 14
Themakaart: riool vrijverval Gemeente Ouder-Amstel schaal: 1:100

Riool vrijverval GM437

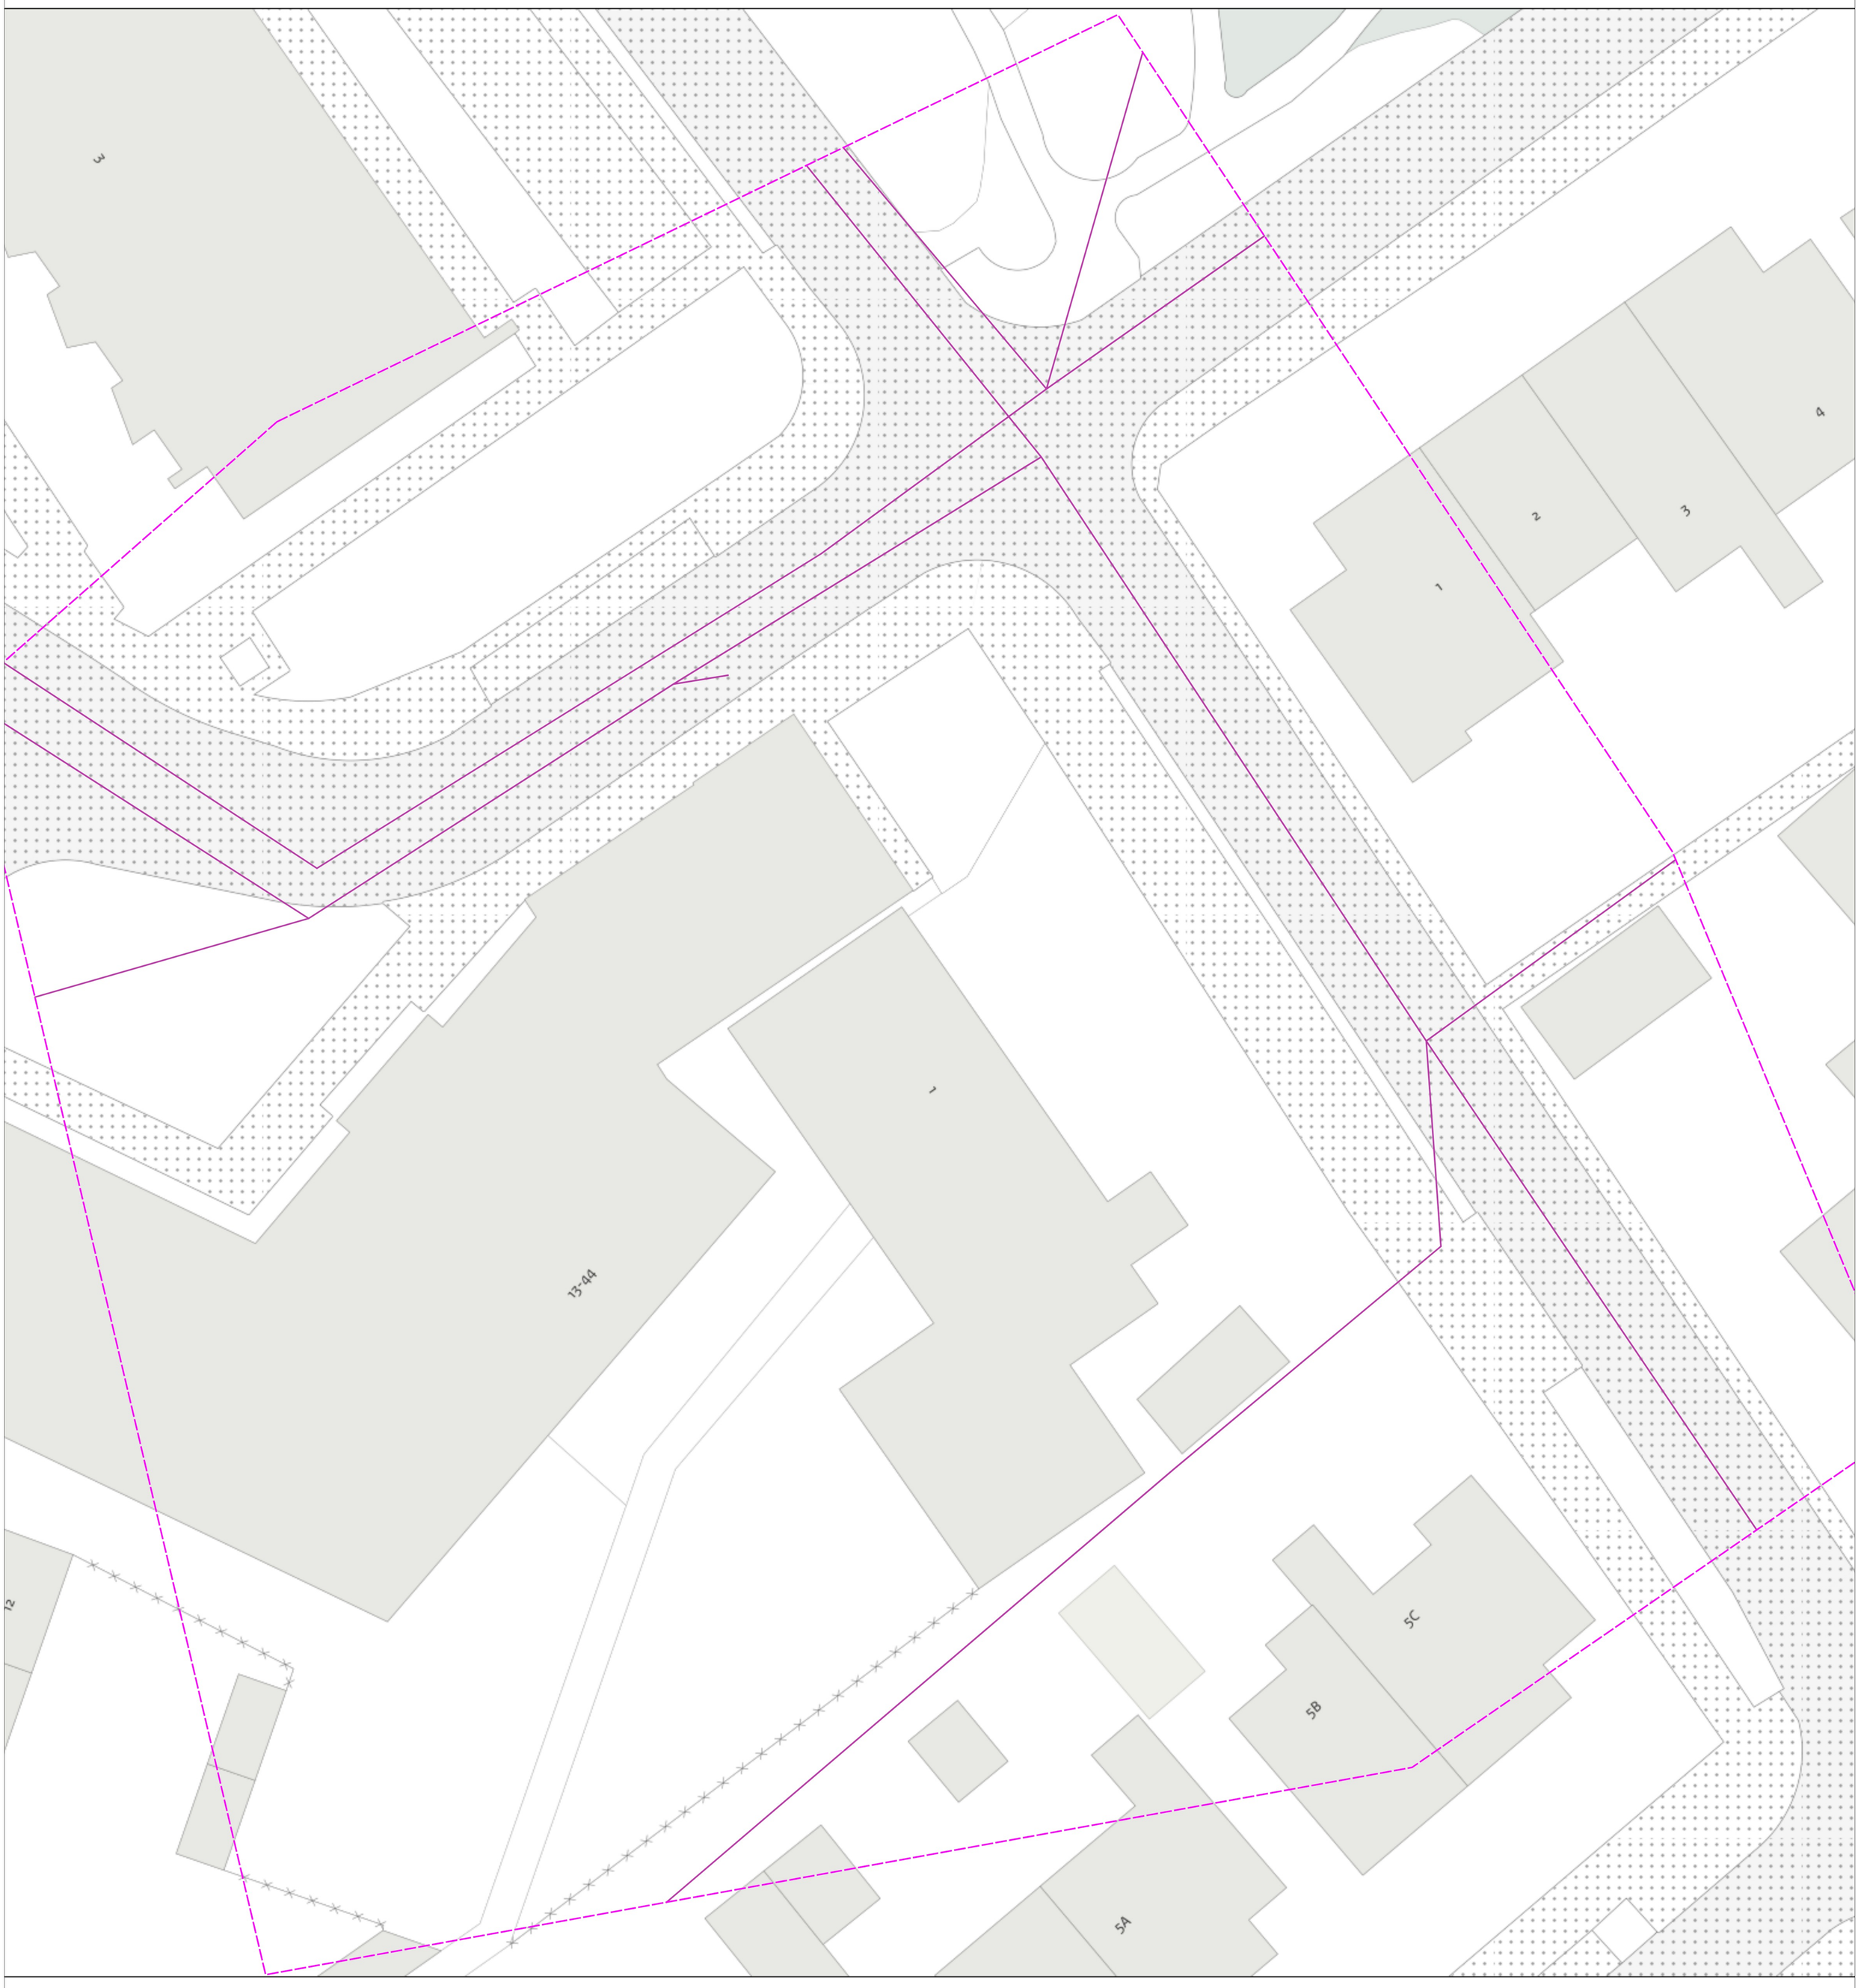


0 1 2 meter

linksonder: X: 122.087,6 Y: 478.867,9
rechtsboven: X: 122.168,4 Y: 478.978,1

De digitale informatie moet verplicht aanwezig zijn als u graait.

KLIC-nummer: 25O0146944 - 1 pagina: 14 van 14
Themakaart: water Waternet schaal: 1:100

water
KL1088

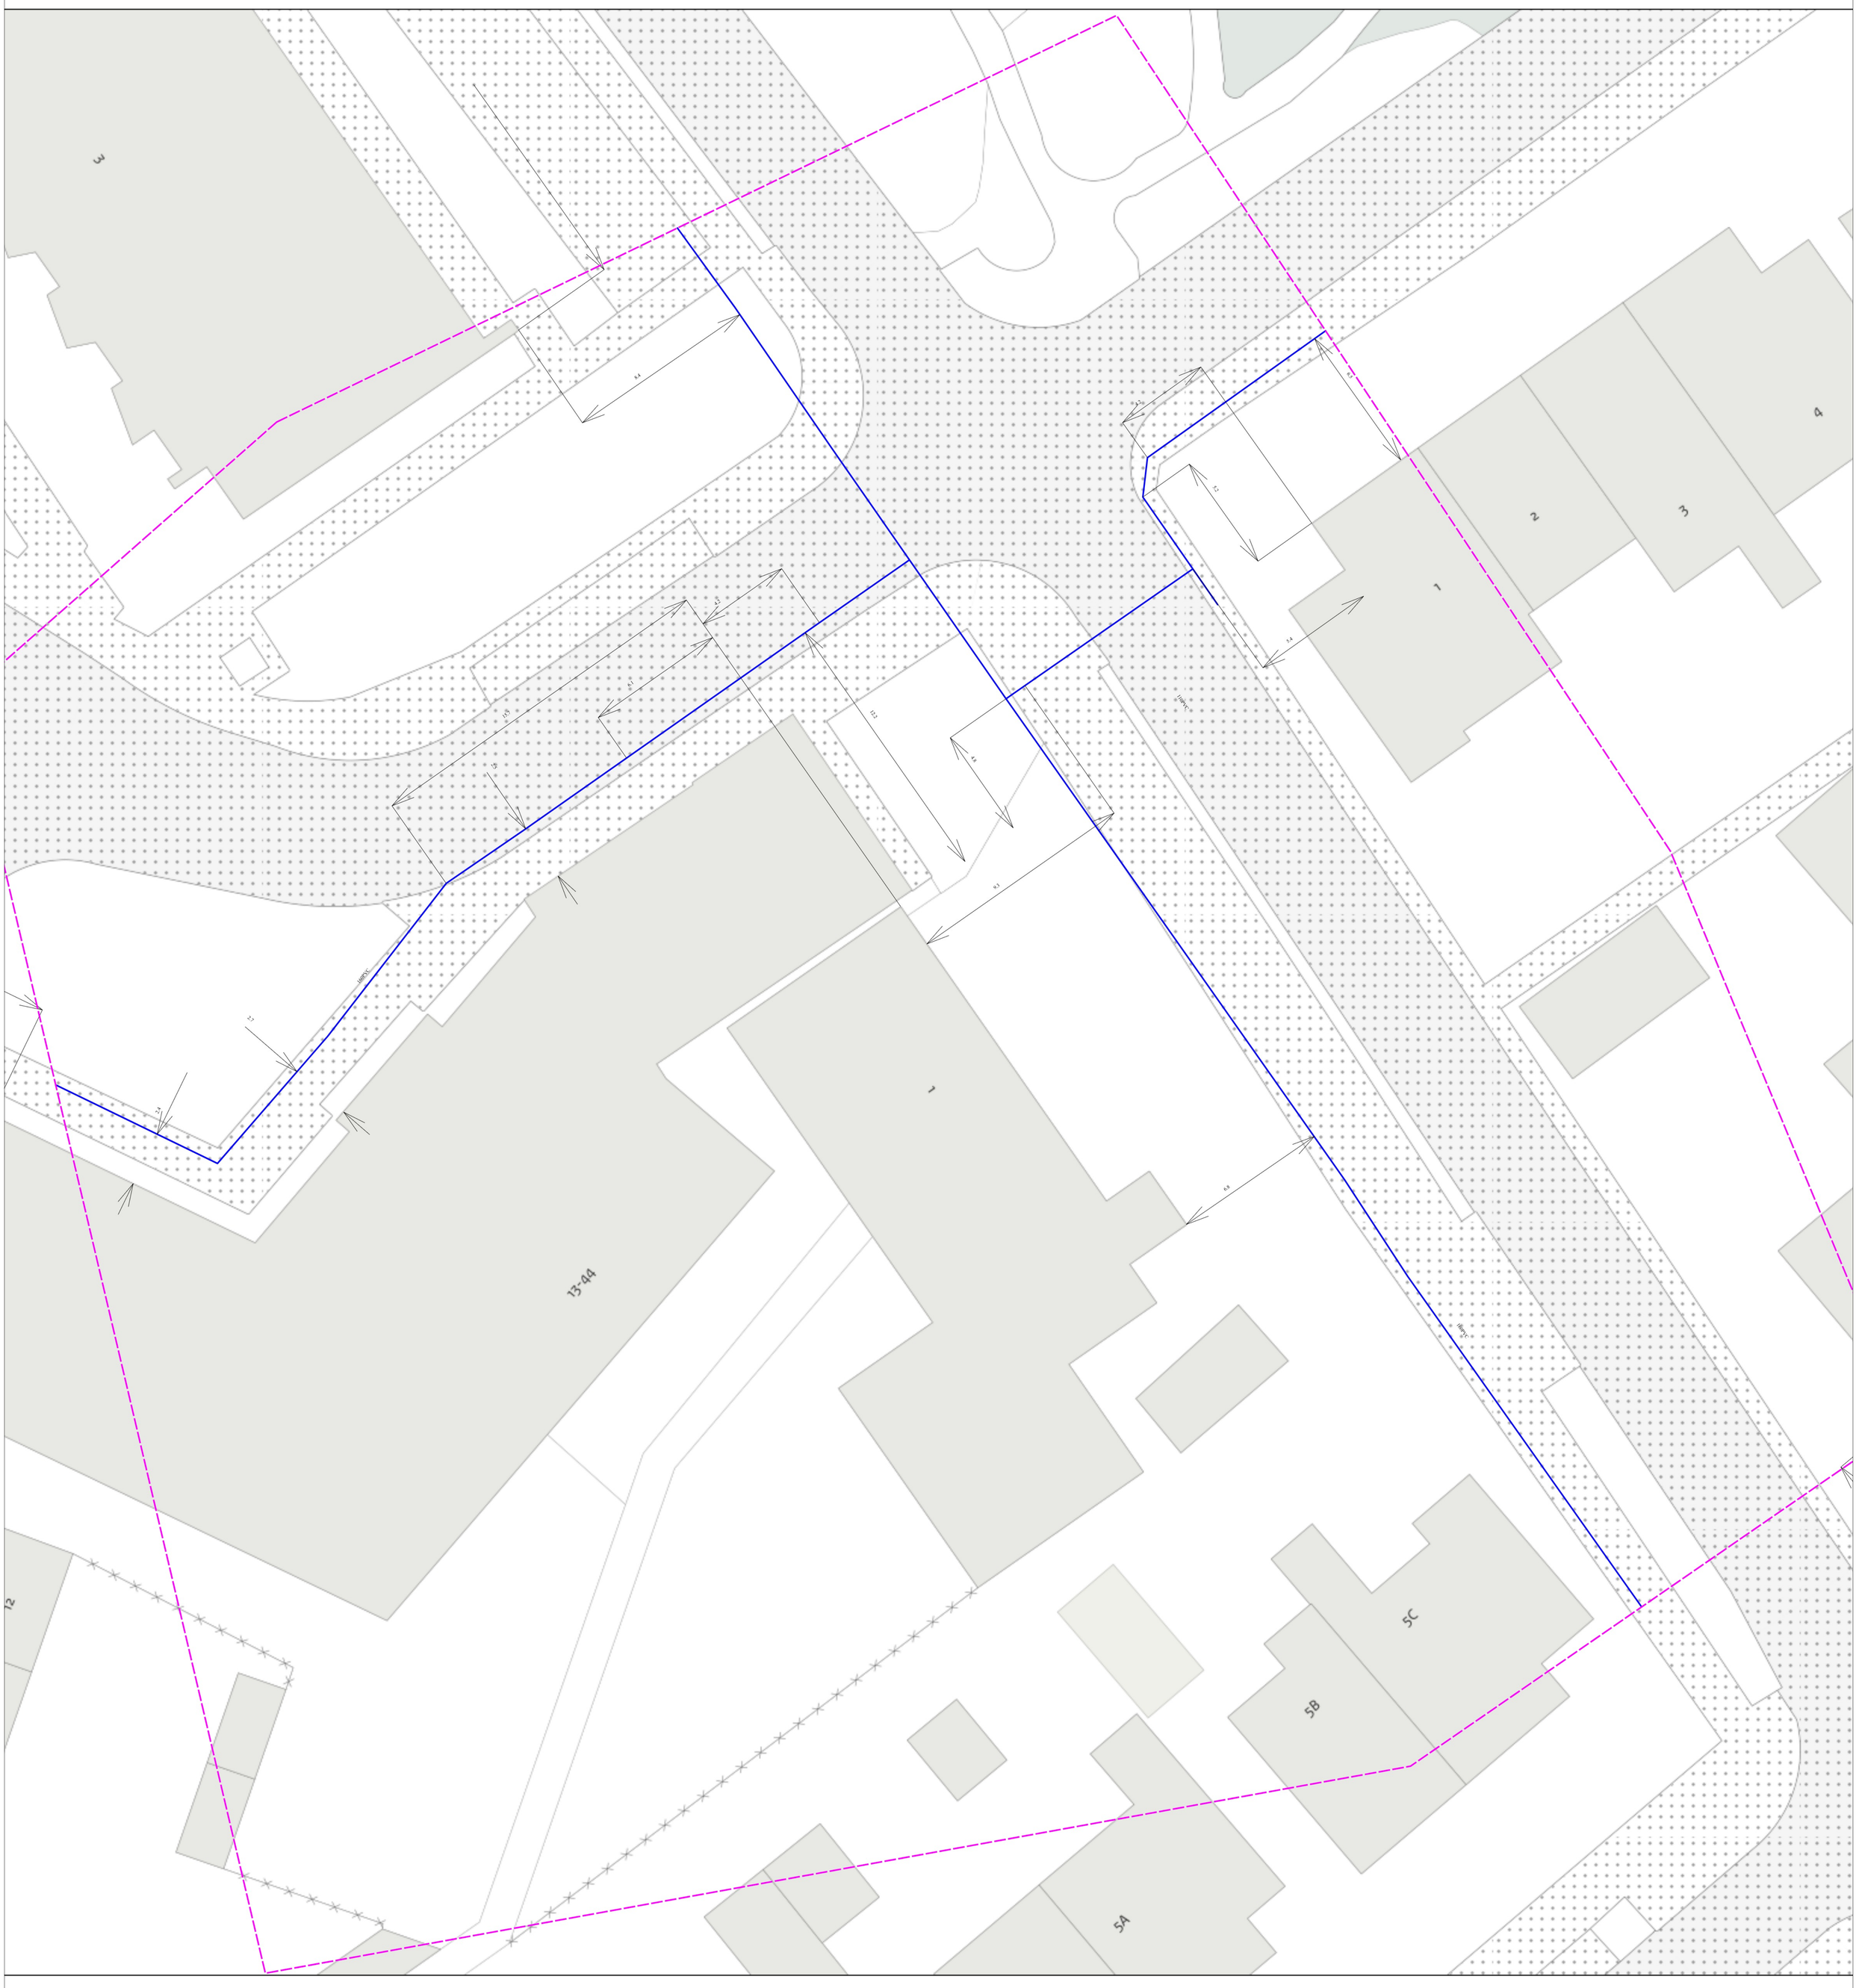

0 1 2 meter

linksonder: X: 122.087,6 Y: 478.867,9
rechtsboven: X: 122.168,4 Y: 478.978,1