



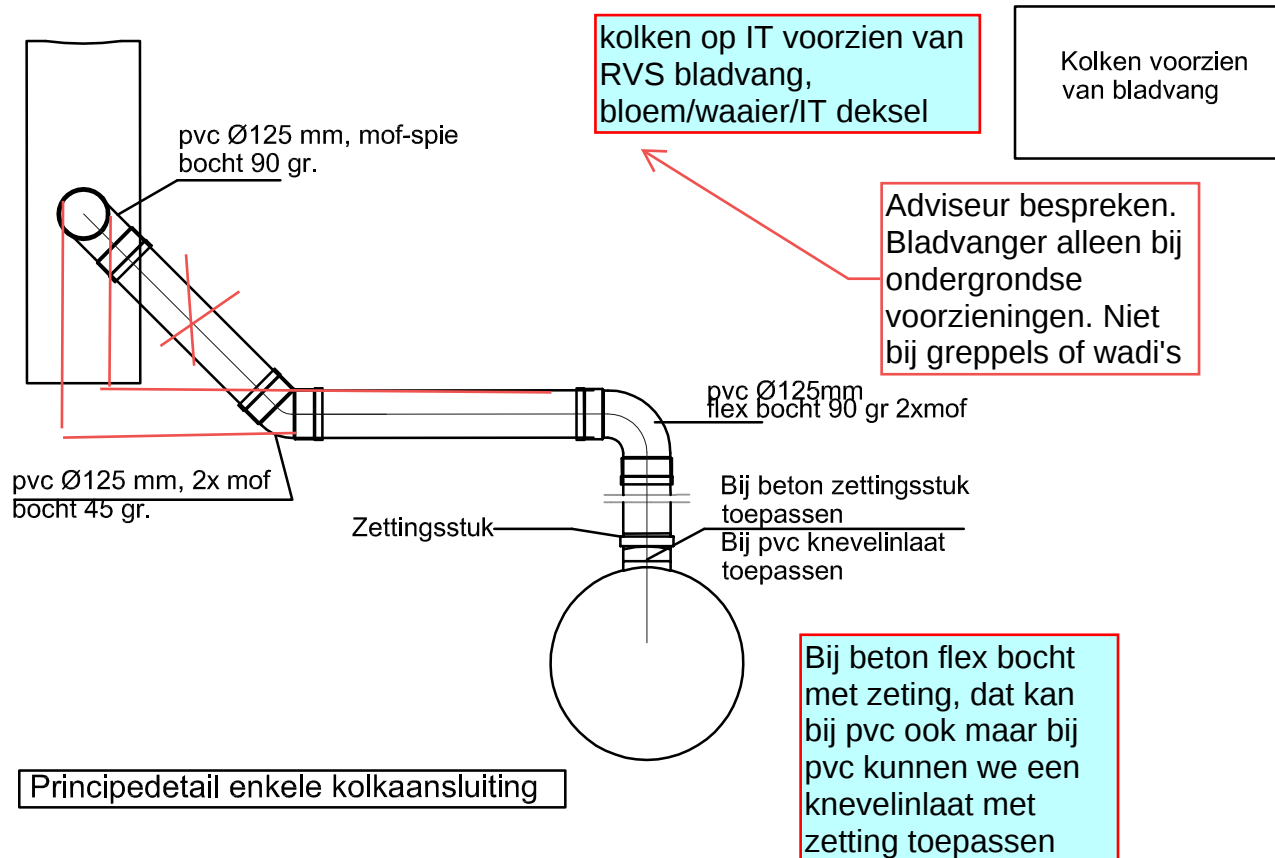

Principedetail enkele kolkaansluiting

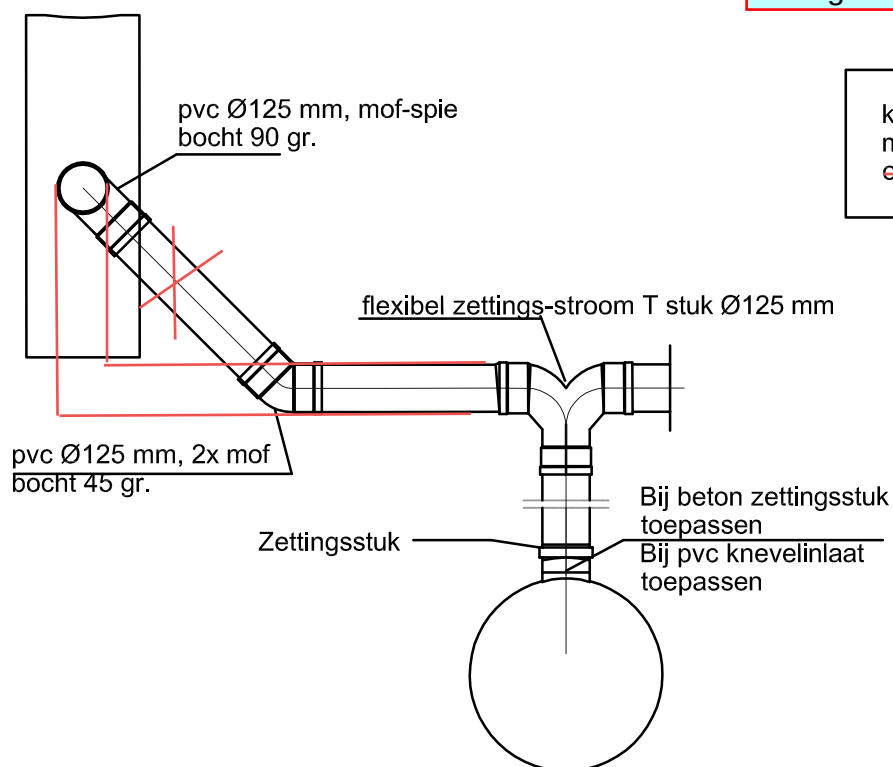

Principedetail dubbele kolkaansluiting

Detail:	Enkele en dubbele kolkaansluiting voor trottoir- en straatkolken (zijaansluiting)	 gemeente Peel en Maas
Opdrachtgever:	Gemeente Peel en Maas	
Afdeling:	Openbare Ruimte	
Tekeningnummer:	I-03	
Schaal:	1:20	
Revisie:	Definitief	
		Wilhelminaplein 1 Postbus 7088 Tel: 077 - 3066666 5981 CC Panningen 5980 BB Panningen Fax: 077 - 3066767