
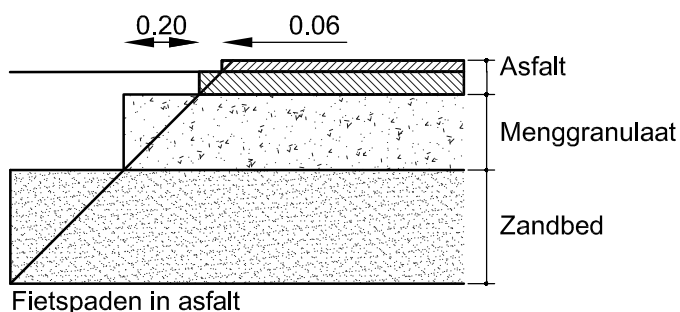
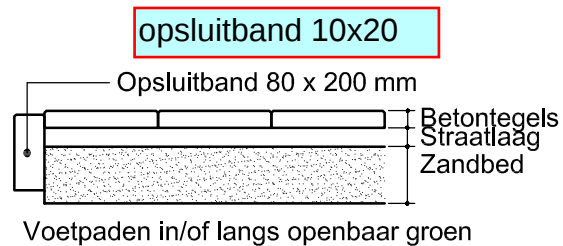
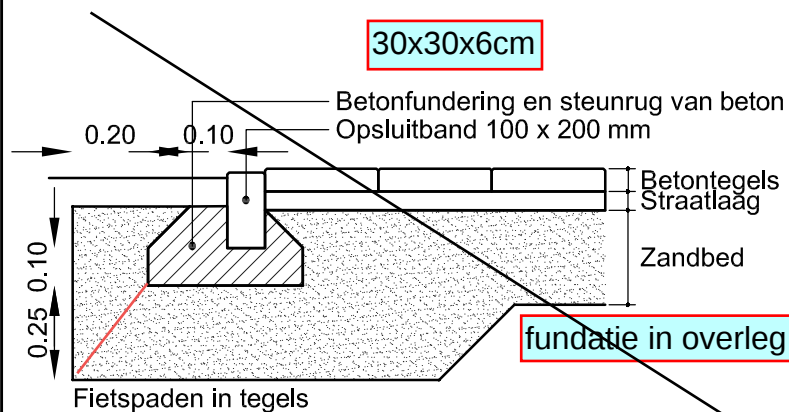
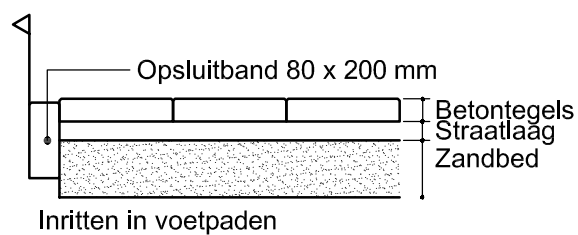


als 60 aanwezig dan ook 60 terug.

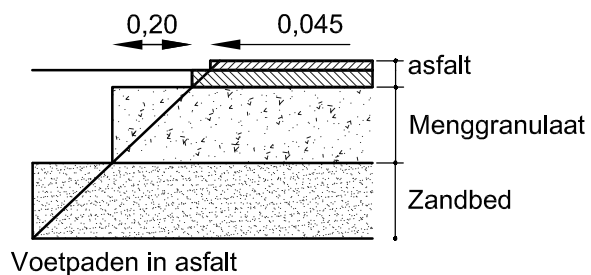

Detail:	Kantopsluitingen fiets- en voetpaden	 gemeente Peel en Maas Wilhelminaplein 1 Postbus 7088 Tel: 077 - 3066666 5981 CC Panningen 5980 BB Panningen Fax: 077 - 3066767
Opdrachtgever:	Gemeente Peel en Maas	
Afdeling:	Openbare Ruimte	
Tekeningnummer:	II-04	
Schaal:	1:20	
Revisie:	Definitief	