




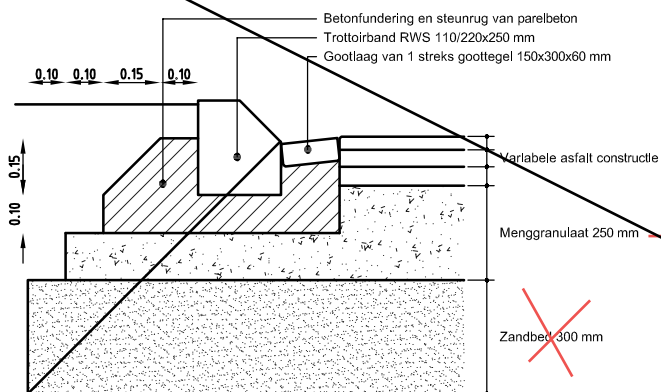


Rijbaan in asfalt op fundering

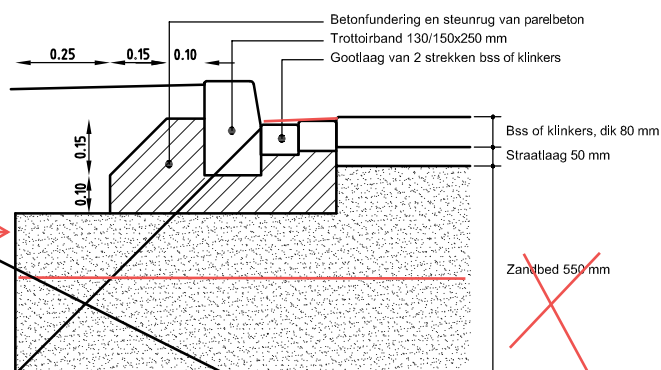

Rijbaan /parkeerstrook in elementen,
langs berm (erf toegangsweg)

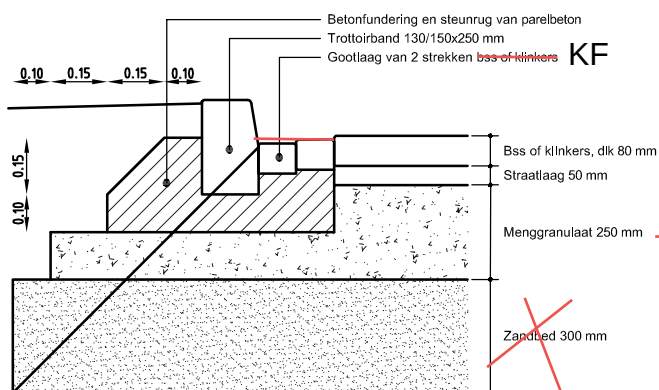

Rijbaan in elementen op fundering
(gebiedsontsluitingsweg)

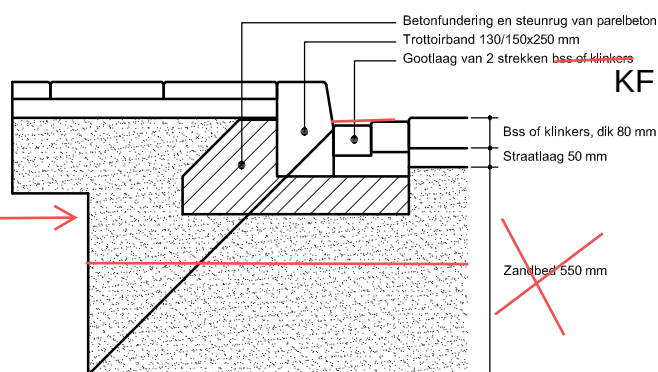

Rijbaan /parkeerstrook in elementen,
langs verharding (erf toegangsweg)

Detail:	Kantopsluitingen rijbaan en parkeerstroken	 gemeente Peel en Maas
Opdrachtgever:	Gemeente Peel en Maas	
Afdeling:	Openbare Ruimte	
Tekeningnummer:	II-05	
Schaal:	1:20	
Revisie:	Definitief	
		Wilhelminaplein 1 Postbus 7088 Tel: 077 - 3066666 5981 CC Panningen 5980 BB Panningen Fax: 077 - 3066767