

Totaal aantal strekken dus 7: met uitgewassen deklaag


2 strekken kleur
rijbaan
3 strekken kleur grijs

2x rijbaan kleur (deel
molgoot)
3x grijs (deel molgoot)
2x grijs

Dubbele streklaag
kei formaat
kleur: grijs

3 strekslagen
kei formaat
kleur: grijs

Kei formaat
elleboogverband
kleur: antraciet

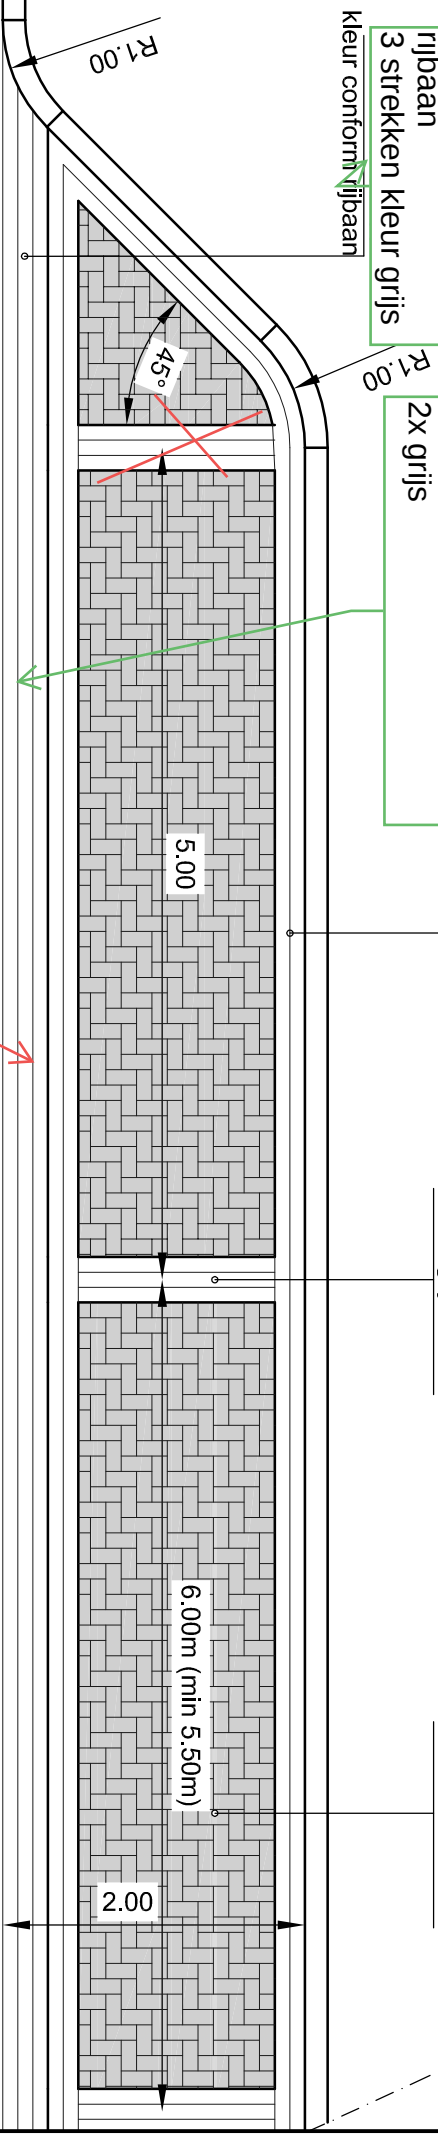

Principedetail langsparkeren zonder verkeersklinkers

Groene versie
maken. antraciet
wordt groen +
dwarsprofiel met
juiste opbouw voor
groenparkeren.

Langsparkeren zonder verkeersklinkers

Gemeente Peel en Maas

Afdeling: Openbare Ruimte

Tekeningnummer: III-03

Schaal: 1:50

Revisie: Definitief



gemeente
Peel en Maas