



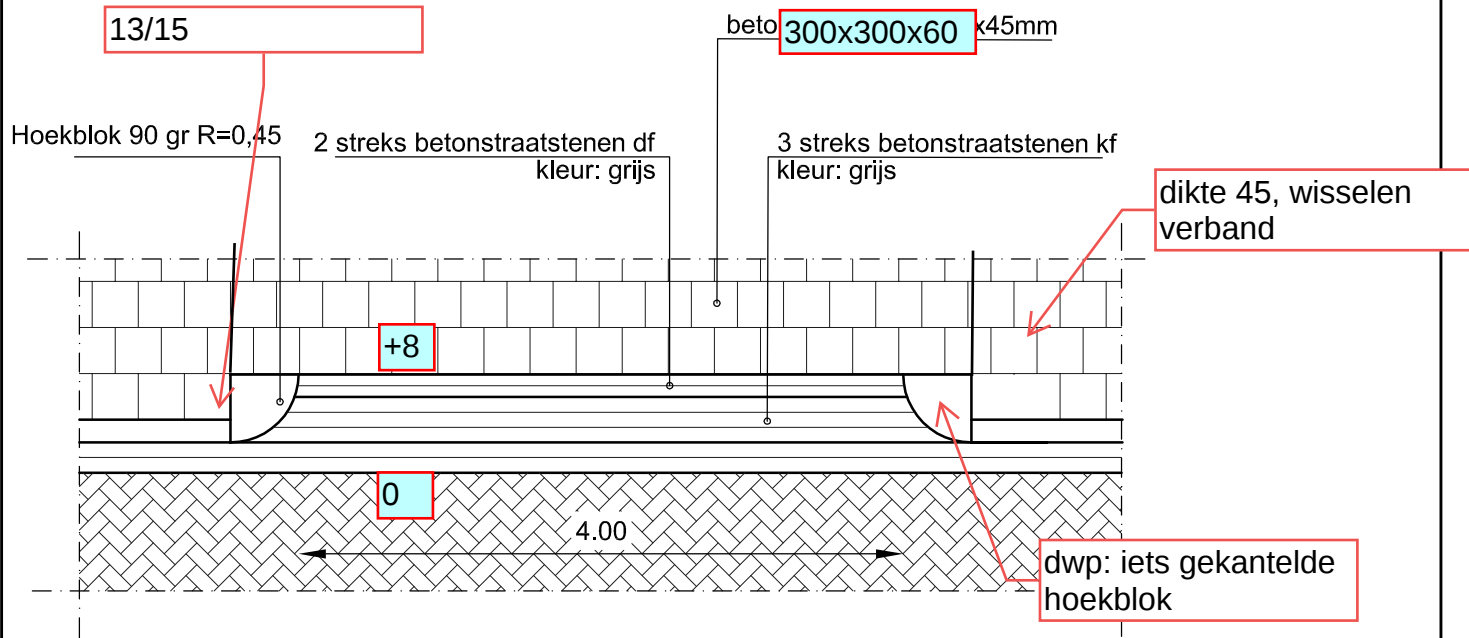

Principedetail enkele inrit

Hoekblok 13/15 is R=45cm

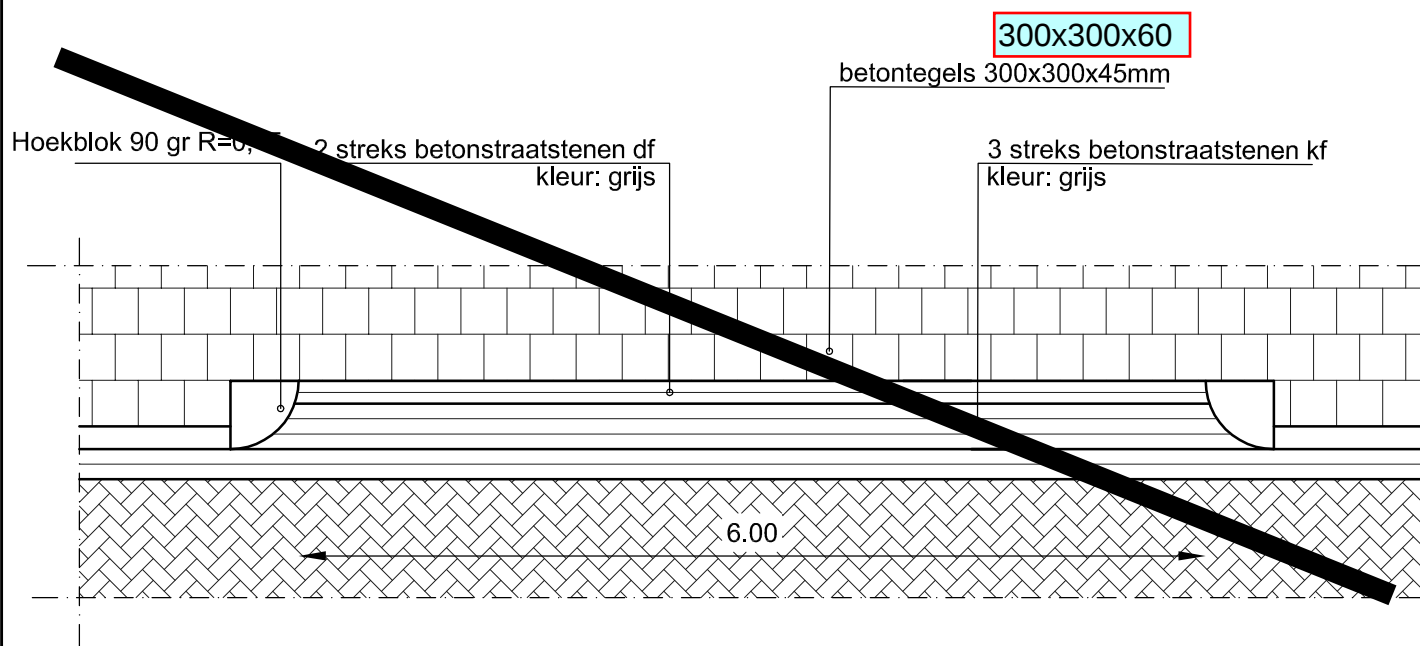

Principedetail dubbele inrit

Detail:	Inritconstructie bewoners	 gemeente Peel en Maas Wilhelminaplein 1 Postbus 7088 Tel: 077 - 3066666 5981 CC Panningen 5980 BB Panningen Fax: 077 - 3066767
Opdrachtgever:	Gemeente Peel en Maas	
Afdeling:	Openbare Ruimte	
Tekeningnummer:	IV-01	
Schaal:	1:50	
Revisie:	Definitief	