




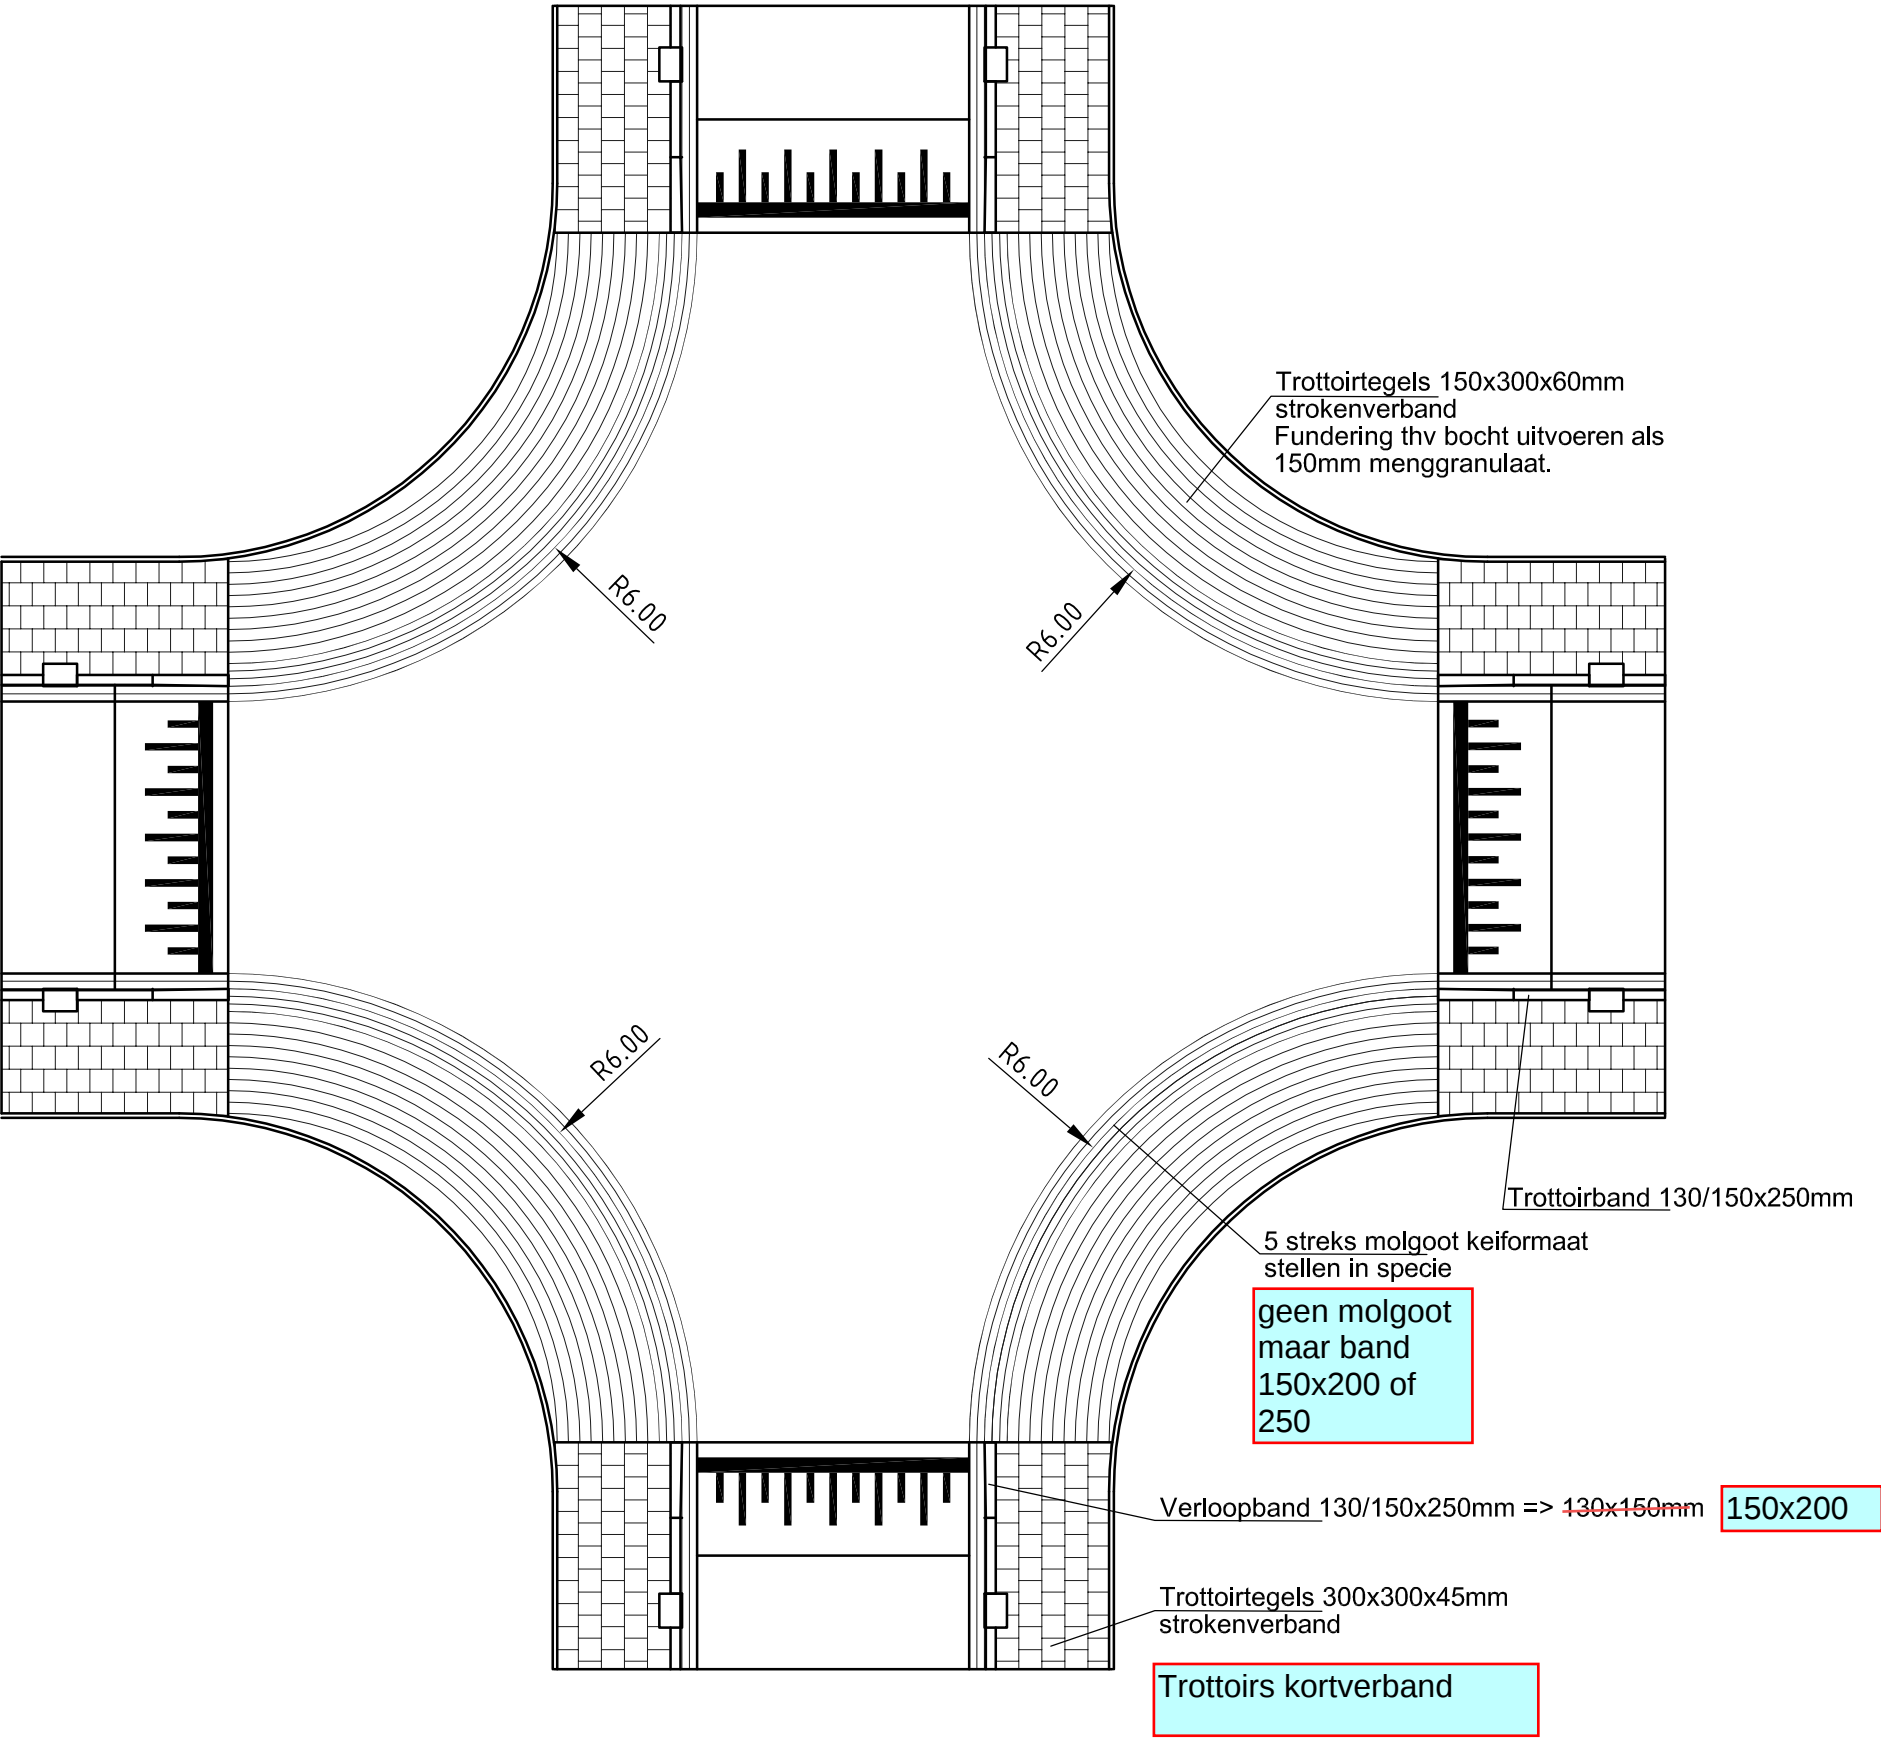

hoogte (80 mm)

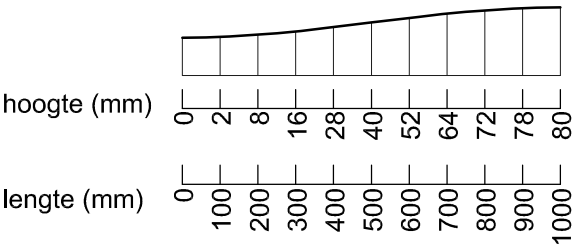

hoogte (120 mm)

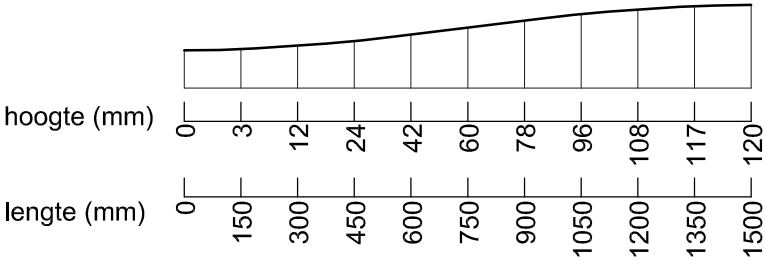

Detail:	plateaus in 30 km/h zone
Opdrachtgever:	Gemeente Peel en Maas
Afdeling:	Openbare Ruimte
Tekeningnummer:	V-01
Schaal:	1:100
Revisie:	Definitief