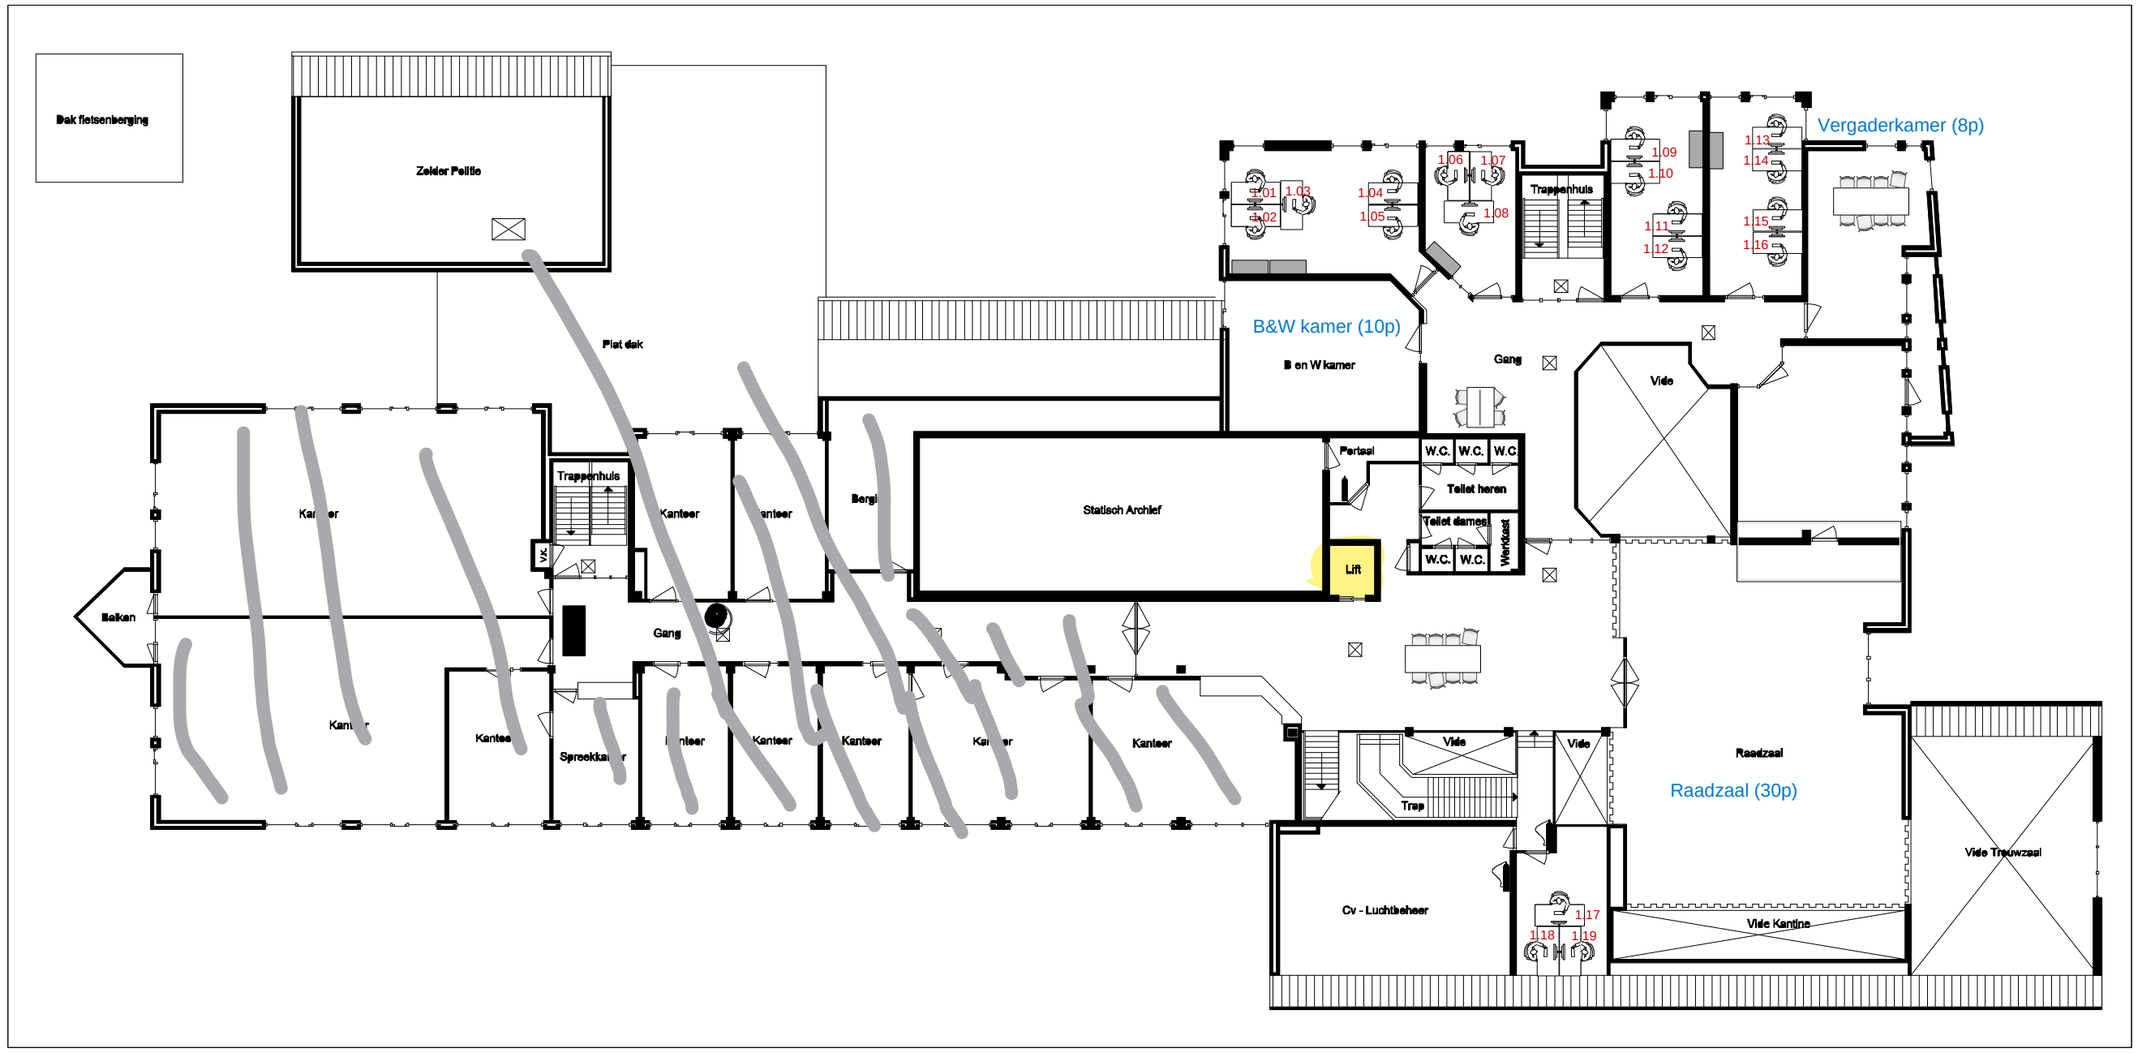
Dak fietsenberging
Zolder Politie
Plat dak
Trappenhuis
Kanteer
Balkon
Gang
Kanteer
Kanteer
Kanteer
Kanteer
Kanteer
Kanteer
Kanteer
Spreekkamer
Bergi
Statisch Archief
Lift
B en W kamer
B&W kamer (10p)
Gang
Pantsel
W.C.
W.C.
W.C.
Toilet heren
Toilet dames
W.C.
W.C.
Werkkast
Trappenhuis
Vide
Vergaderkamer (8p)
1.01
1.02
1.03
1.04
1.05
1.06
1.07
1.08
1.09
1.10
1.11
1.12
1.13
1.14
1.15
1.16
Vide
Vide
Trap
Raadzaal
Raadzaal (30p)
Vide Trouwzaal
Cv - Luchtbeheer
Vide Kantine
1.17
1.18
1.19

Meerkerk 1e