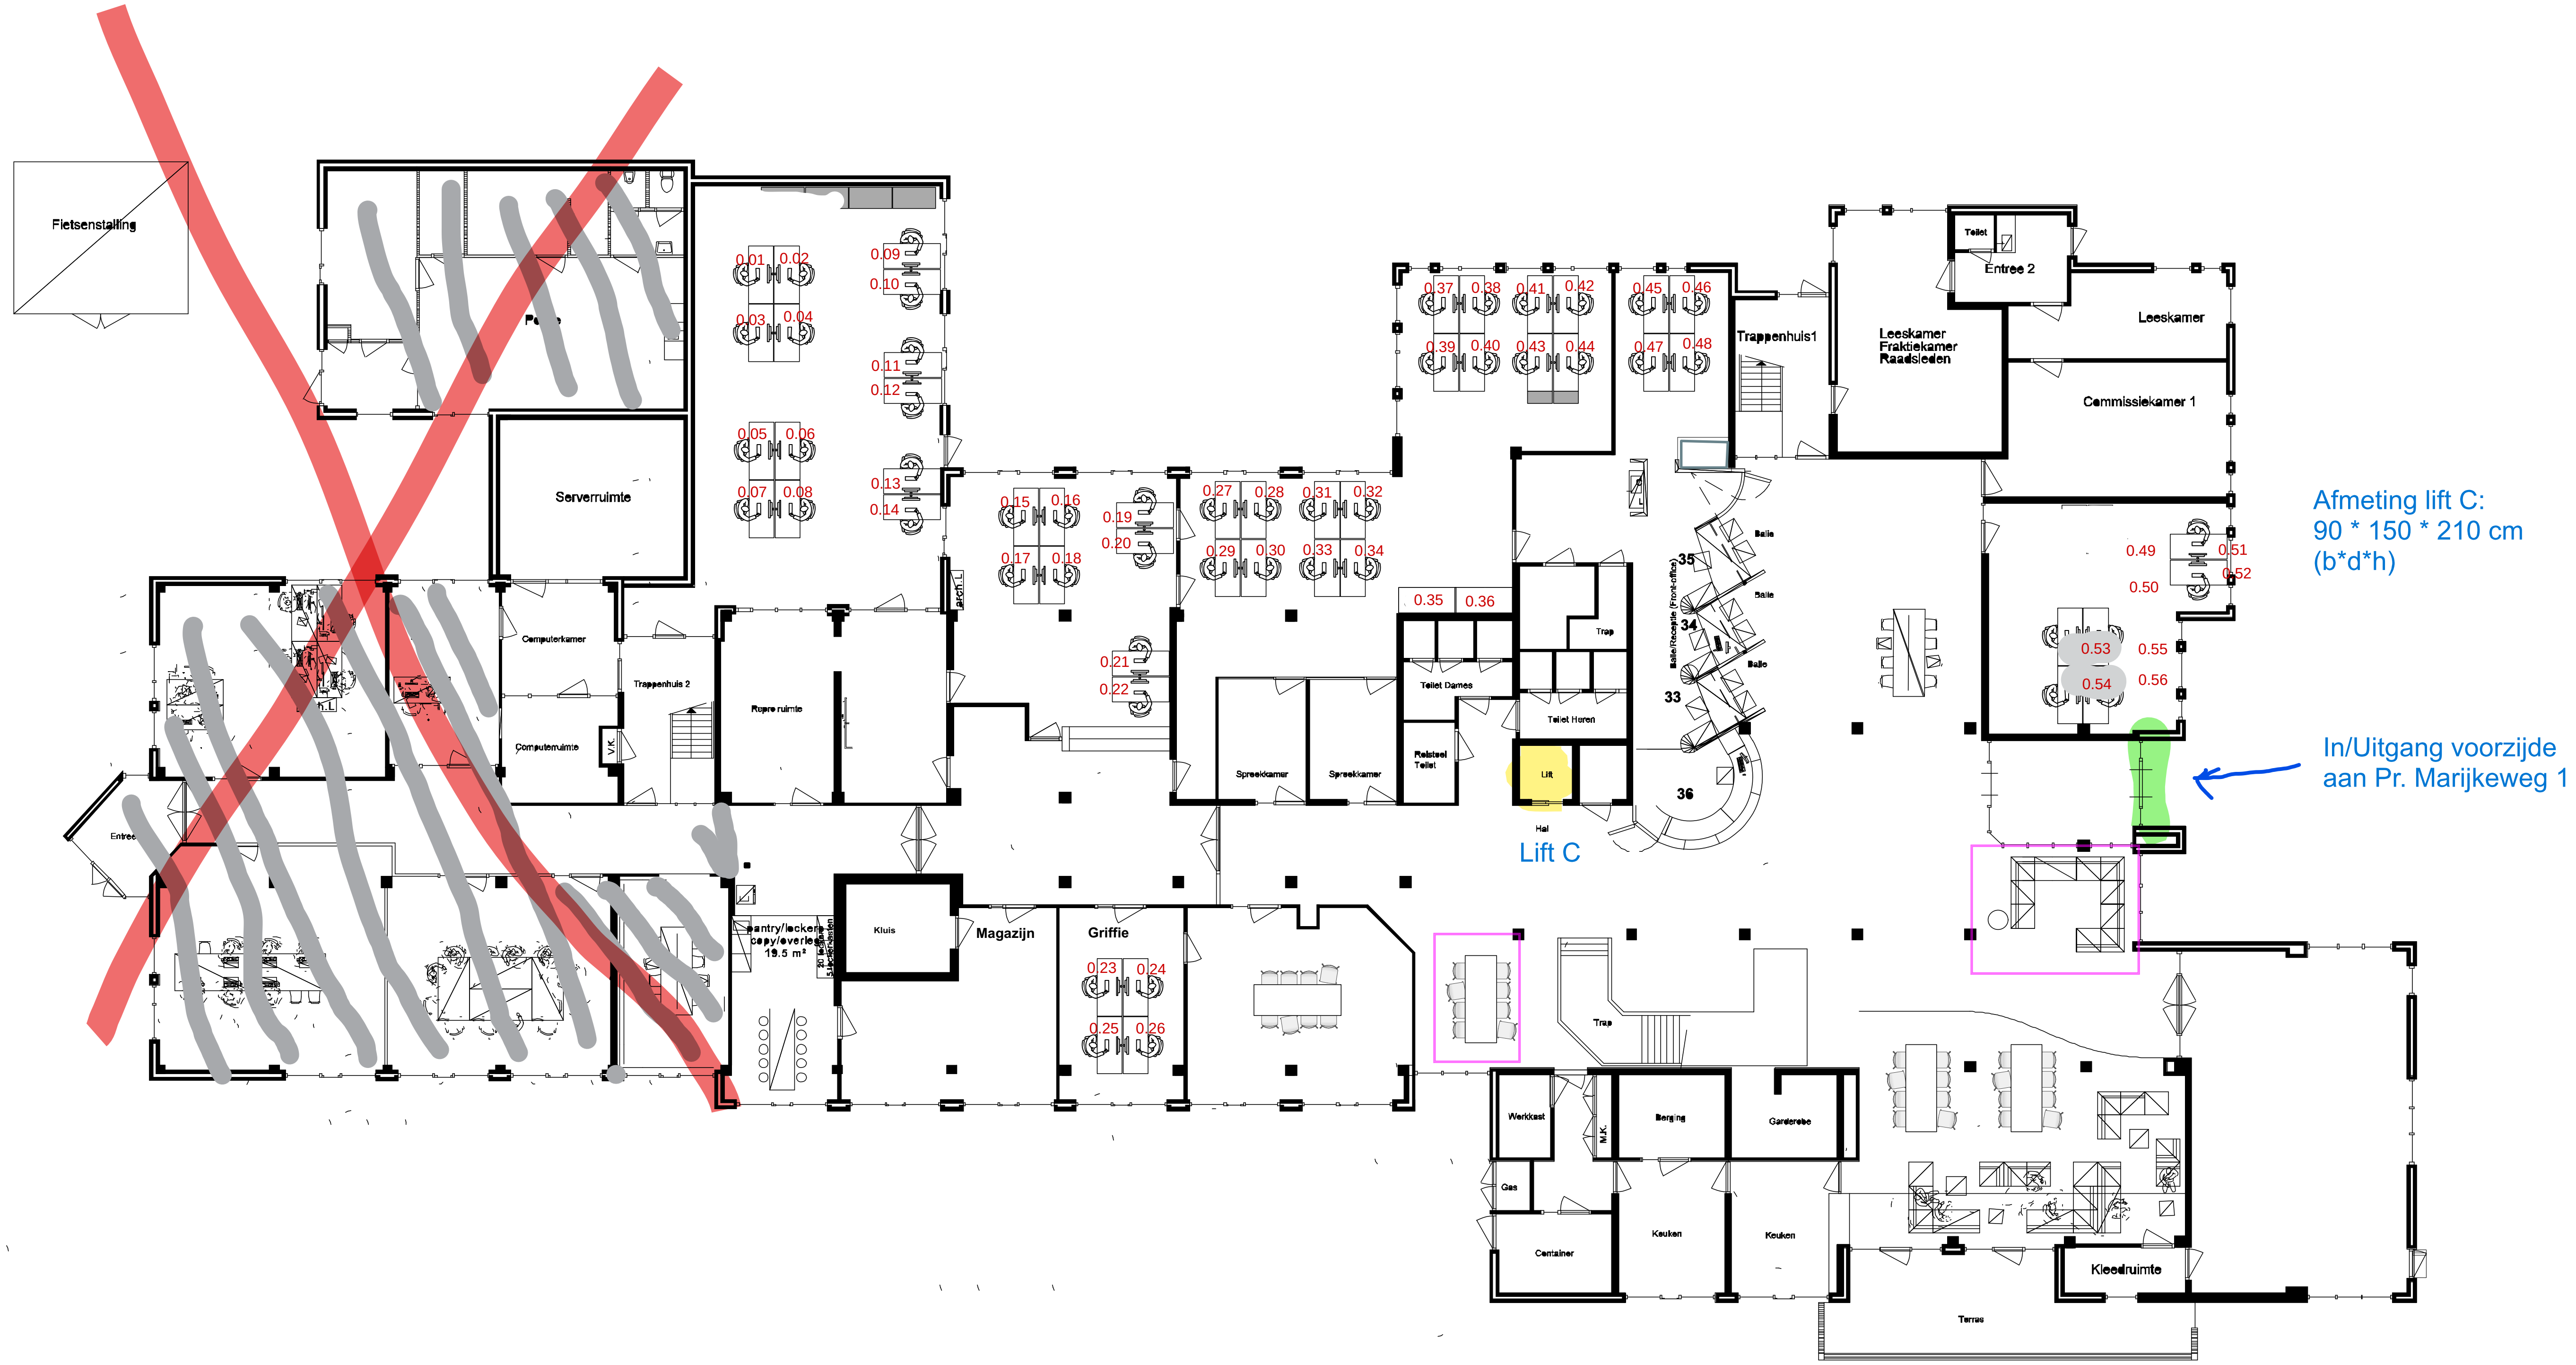

Fietsenstalling
Serverruimte
Computerkamer
Computerruimte
Trappenhuis 2
Kopie ruimte
Entree
Kluis
Magazijn
Griffie
Spreekkamer
Toilet Dames
Toilet Heren
Lift
Hal
Lift C
Trap
Trappenhuis1
Leeskamer Fraktiekamer Raadsleden
Entree 2
Leeskamer
Commissiekamer 1
Afmeting lift C:
90 * 150 * 210 cm
(b*d*h)
In/Uitgang voorzijde
aan Pr. Marijkeweg 1
Werkkast
Berging
Garderobe
Container
Keuken
Keuken
Kleedruimte
Terras

Meerkerk BG