



stalen wapening
stalen wapening

stalen wapening

stalen wapening

stalen wapening
stalen wapening

stalen wapening

onbekend type wapening

stalen wapening

stalen wapening


stalen wapening, deels op overgang asfalt-fundering

carbon wapening

Wapeningsdiepte


Legenda

- Diepte wapening (cm-mv)
- 0,8 - 5
 - 5 - 10
 - 10 - 15
 - 15 - 20
 - 20 - 30
 - 30 - 40
 - 40 - 52
 - Meetlijnen

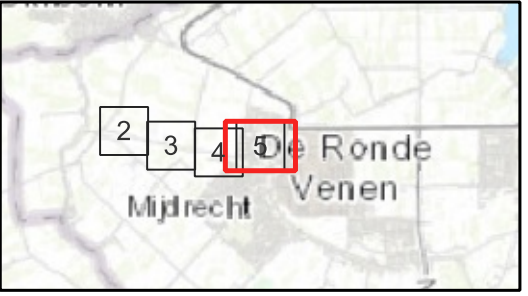

Disclaimer
Deze informatie is gebaseerd op non-destructieve metingen. De aanraders en eventuele onzekerheden staan in de bijbehorende rapportage beschreven.

A.C. Verhoefweg-Tweede Zijweg-
Kaartvak 5

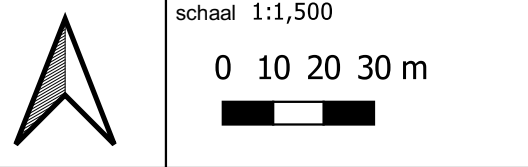

Kaartinformatie

Opdrachtgever		
gemeente Rode Venen		
Datum opname	Projectcode	Kaartnummer
09-06-2023	2023-W-776	A1-Landscape
Auteur	Revisie	Projecte
HKL	V1	RD (m)