


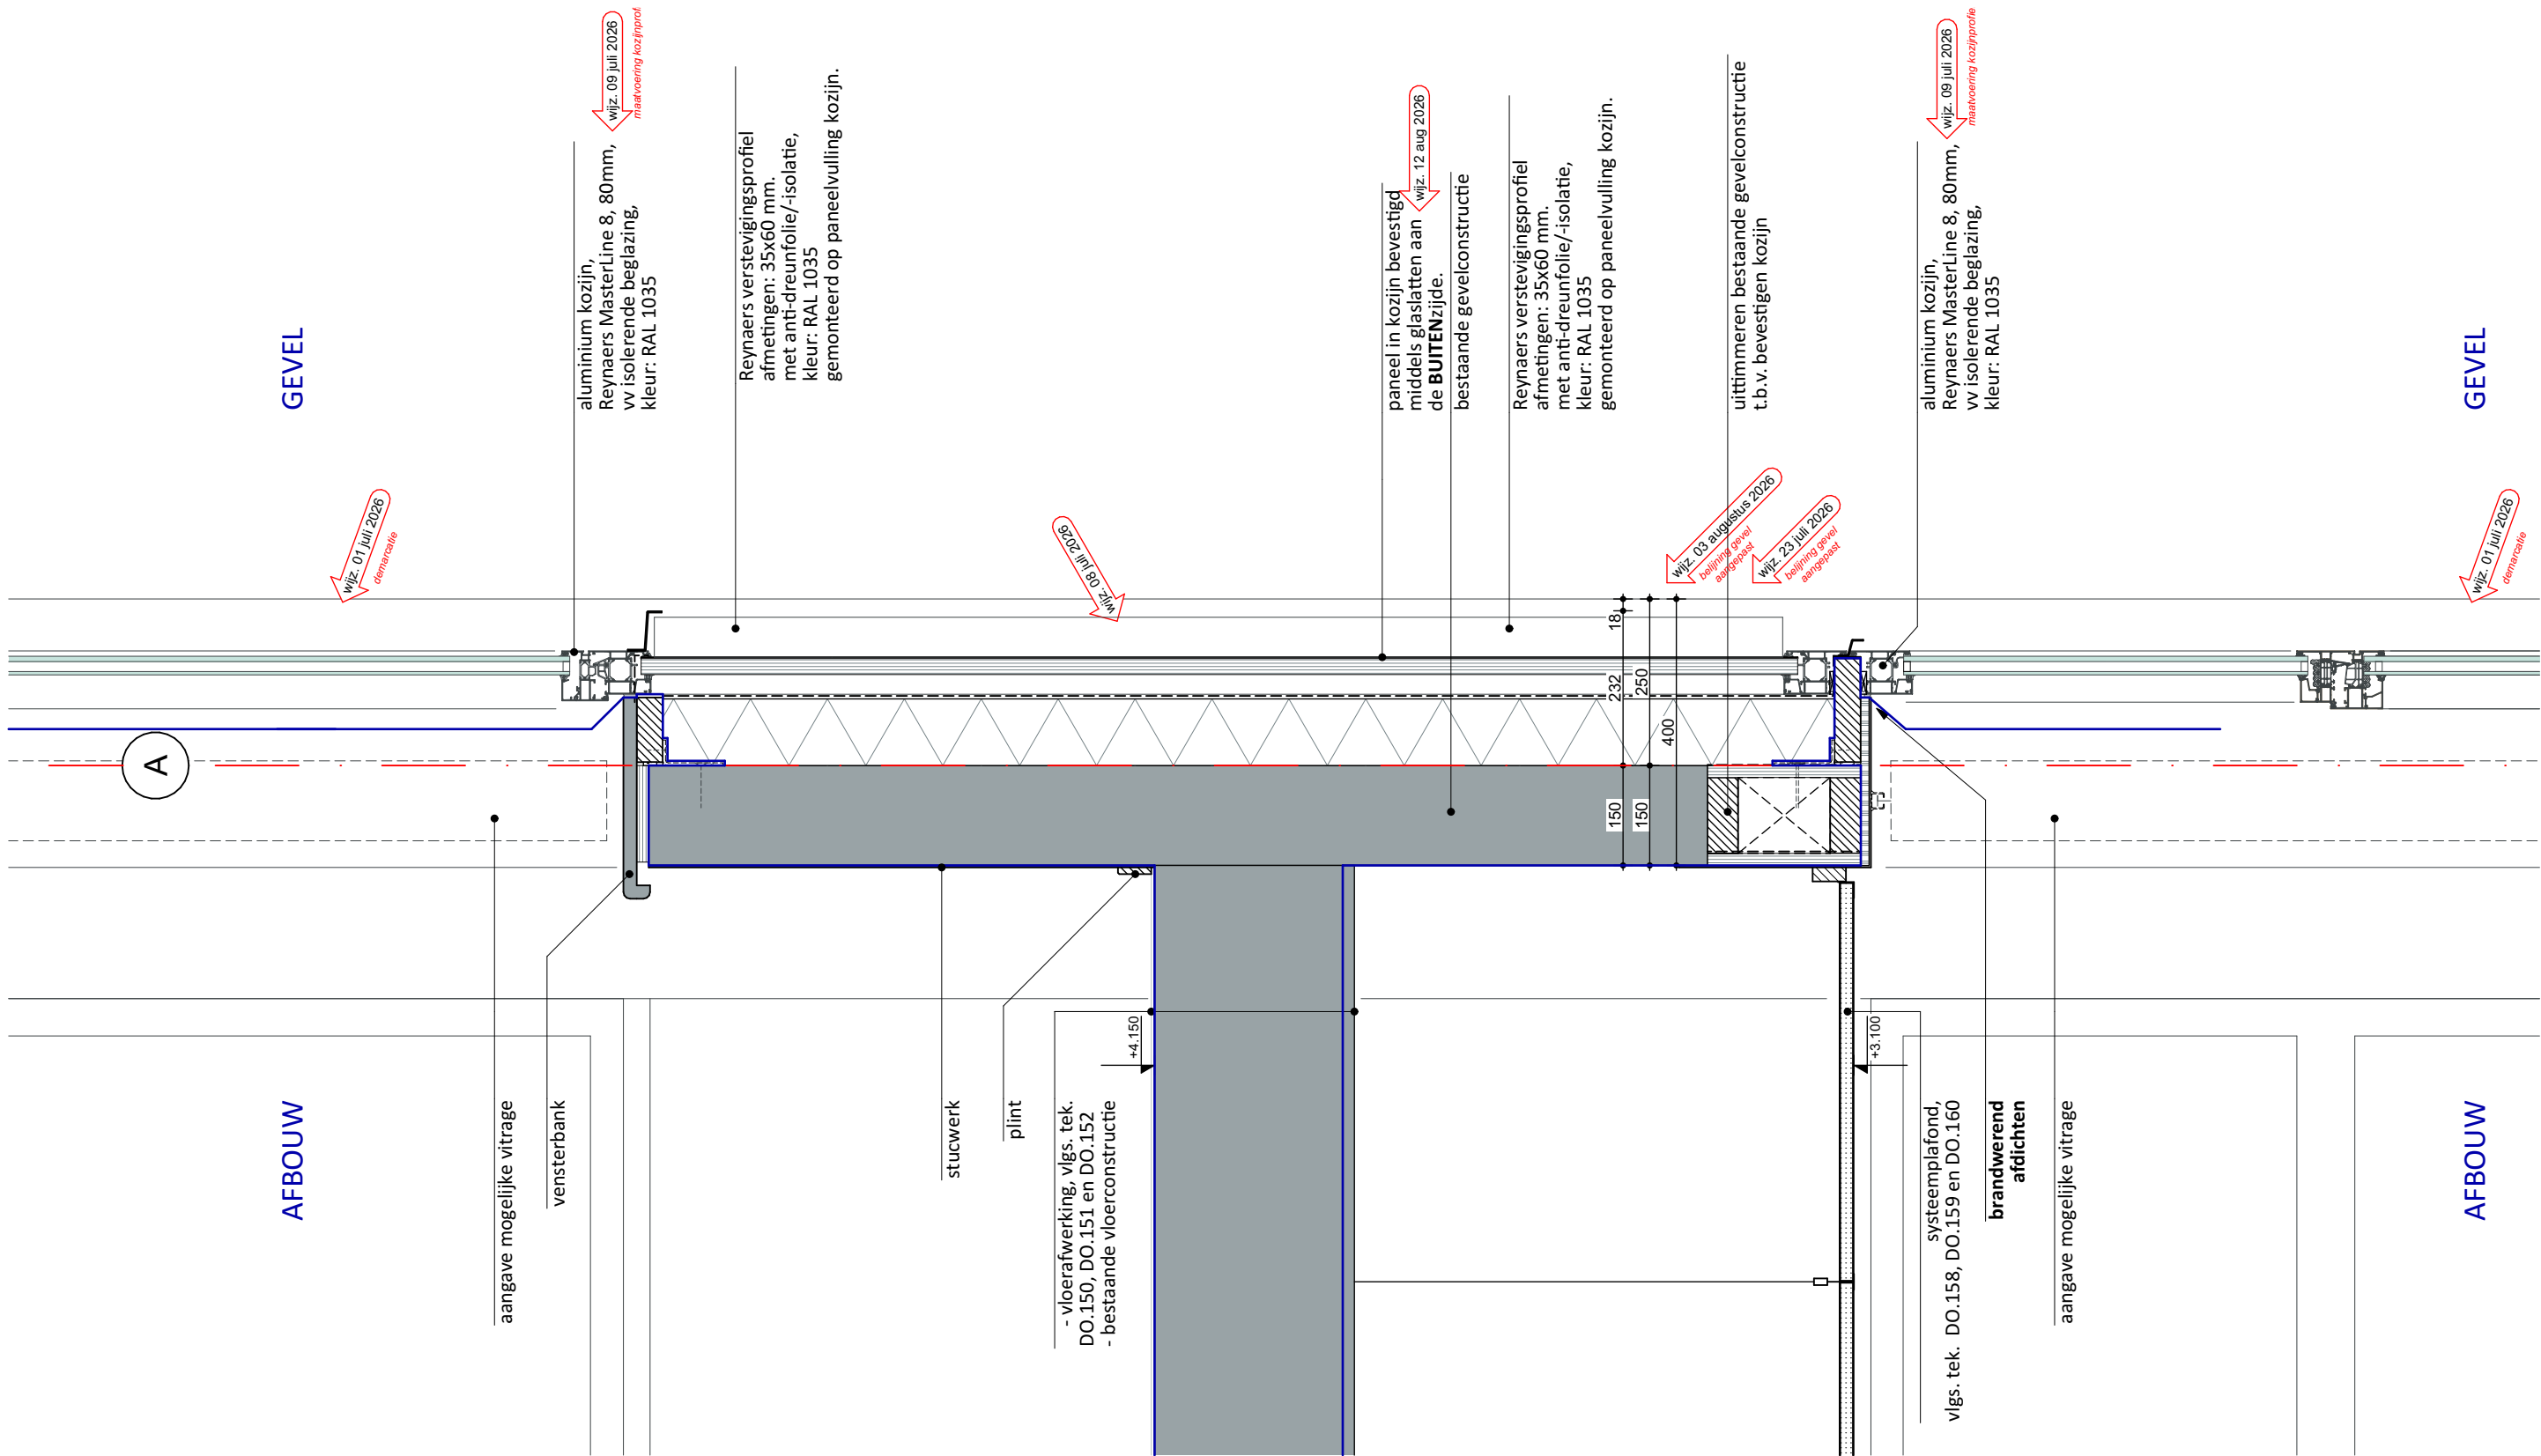

108 Het Martin Buber

Locatie Atrium gebouw N&V

Wijngracht 47-53
6461 EM Kerkrade

Het Martin Buber

Stadskantoor 3
6461 AL Kerkrade

project

03 Bouwkundig - Nieuw

fase

- DEFINITIEF -

project nummer

DO.122
Principedetail V02 - Detail tpv as A / 1e verd. (oude entree)

onderdeel

opdrachtgever

1:10
schaal
A3
formaat

12 augustus 2026
datum

