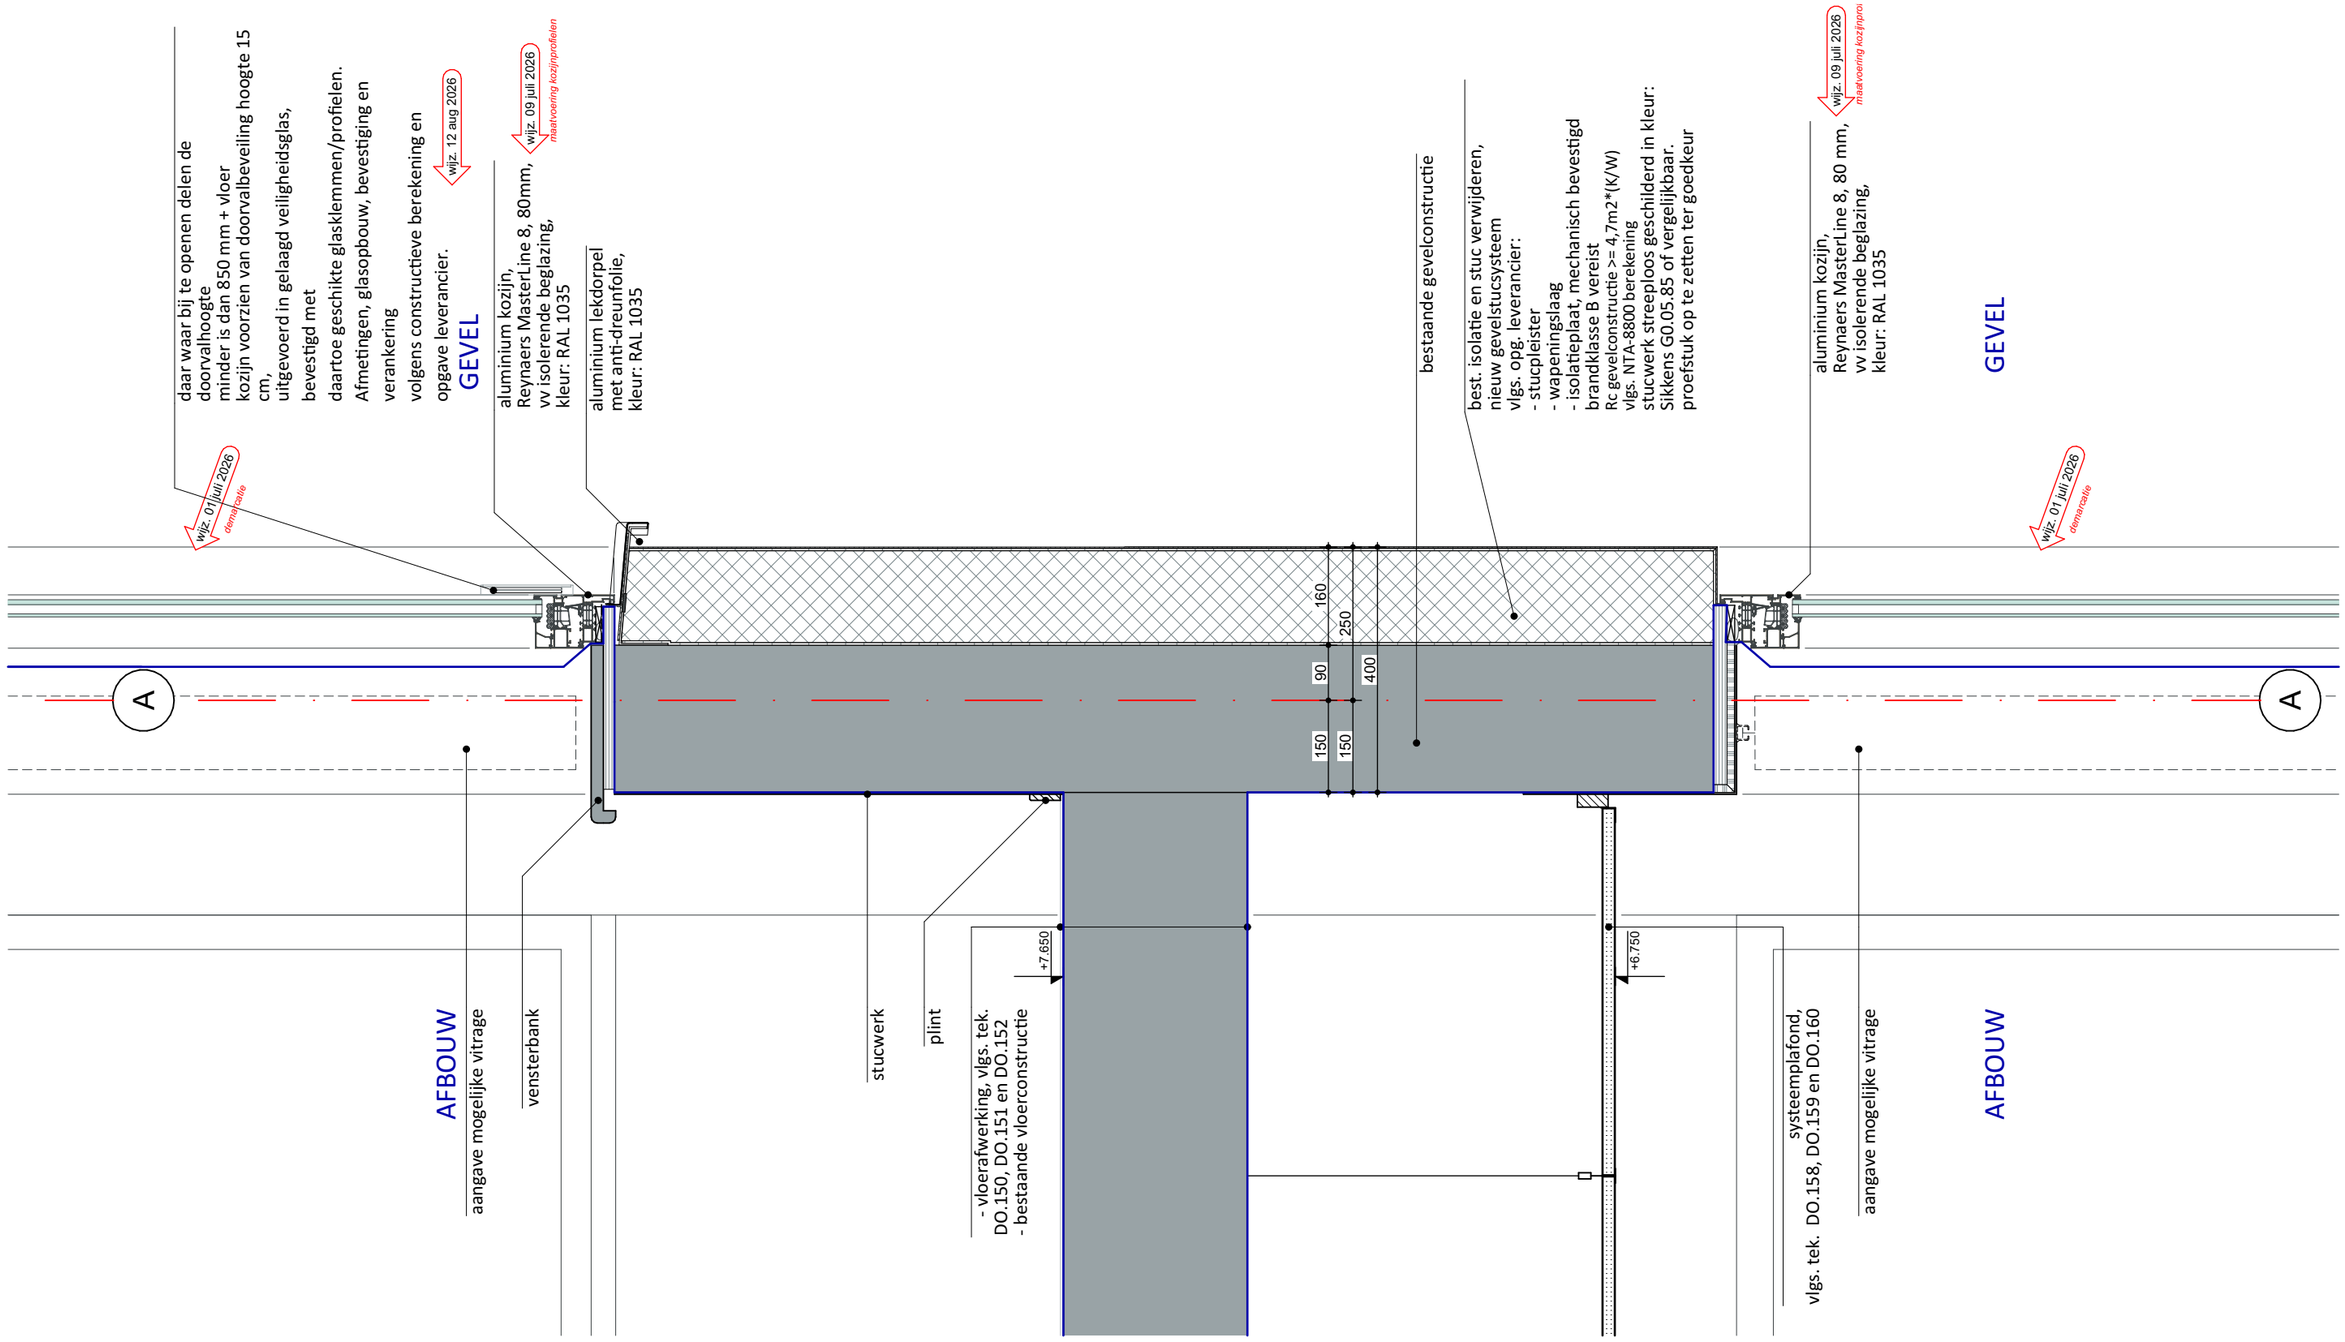

Phidias Community Innovation Watersley 31 6132KASittard info@phidias.pro www.phidias.pro

108 Het Martin Buber	project
Locatie Atrium gebouw N&V Wijngracht 47-53 6461 EM Kerkrade	project nummer
Het Martin Buber Stadskantoor 3 6461 AL Kerkrade	opdrachtgever
03 Bouwkundig - Nieuw	fase -DEFINITIEF-
DO.123 Principedetail V03 - Detail tpv as A / 2e verd. (oude entree)	onderdeel
1:10	schaal
A3	formaat
12 augustus 2026	datum