


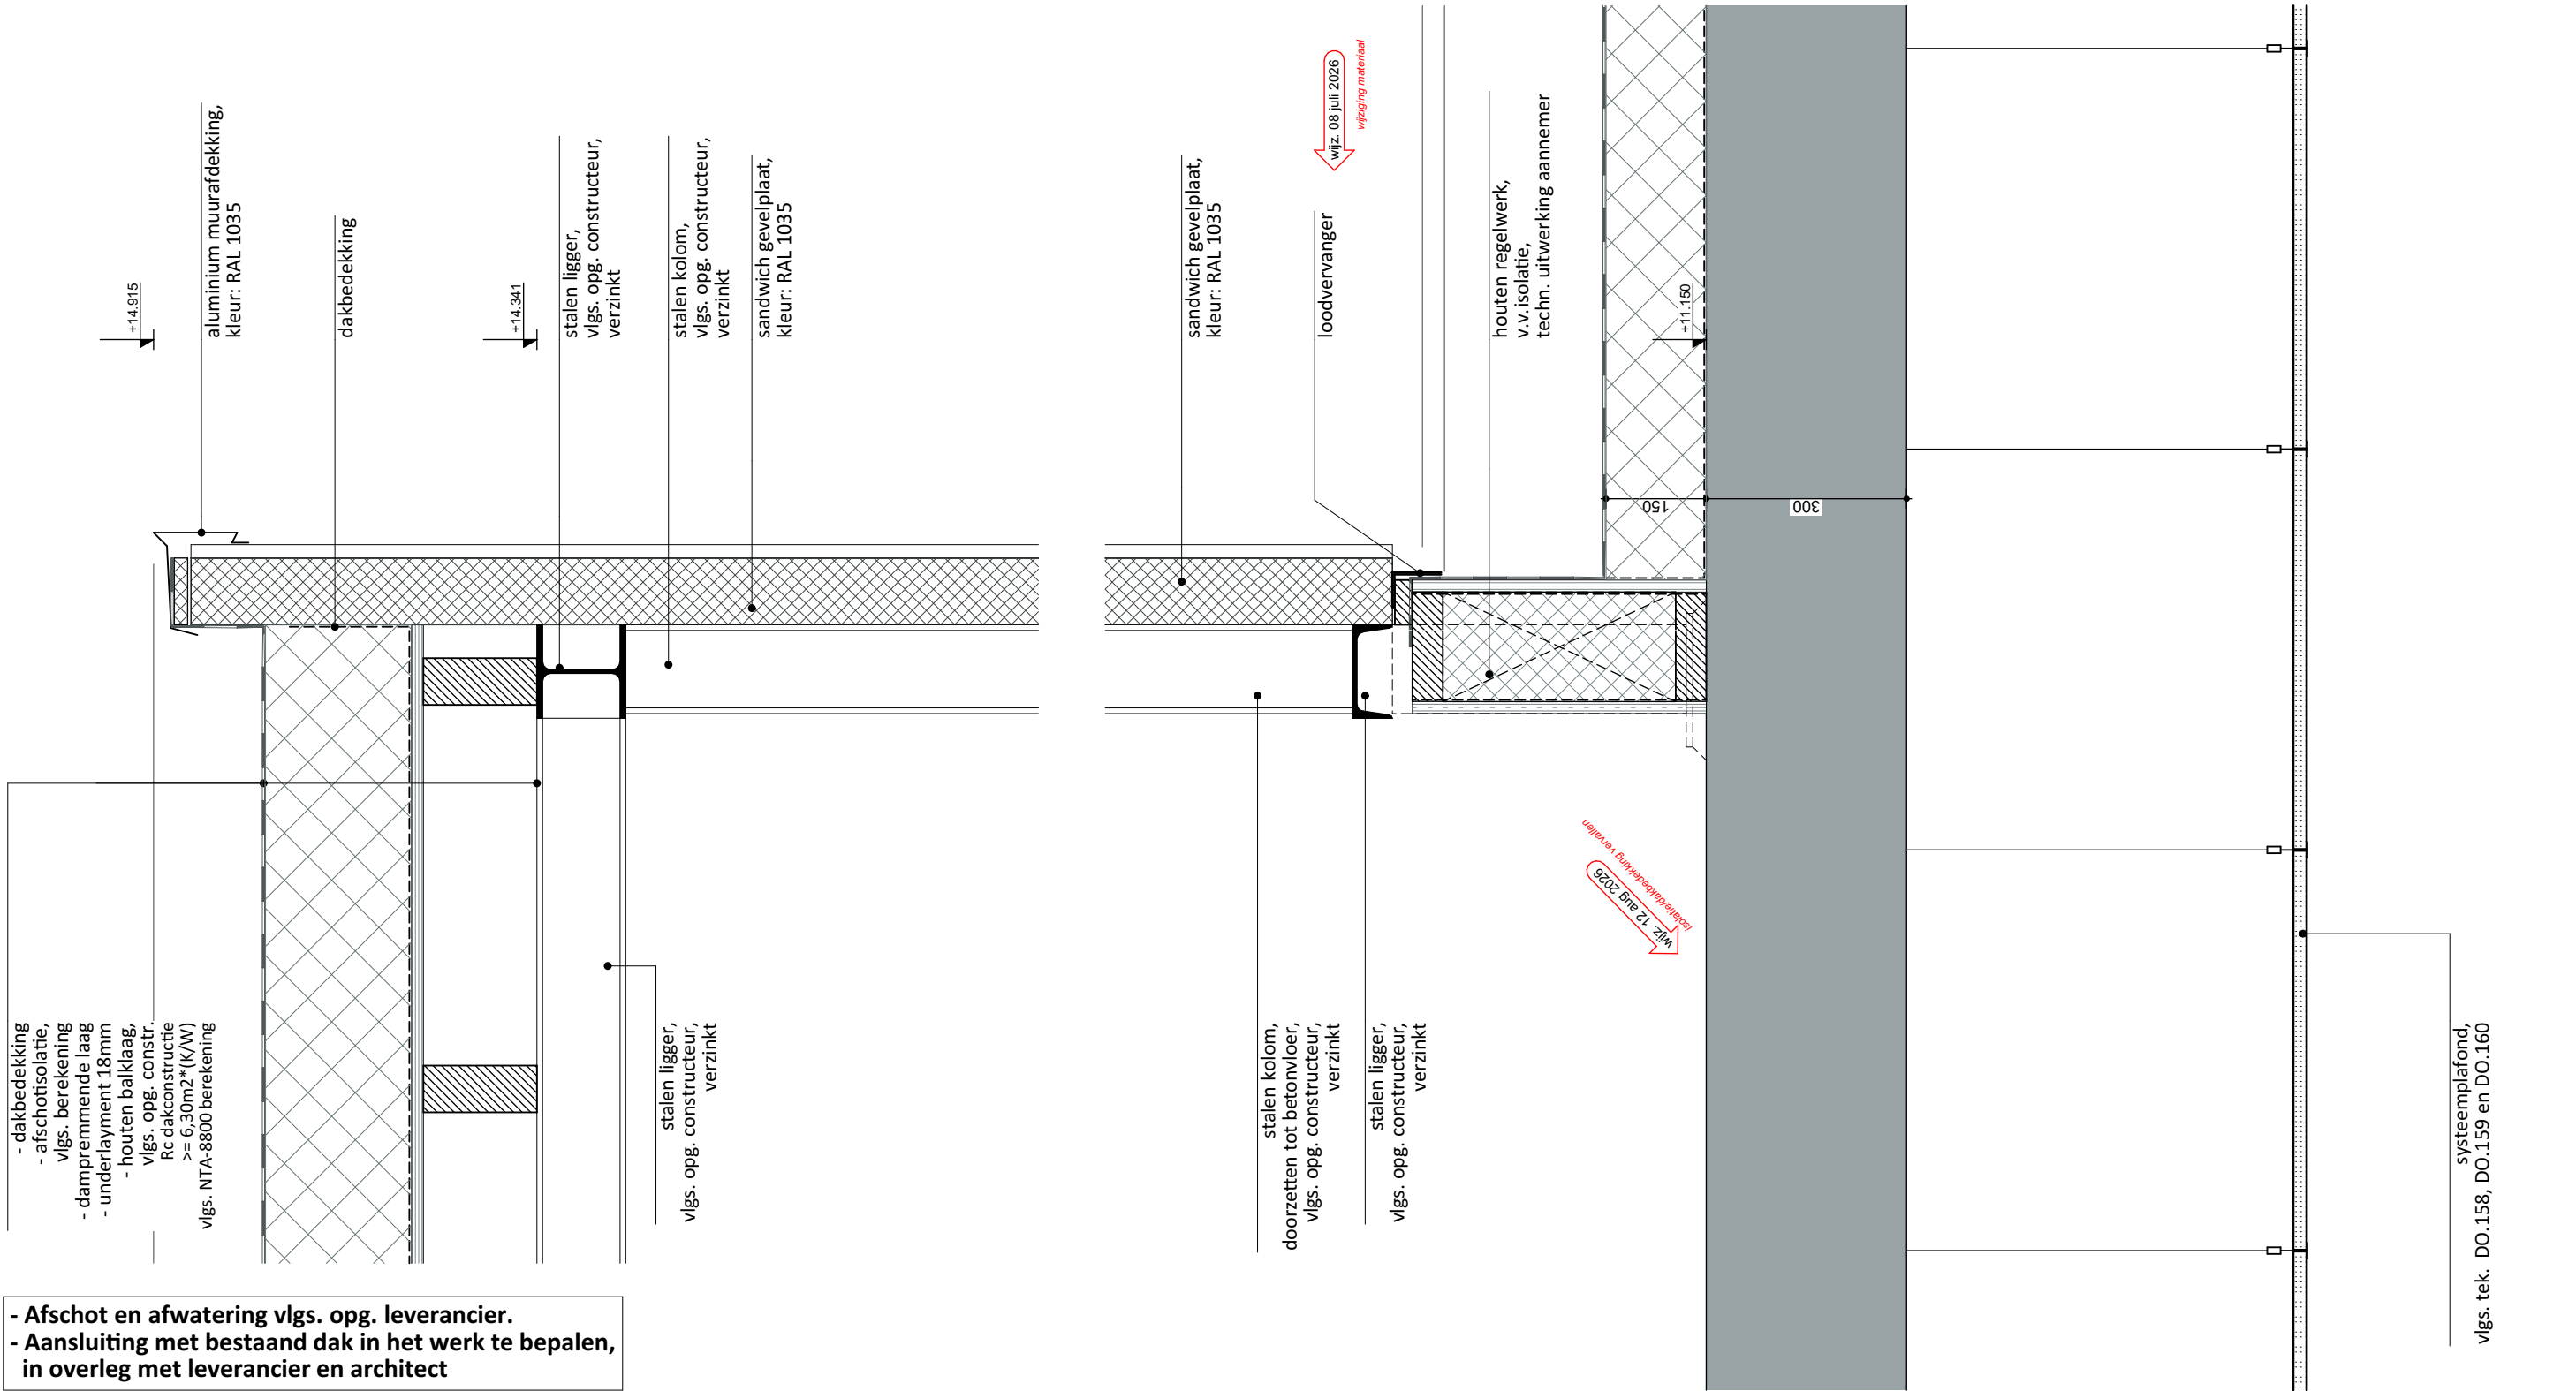

108 Het Martin Buber

Locatie Atrium gebouw N&V

Wijngracht 47-53

6461 EM Kerkrade

Het Martin Buber

Stadskantoor 3

6461 AL Kerkrade

project

project nummer

opdrachtgever

03 Bouwkundig - Nieuw

DO.125

Principedetail V05 - Gevel techn. ruimte

1:10

schaal

A3

formaat

fase

- DEFINITIEF -

onderdeel

12 augustus 2026

datum

Phidias Community Innovation Watersley 31 6132KASittard info@phidias.pro www.phidias.pro

