


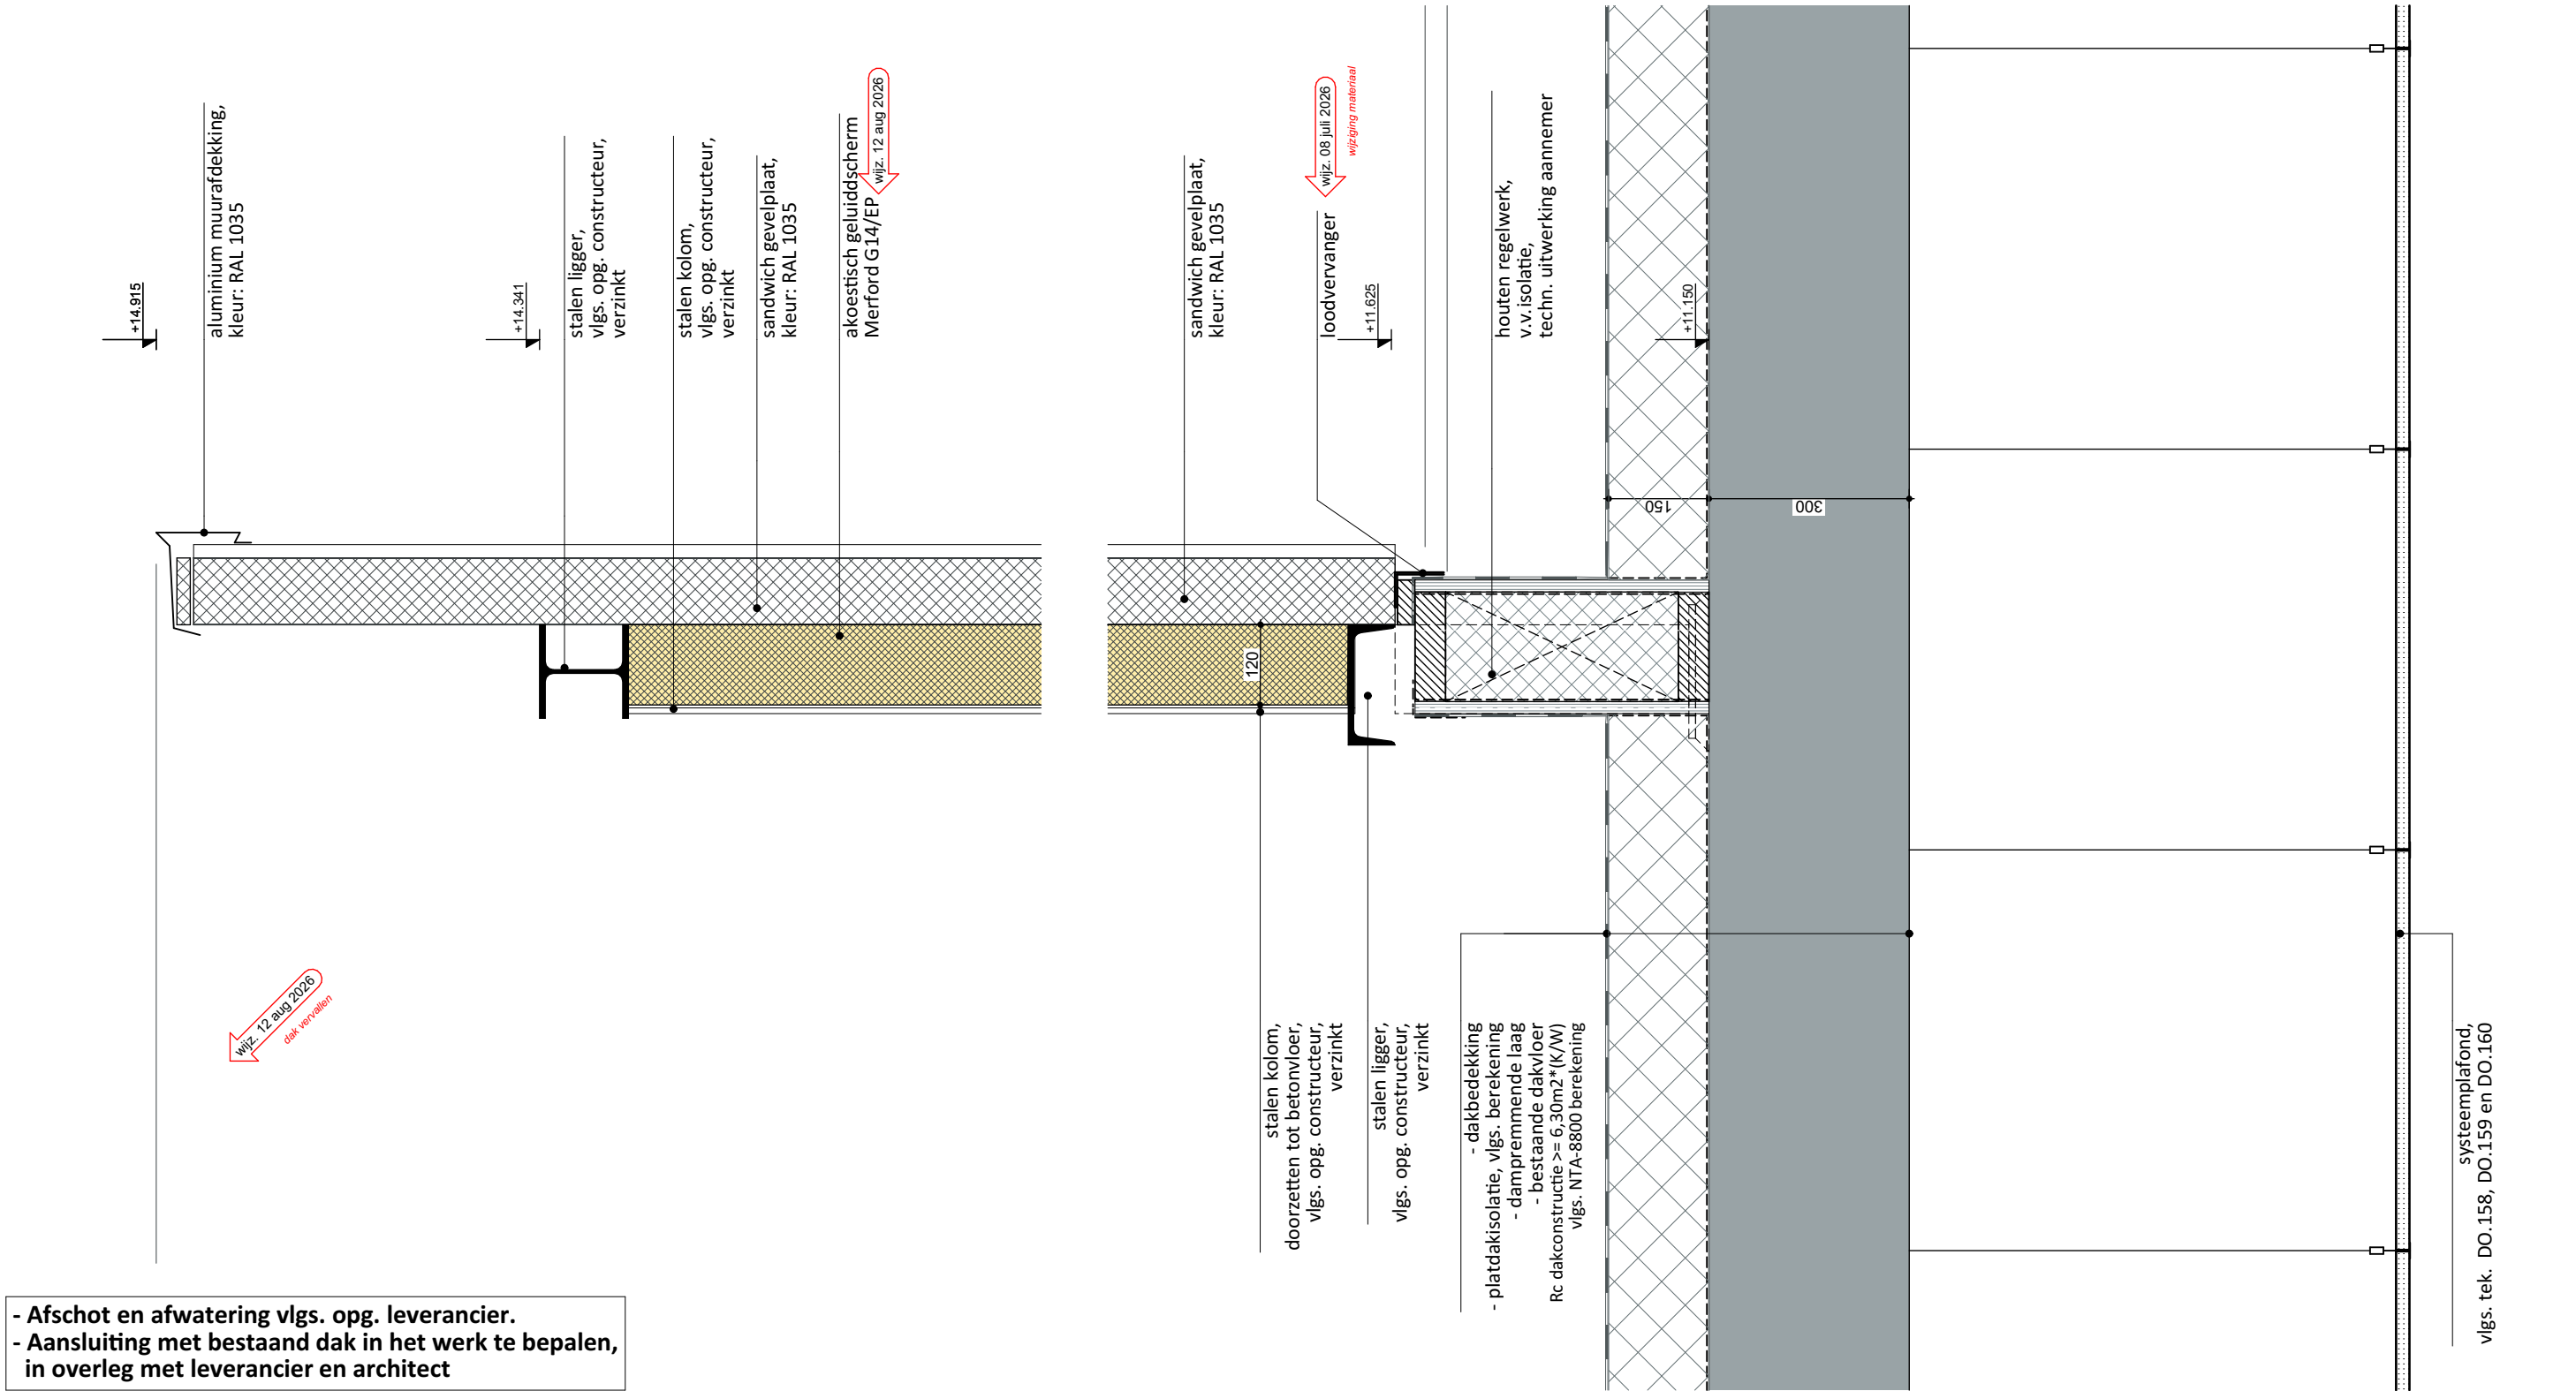

108 Het Martin Buber		project	03 Bouwkundig - Nieuw		fase
Locatie Atrium gebouw N&V		project nummer	DO.125A		- DEFINITIEF -
Vijngracht 47-53			Principedetail V05A - Gevel techn. ruimte		
461 EM Kerkrade		opdrachtgever	1:10		12 augustus 2026
Het Martin Buber			A3		
Stadskantoor 3		opdrachtgever	schaal		datum
461 AL Kerkrade			formaat		

