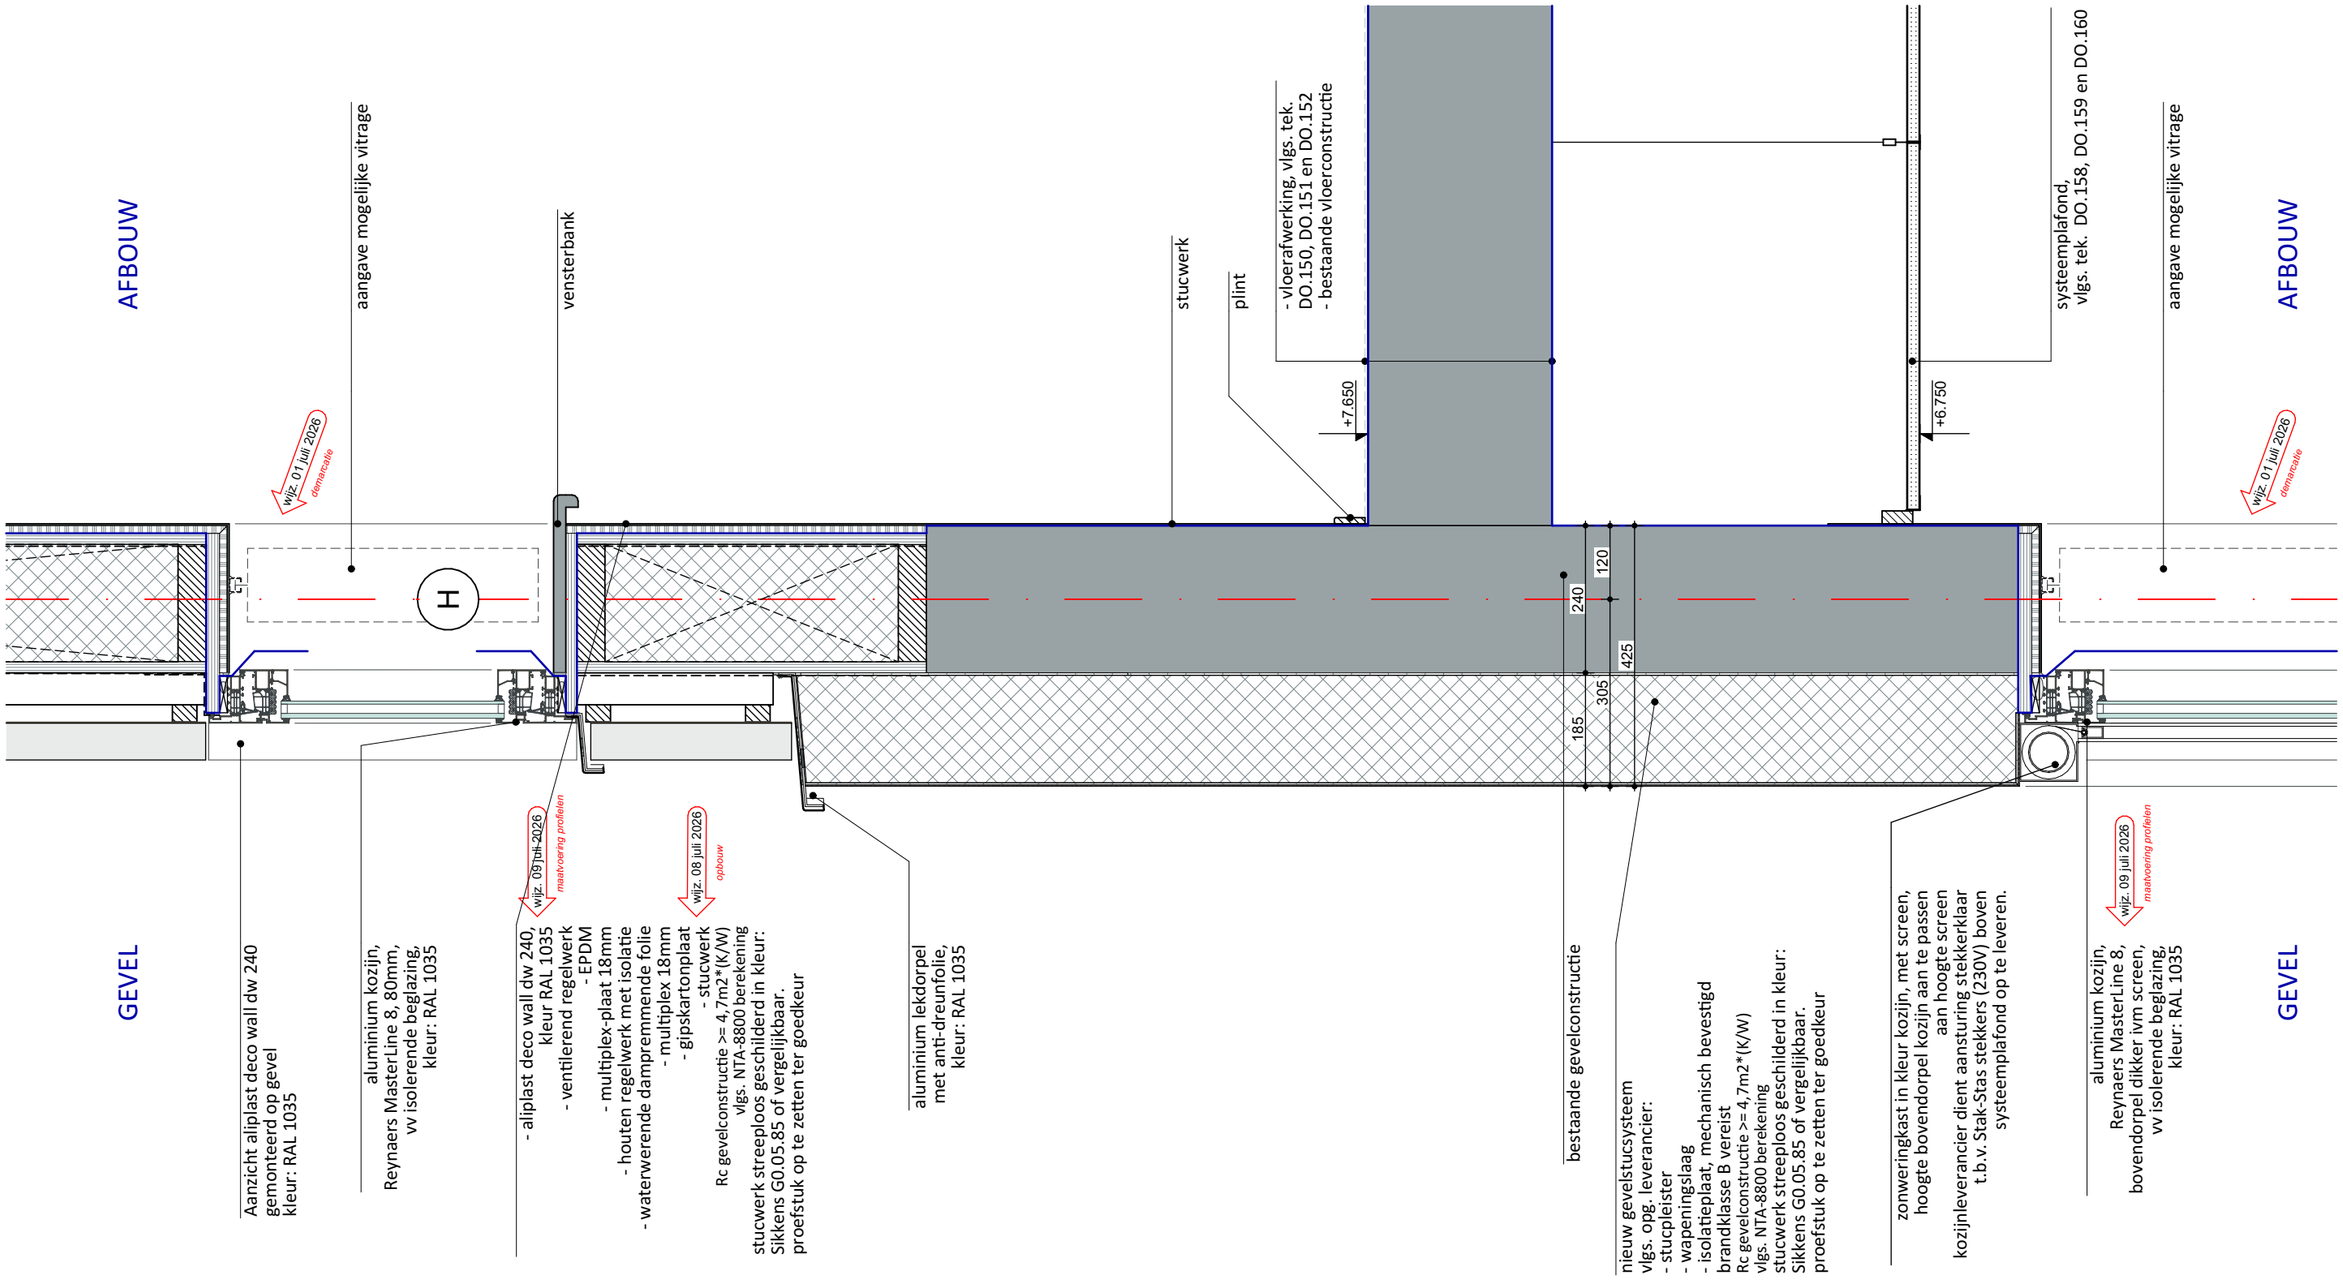

Phidias Community Innovation Watersley 31 6132KASittard info@phidias.pro www.phidias.pro

108 Het Martin Buber	project	03 Bouwkundig - Nieuw	fase
		- D E F I N I T I E F -	
Locatie Atrium gebouw N&V Wijngracht 47-53 6461 EM Kerkrade	project nummer	DO.127 Principedetail V07 - Detail tpv as H / 2e verd. (nieuwe opbouw)	onderdeel
Het Martin Buber Stadskantoor 3 6461 AL Kerkrade	opdrachtgever	1:10 schaal / A3 formaat	12 augustus 2026 datum