


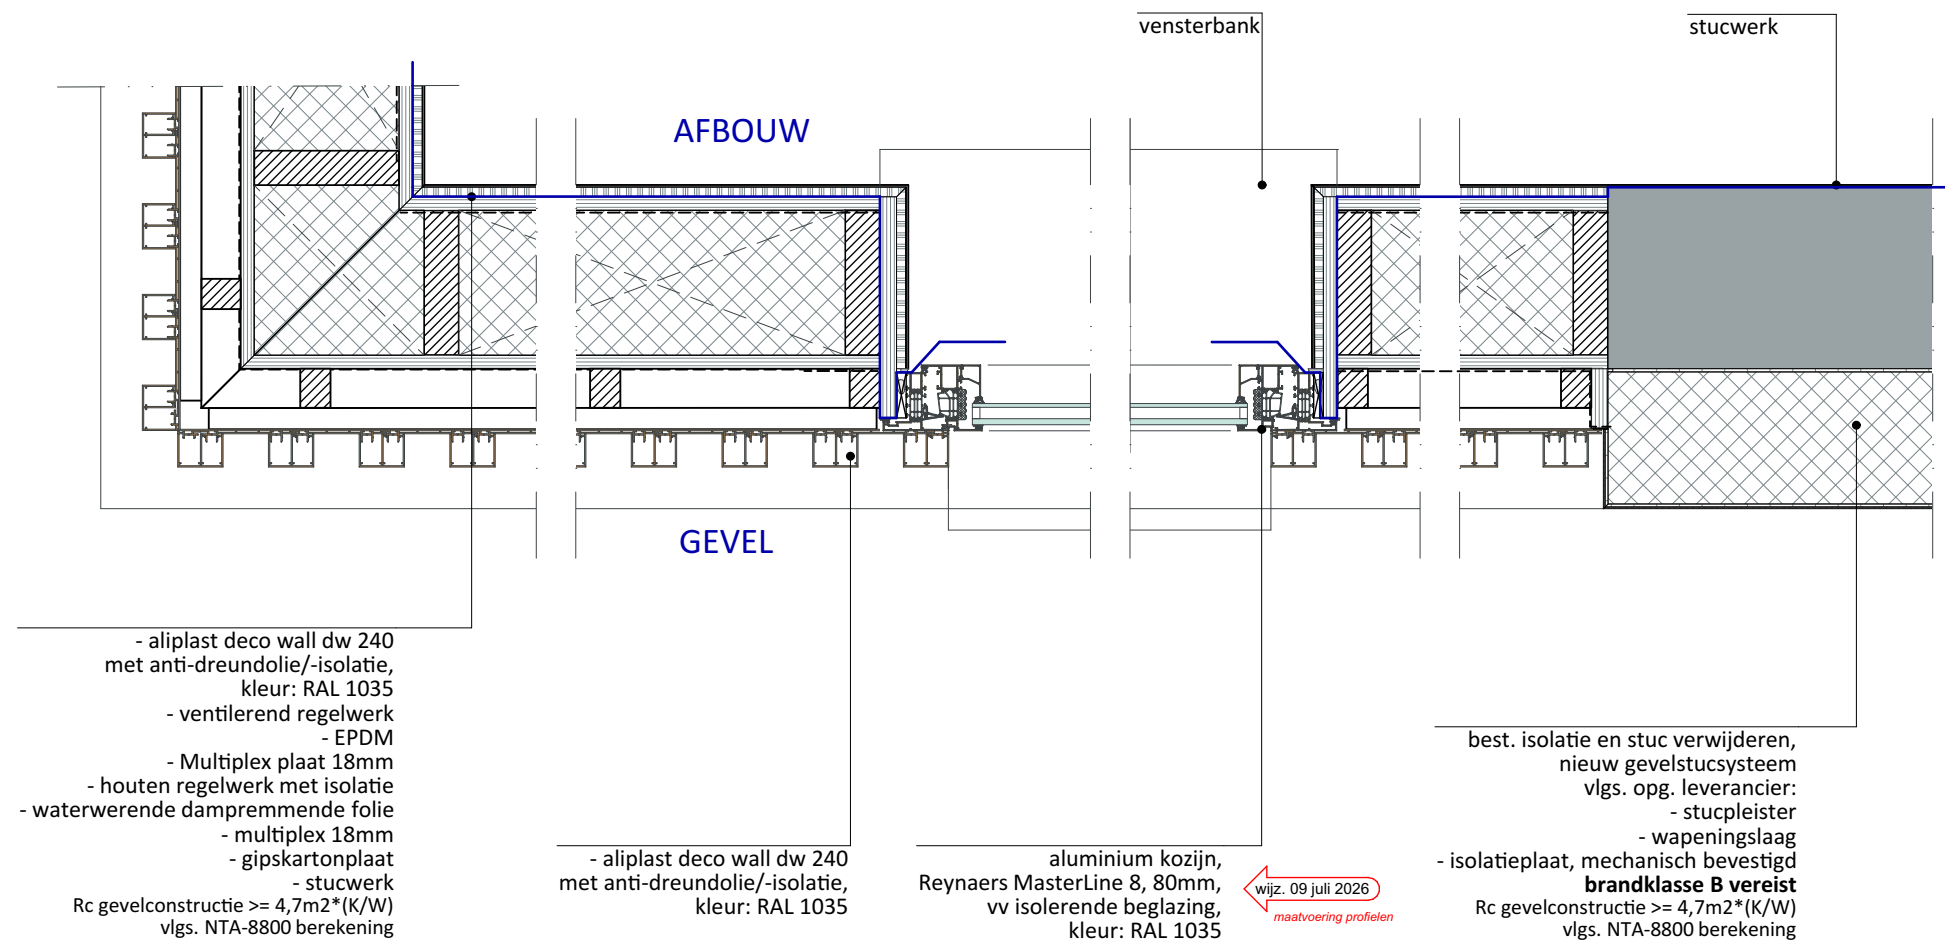

108 Het Martin Buber

Locatie Atrium gebouw N&V

Wijngracht 47-53
6461 EM Kerkrade

Het Martin Buber

Stadskantoor 3
6461 AL Kerkrade

project

03 Bouwkundig - Nieuw

fase

- DEFINITIEF -

project nummer

DO.127A

Principedetail H07A - Detail horizontaal 2e verdieping. (nieuwe opbouw)

onderdeel

opdrachtgever

1:10

schaal

A3

formaat

12 augustus 2026

datum

