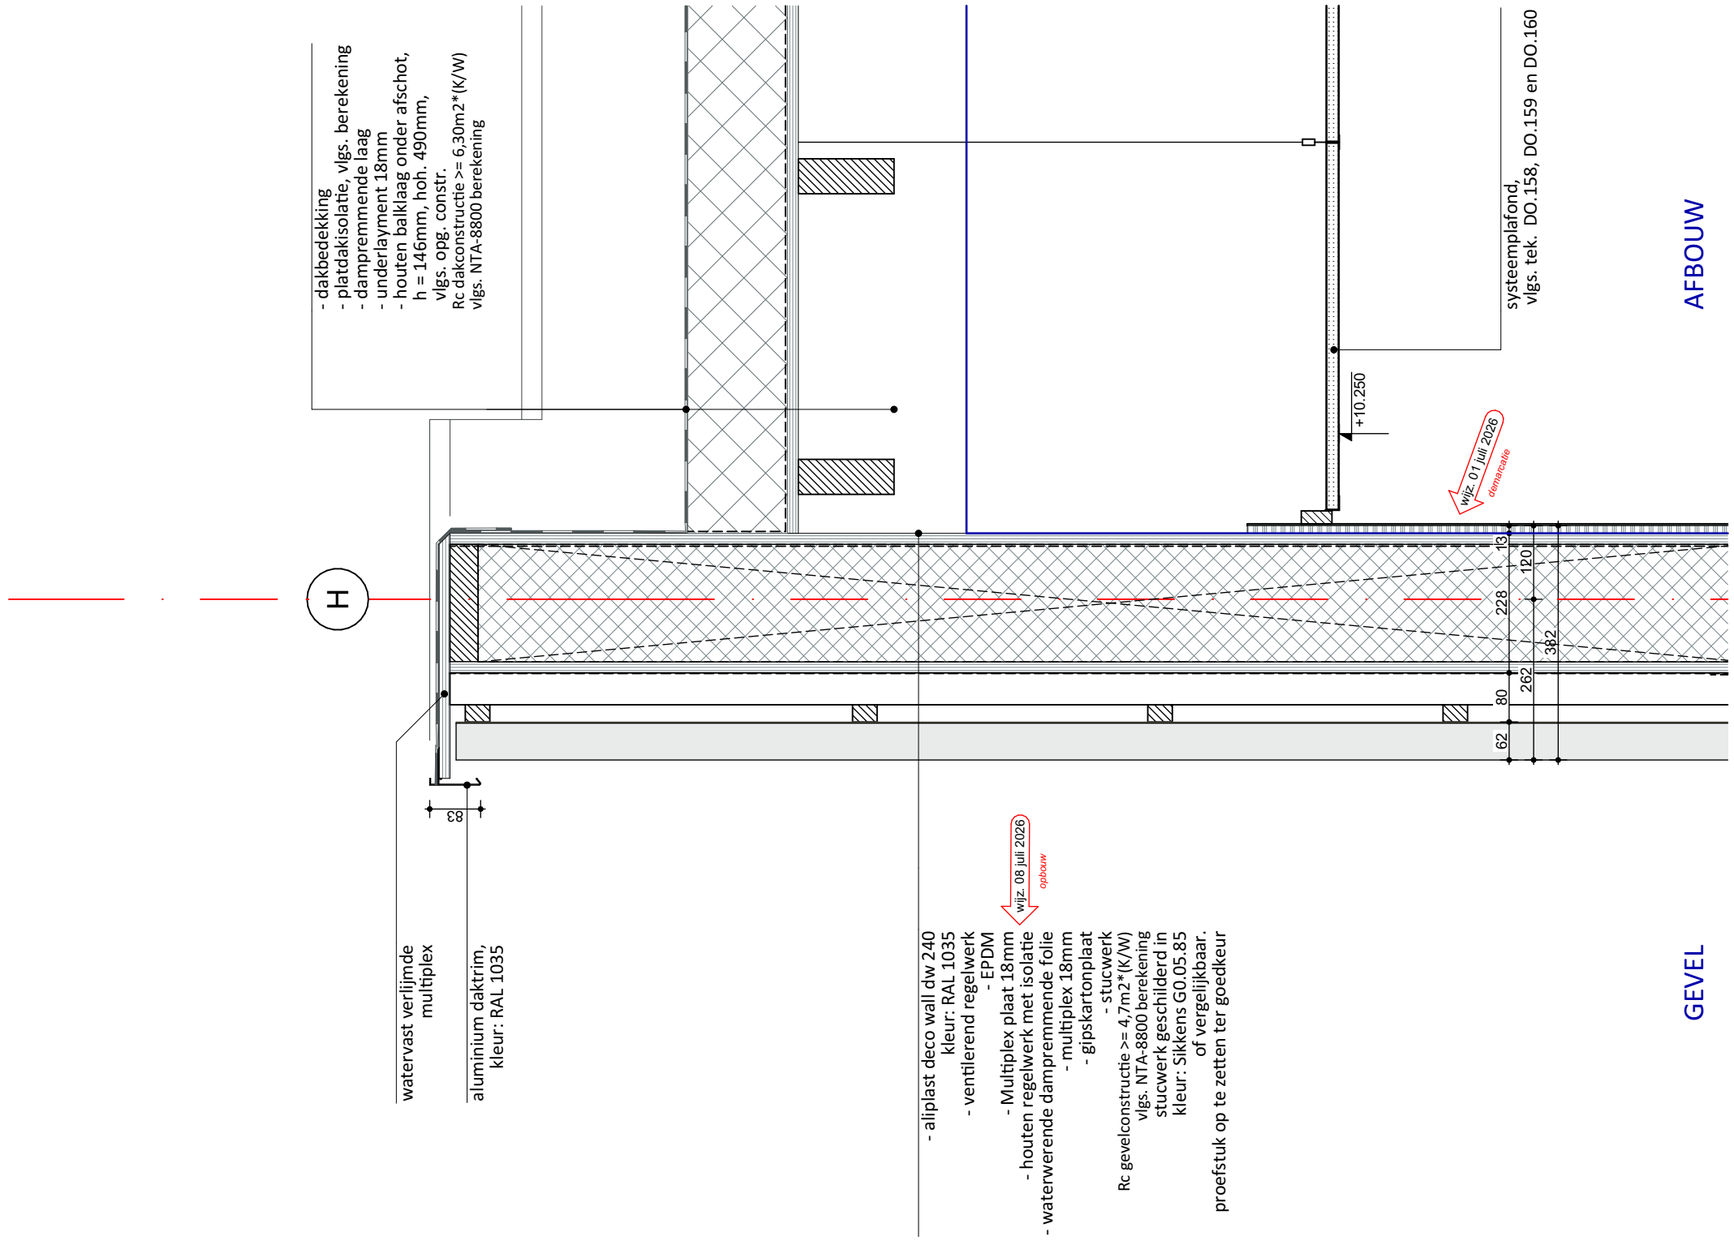

Phidias Community Innovation Watersley 31 6132KASittard info@phidias.pro www.phidias.pro

108 Het Martin Buber — project	03 Bouwkundig - Nieuw — fase
	-DEFINITIEF-
Locatie Atrium gebouw N&V — project nummer	DO.128
Wijngracht 47-53	Principedetail V08 - Bovendetail tpv as H (nieuwe opbouw)
6461 EM Kerkrade	onderdeel
Het Martin Buber	
Stadskantoor 3	1:10 — schaal; A3 — formaat; 12 augustus 2026 — datum
6461 AL Kerkrade — opdrachtgever	