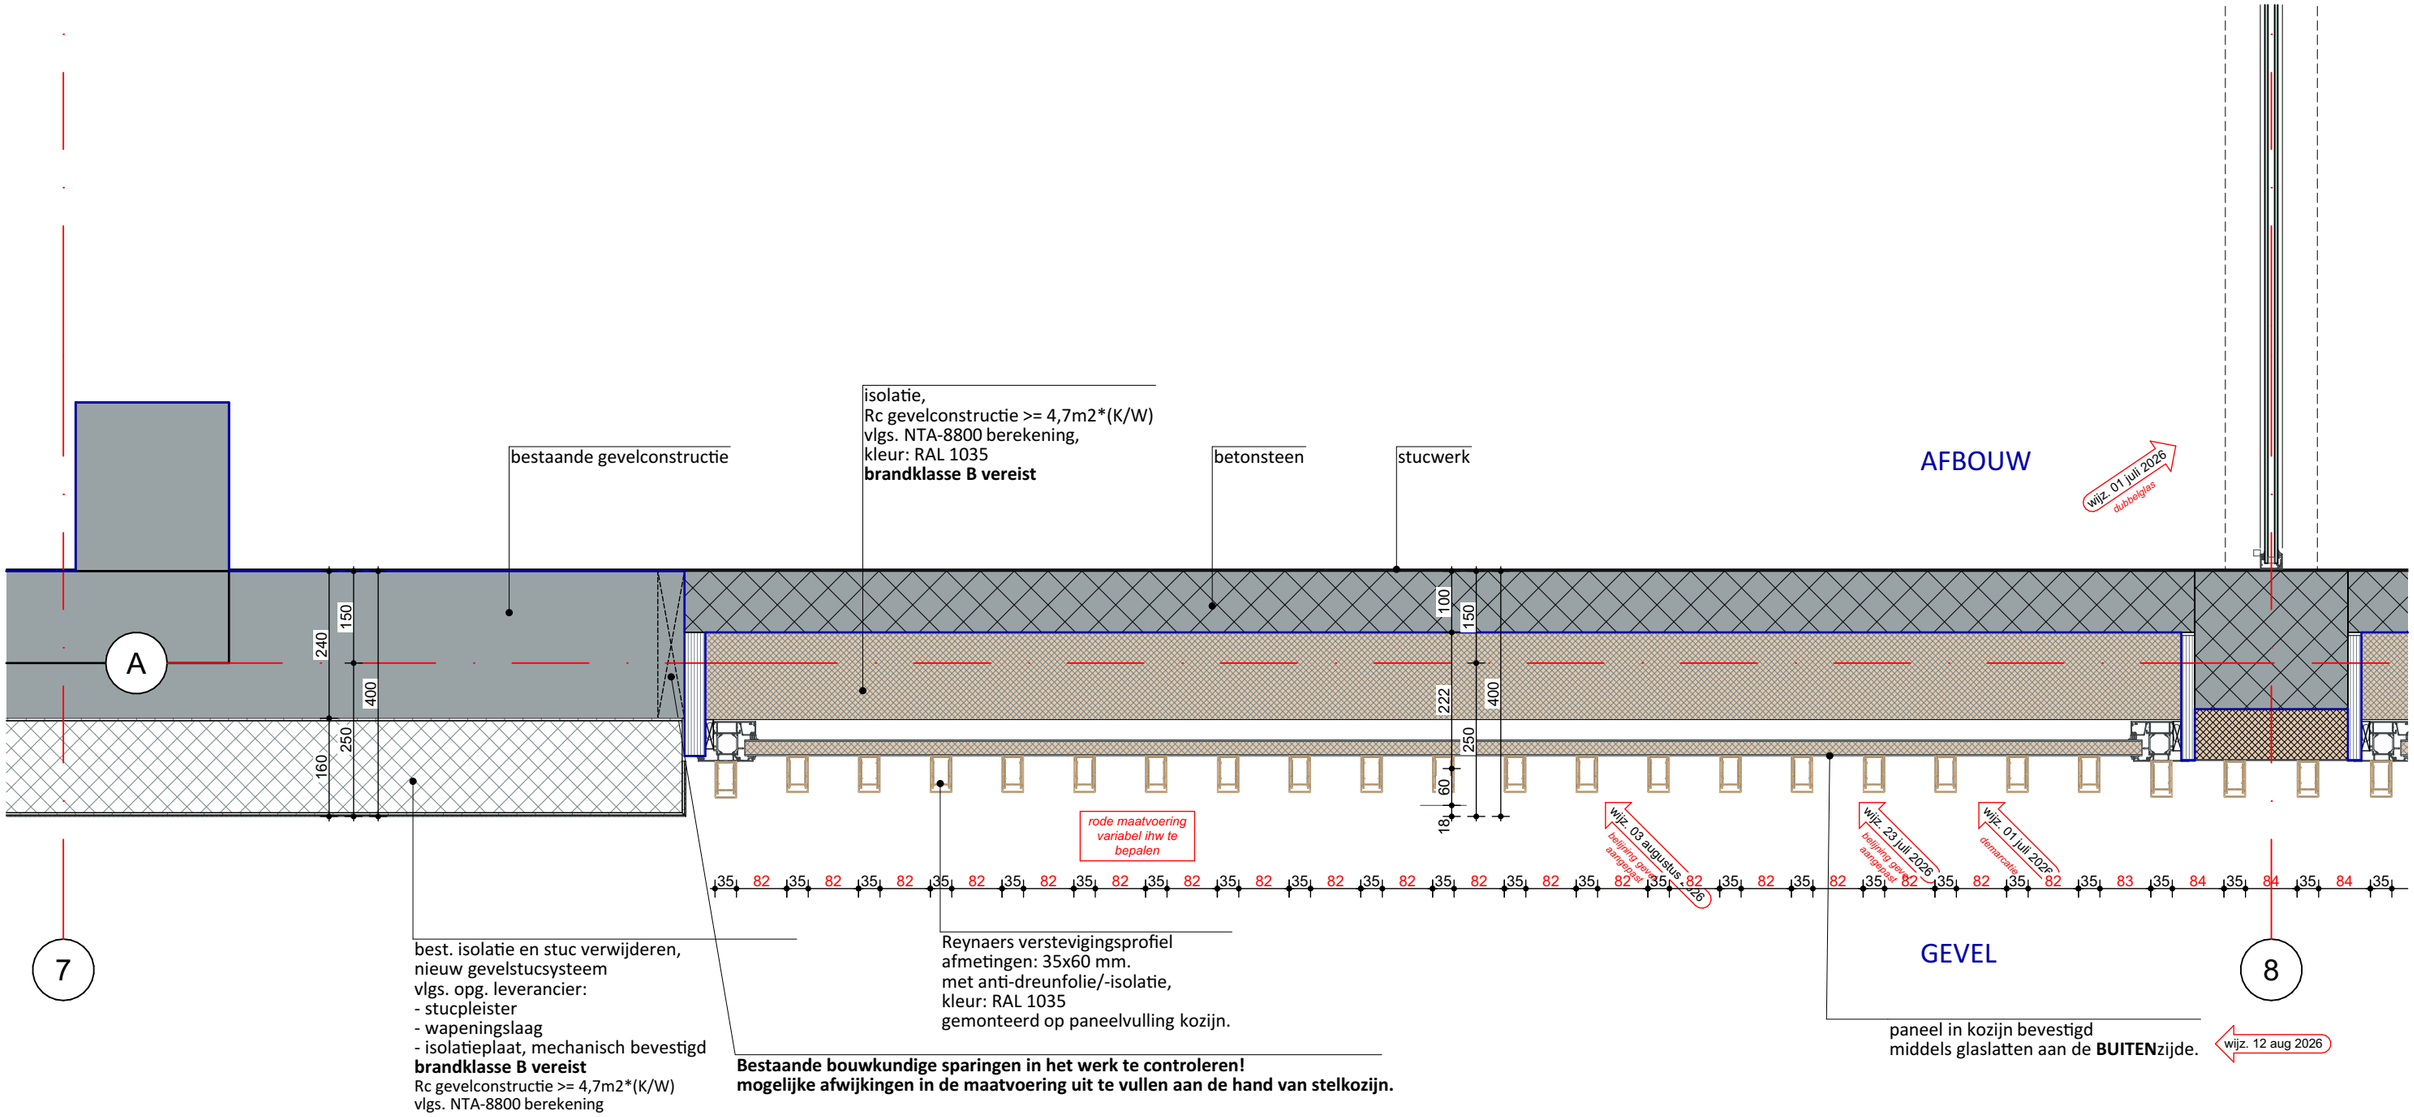


Phidias Community Innovation Watersley 31 6132KASittard info@phidias.pro www.phidias.pro

| | | | |
|---|---|---|---|
| 108 Het Martin Buber | project | 03 Bouwkundig - Nieuw | fase<br>-DEFINITIEF- |
| Locatie Atrium gebouw N&V<br>Wijngracht 47-53<br>6461 EM Kerkrade | project nummer | DO.130<br>Principedetail H01 - horizontaal detail as A (oude entree)<br>tpv aansluiting stucgevel / alu. zetwerk | onderdeel |
| Het Martin Buber<br>Stadskantoor 3<br>6461 AL Kerkrade | opdrachtgever | 1:10 schaal<br>A3 formaat | 12 augustus 2026<br>datum |