


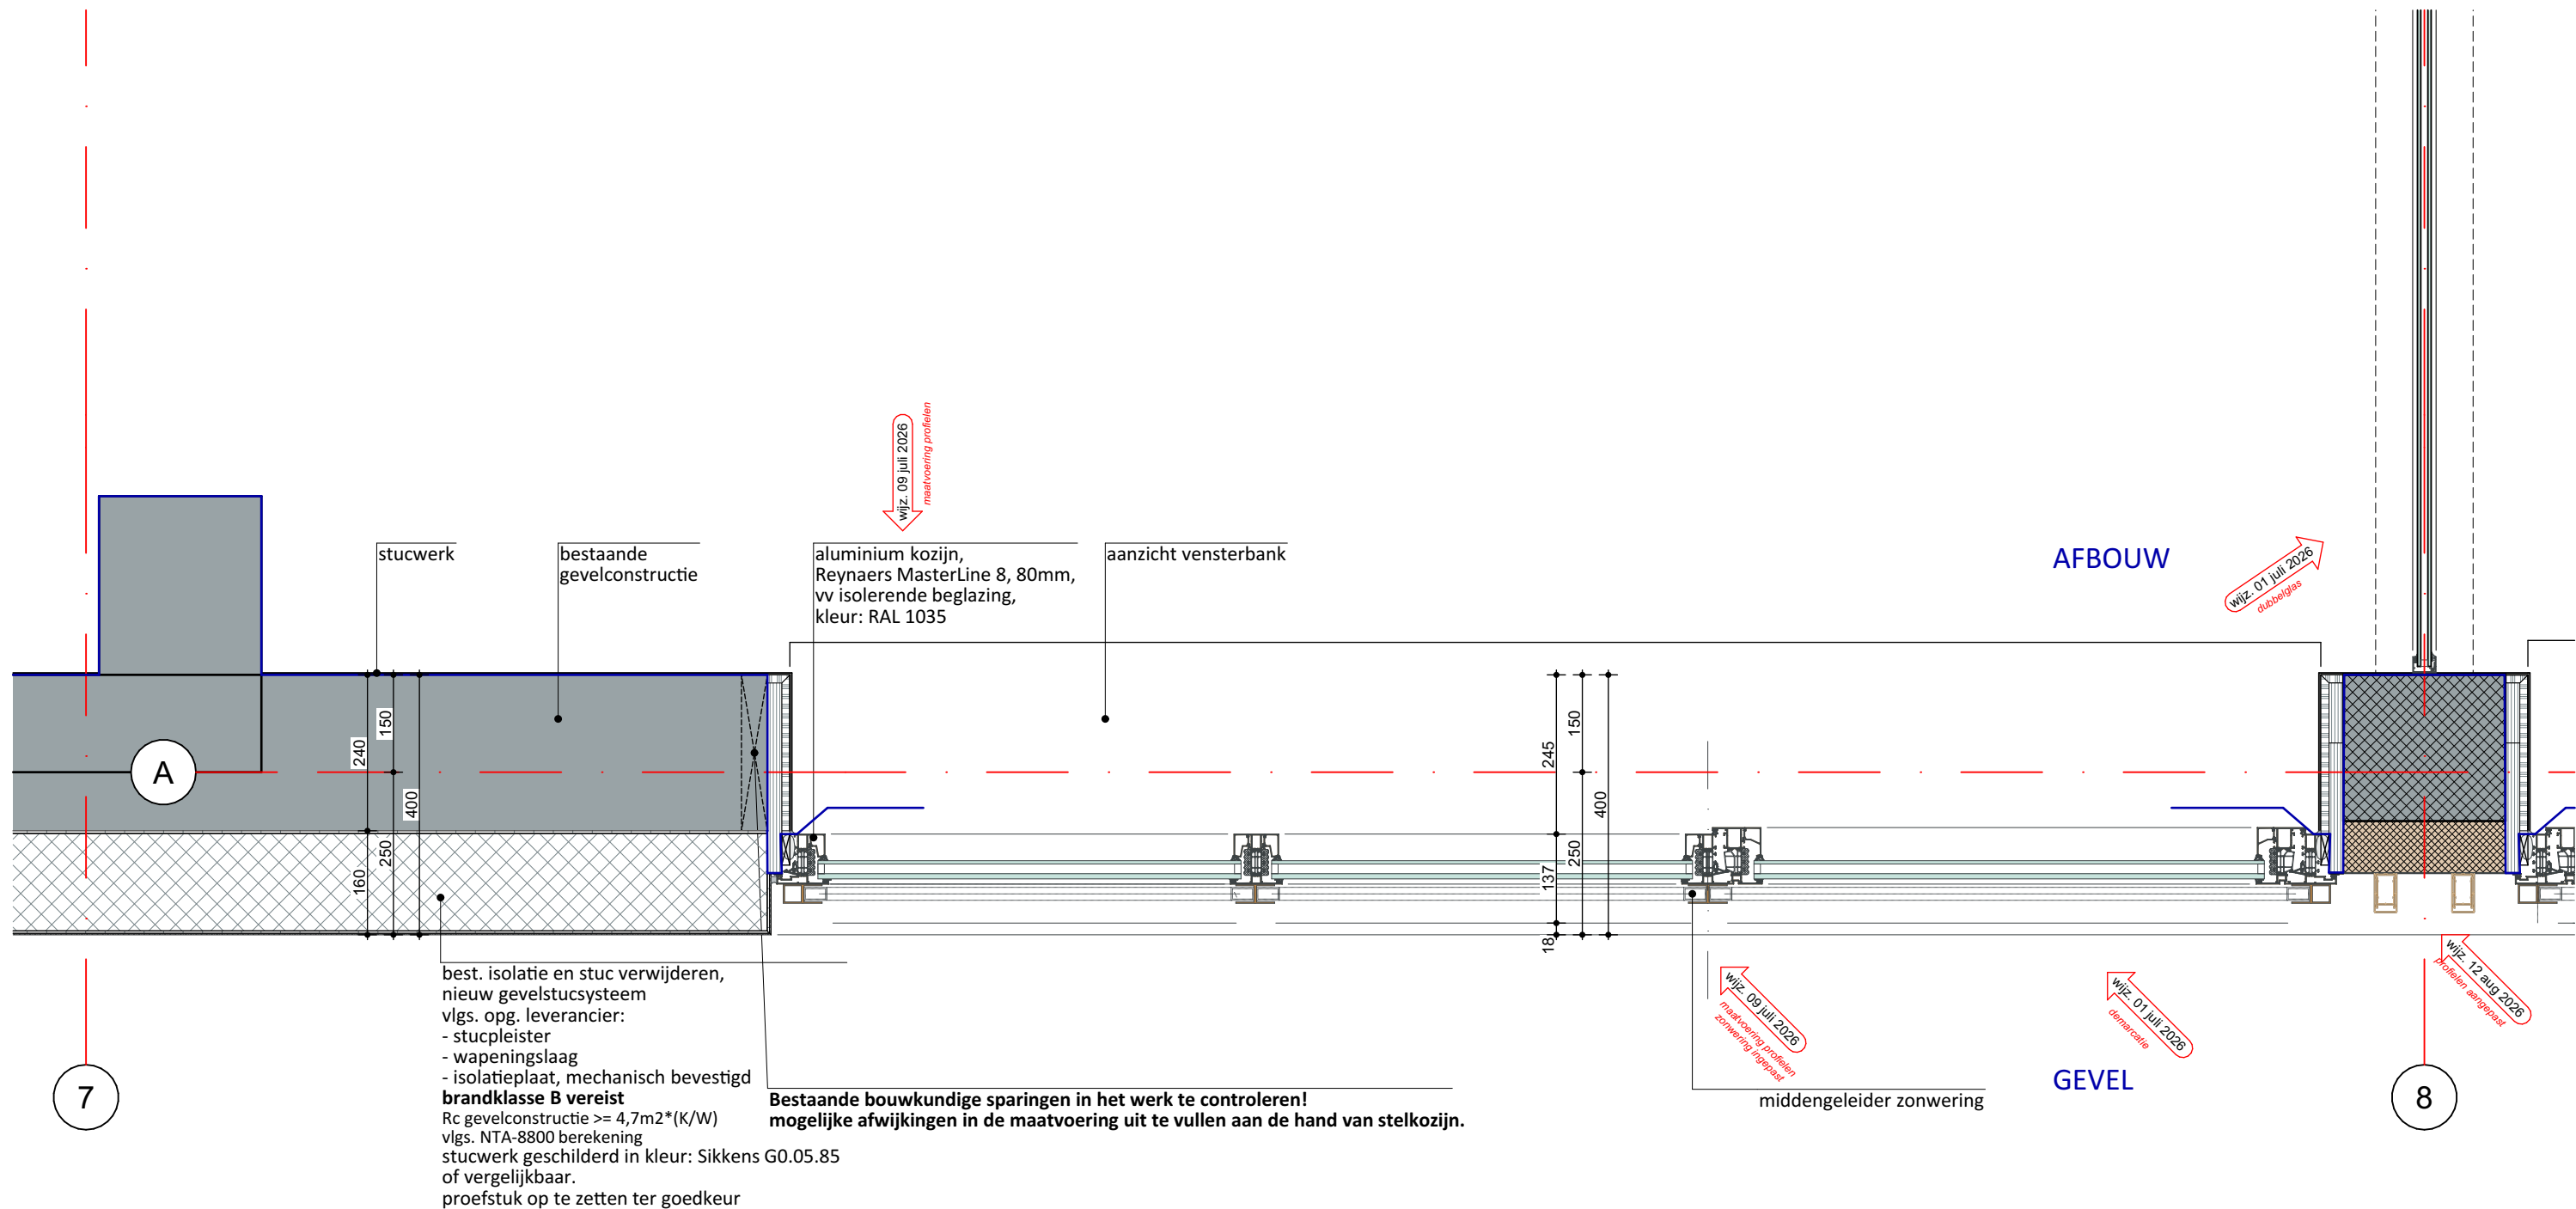

# 108 Het Martin Buber

Locatie Atrium gebouw N&V

Wijngracht 47-53  
6461 EM Kerkrade

Het Martin Buber

Stadskantoor 3  
6461 AL Kerkrade

project

project nummer

opdrachtgever

03 Bouwkundig - Nieuw

DO.131

Principedetail H02 - horizontaal detail as A (oude entree)  
tpv aansluiting stucgevel / kozijn

1:10

schaal

A3

formaat

fase

- DEFINITIEF -

onderdeel

12 augustus 2026

datum

Phidias Community Innovation Watersley 31 6132KASittard info@phidias.pro www.phidias.pro

