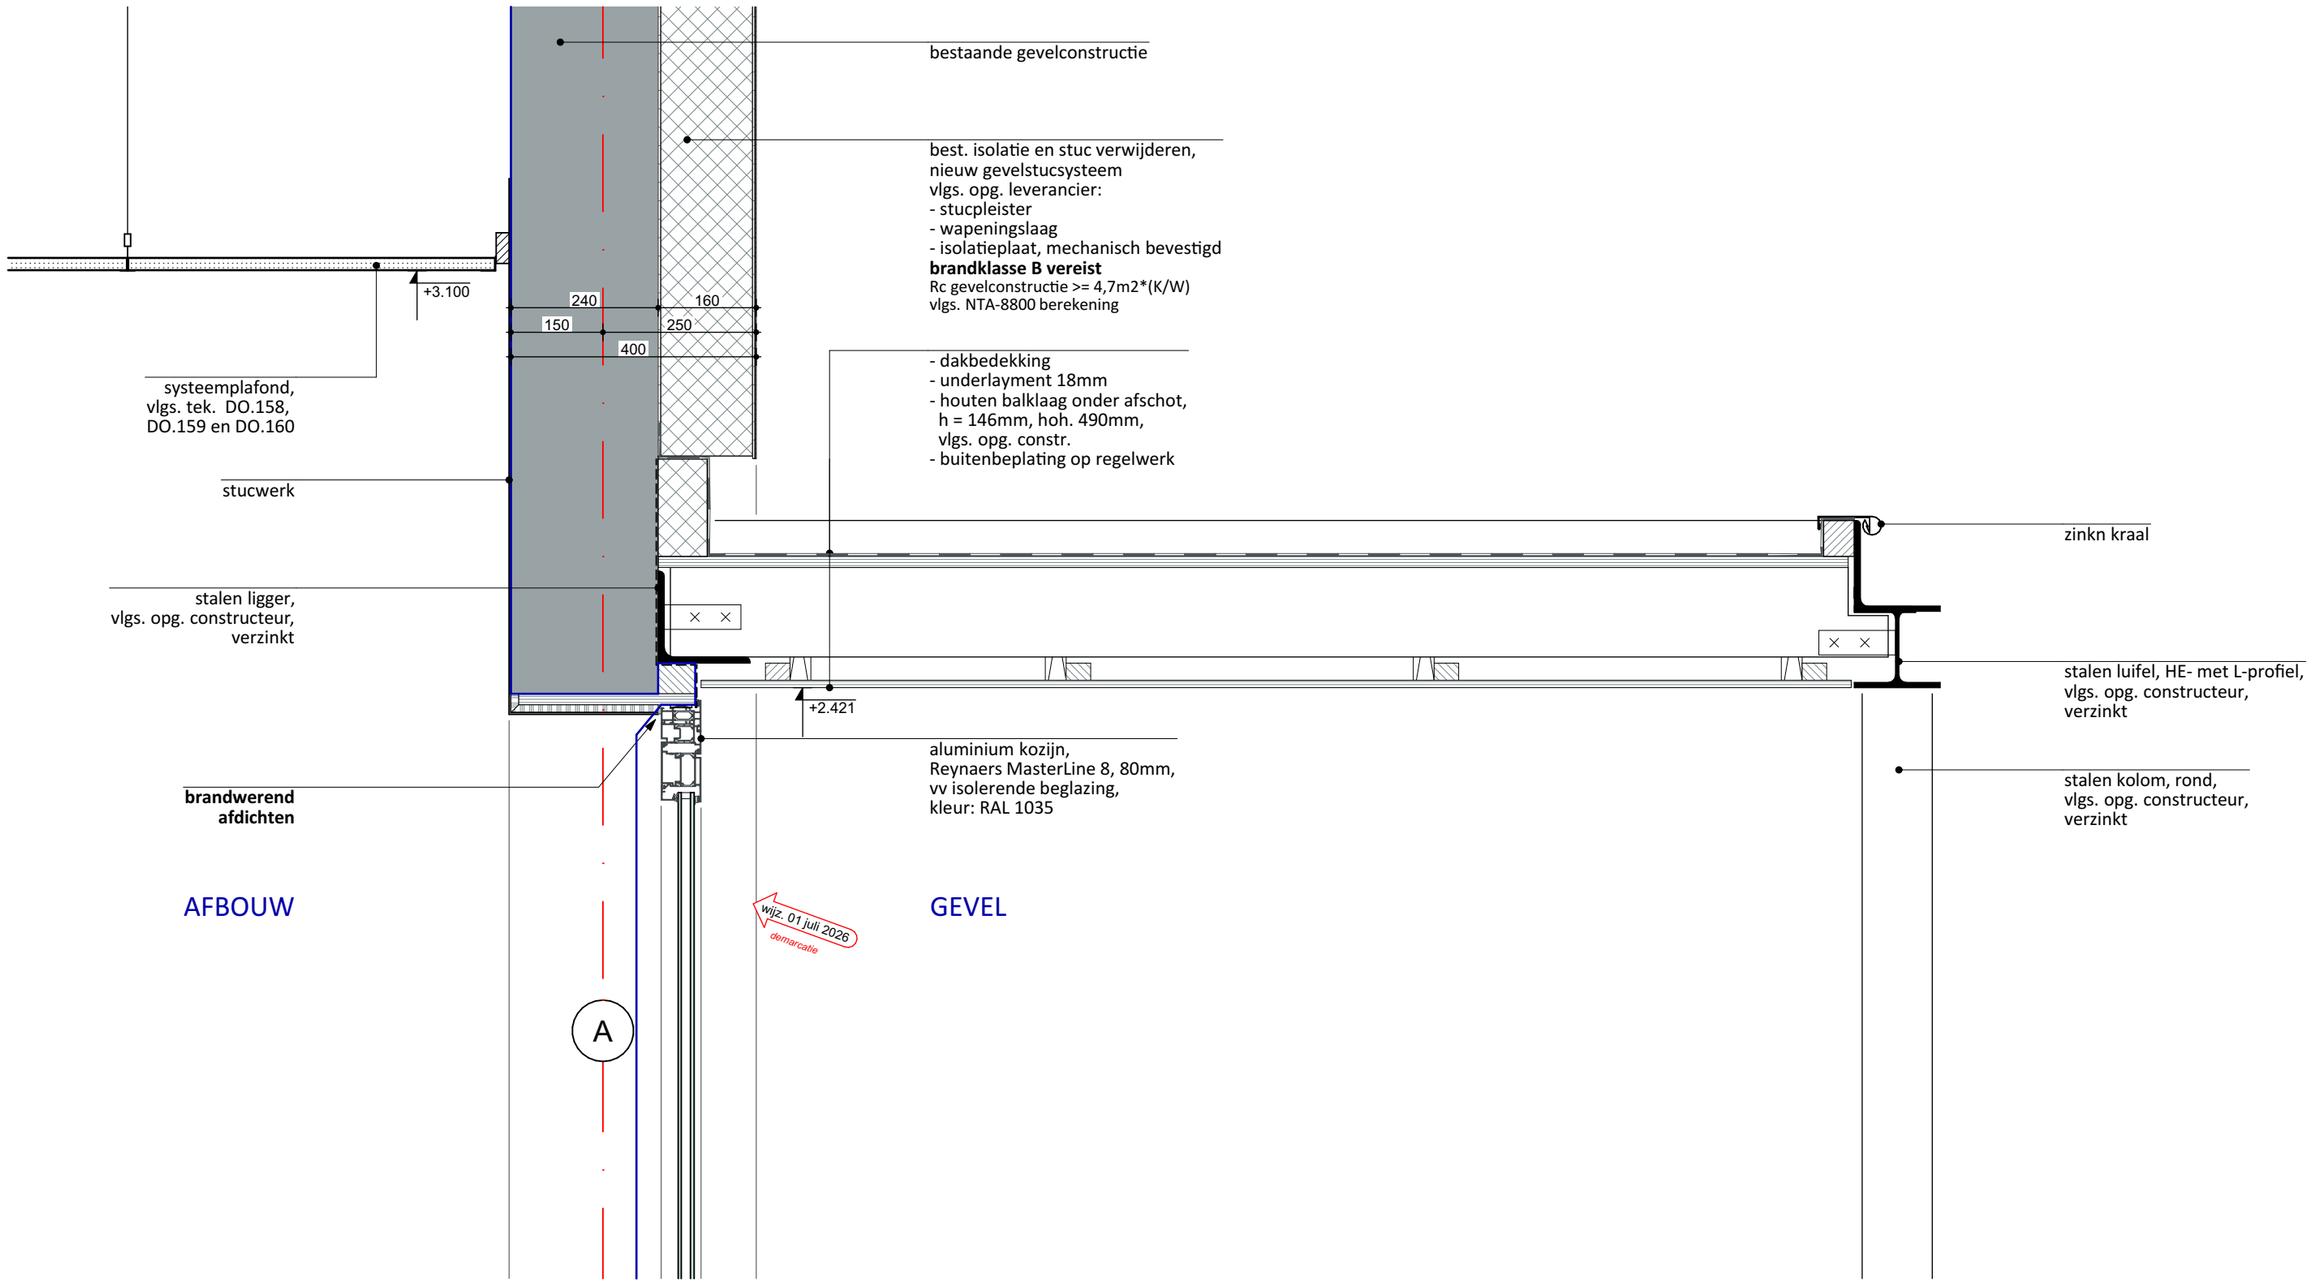

Phidias Community Innovation Watersley 31 6132KASittard info@phidias.pro www.phidias.pro

108 Het Martin Buber — project	03 Bouwkundig - Nieuw — fase: -DEFINITIEF-
Locatie Atrium gebouw N&V Wijngracht 47-53 6461 EM Kerkrade — project nummer	DO.139 Principedetail V14 - Luifel tpv jeugdhonk — onderdeel
Het Martin Buber Stadskantoor 3 6461 AL Kerkrade — opdrachtgever	schaal: 1:10 · formaat: A3 · datum: 03 augustus 2026