





Schaal 1:100

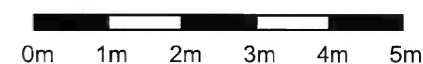

0.01	36.4 m2	Verkeersruimte
0.02	26.4 m2	Kantoor
0.03	55.2 m2	Instructieruimte
0.04	58.1 m2	Kantine
0.05	6.3 m2	Keuken
0.06	4.9 m2	Technische ruimte
0.07	7.2 m2	Berging
0.08	11.1 m2	Toilet/ douche dames
0.09	7.2 m2	Toilet/ douche heren
0.10	124.0 m2	Voertuigstalling
0.11	3.6 m2	Berging/ schoonmaak
0.12	6.5 m2	Kantoor
0.13	26.1 m2	Uitrukkleding
0.14	20.4 m2	Kantoor
0.15	0.4 m2	Meterkast

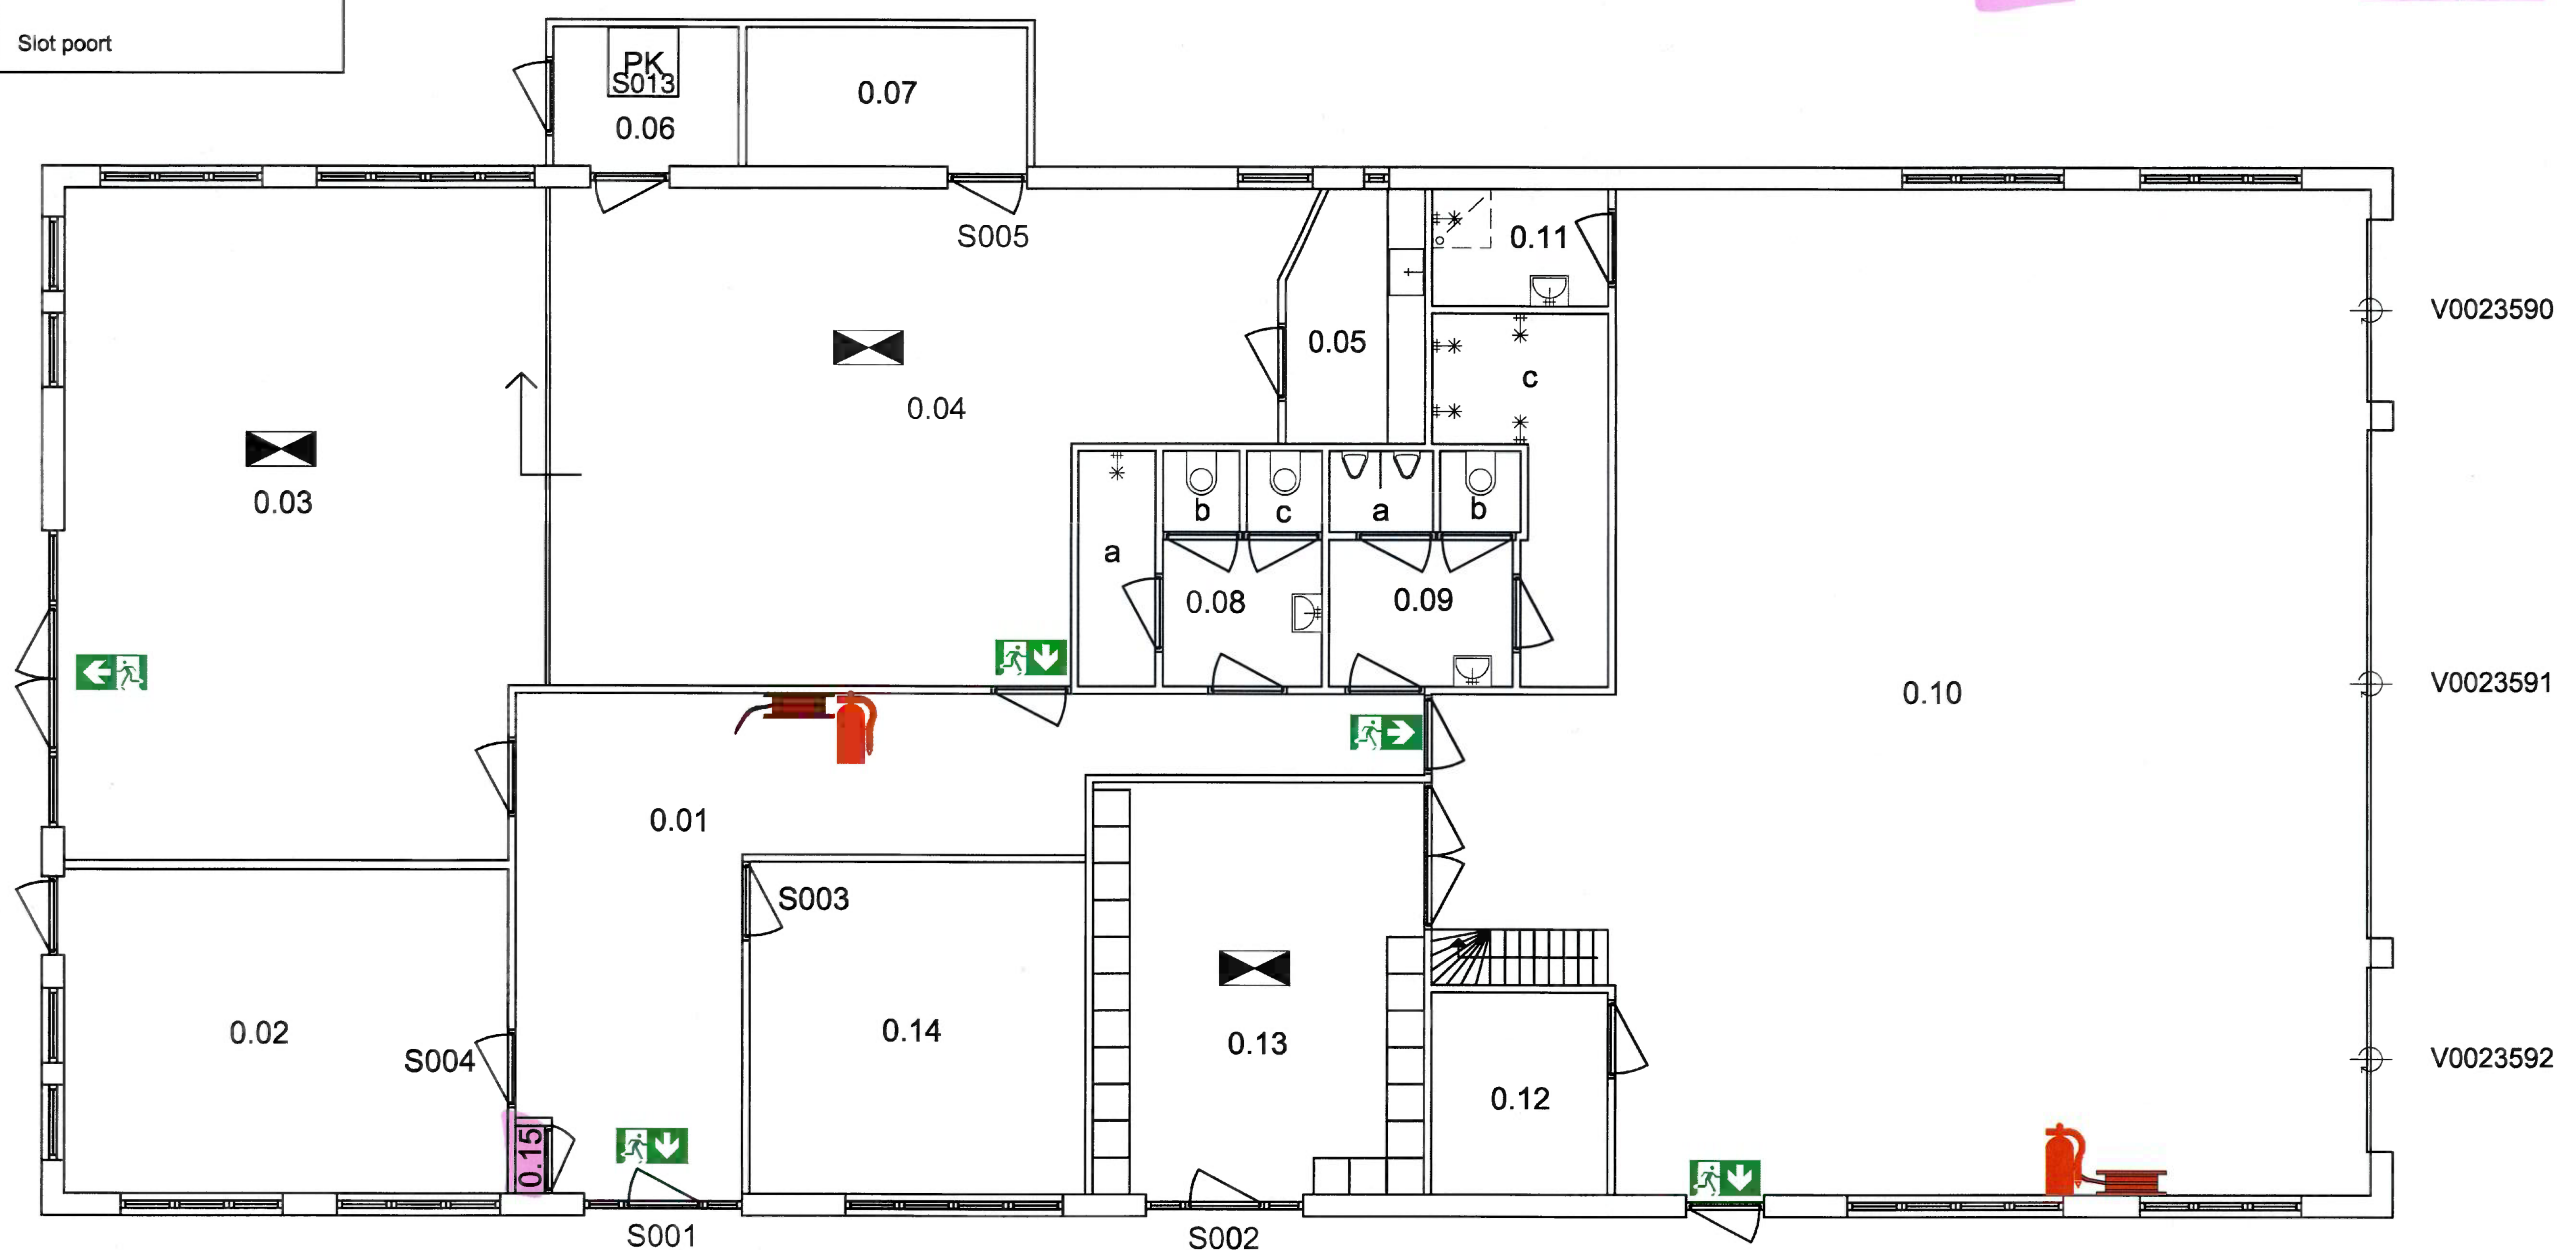

NSA op parkeerplaats

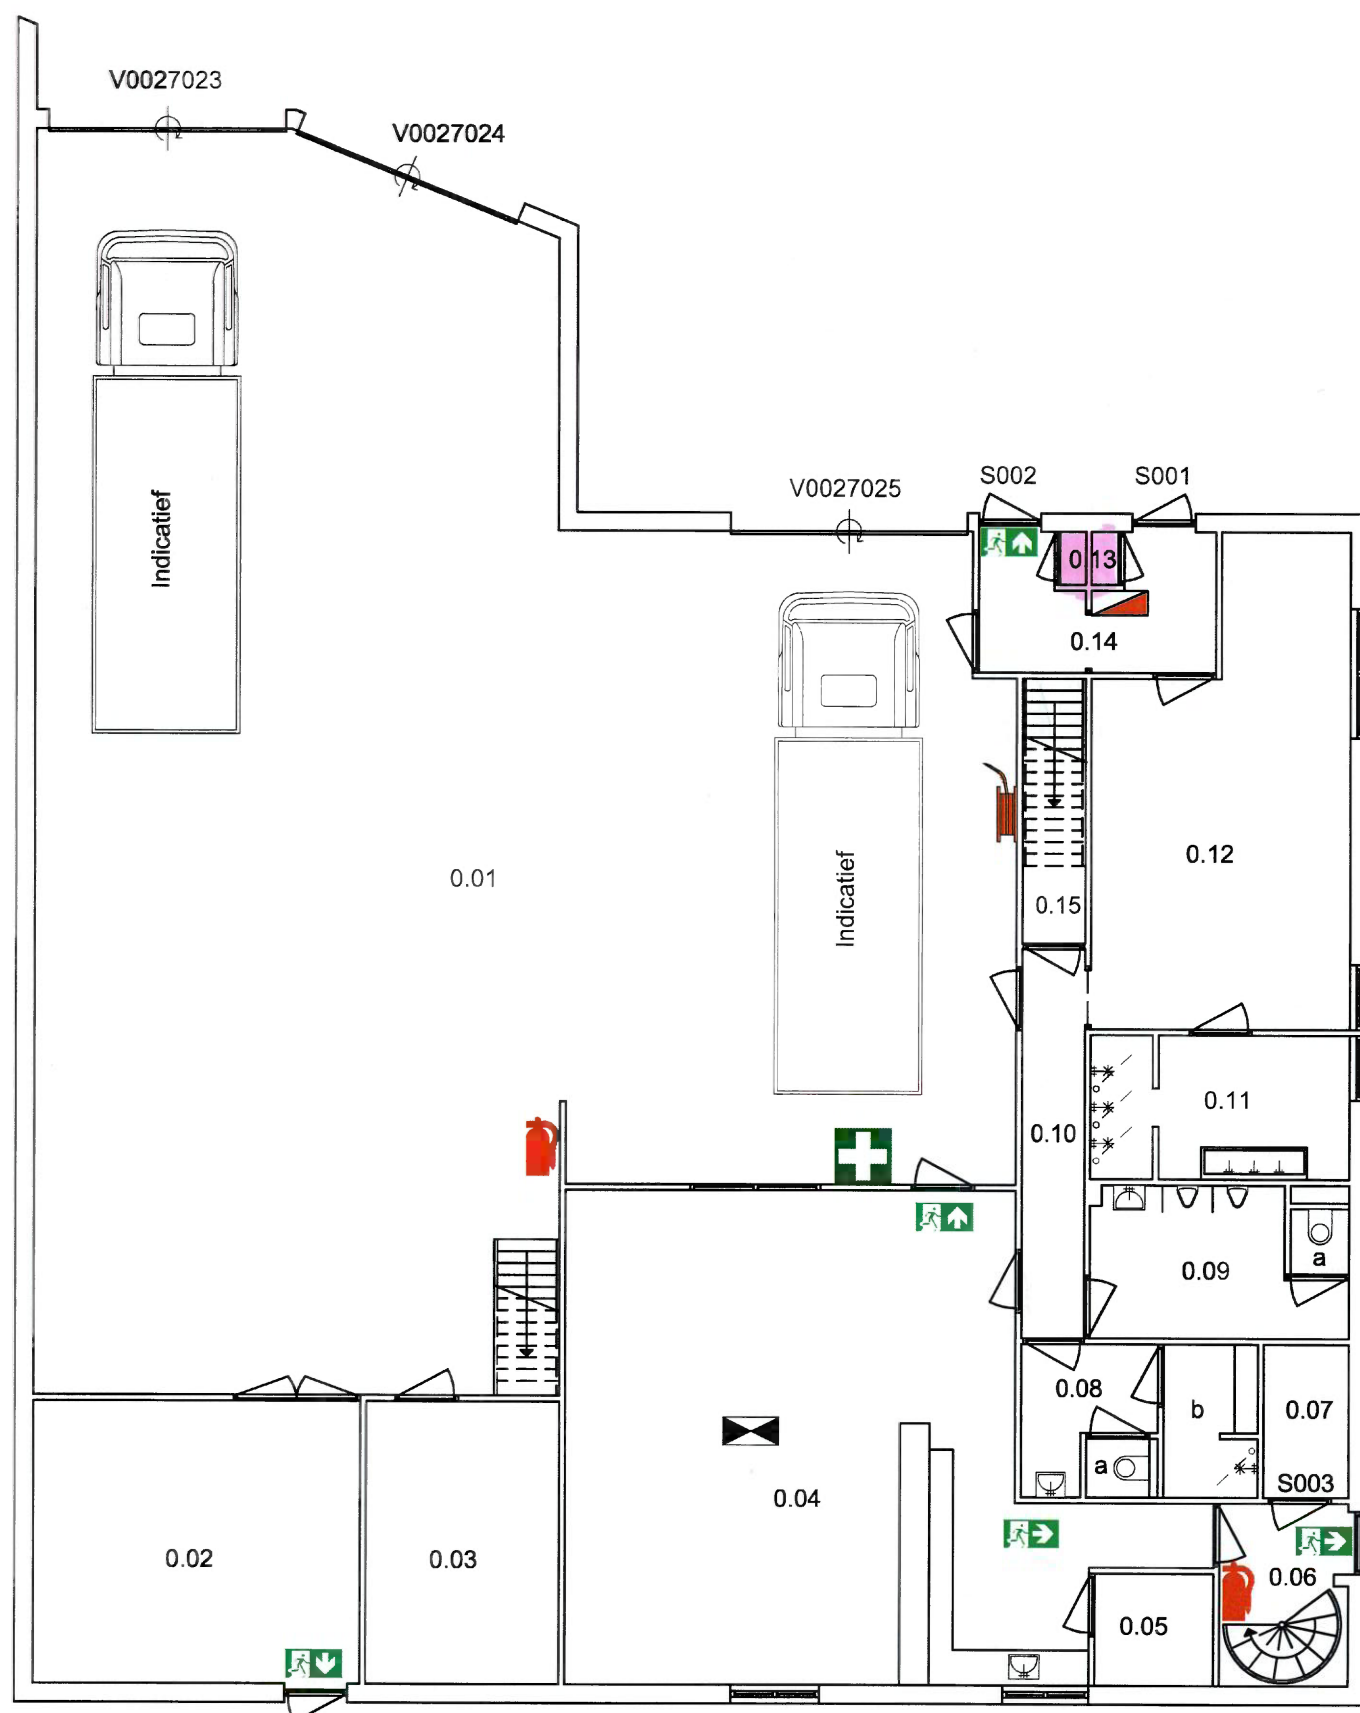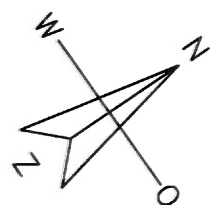



0.01	270.5 m2	Voertuigstalling
0.02	26.4 m2	Werkplaats
0.03	15.6 m2	Opslag
0.04	70.2 m2	Kantine
0.05	3.8 m2	Opslag kantine
0.06	6.8 m2	Trappenhuis
0.07	3.8 m2	Opslag
0.08	10.5 m2	Toilet/ douche dames
0.09	11.3 m2	Toilet heren
0.10	7.1 m2	Verkeersruimte
0.11	10.8 m2	Douche heren
0.12	31.9 m2	Kleedkamer uitruk
0.13	0.9 m2	Meterkast
0.14	9.8 m2	Entree
0.15	3.3 m2	Werkkast schoonmaak

Handwritten note: HSN

Schaal 1:125
0m 1.25m 2.50m 3.75m 5.00m 6.25m


Renvooi	
	noodverlichting
	slanghaspel
	poeder/schuimblusser
	vluchtrichting
	brandmeldinstallatie
	EHBO koffer
	Laadpaal elektrische auto
	PK Patchkast
	S... Saltoslot
	P.. Slot poort

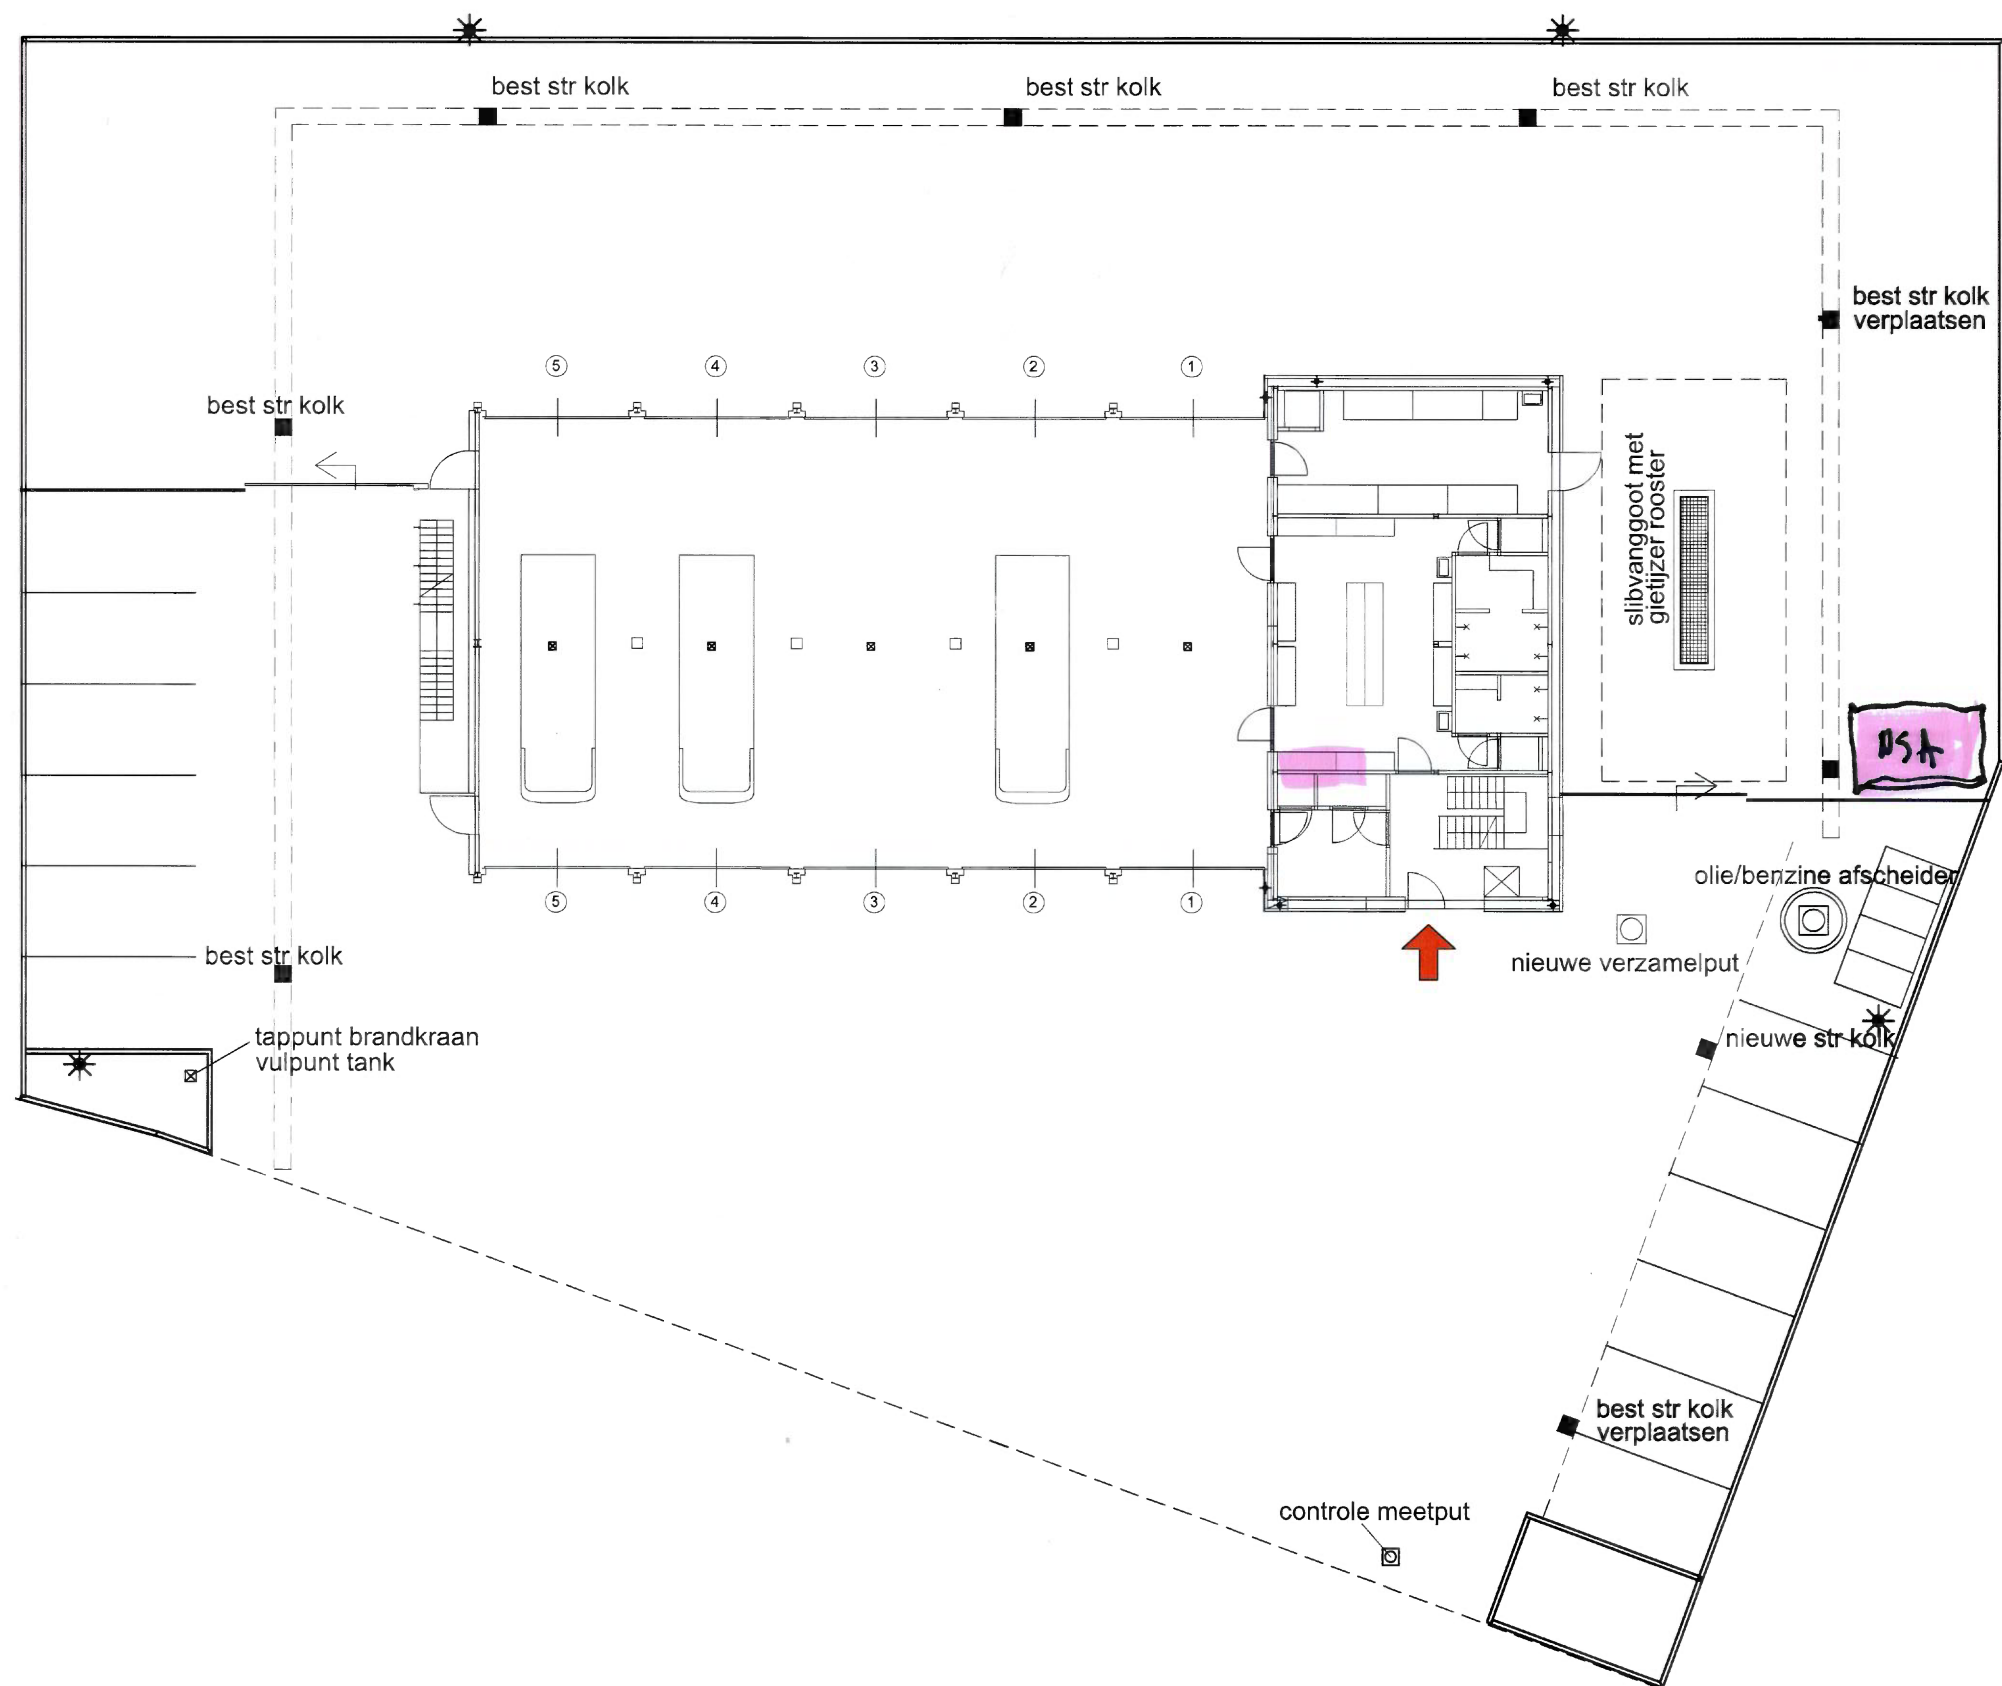

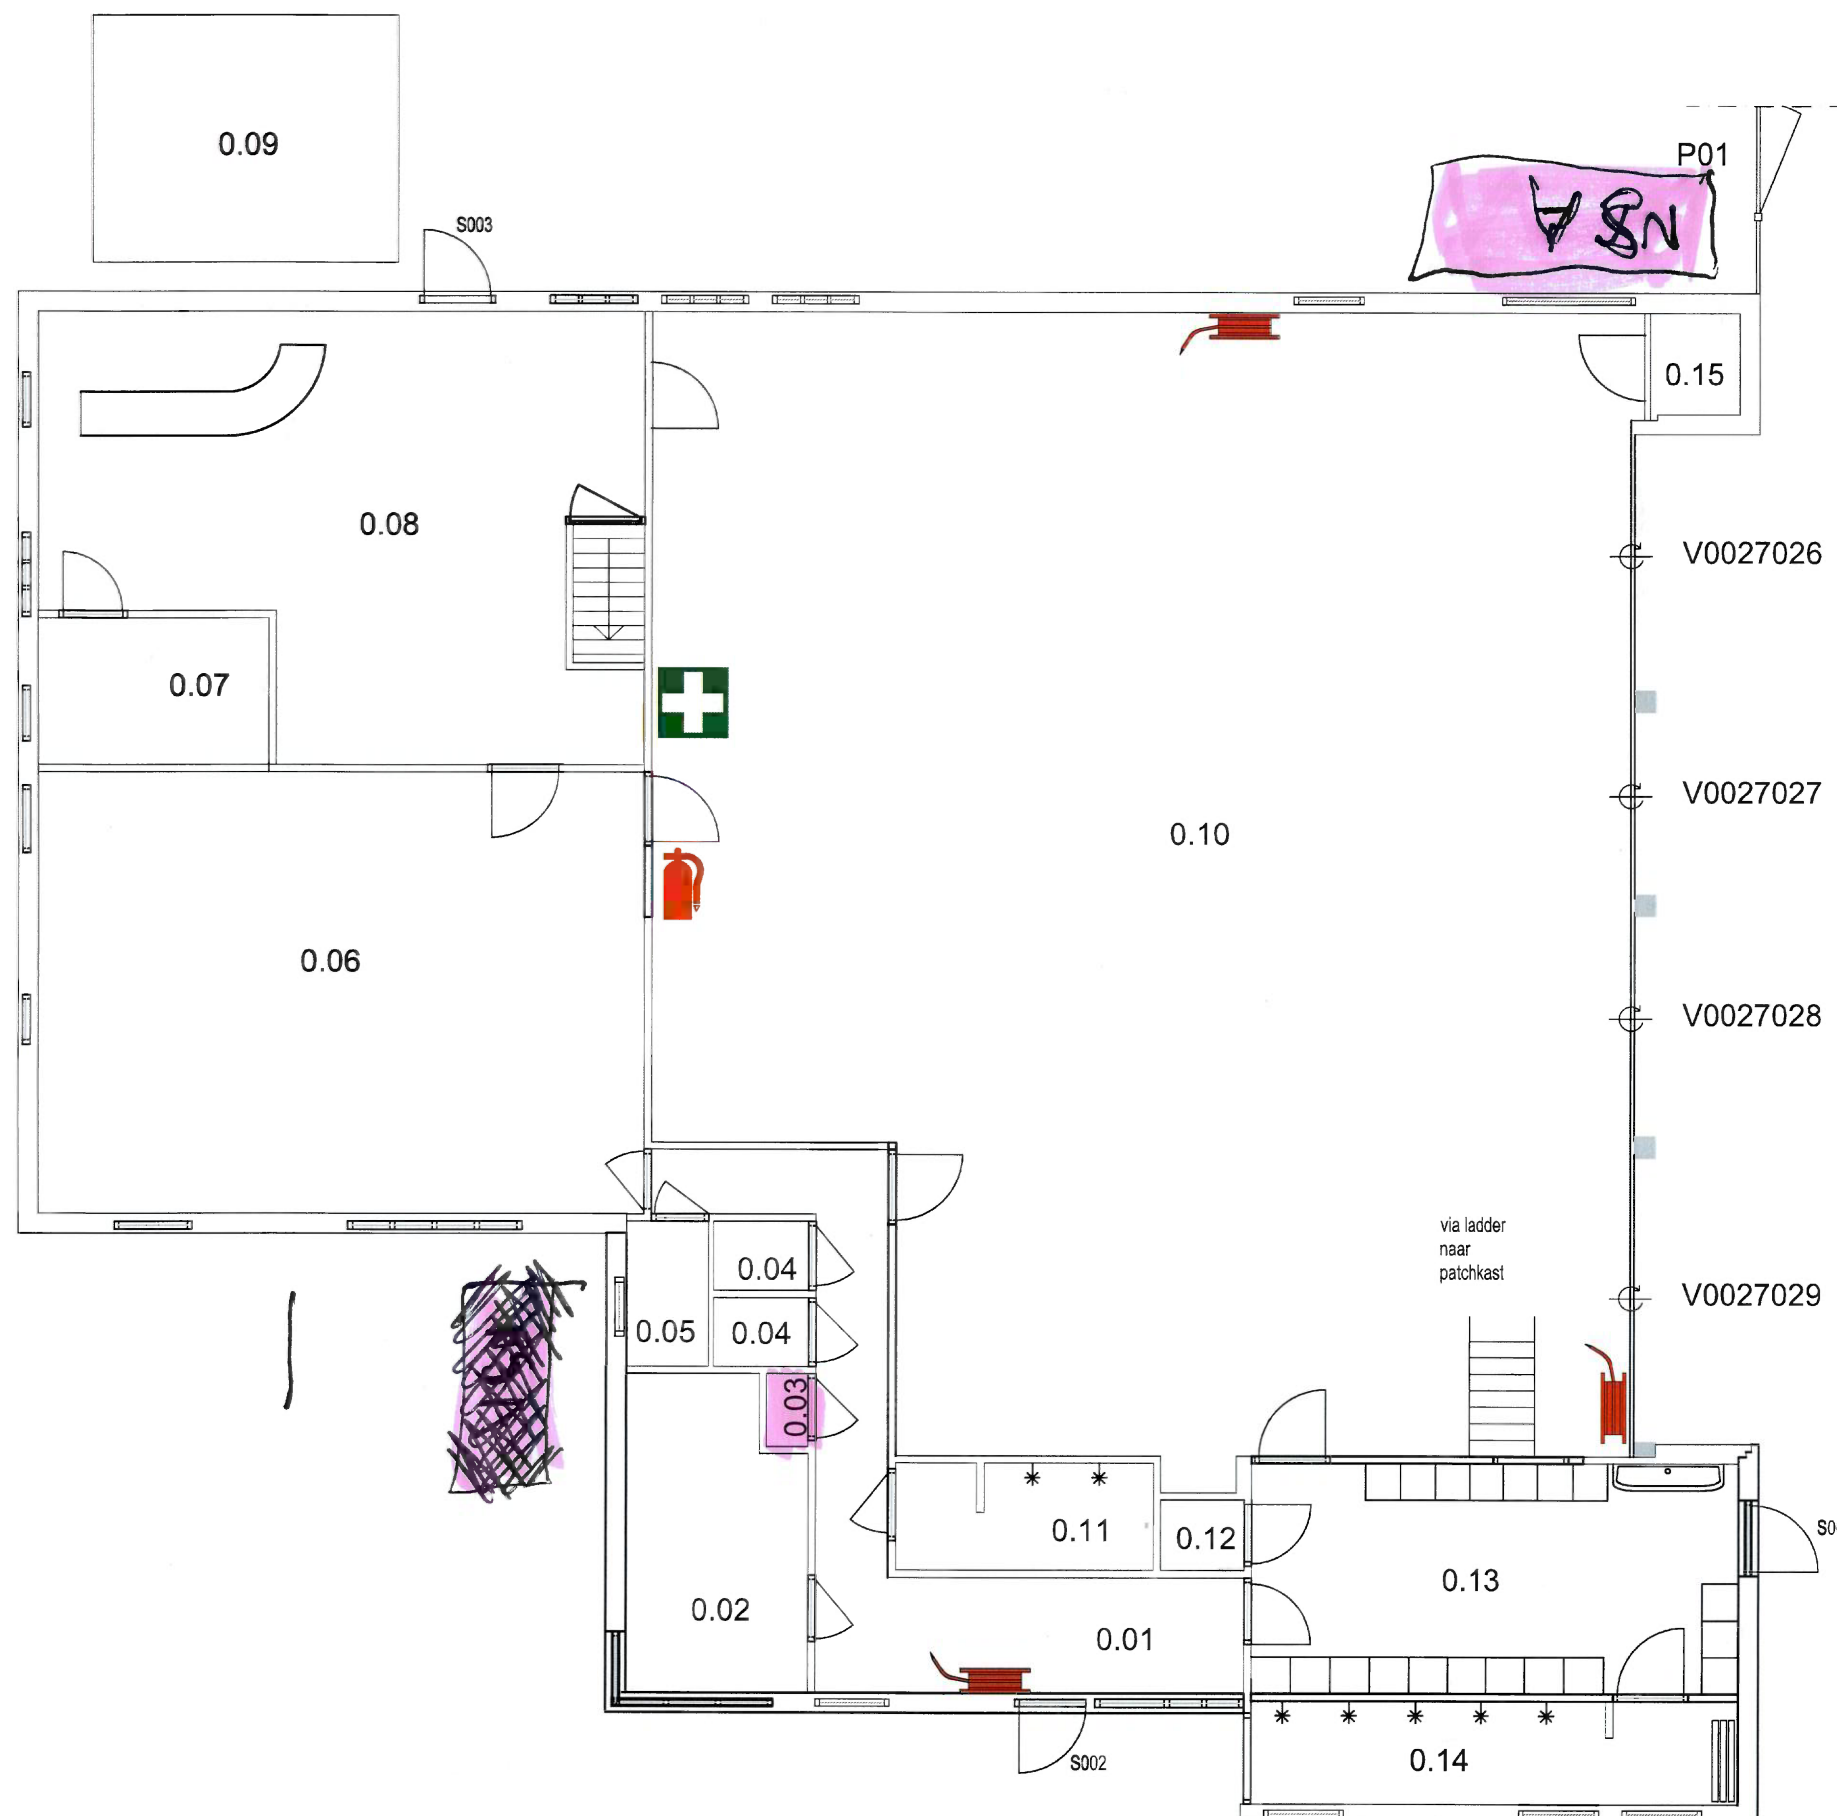

0.01	17.0 m2
0.02	10.0 m2
0.03	1.0 m2
0.04	3.5 m2
0.05	3.0 m2
0.06	49.0 m2
0.07	6.0 m2
0.08	44.0 m2
0.09	14.0 m2
0.10	194.0 m2
0.11	5.0 m2
0.12	1.0 m2
0.13	21.0 m2
0.14	14.5 m2
0.15	2.0 m2

Verkeersruimte
Kantoor
Meterkast
Toilet heren
CV ruimte
Instructieruimte
Opslag kantine
Kantine
Opslag oefenmateriaal
Voertuigstalling
Douche- kleedruimte dames
Toilet dames
Uitrukkleding
Douche- kleedruimte heren
Compressorruimte

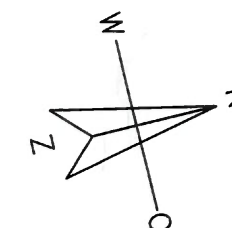


Schaal 1:100

0m 1m 2m 3m 4m 5m

Renvooi


	noodverlichting
	slanghaspel
	poeder/schuimblusser
	vluchtrichting
	brandmeldinstallatie
	EHBO koffer
	Laadpaal elektrische auto
	Patchkast
	Salto slot
	Slot poort

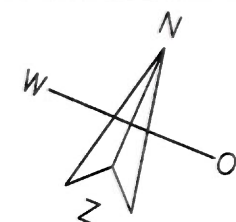

0.01	19.2 m2	Verkeersruimte
0.02	0.5 m2	Meterkast
0.03	227.8 m2	Voertuigstalling
0.04	13.5 m2	Magazijn
0.05	7.9 m2	Technische ruimte
0.06	17.6 m2	Wasruimte
0.07	9.2 m2	Douche/ toilet heren
0.08	45.3 m2	Uitrukkleding
0.09	14.7 m2	Kantoor
0.10	3.6 m2	Douche/ toilet dames
0.11	2.6 m2	Werkkast
0.12	17.8 m2	Kantoor





Schaal 1:125

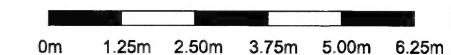


Renvooi

- noodverlichting
- slanghaspel
- poeder/schuimblusser
- vluchtrichting
- brandmeldinstallatie
- EHBO koffer
- Laadpaal elektrische auto
- Patchkast
- Saltoslot
- Slot poort

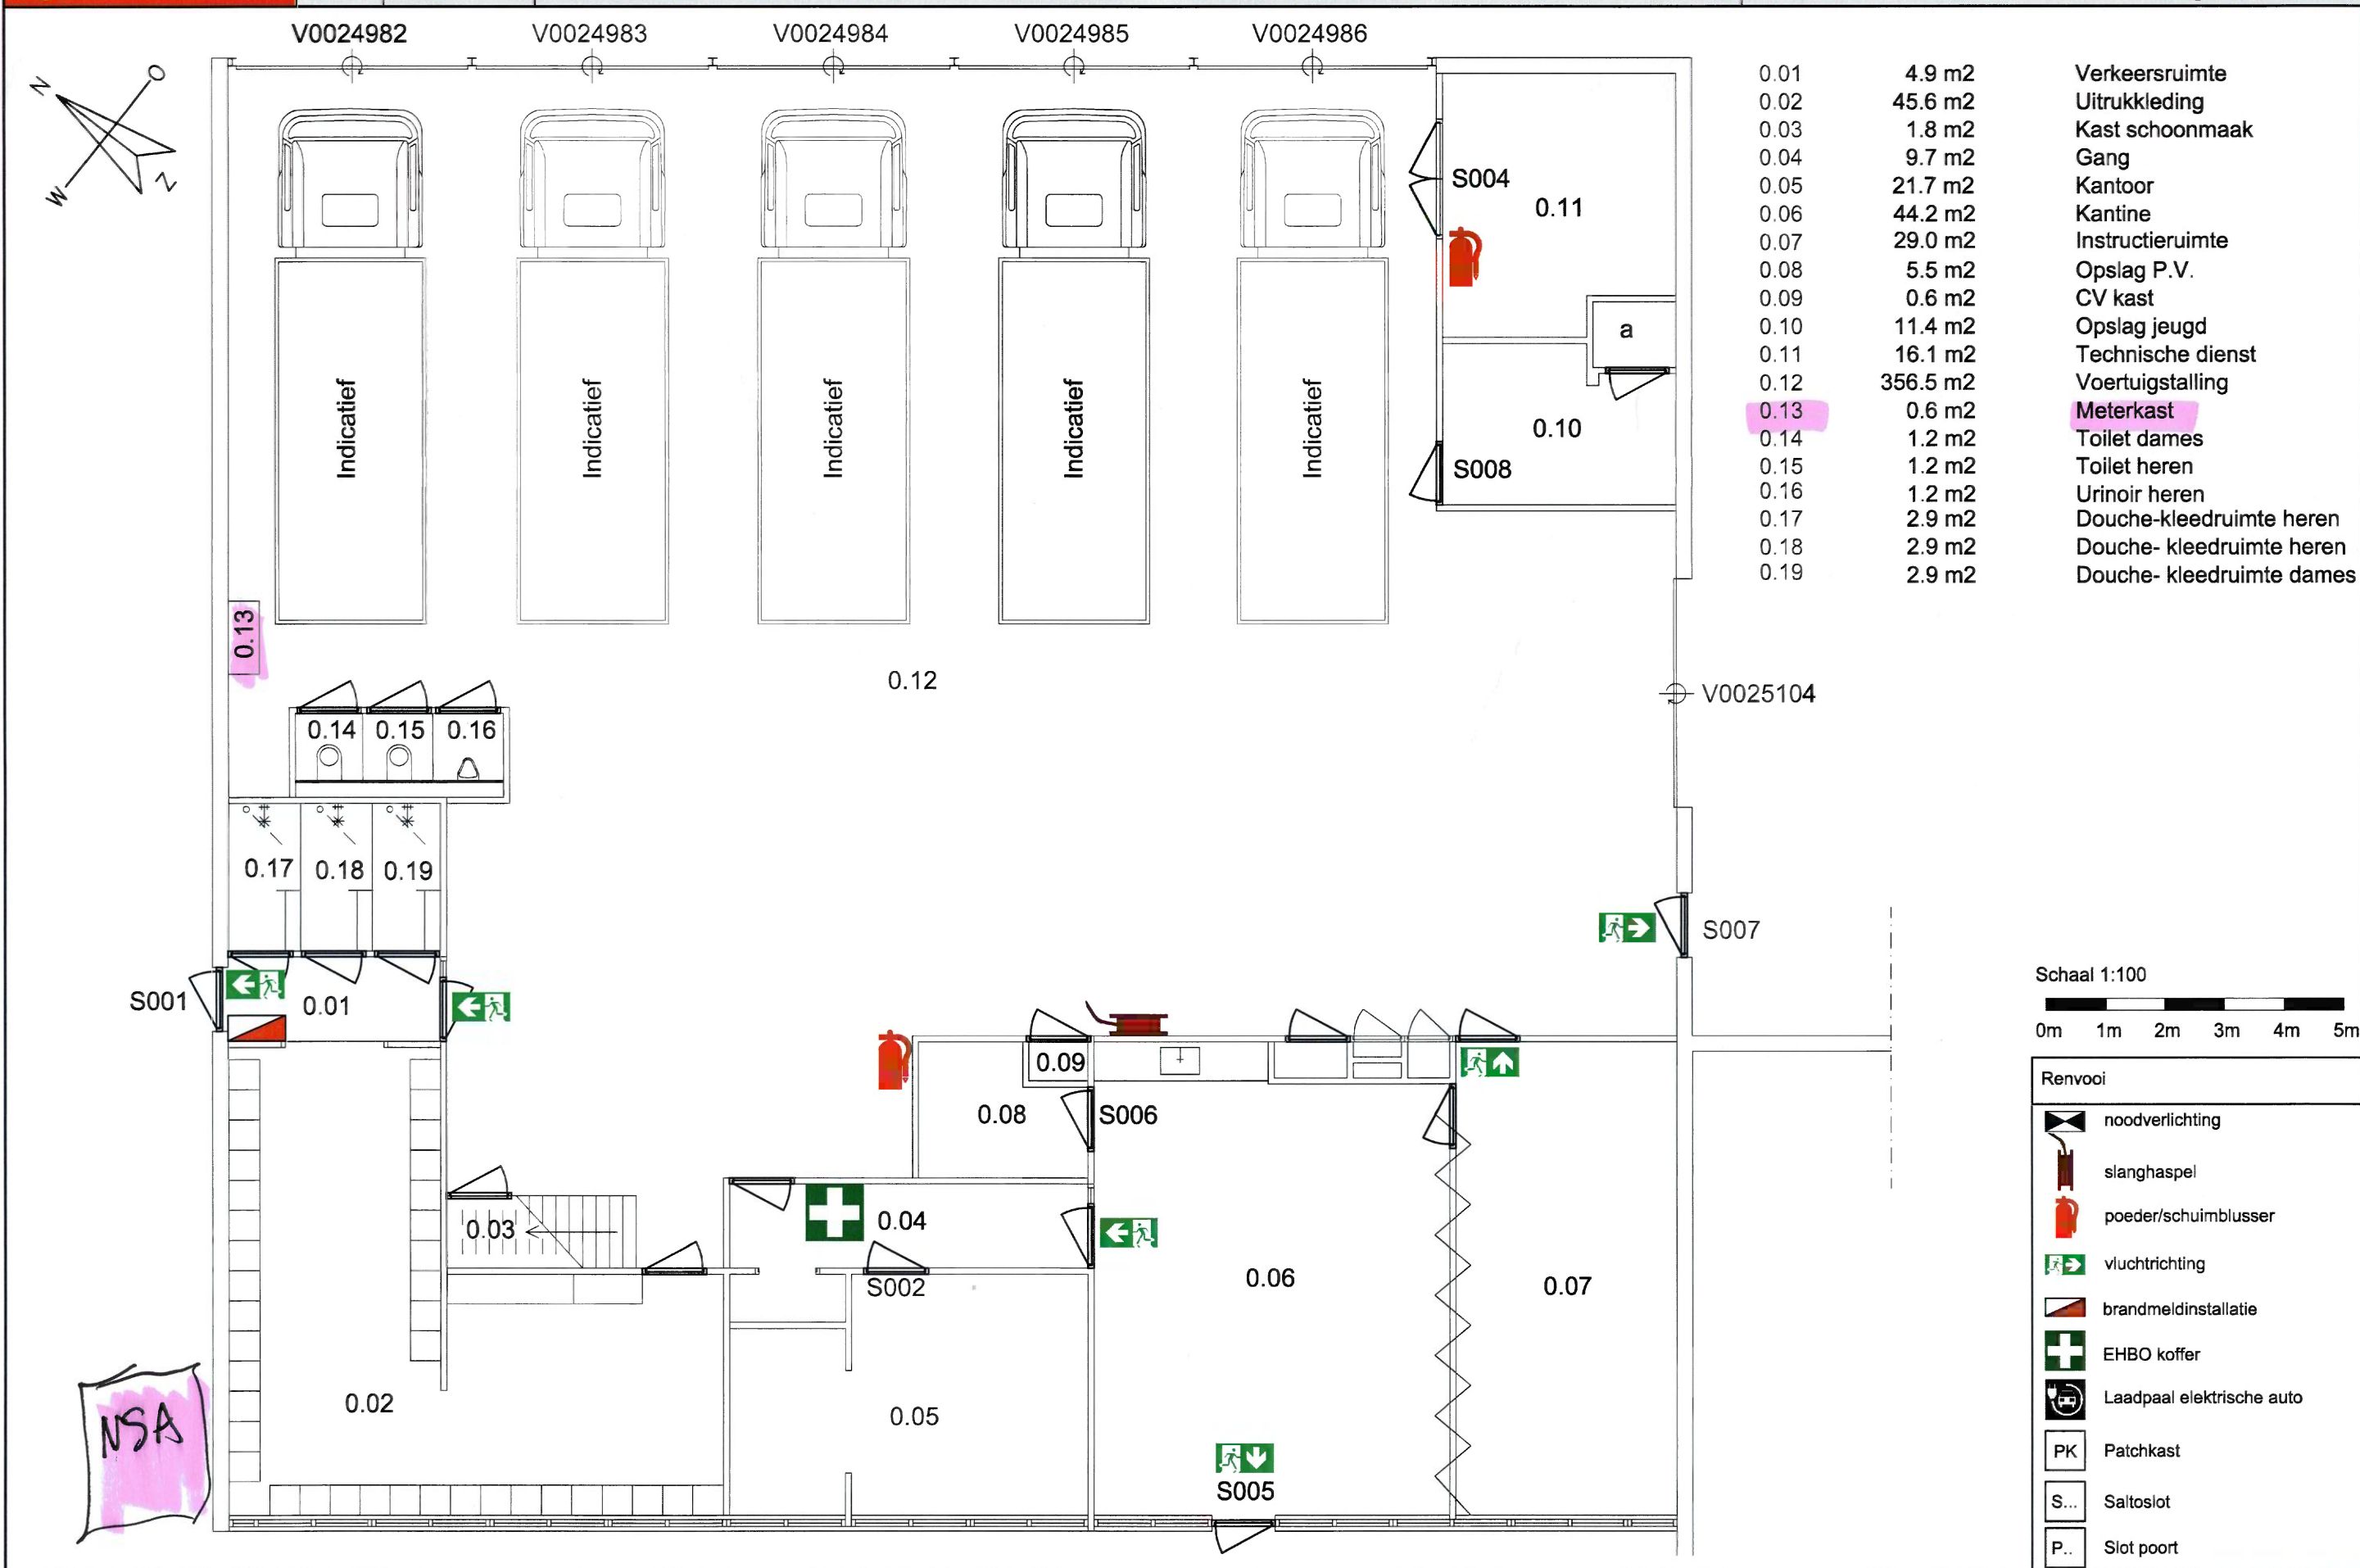

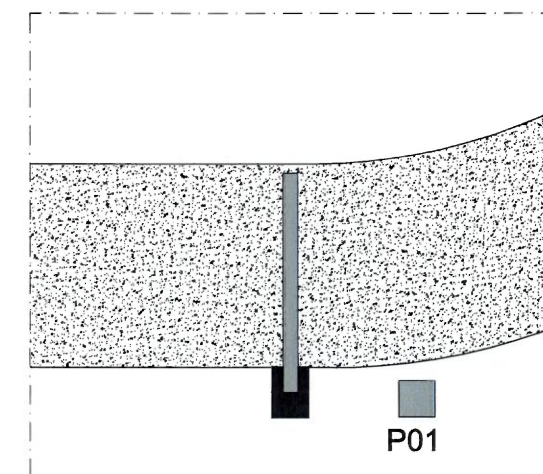


Schaal 1:100

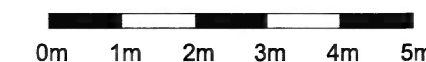


Renvooi

- | | |
|---|---------------------------|
|  | noodverlichting |
|  | sianghaspel |
|  | poeder/schuimblusser |
|  | vluchtrichting |
|  | brandmeldinstallatie |
|  | EHBO koffer |
|  | Laadpaal elektrische auto |
|  | Patchkast |
|  | Salto slot |
|  | Slot poort |

Fr. Fritschar

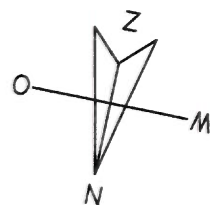

0.01	197.0 m2	Uitrukh
0.02	51.2 m2	Kleedruimte
0.03	17.4 m2	Douche- kleedruimte
0.04	2.3 m2	Meterkast
0.05	5.4 m2	CV ruimte
0.06	1.5 m2	Toilet dames
0.07	1.1 m2	Toilet heren
0.08	3.6 m2	Urinoir heren
0.09	7.2 m2	Opslag PV
0.10	29.8 m2	Opslag/ werkplaats
0.11	23.5 m2	Kantoor

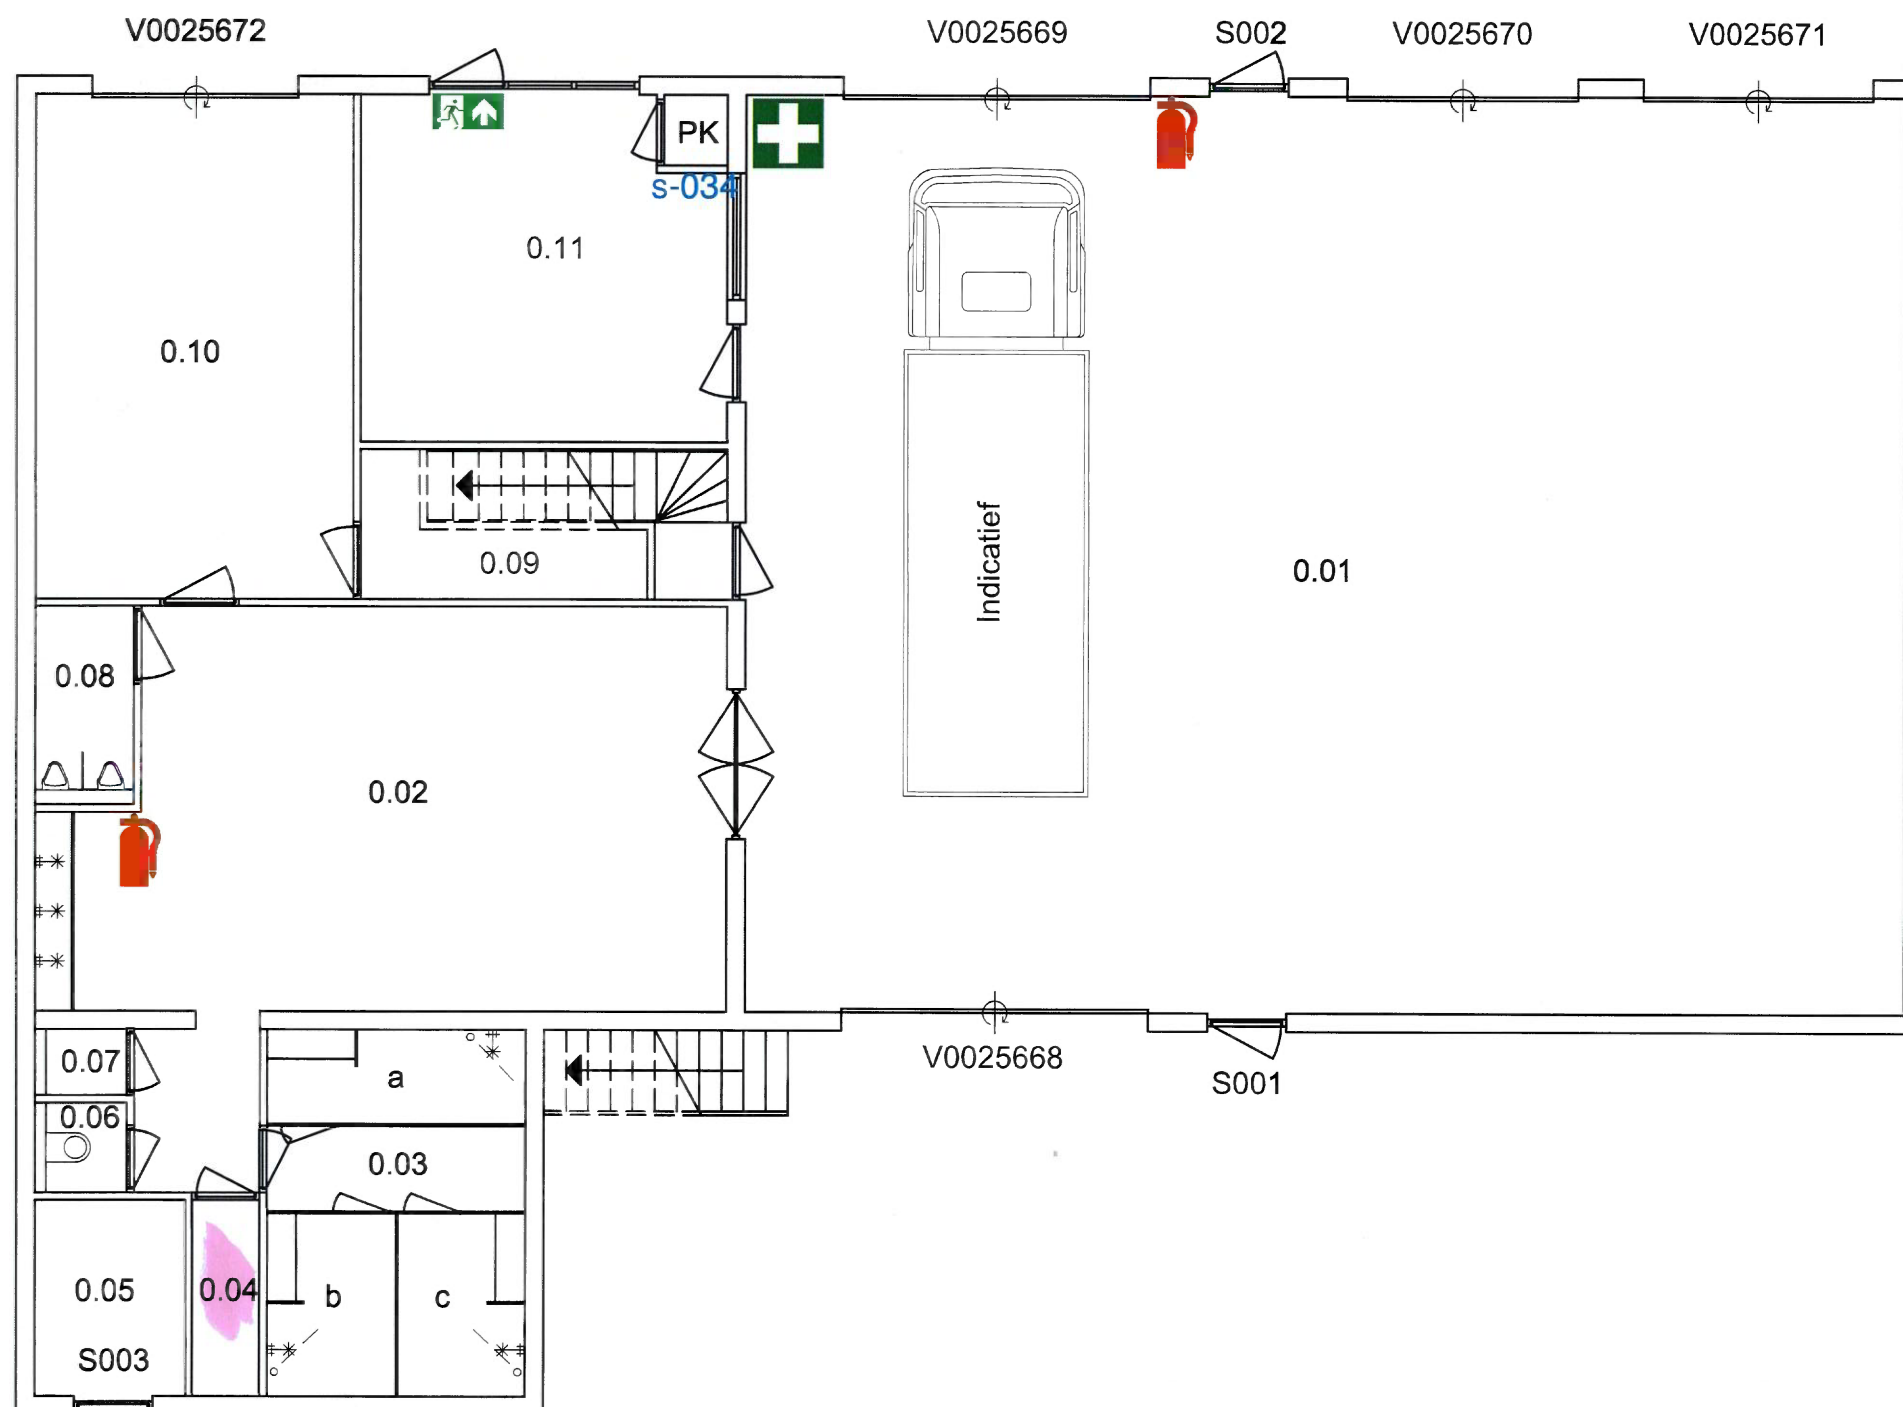



Schaal 1:100

0m 1m 2m 3m 4m 5m

Renvooi

	noodverlichting
	slanghaspel
	poeder/schuimblusser
	vluchtrichting
	brandmeldinstallatie
	EHBO koffer
	Laadpaal elektrische auto
	Patchkast
	Salto slot
	Slot poort


NSA

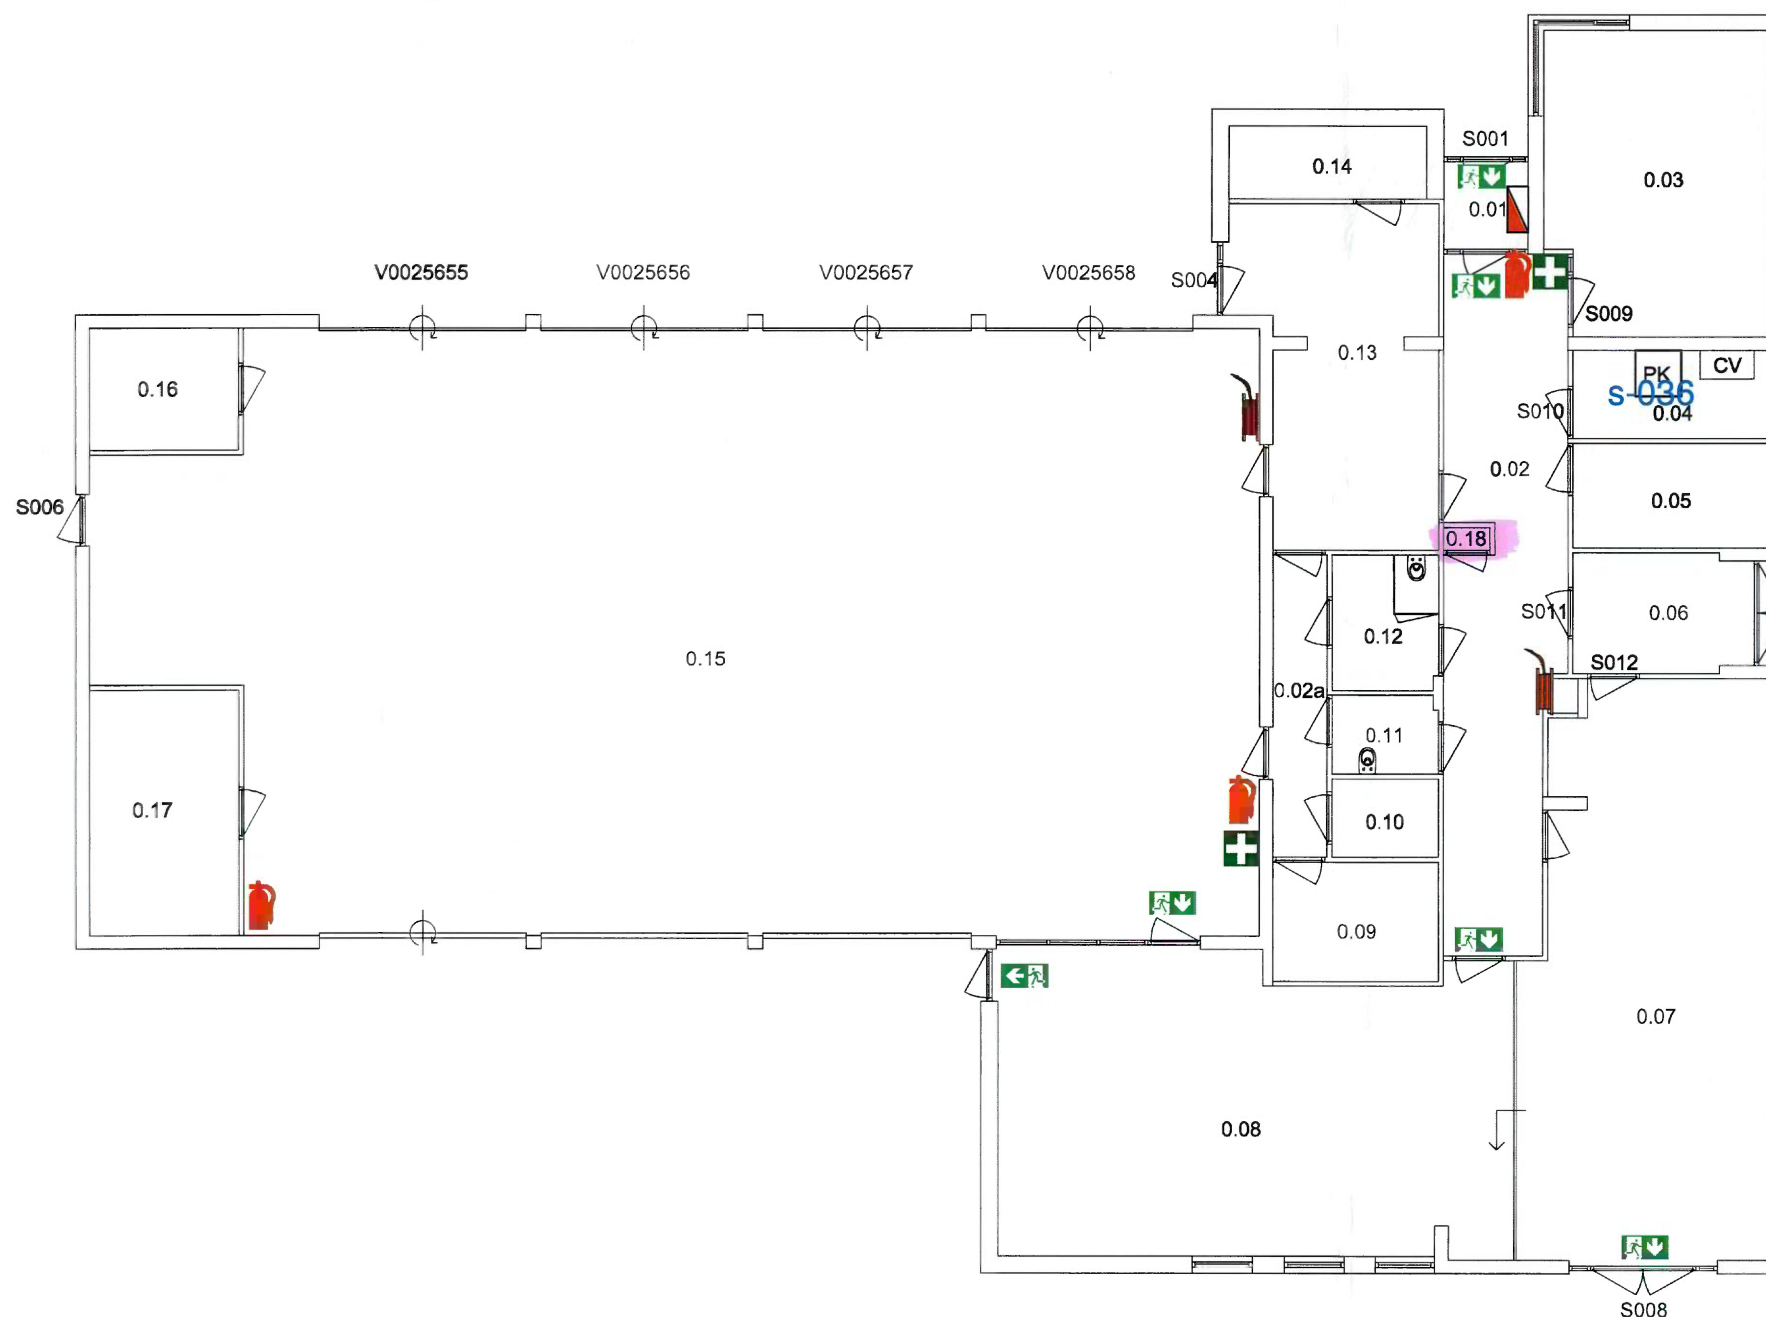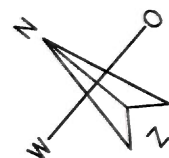



0.01	3.1 m2	Entree
0.02	32.8 m2	Verkeersruimte
0.02a	6.8 m2	Verkeersruimte
0.03	27.9 m2	Kantoor
0.04	7.3 m2	Werk- / techniek kast
0.05	8.7 m2	Opslag PV
0.06	9.0 m2	Opslag
0.07	57.1 m2	Kantine
0.08	62.9 m2	Instructieruimte
0.09	8.3 m2	Douche- kleedruimte heren
0.10	3.5 m2	Douche- kleedruimte dames
0.11	3.5 m2	Toilet dames/ MIVA
0.12	6.1 m2	Toilet heren
0.13	25.8 m2	Uitrukkleding
0.14	6.1 m2	Magazijn
0.15	271.2 m2	Voertuigstalling
0.16	7.5 m2	Werkruimte
0.17	15.0 m2	Opslag
0.18	0.4 m2	Meterkast

Renvooi

	noodverlichting
	slanghaspel
	poeder/schuimblusser
	vluchtrichting
	brandmeld / inbraakinstallatie
	EHBO koffer
	Laadpaal elektrische auto
	Patchkast

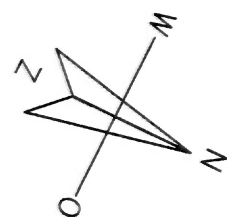


E45084 & E45085

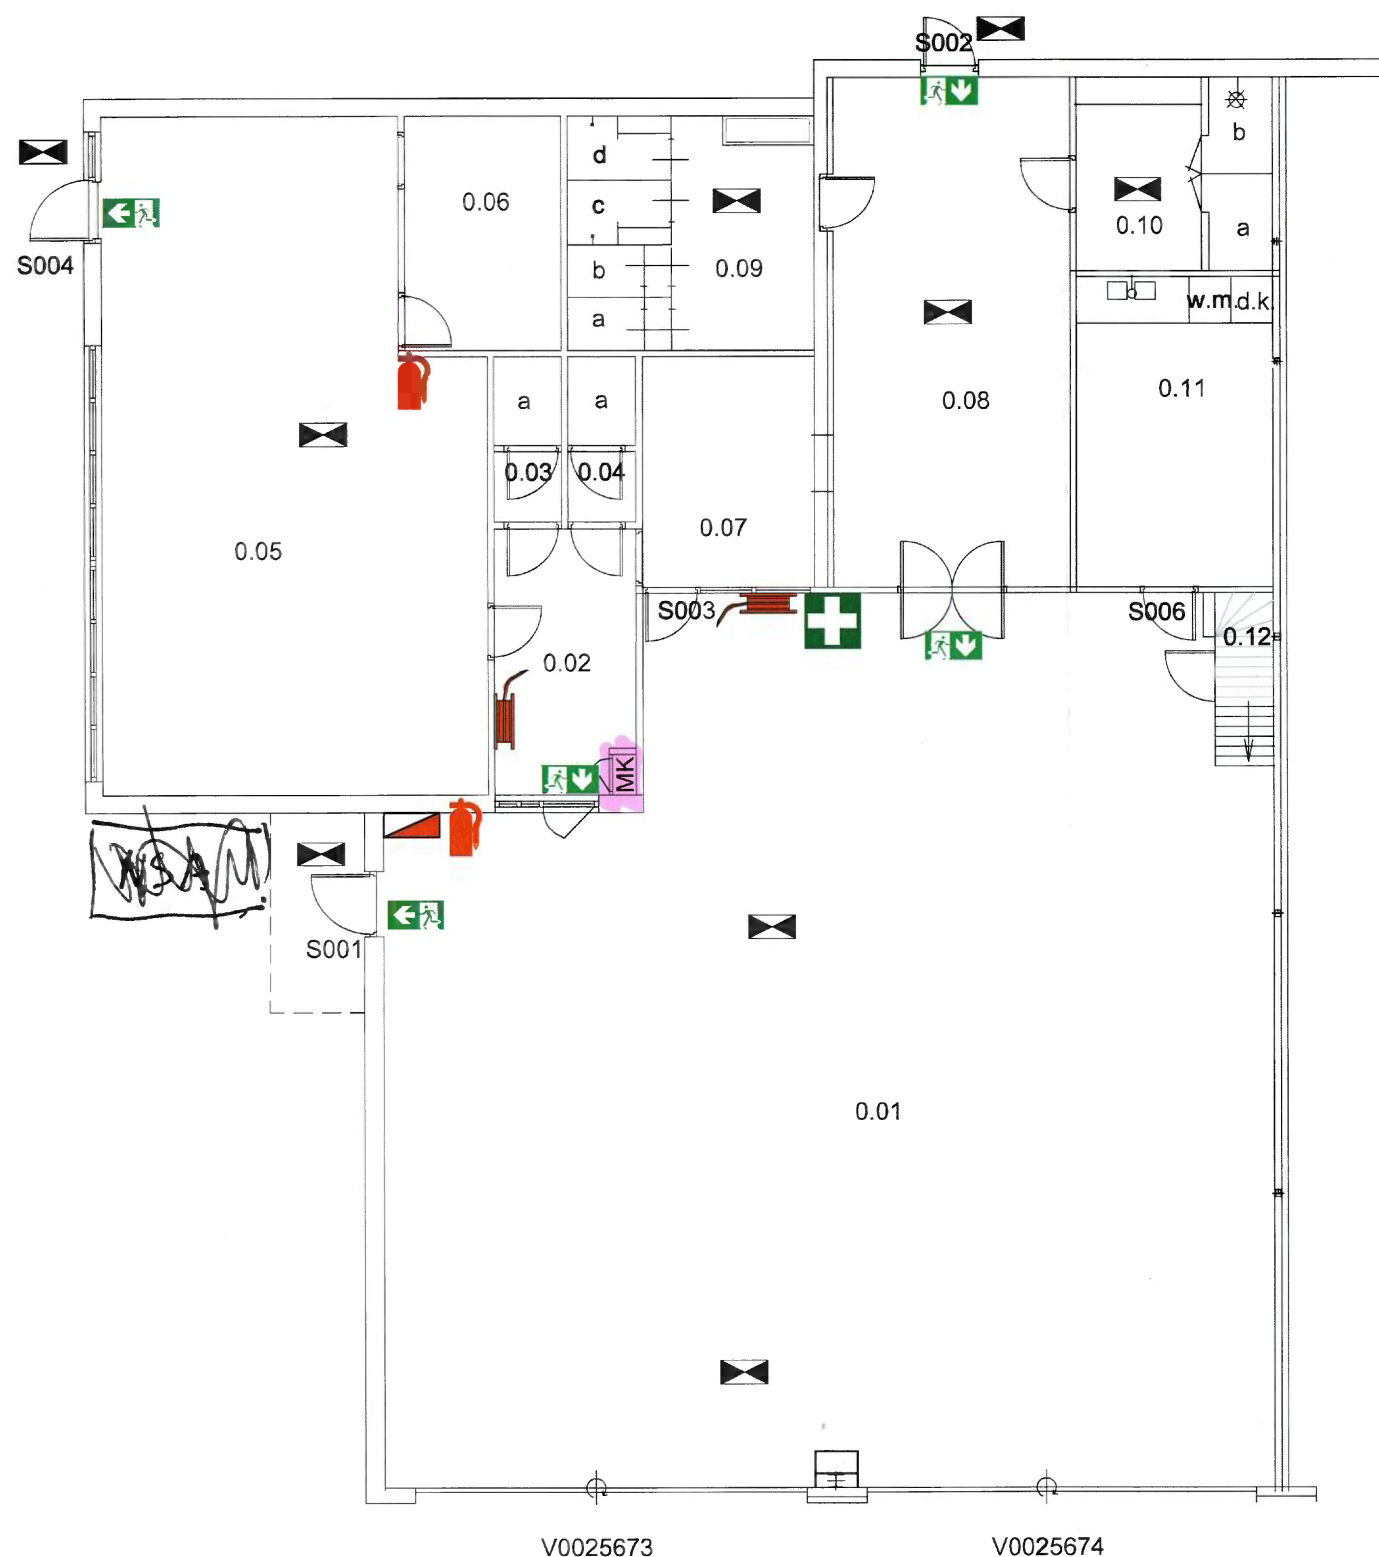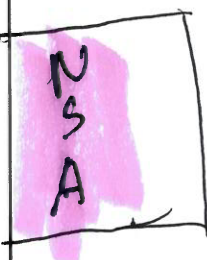


0.01	209.9 m2	voertuigstalling
0.02	10.9 m2	hal
0.03	3.2 m2	toilet dames
0.04	3.2 m2	toilet heren
0.05	69.3 m2	kantine
0.06	10.5 m2	keuken
0.07	11.5 m2	kantoor
0.08	35.6 m2	opslag
0.09	16.6 m2	douche heren
0.10	11.1 m2	douche dames
0.11	17.7 m2	opslag
0.12	1.9 m2	kast

Schaal 1:125

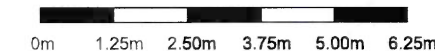


Renvooi

- noodverlichting
- slanghaspel
- poeder/schuimblusser
- vluchtrichting
- brandmeld / inbraakinstallatie
- EHBO koffer
- Laadpaal elektrische auto
- Patchkast

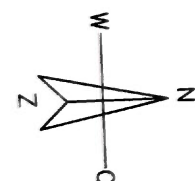

0.01	17.9 m2	Verkeersruimte
0.02	84.5 m2	Kantine/ instructieruimte
0.03A	0.42 m2	Meterkast
0.03B	1.4 m2	Technische ruimte
0.04	4.7 m2	Toilet heren
0.05	2.11 m2	Toilet dames
0.06	20.6 m2	Douche- kleedruimte heren
0.07	3 m2	Douche- kleedruimte dames
0.08	22.1 m2	Magazijn
0.09	110.2 m2	Voertuigstalling
0.10	19.2 m2	Uitrukkleding
0.11	4.4 m2	Opslag
0.12	14.1 m2	Kantoor

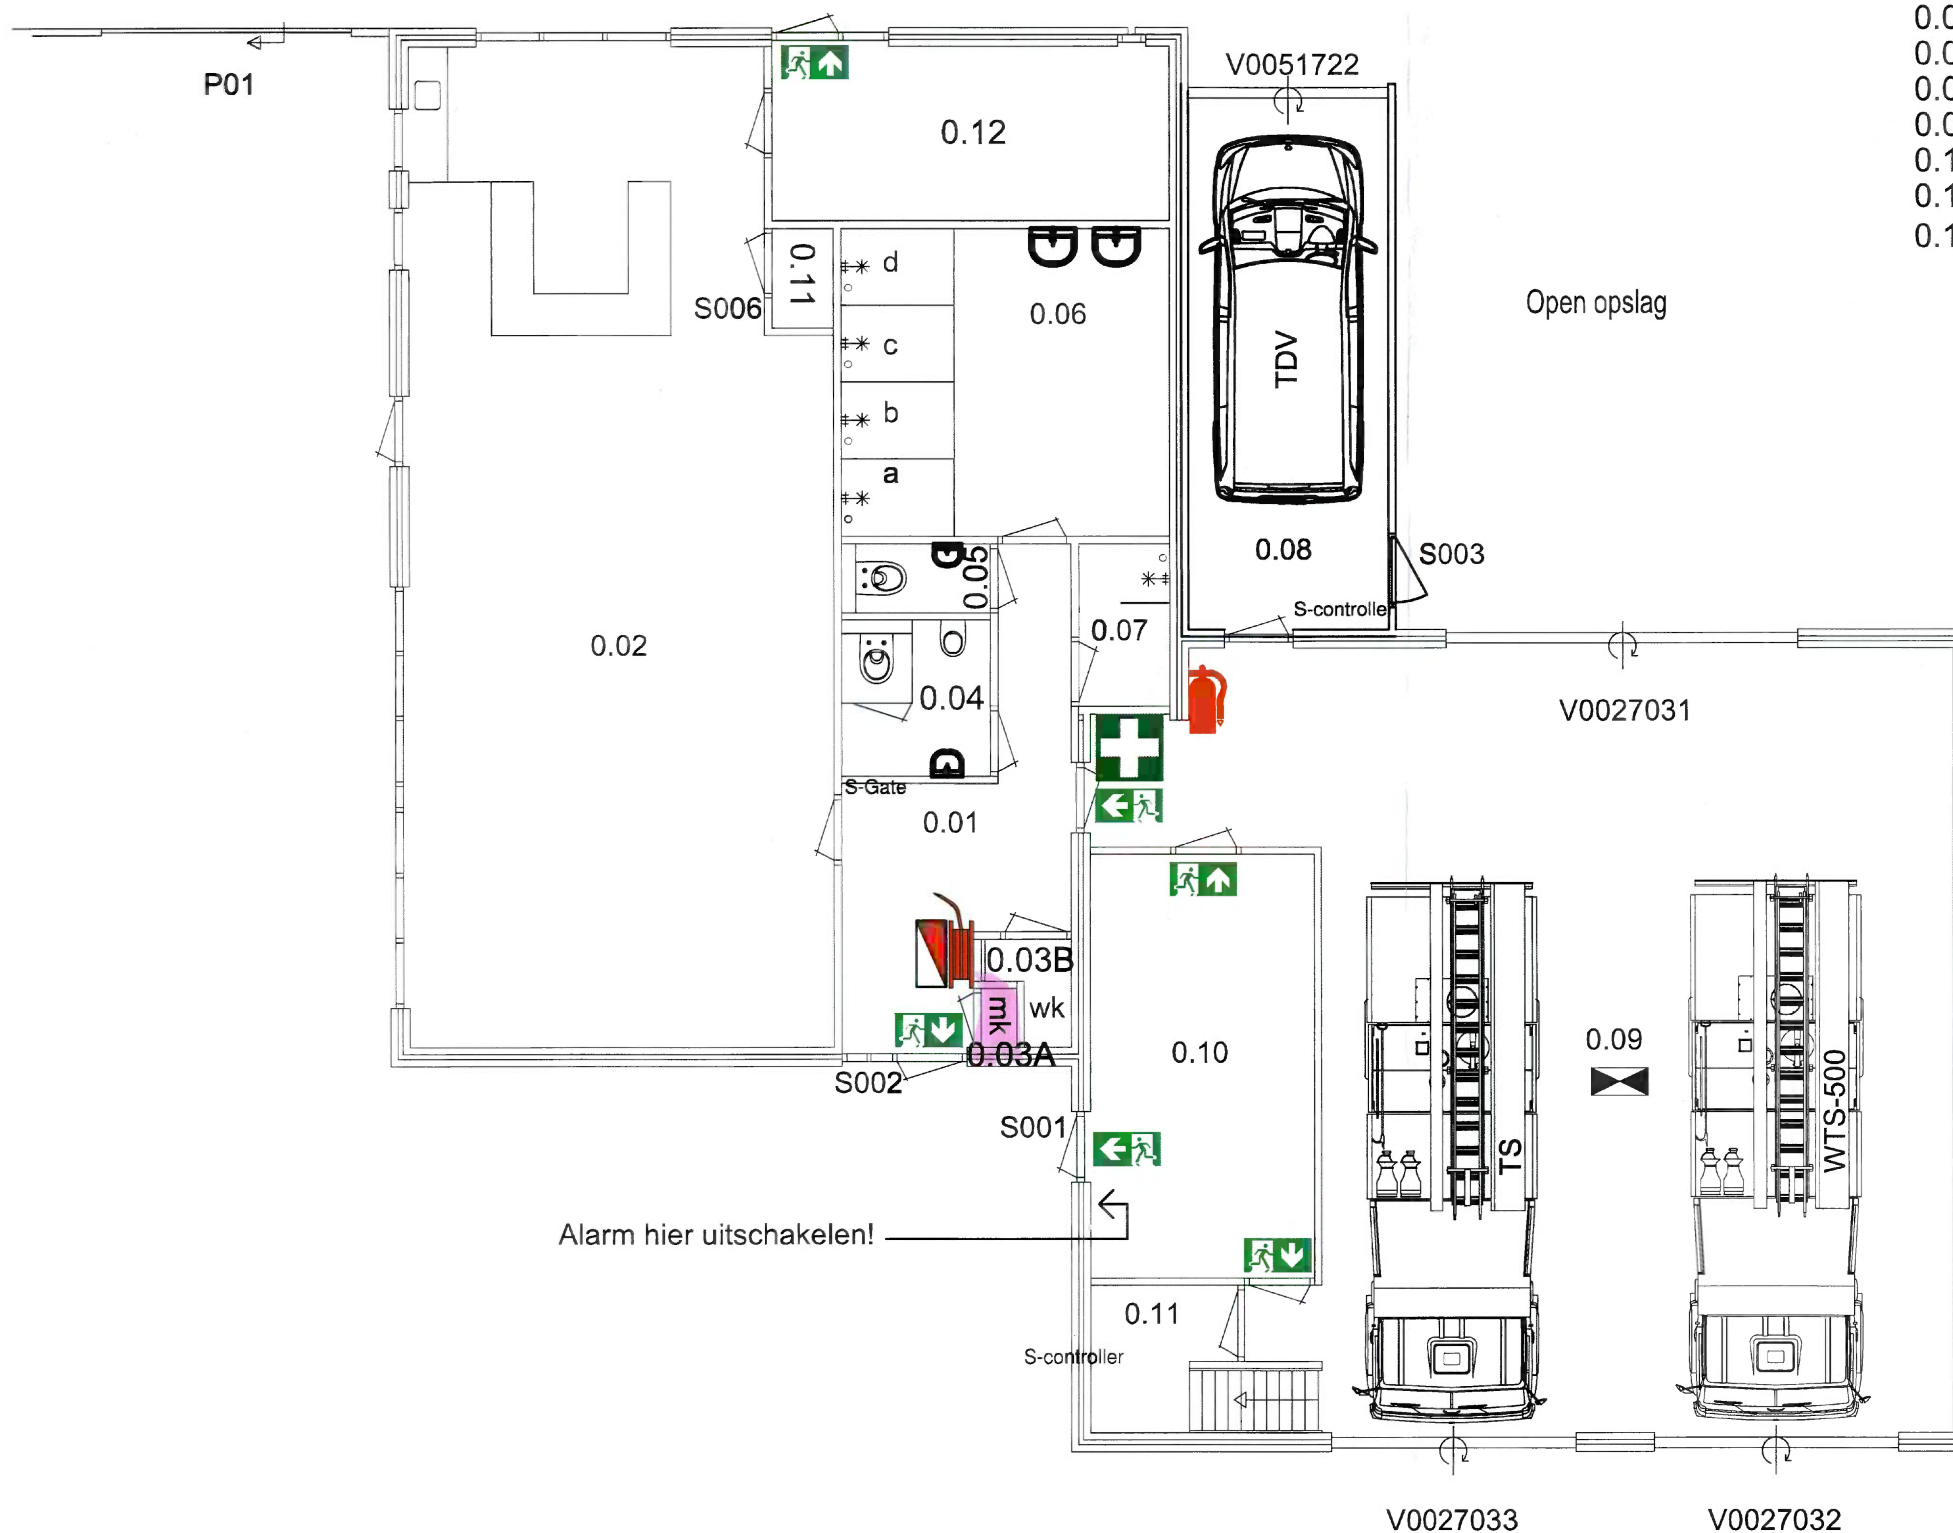

Schaal 1:100

0m 1m 2m 3m 4m 5m

Renvooi

- noodverlichting
- slanghaspel
- poeder/schuimblusser
- vluchtrichting
- brandmeldinstallatie
- EHBO koffer
- Laadpaal elektrische auto
- Patchkast
- Salotslot
- Slot poort

Pie ten stallen
NSR




0.01	25.6 m2
0.02	0.3 m2
0.03	4.7 m2
0.04	7.8 m2
0.05	46.4 m2
0.06	14.1 m2
0.07	124.7 m2
0.08	18.5 m2
0.09	40.8 m2
0.10	43.9 m2
0.11	15.7 m2
0.12	3.5 m2
0.13	5.9 m2
0.14	1.5 m2

Verkeersruimte
Meterkast
Technische ruimte
Douche-kleedruimte dames/ MIVA toilet
Uitrukkleding
Douche- kleedruimte heren
Voertuigstalling
Opslag
Kantine
Instructieruimte
Kantoor
Schoonmaak
Toilet heren
Printruimte

Schaal 1:100
0m 1m 2m 3m 4m 5m

Renvooi	
	noodverlichting
	slanghaspel
	poeder/schuimblusser
	vluchtrichting
	brandmeldinstallatie
	EHBO koffer
	Laadpaal elektrische auto
	Patchkast
	Salto slot
	Slot poort

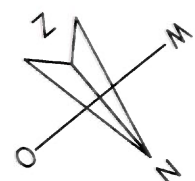

Schaal 1:100
0m 1m 2m 3m 4m 5m

