


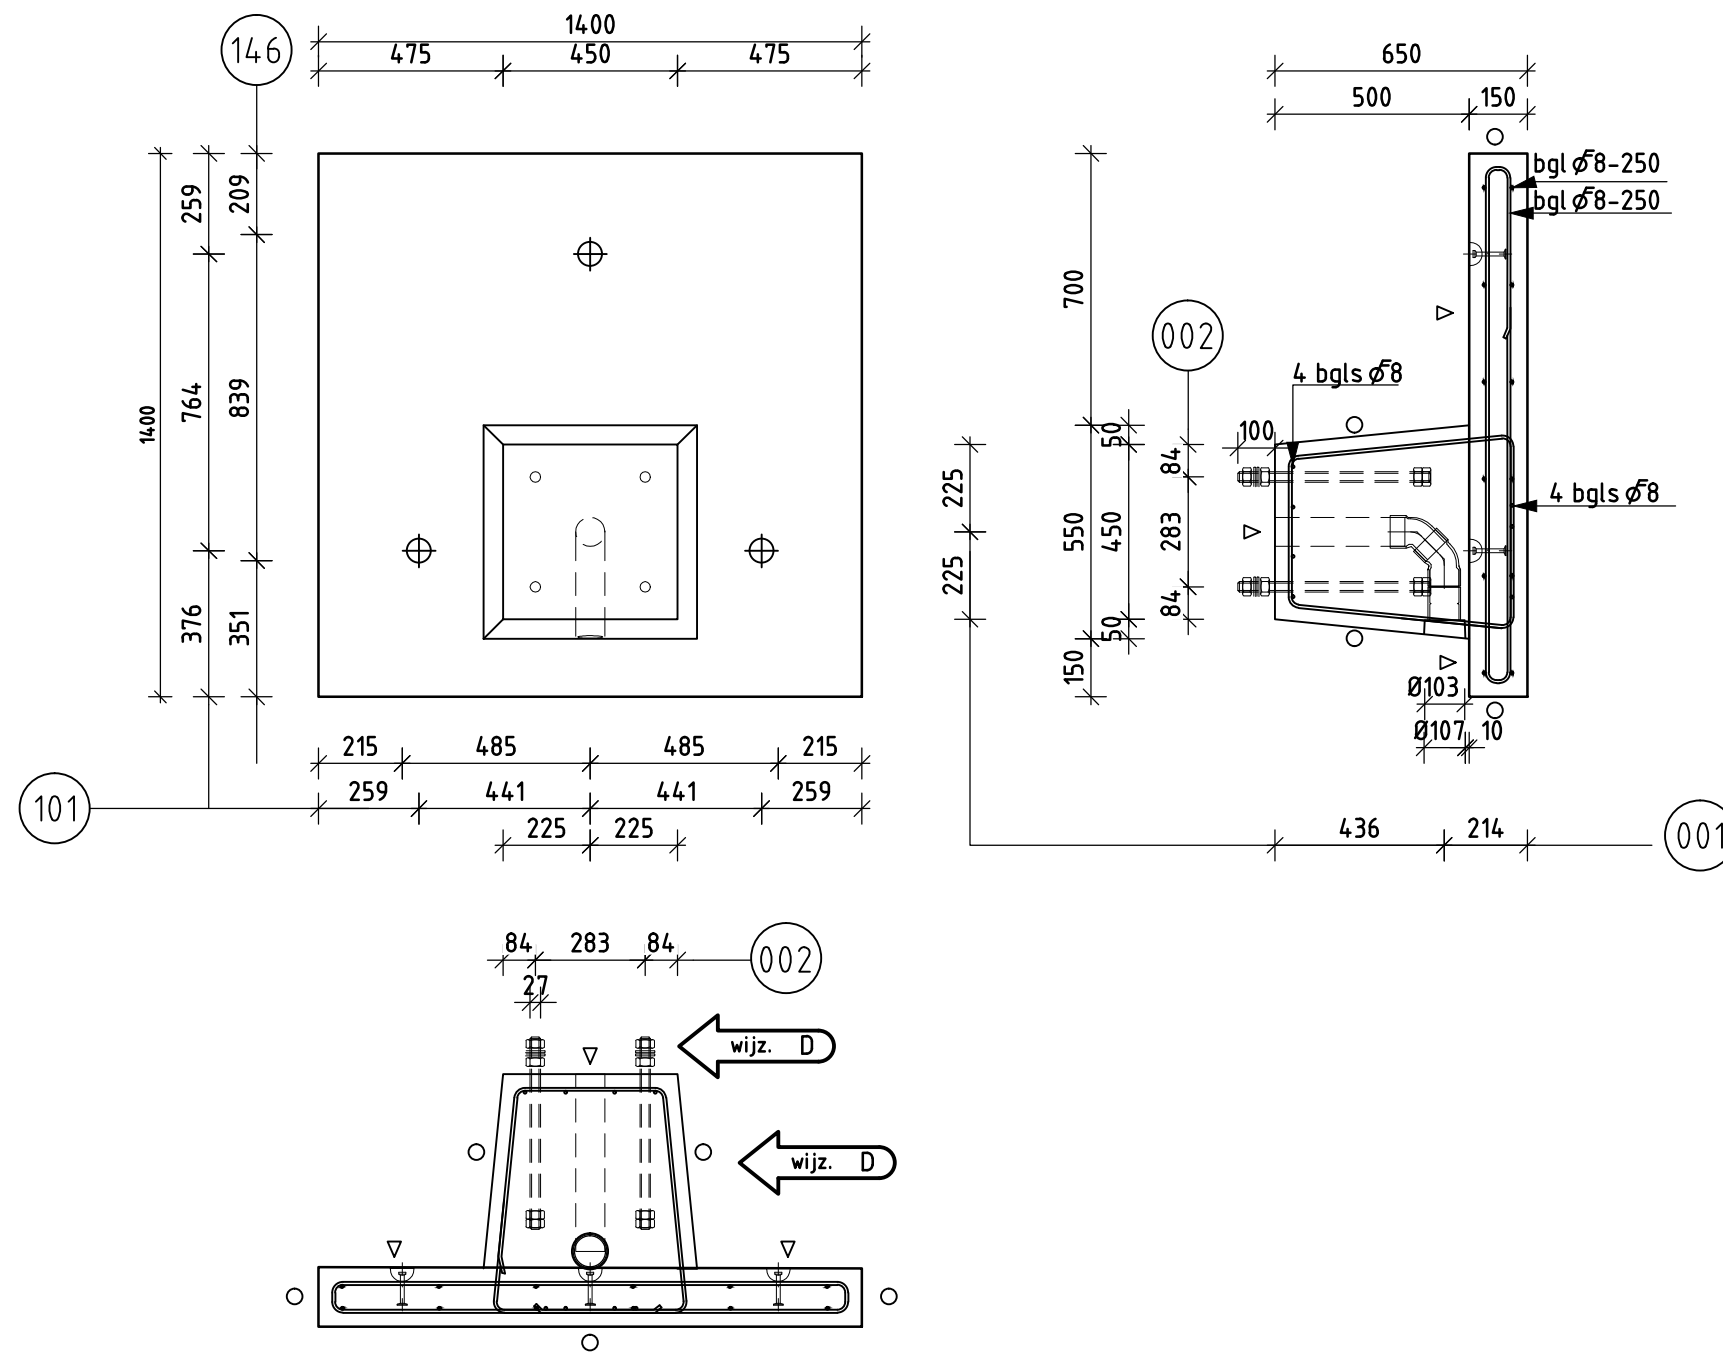

wijz. D

wijz. D

002	4	Anker, M27x500mm:	th. verz.	990409
		4x M27 moer en 2x ringen		
101	3	Kogelkophijsanker 6000-1,3-0065	th. verz.	051500
001	1	Ø75 L=335mm & Ø75 L=85mm Ø75 mof /spie 45 gr bocht Ø75 mof/mof 45 gr bocht Ø75 lijm mof	PVC	-----
POS	Aantal	Omschrijving	Uitvoering	art.adm.
IN TE STORTEN ONDERDELEN				

SYMBOLEN AFWERKING	
▽	: stortzijde, geen afwerking
▽G	: schuren
▽A	: spanen
▽AR	: gerold
▽R	: zie specificatie
○	: malzijde, geen afwerking
OM	: vlgs monster
OR	: zie specificatie
▽/●	: zichtbeton
VELLINGKANTEN	
10x10	▽20x20
15x15	▽R10

Dekking	:35mm	Milieuklasse	:XF4
Beton	:C 35/45 NEN-EN 206 en NEN 8005	Maattolerantie	:NEN 2889
Cement	:CEM III/A 52,5N NEN-EN 197-1	Mengsel	:716
Staalqualiteit	:B500 A/B NEN 6008	Nabehandeling	:CUR 31
Uit mal	:kogelkophijsankers 15 N/mm2	Veiligheidskl.	:n.v.t.
Brandwerendheid	:n.v.t.	Categorie constructief	:3
Opperv. beoordelingsklasse : afwerkzijde: A (NEN 6722) malzijde: A (NEN 6722)		Project	:Fundatie MRA displays
Order : 210472		Opdrachtgever	:Strukton Systemen
Formaat: A3		Onderdeel	:Fundatie 1400x1400x650mm



Strukton
Prefab Beton

Westkanaaldijk 2
Postbus 1025
3600 BA Maarssen
t 030-2486286
f 030-2486296

Soortelijke massa : 2400 kg/m3	E			
Inhoud : 0,416 m3	D	01-11-2010	WHU	MHI
Gewicht : 998 kg	C	26-10-2010	WHU	MHI
Artikelnr. : 704080	B	25-10-2010	BDI	WHU
Status : Definitief	A	22-10-2010	BDI	MHI
Tekeningnr. : 210472 - 001	Uitg.	Datum	Tek	Controle