


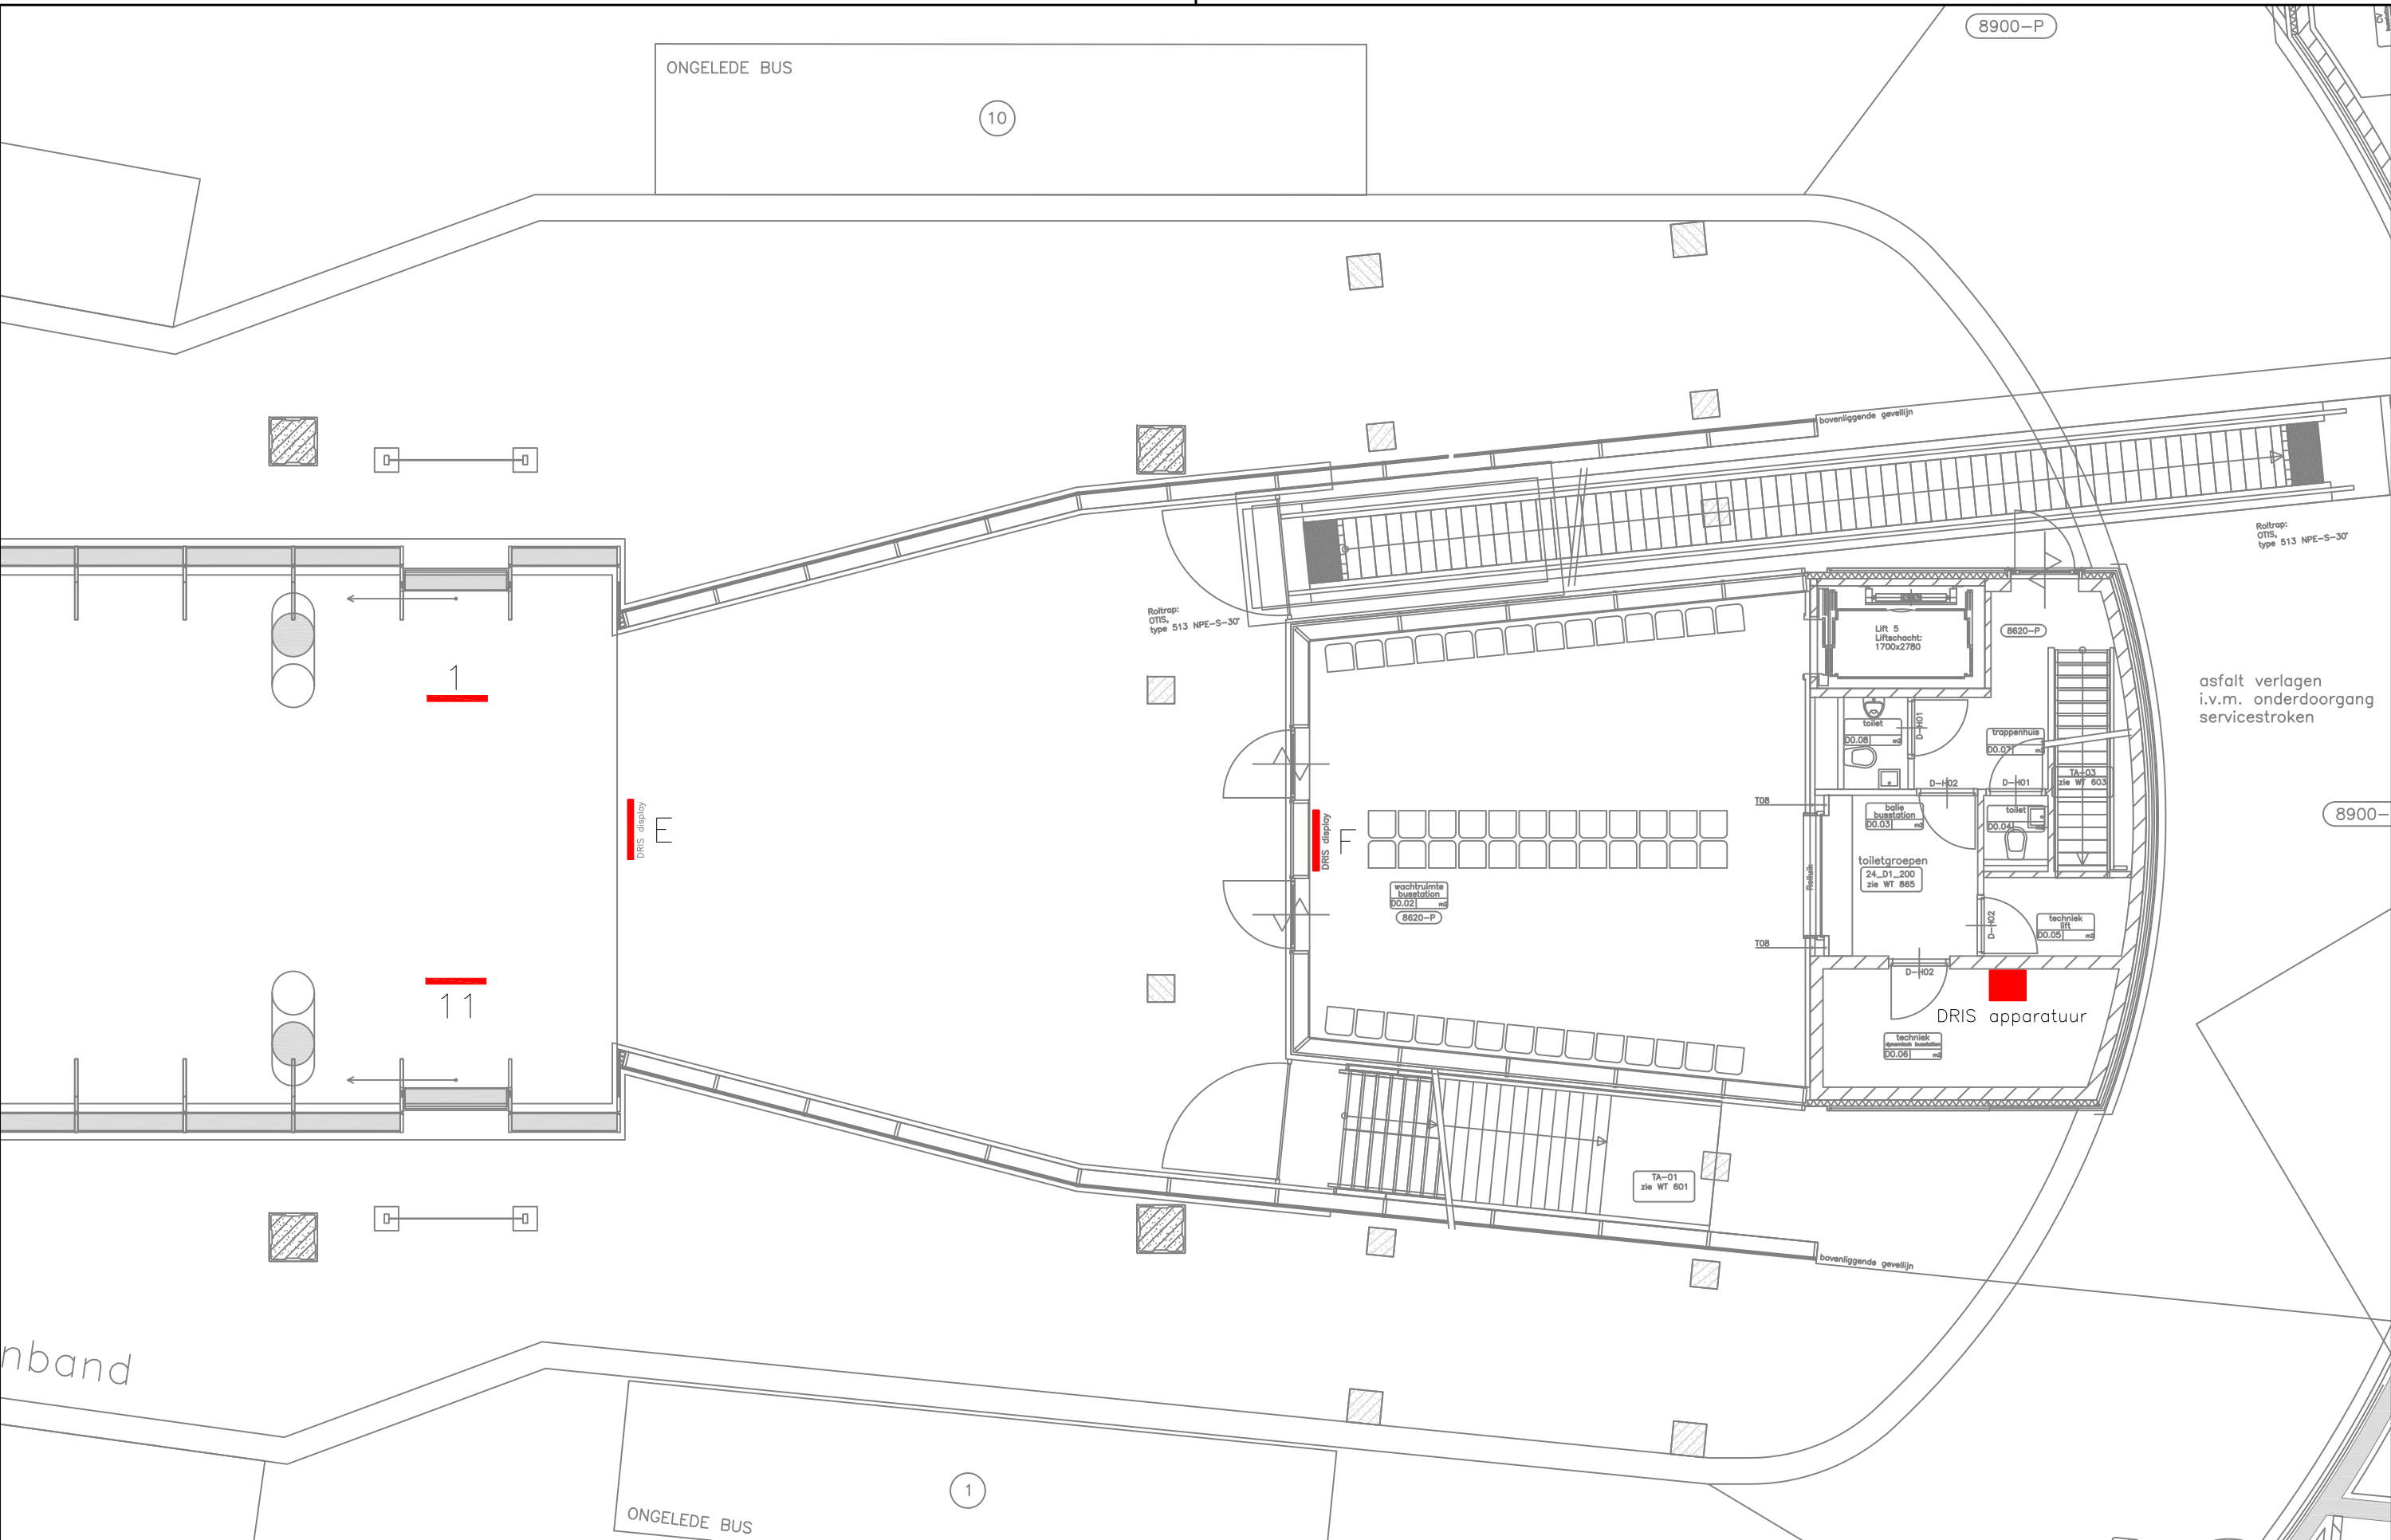

nband