



Locatie code	010
Locatie	Beegden
Adres	Baexemerweg 2, 6099 NA Beegden
Bereikbaarheid	goed
Aandachtspunten	Zie tabel gebouwoverzicht
Google Maps link	Baexemerweg 2 - Google Maps

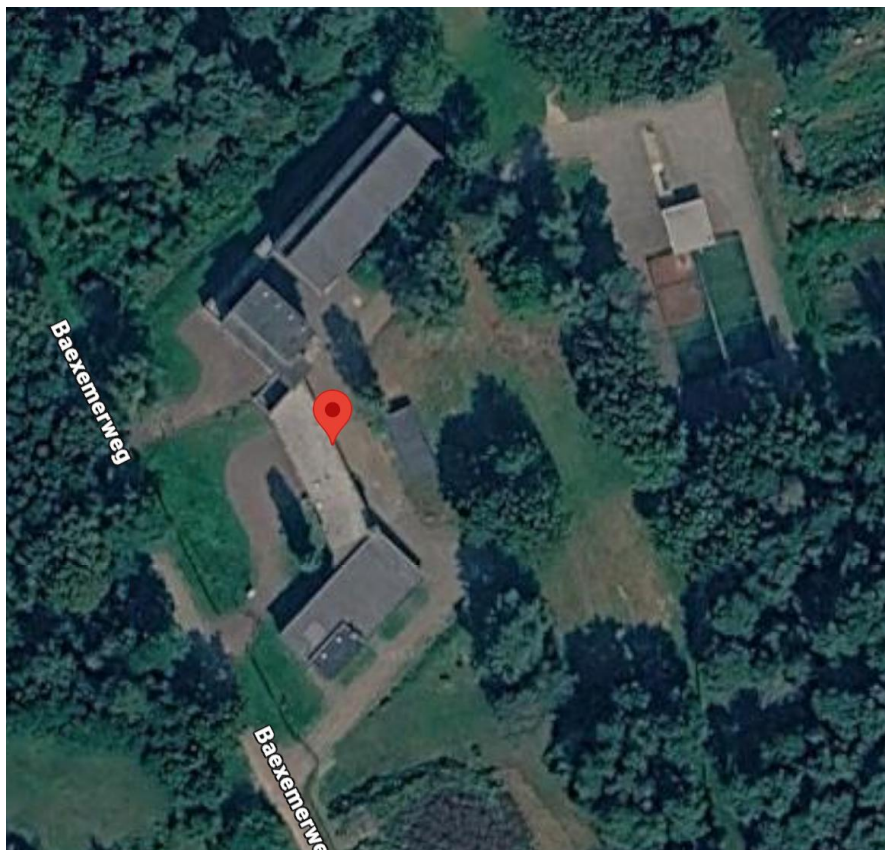

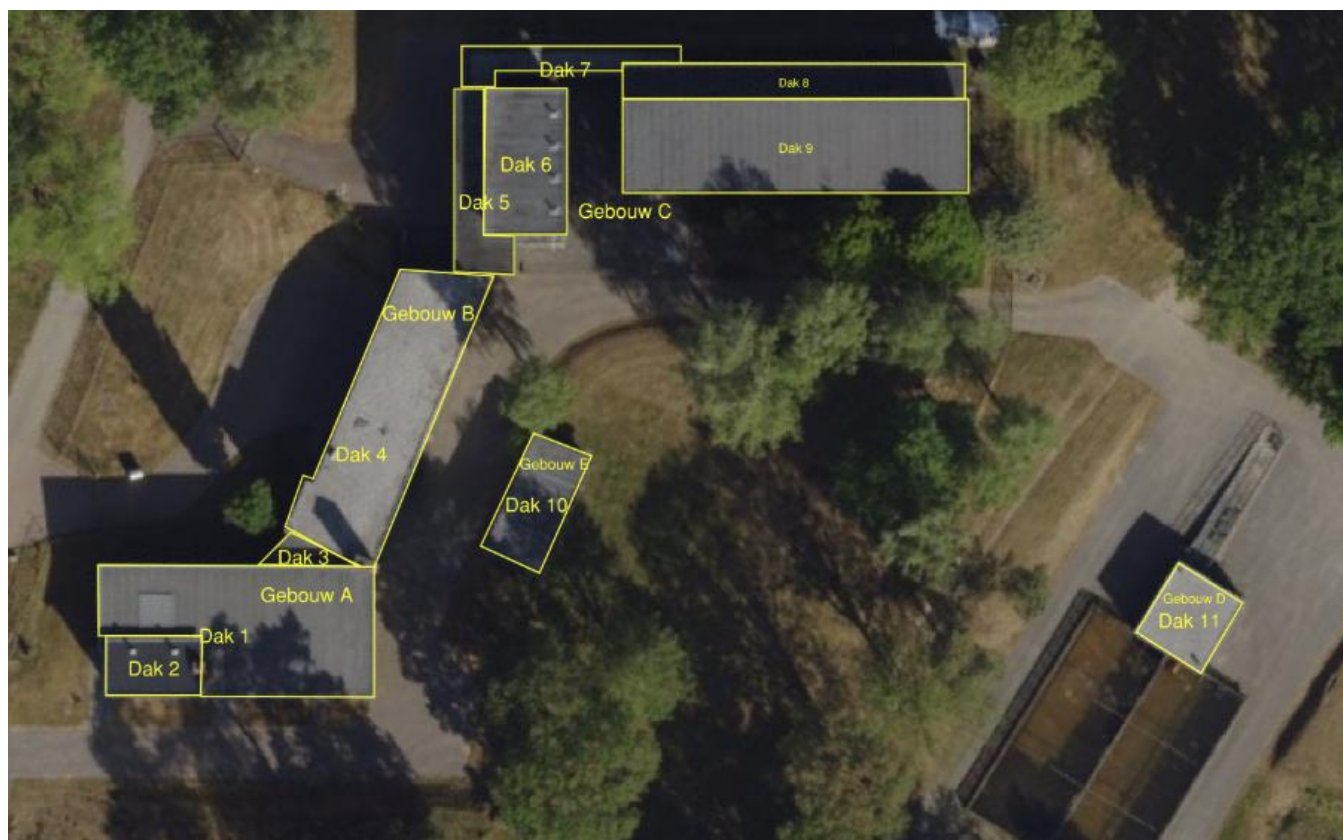



Op 20 oktober onderhoud en inspectie uitgevoerd, plus insnijding gemaakt op elk dakvlak.

Tabel 1: Gebouwoverzicht met dakopbouw

Gebouw	Tag-code	Gebouwnr op tekening	Aandachtspunten
Distributiegebouw	W-010BA	A	Dak 1 beton 3 laags bitumen. Redelijk goede staat. Dak 2 idem als 1 toplaag matig.
Middendeel	W-010BB	B	Dak 3 beton 3 laags bitumen redelijk goede staat grind vervuild met mos. Dak 4 beton 3 laags geplakt SLECHT. Loodwerk goede staat. Stalen. Hwa slecht zie foto's.
Zuiveringsgebouw	W-010BC	C	Dak 5 beton 2 laagste geplakt en met 2 laags app vervangen. Goede staat. Dak 7 beton met geplakte bitumen deze is SLECHT. Onderhoud is niet op alle plaatsen goed uit te voeren vanuit een hoogwerker. Afvoeren zijn wel schoon en ontstopt Dak 8 en 9: Op 5 maart ter plaatse geweest i.c.m. kraan Herpertz. De goten zijn gereinigd en er zijn insnijdingen gemaakt. Het filter station kan gewoon overlaagd worden. Het dak is geïsoleerd en het niet in gebruikte gebouw kan eveneens worden overlaagd. Advies om dan meteen veiligheid te plaatsen (het gaat om beton dek).
SWS-gebouw	W-010BD	D	
Voorruimte CK01+02	W-010BE	E	

buiten scope raamcontract