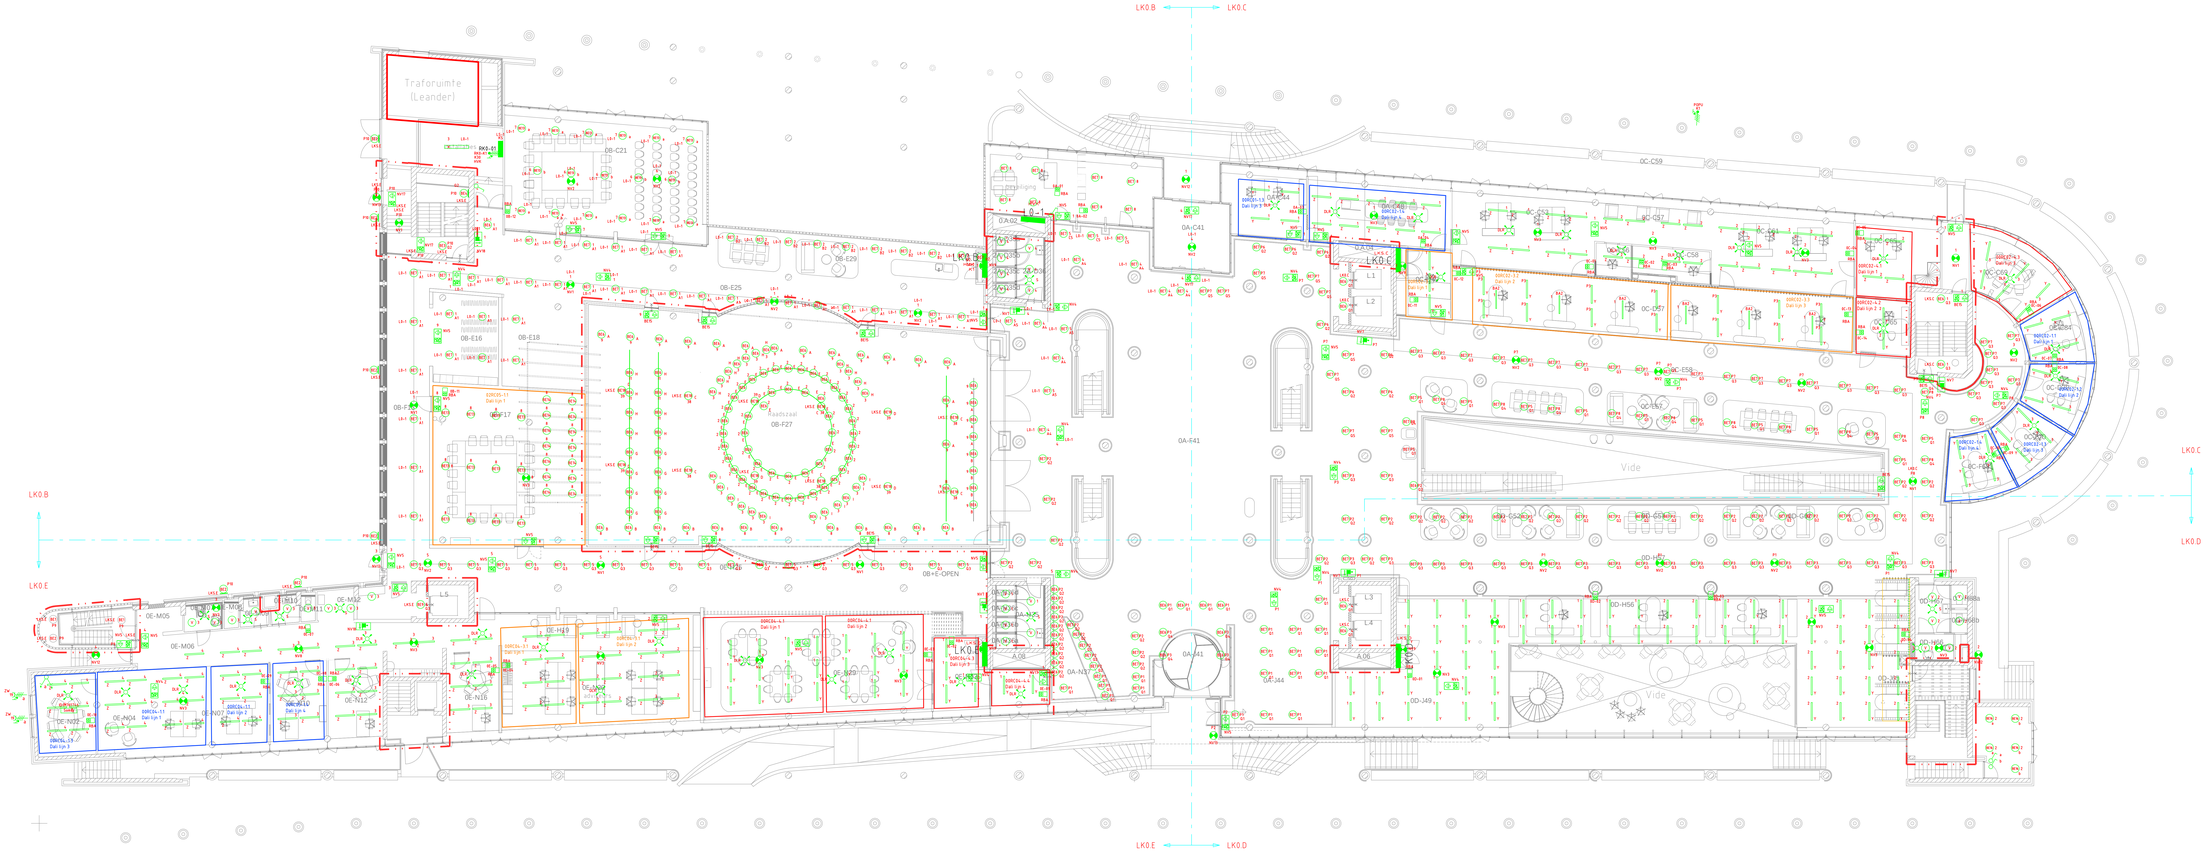

Symbolenlijst

Symbool	Omschrijving
A	Armatuur
B	Brandmeldpaneel
BP	Armatuur met transparant brandkapsel
	Armatuur op wand
	Armatuur rechthoekig
	Armatuur rondom
BP	Noodverlichtingarmatuur, transparant
F	Schakelaar, 1-polig
F	Dimmer, drukvast

Discipline	Elektro		
Status	As-built		
Formaat	A0++	Schaal	1:100
Getekend	RGr	Datum	10-2-20

Code	Datum	Omschrijving	Gewijzigd
A	23-3-21		RGr
B	20-9-21		YB

Project	Stadhuis
Adres	Marktplein 1 7311 LG , Apeldoorn
Contact	apeldoorn@peoplepower.nl

Omschrijving	Verlichtingsinstallatie
	Totaal
Bouwlaag	Begane grond

Apeldoorn

Tekeningnummer

STH_00_E63

Bestandsnaam: STH_00_E63.dwg

Deze tekening is in beheer bij PeoplePower. Voor vragen kunt u contact opnemen via apeldoorn@peoplepower.nl