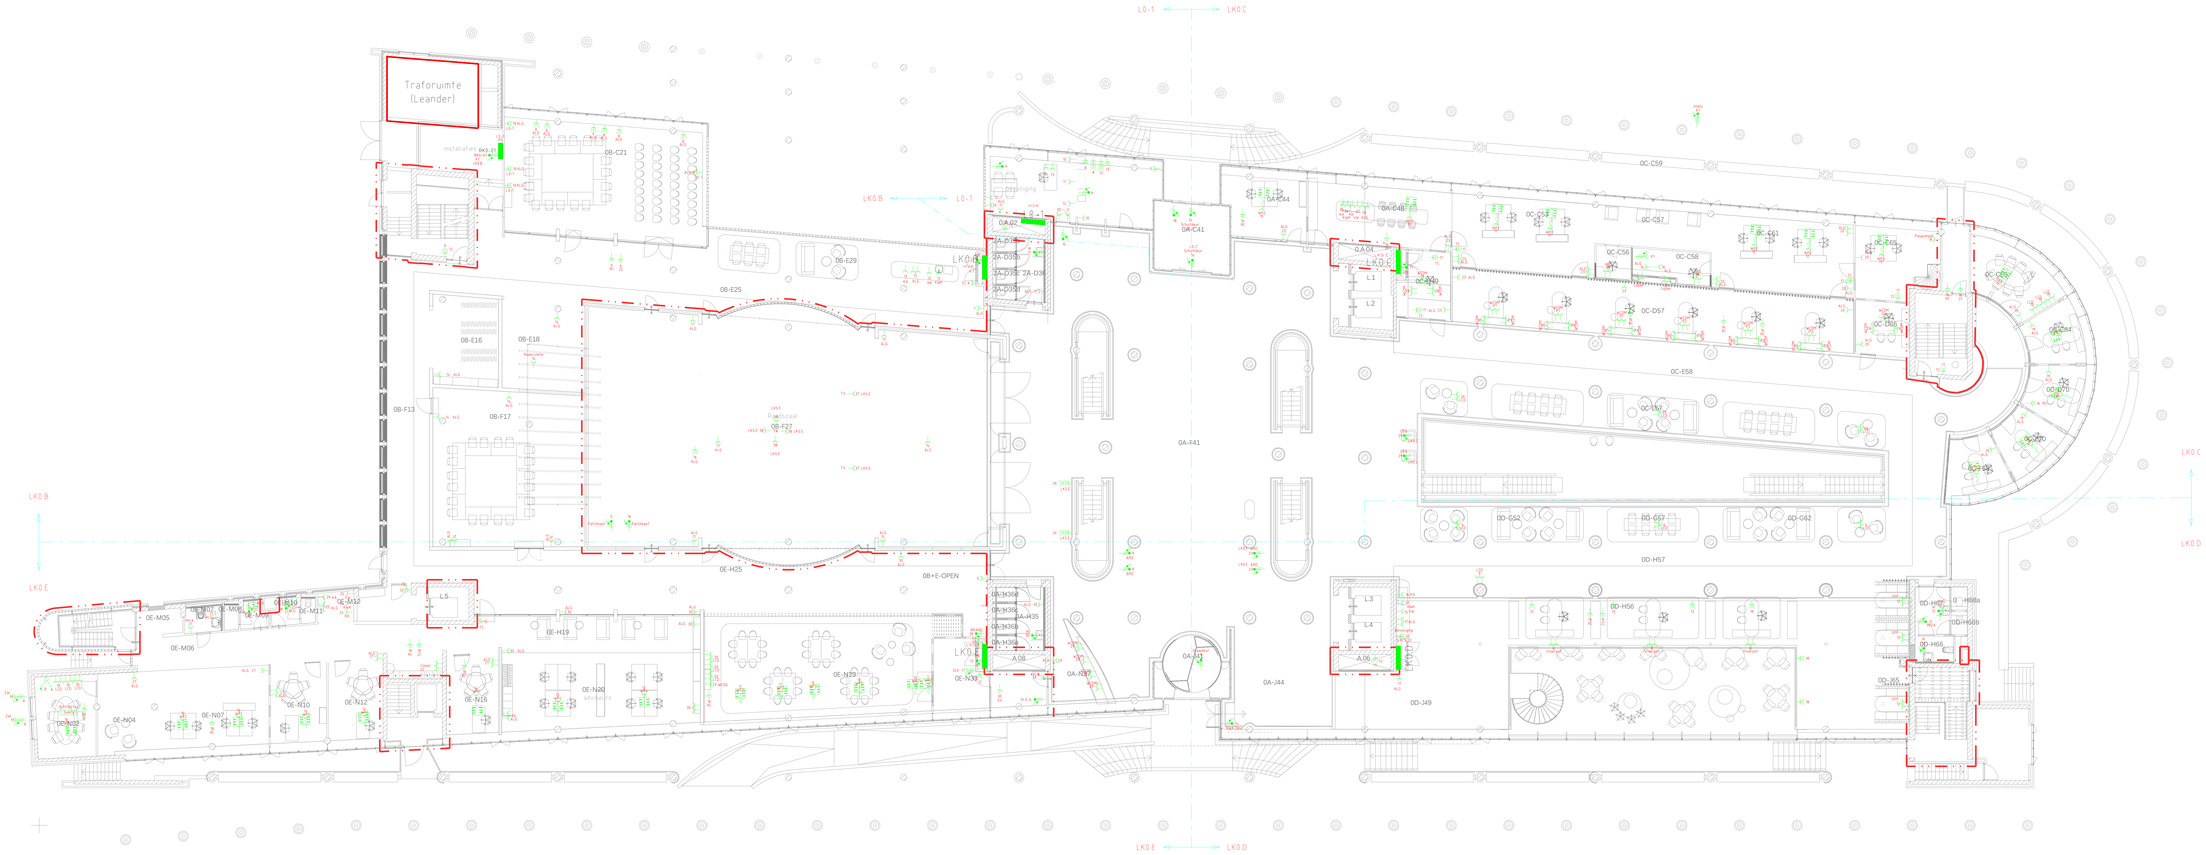

Symbolenlijst

Symbool	Omschrijving
A	Aansluitpunt (max. 32 A) (technische ruimte)*
B	Aansluitpunt (125A) (t.p.v. technische ruimte)*
C	Contactbox (max. 16 A) (technische ruimte)*
D	Contactbox (1 vouds) (technische ruimte)*
E	Contactbox (2 vouds) (technische ruimte)*
F	Contactbox (3 vouds) (technische ruimte)*
G	Contactbox (4 vouds) (technische ruimte)*
H	Contactbox (5 vouds) (technische ruimte)*
I	Contactbox (6 vouds) (technische ruimte)* (t.b.v.Bewegende Wand)
J	Contactbox (7 vouds) (technische ruimte)*
Bewegende Wand	Aansluiting
	Leiding verzorgd door het (technische ruimte)*
Plafond	Bekabeling
Vloer	Bekabeling over (onderzijde) de vloer
	Verdeelkast
	Aansluitverdeler(t.vouds) voor verlichting

Discipline	Elektro		
Status	As-built		
Formaat	A0++	Schaal	1:100
Gezaagd	RGR	Datum	10-2-20

Code	Datum	Omschrijving	Gewijzigd
C	5-5-23	Revisie	PP
D	19-3-25	Diverse wijzigingen	GV
E	19-5-25	Toevoegen WCD's PC Burgers	GV

Project Stadhuis
Adres Marktplein 1
7311 LG , Apeldoorn
Contact apeldoorn@peoplepower.nl

Omschrijving Krachtinstallatie

Bouwlaag Totaal
Begane grond

Apeldoorn
bam

Tekeningnummer
STH_00_E62
Bestandsnaam STH_00_E62.dwg

Deze tekening is in beheer bij PeoplePower. Voor vragen kunt u contact opnemen via apeldoorn@peoplepower.nl