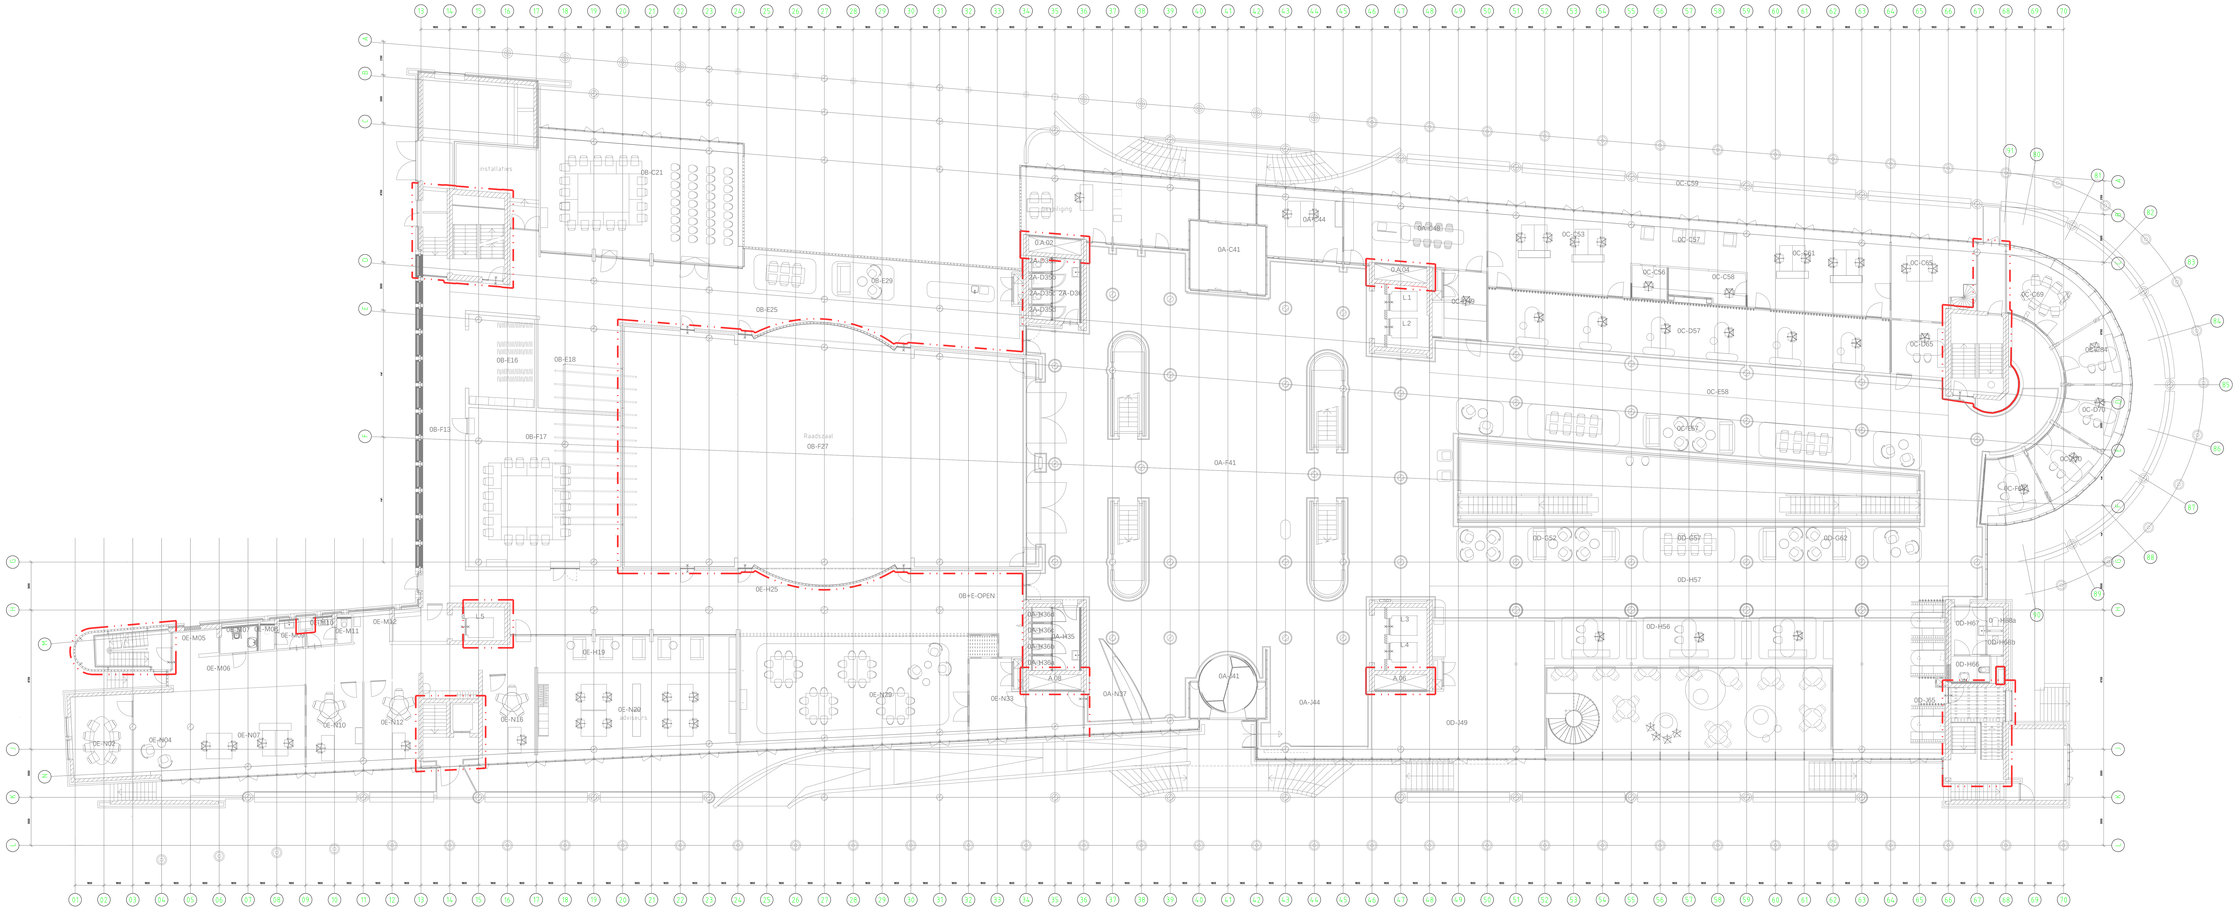

Discipline	Bouwkunde		
Status	As-built		
Formaat	A0++	Schaal	1:100
Gekleurd	JS	Datum	24-2-23

Project	Stadhuis
Adres	Marktplein 1 7311 LG , Apeldoorn
Contact	apeldoorn@peoplepower.nl

Code	Datum	Omschrijving	Gewijzigd
A	11-7-23	Revise	PP

Omschrijving Bouwkundig plattegrond

Totaal

Bouwlaag Begane grond

Tekeningnummer

STH_00_B00

Bestandsnaam STH_00_B00.dwg

Apeldoorn

Deze tekening is in beheer bij PeoplePower. Voor vragen kunt u contact opnemen via info@peoplepower.nl