
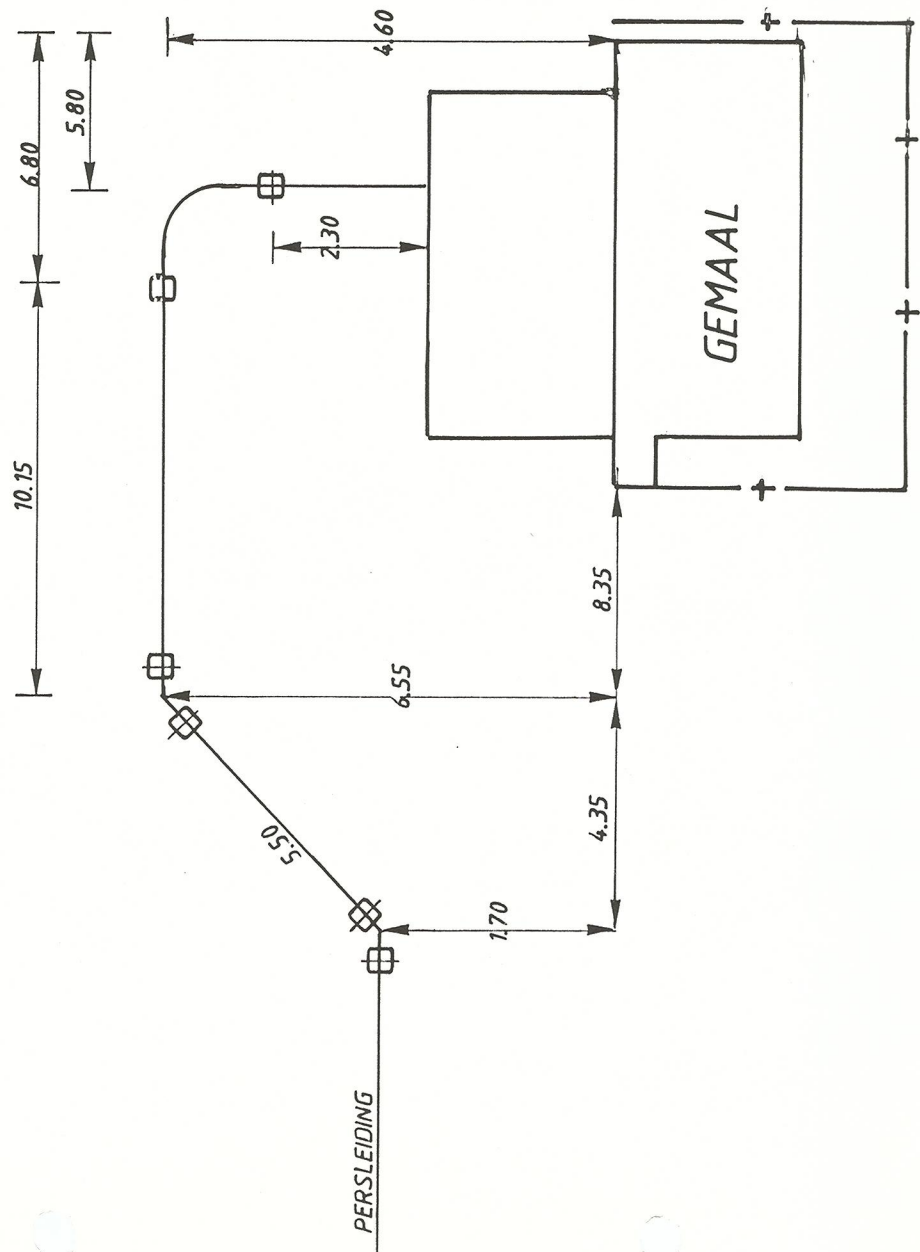


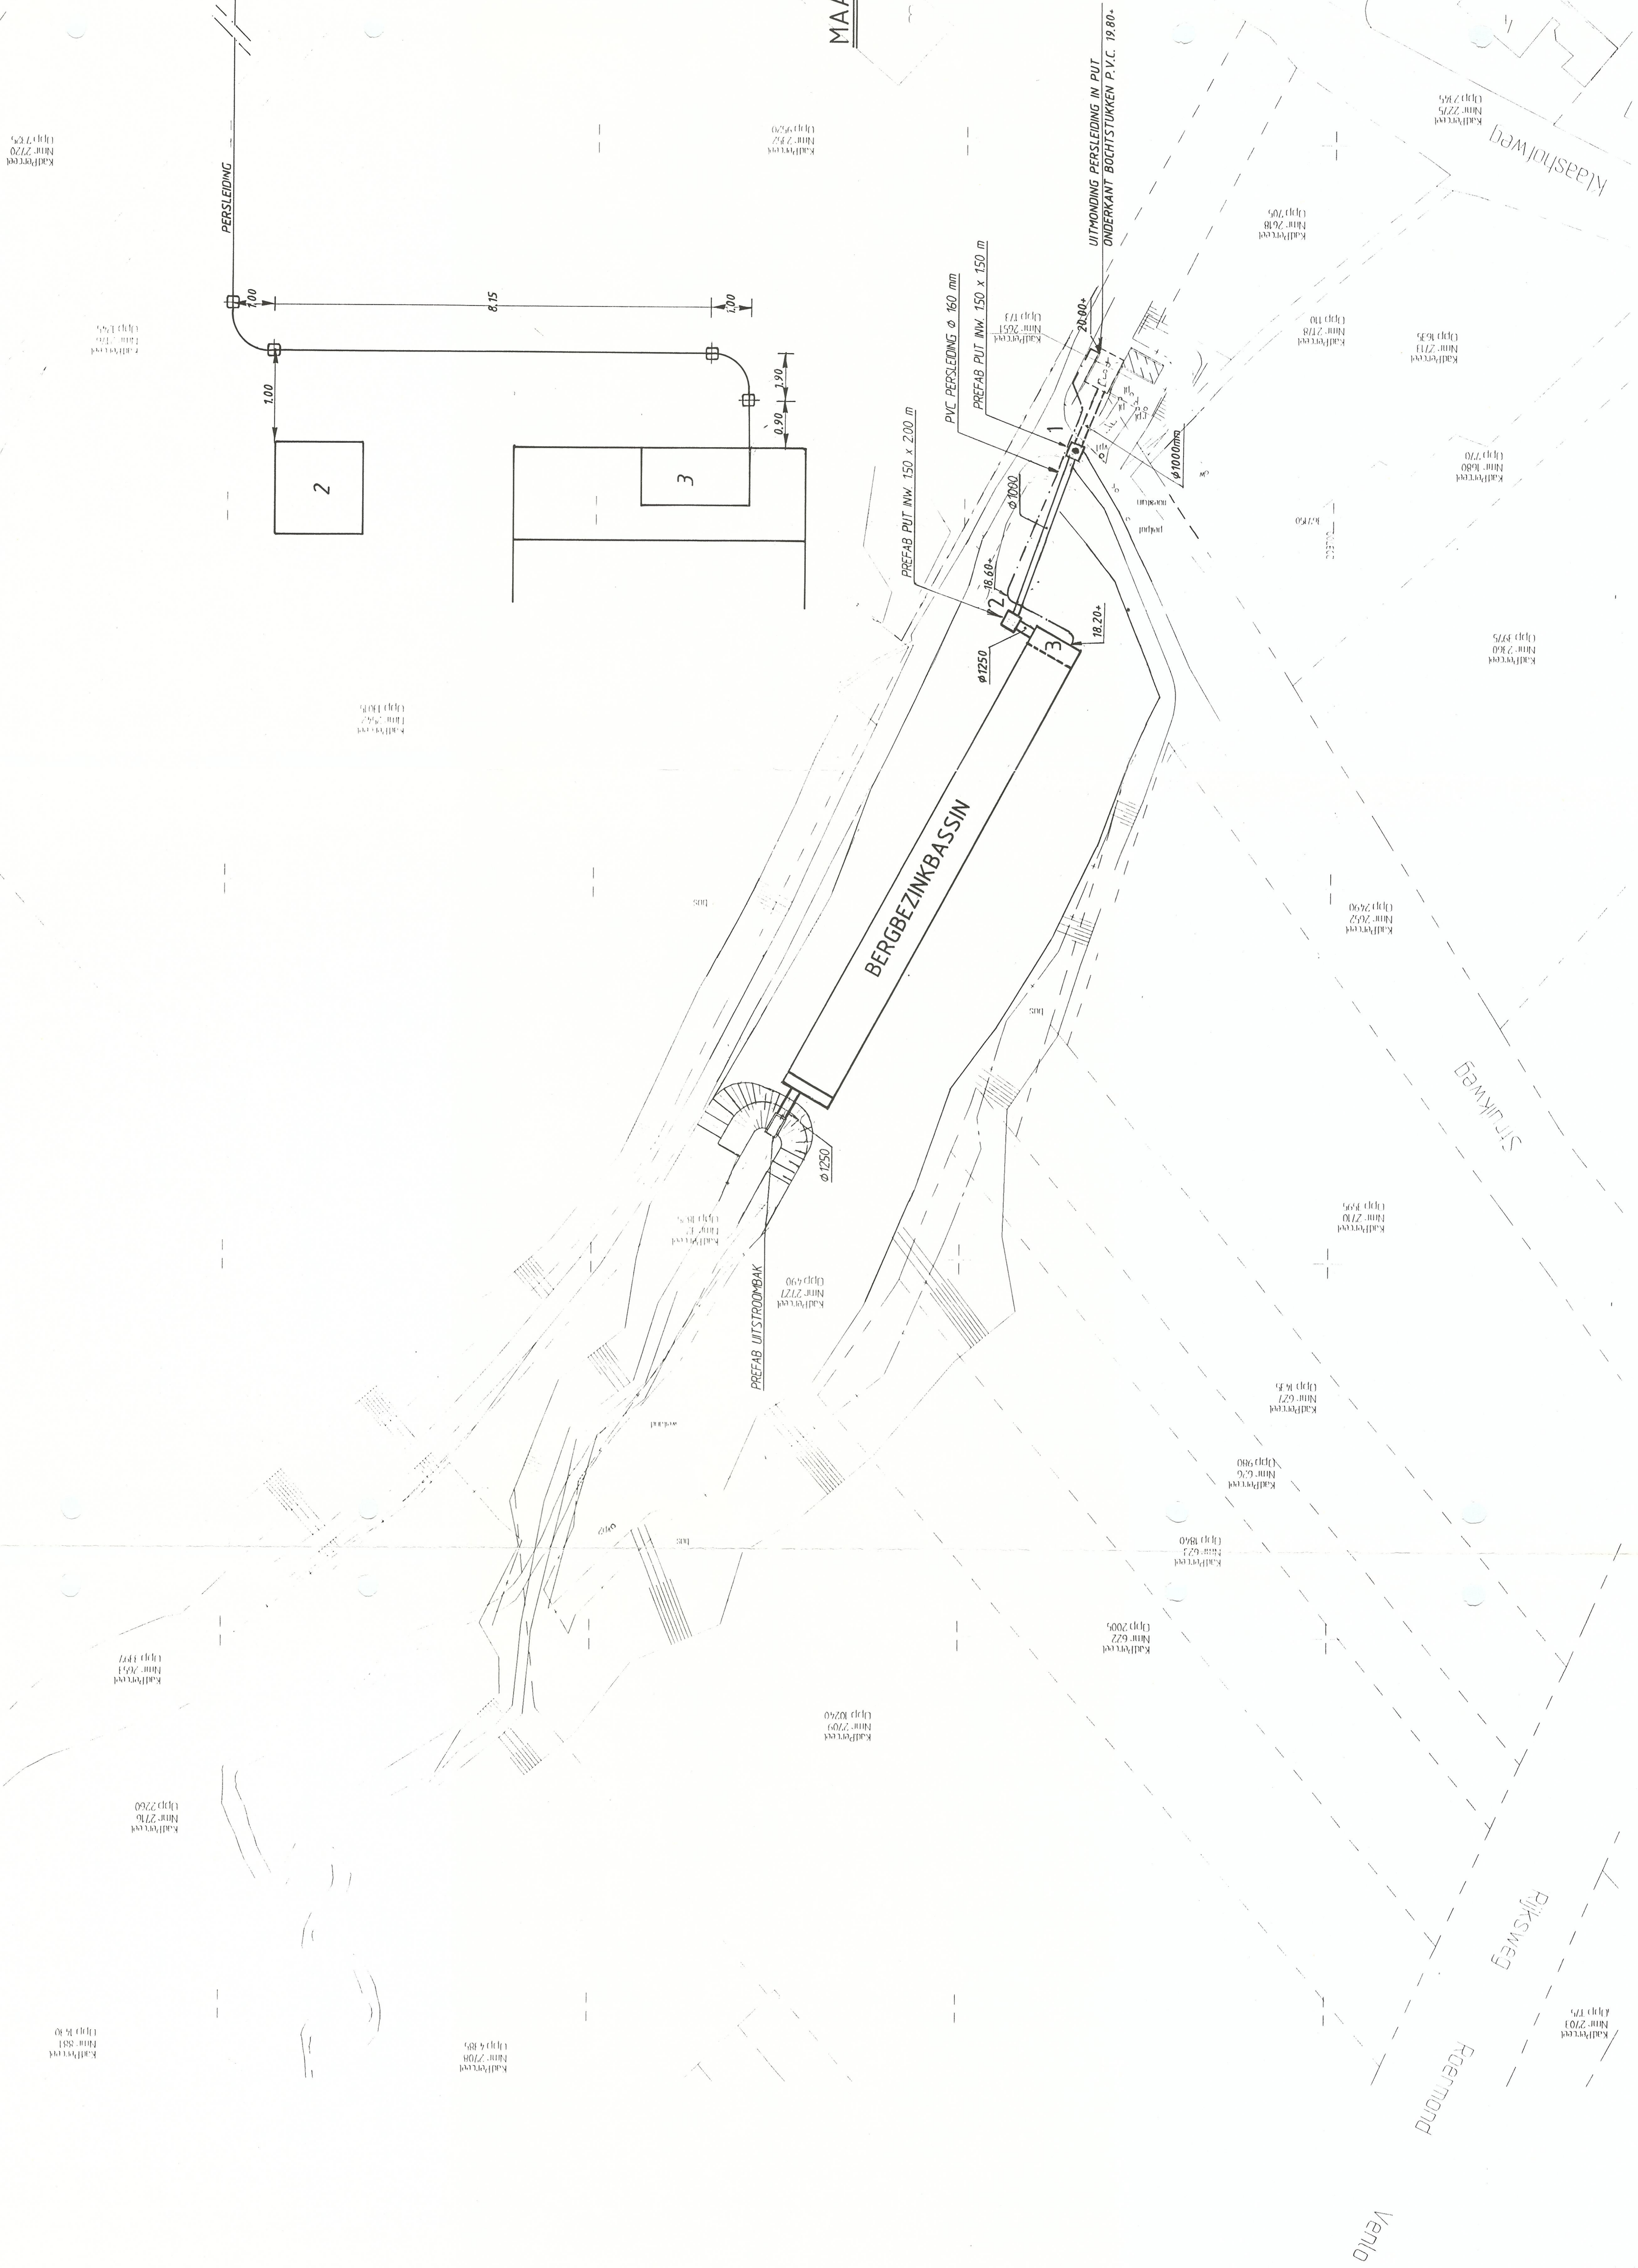

MAATVOERING PERSLEIDING $\phi 160\text{mm}$

GEMEENTE BEESEL
BERGBEZINKBASSIN "KLAASHOF" TE REUVER

REVISIE SITUATIE

INGENIEURSBUREAU
VAN NIELE
Weg- en waterbouw, Milieu- en Verkeertechniek, Landmeten.

project: 94635
tekening: 21

getekend: NG 19-03-1998
gecorr.: JF
schaal: 1:1.500
formaat: A0 x B5

plan: 5
postbus: 267
6400 AG Beemod
Telefoon: 04750-29424
Telefax: 04750-29553