
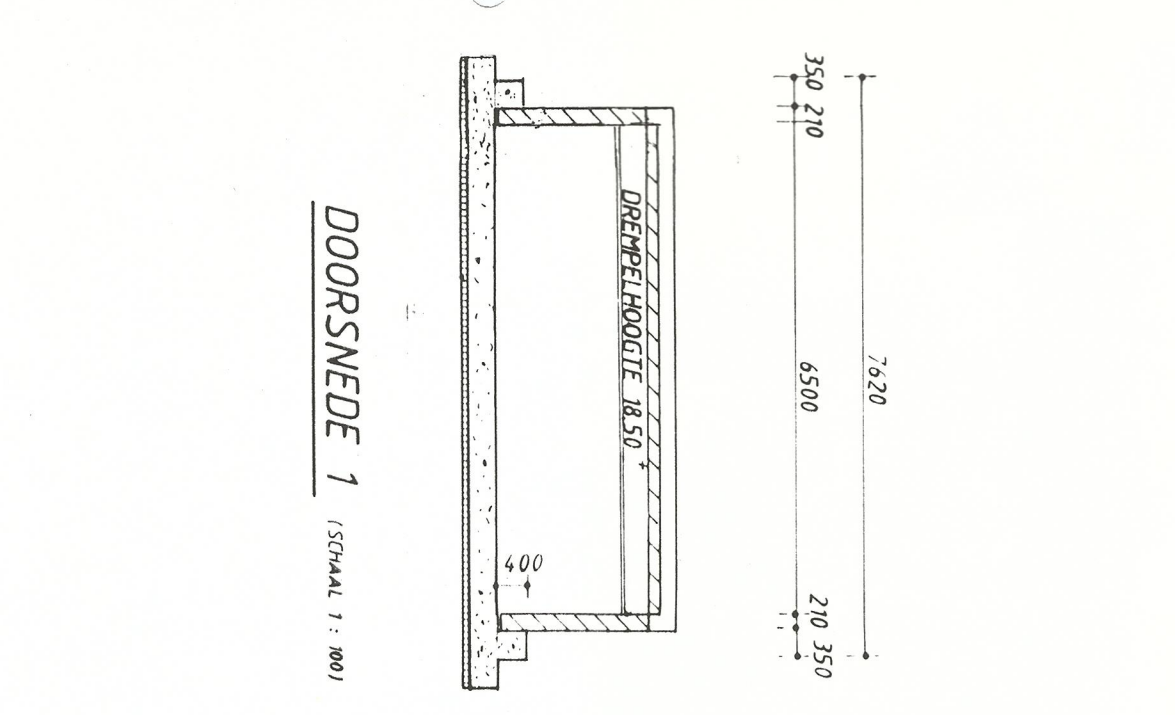
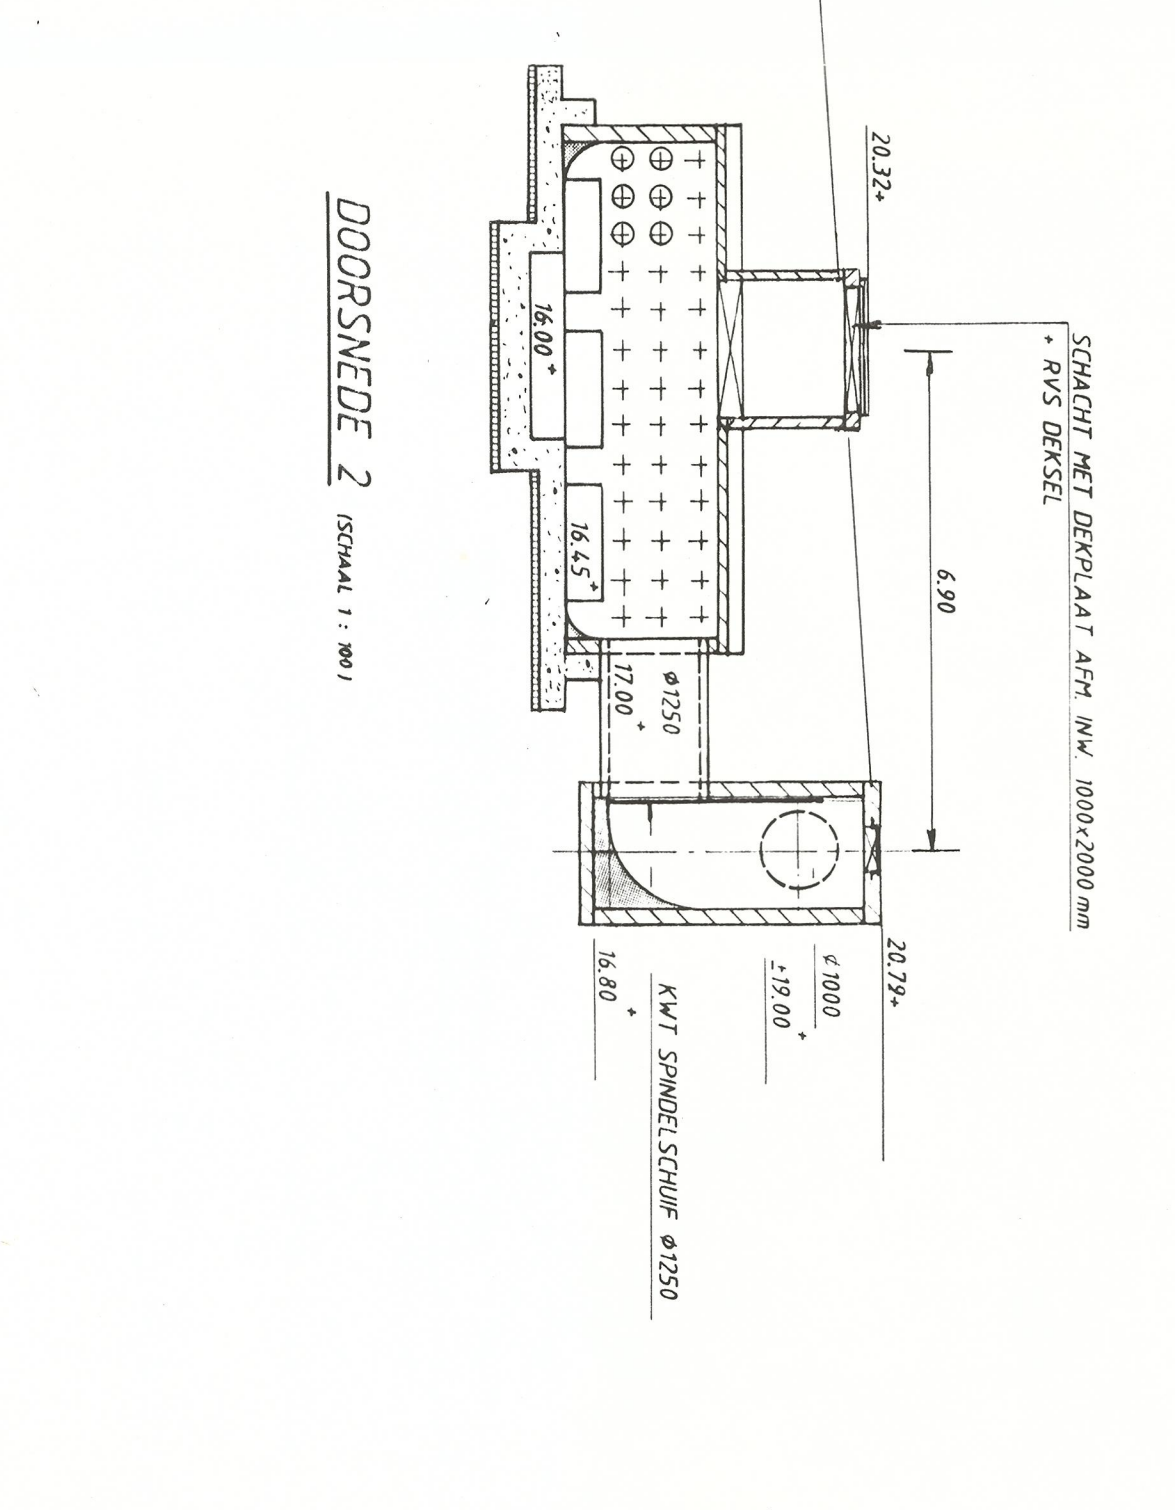
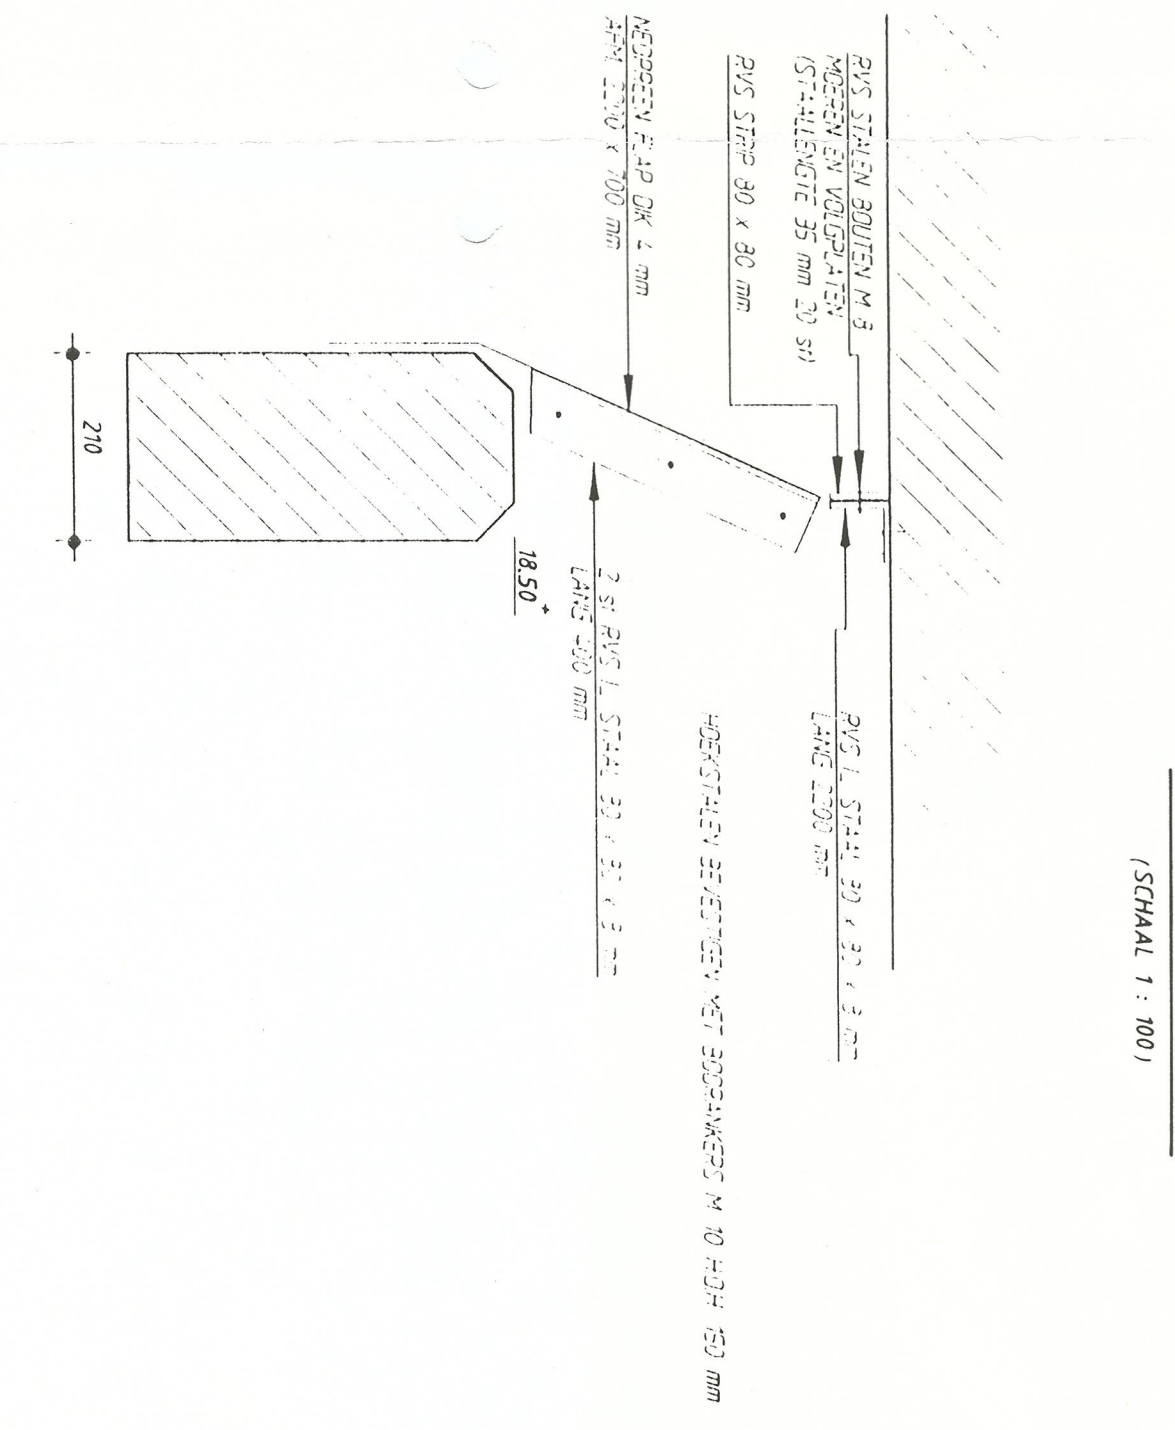
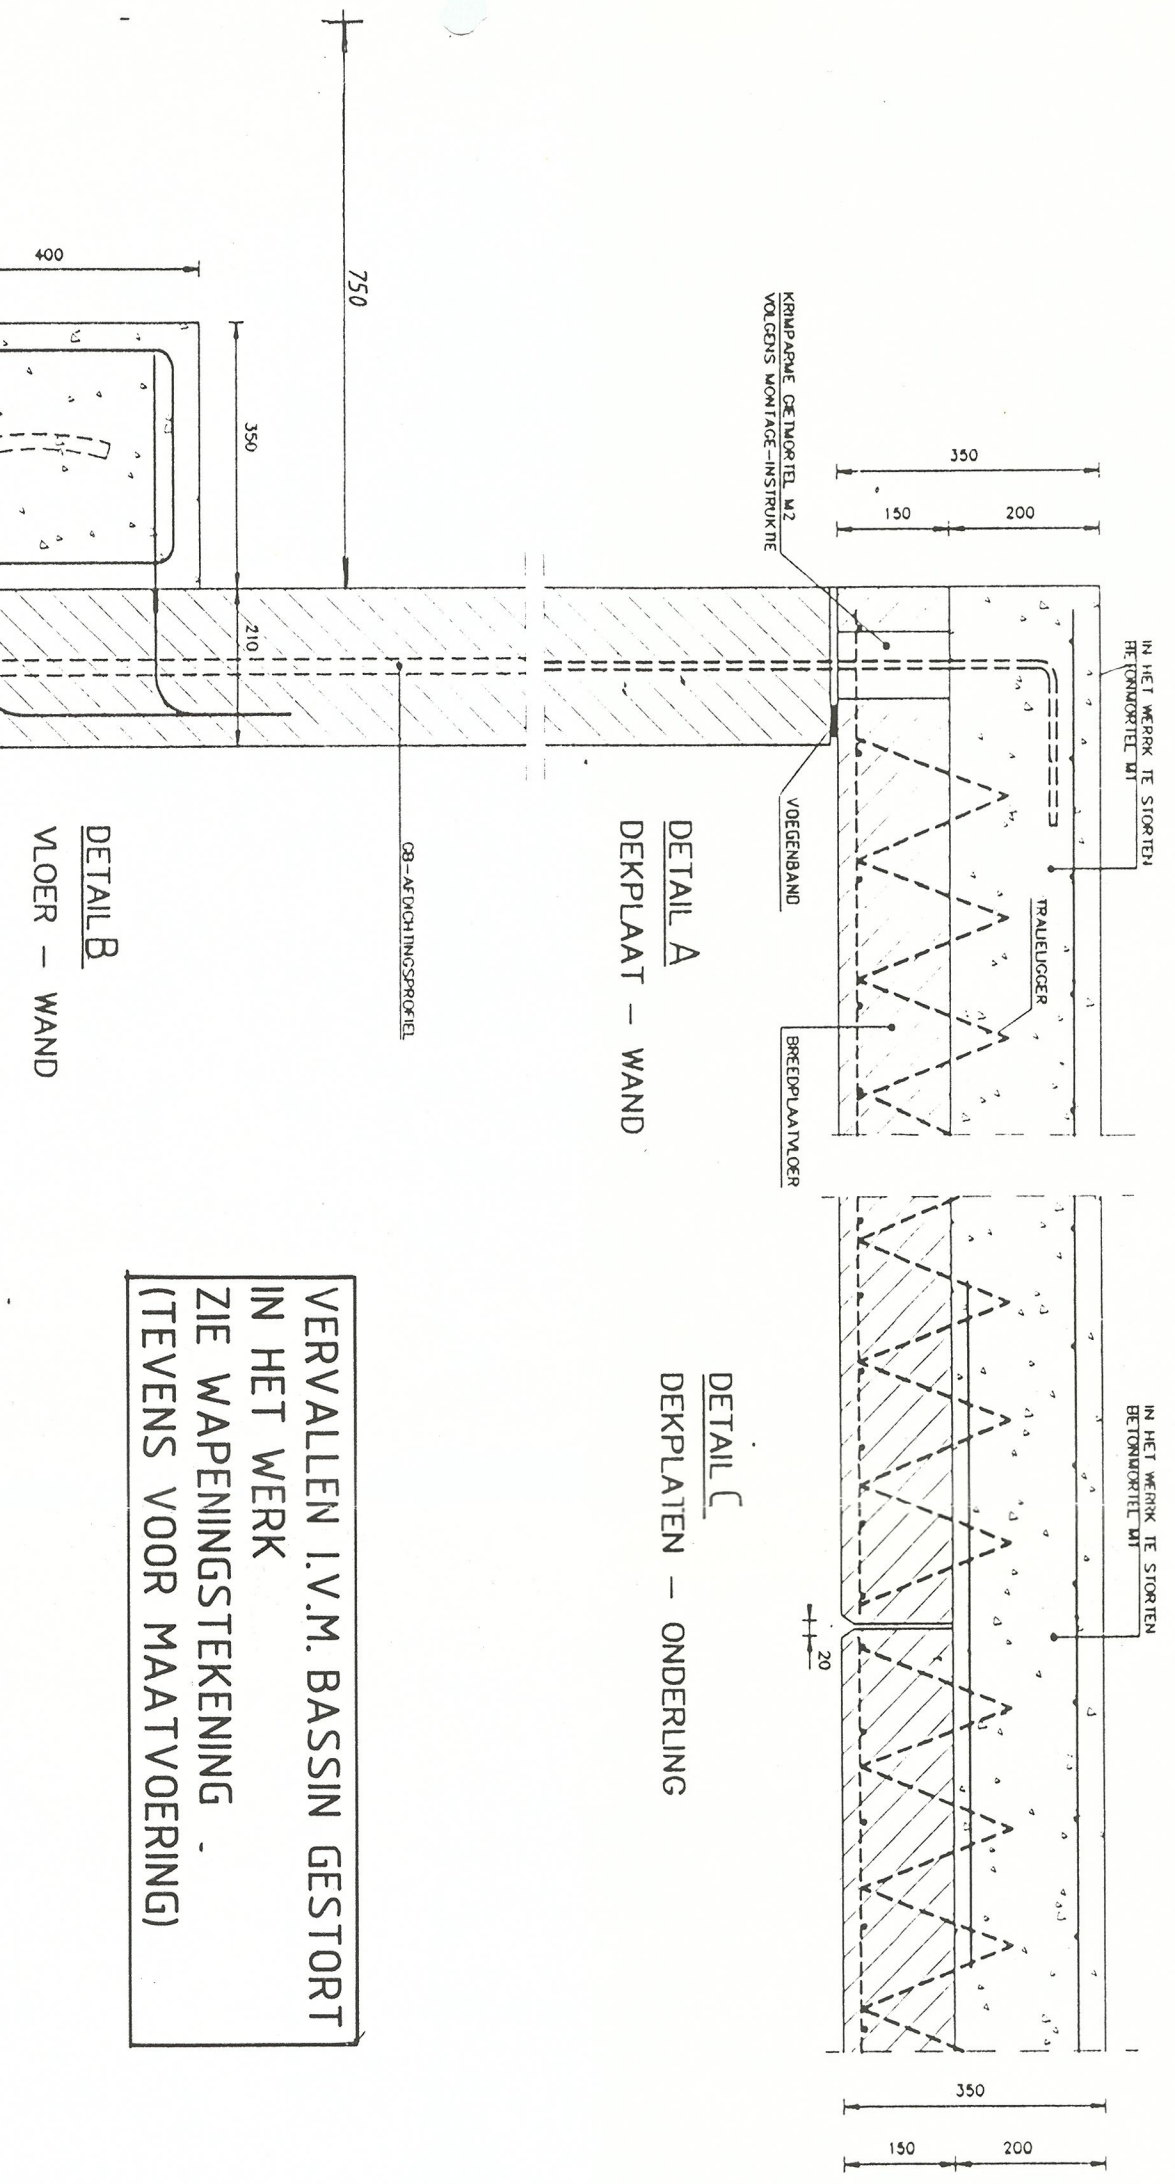
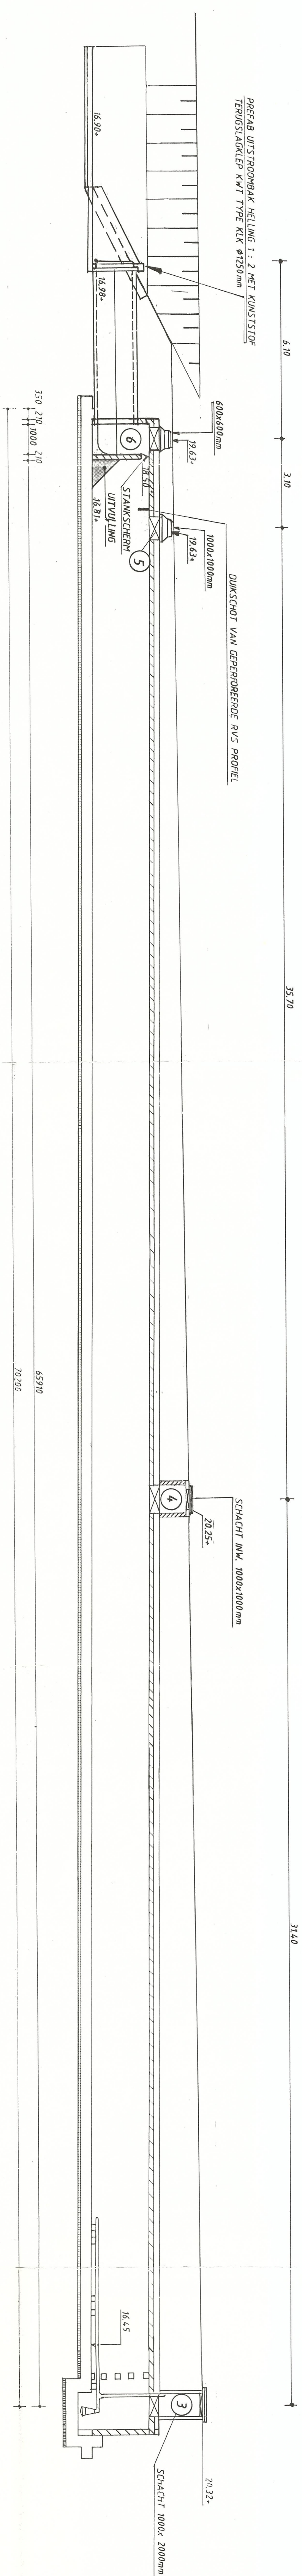


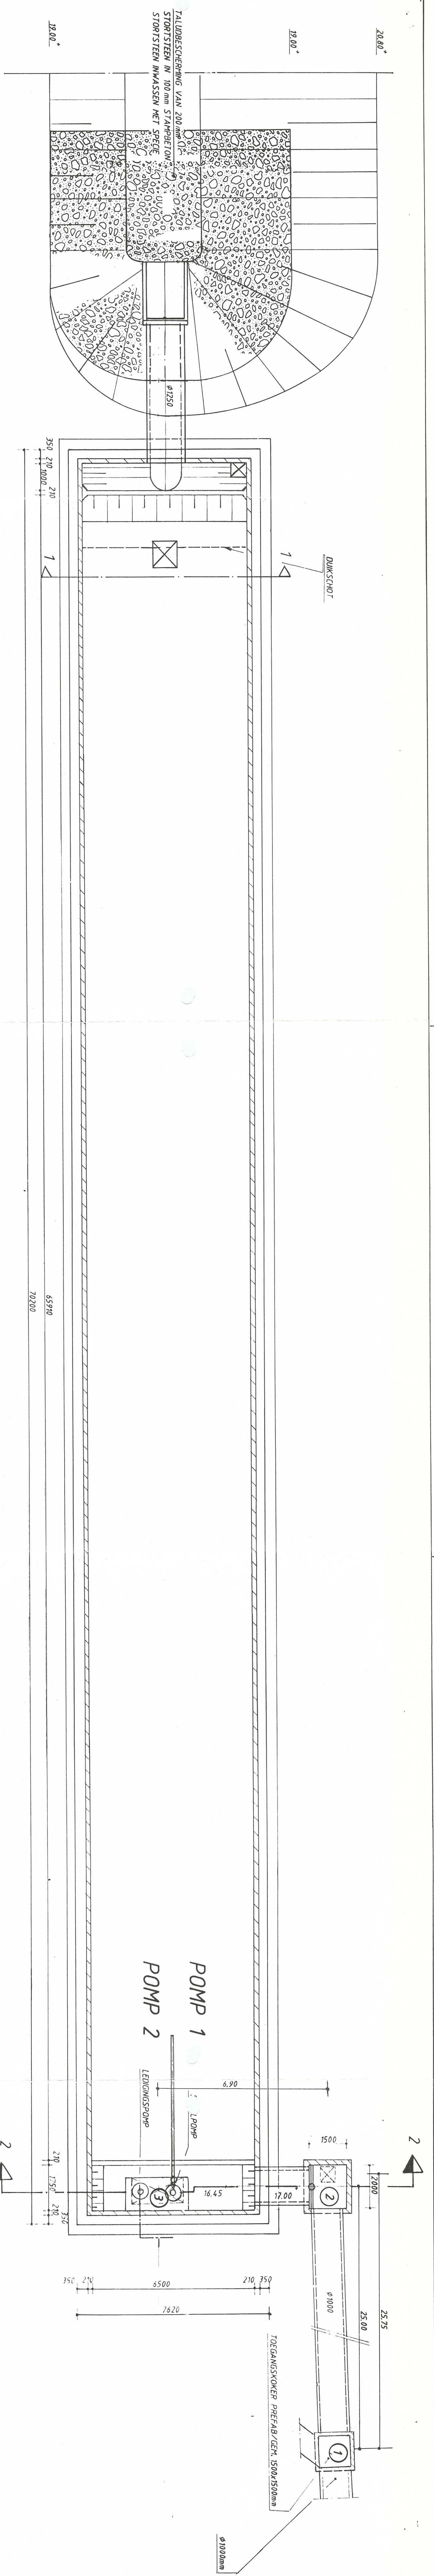

DETAIL BETONCONSTRUCTIE
SCHAAL 1 : 10

DETAIL STANKSCHERM
SCHAAL 1 : 10

SCHEMA RESERVE KABEL

GEMEENTE BEESSEL BERGEBEZINKBASSIN KLAASHOF		REVISIE BASSIN	
NOENEN VAN NIEFF		94635	
11-10-17		22	
11-10-17		22	